

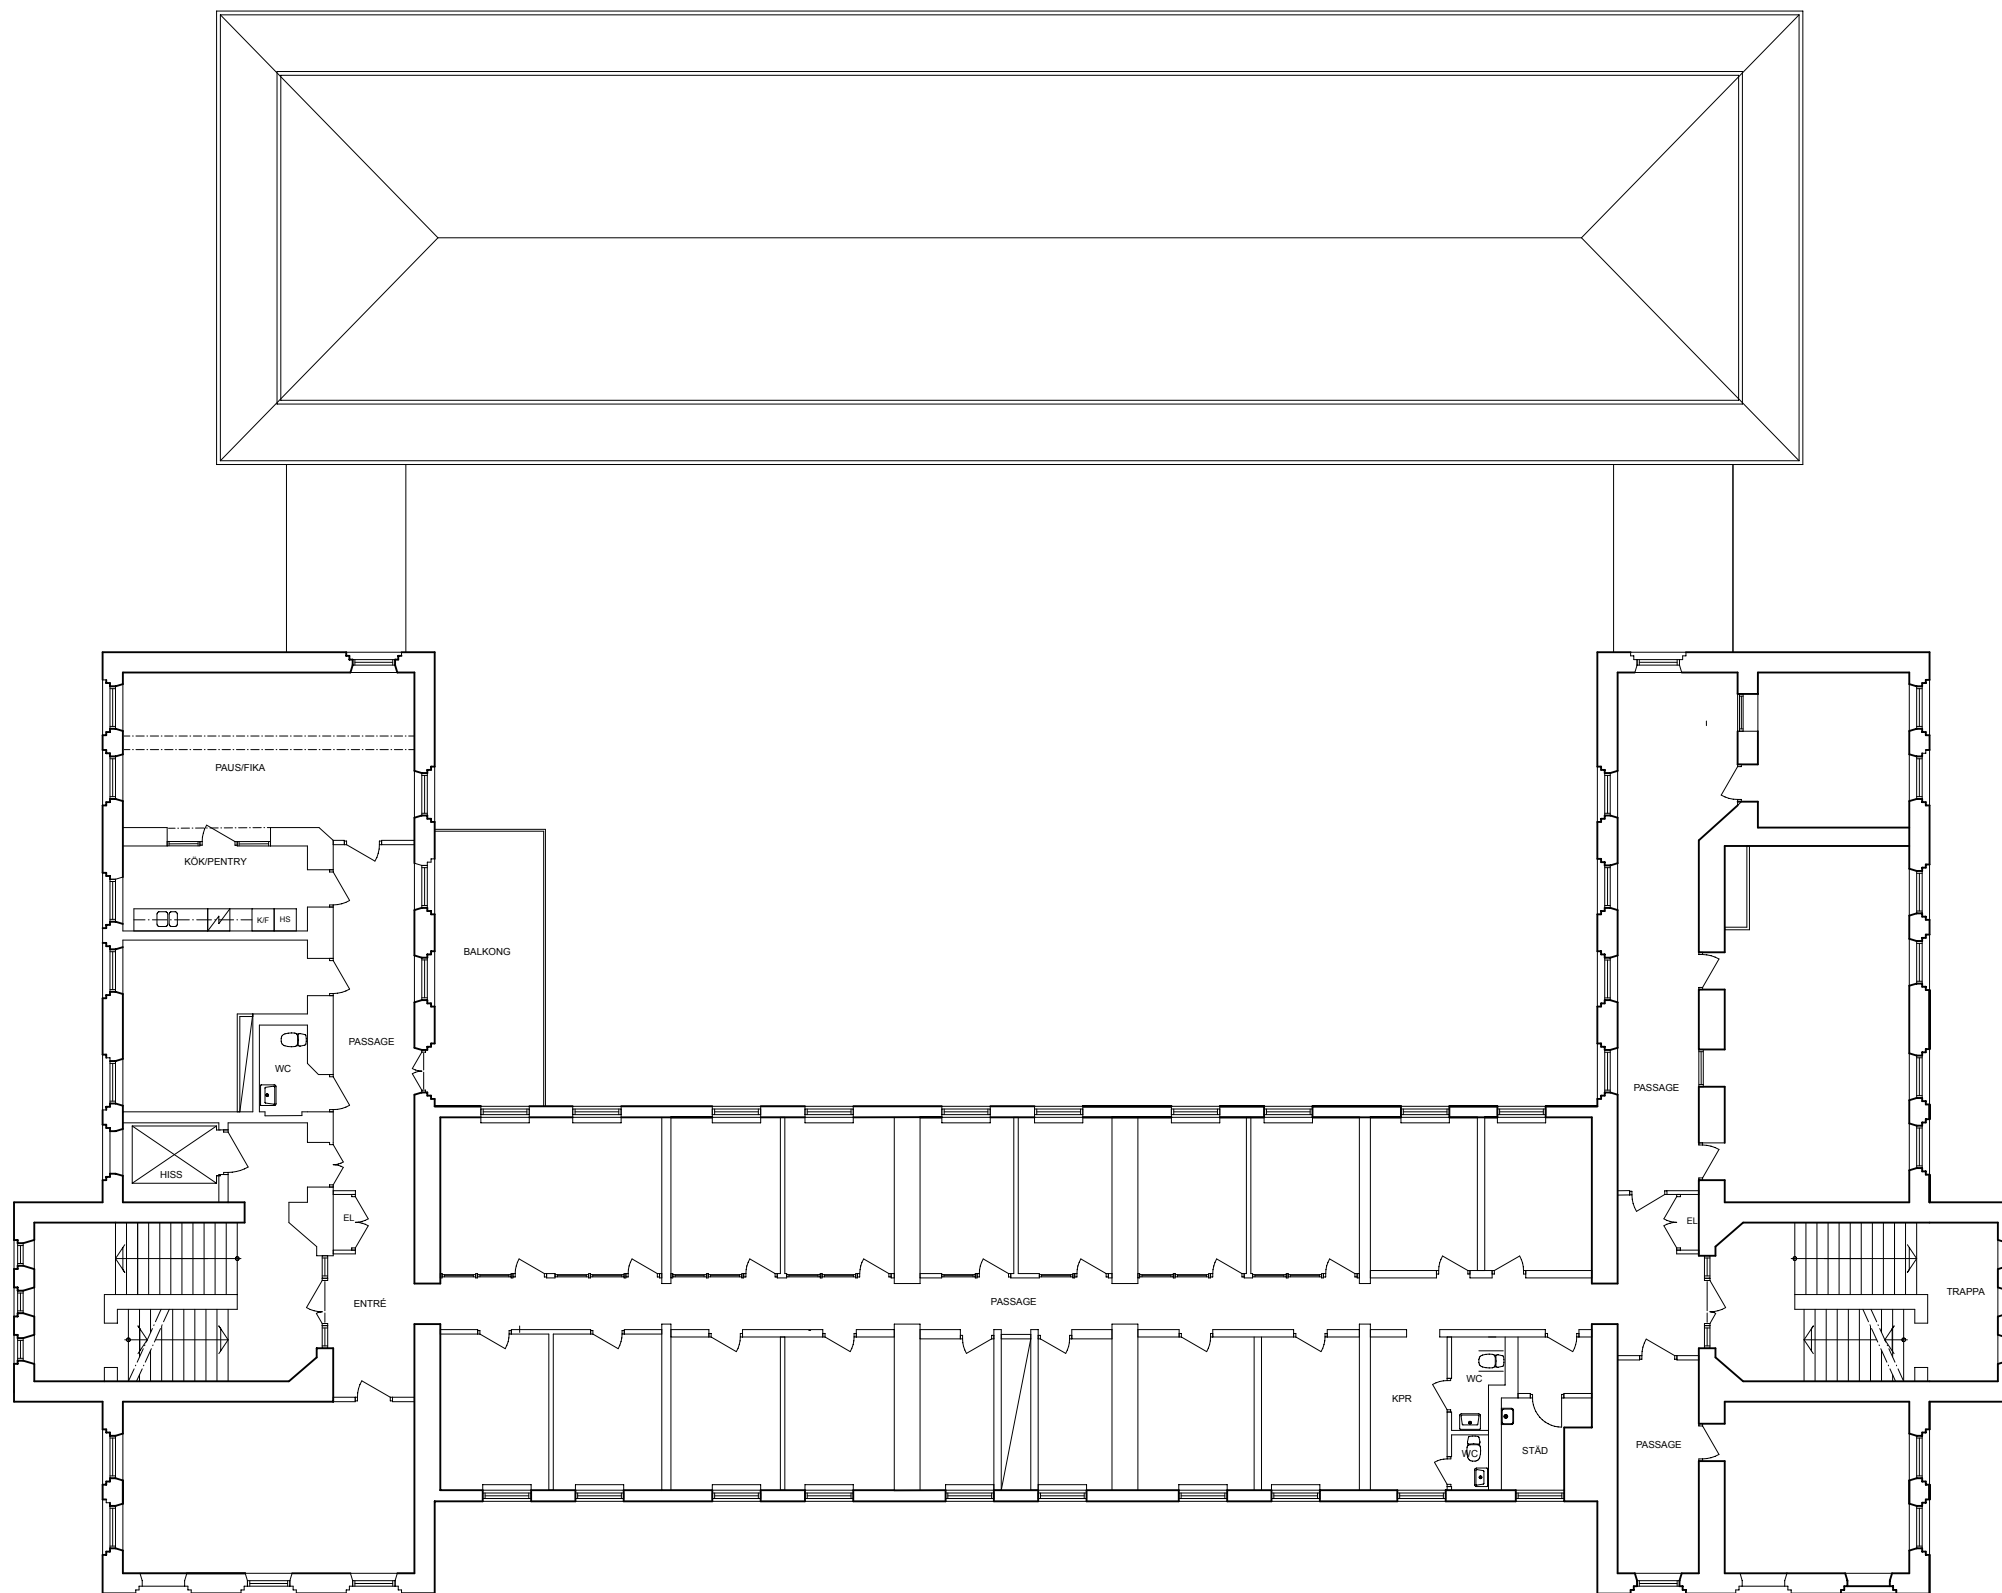


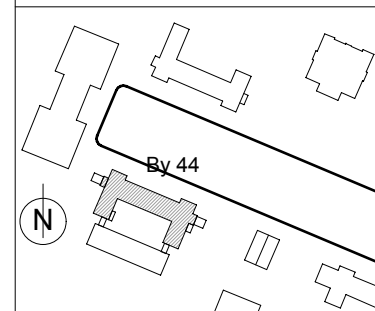

PLAN AV VÅNING 4

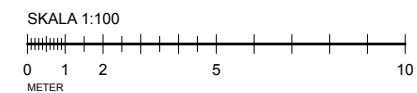

BET	ANT	ÄNDRING AVISER	DATUM	Sign.
RELATIONSHANDLING				
Kv Hunnerup 1, By 44 Lunds Kommun				
G E N O V A				
UPPDRAG NR 202208.02		RTITAD AV JB	HANDLAGGARE JB	
DATUM 2022-09-01		ANSVARIG JOHANNA BRANDT		
BYGGNAD 44				
PLAN AV VÅNING 4				
SKALA	A1 1:100 A3 1:200	NUMMER	A-40-1-4440	
			BET	