



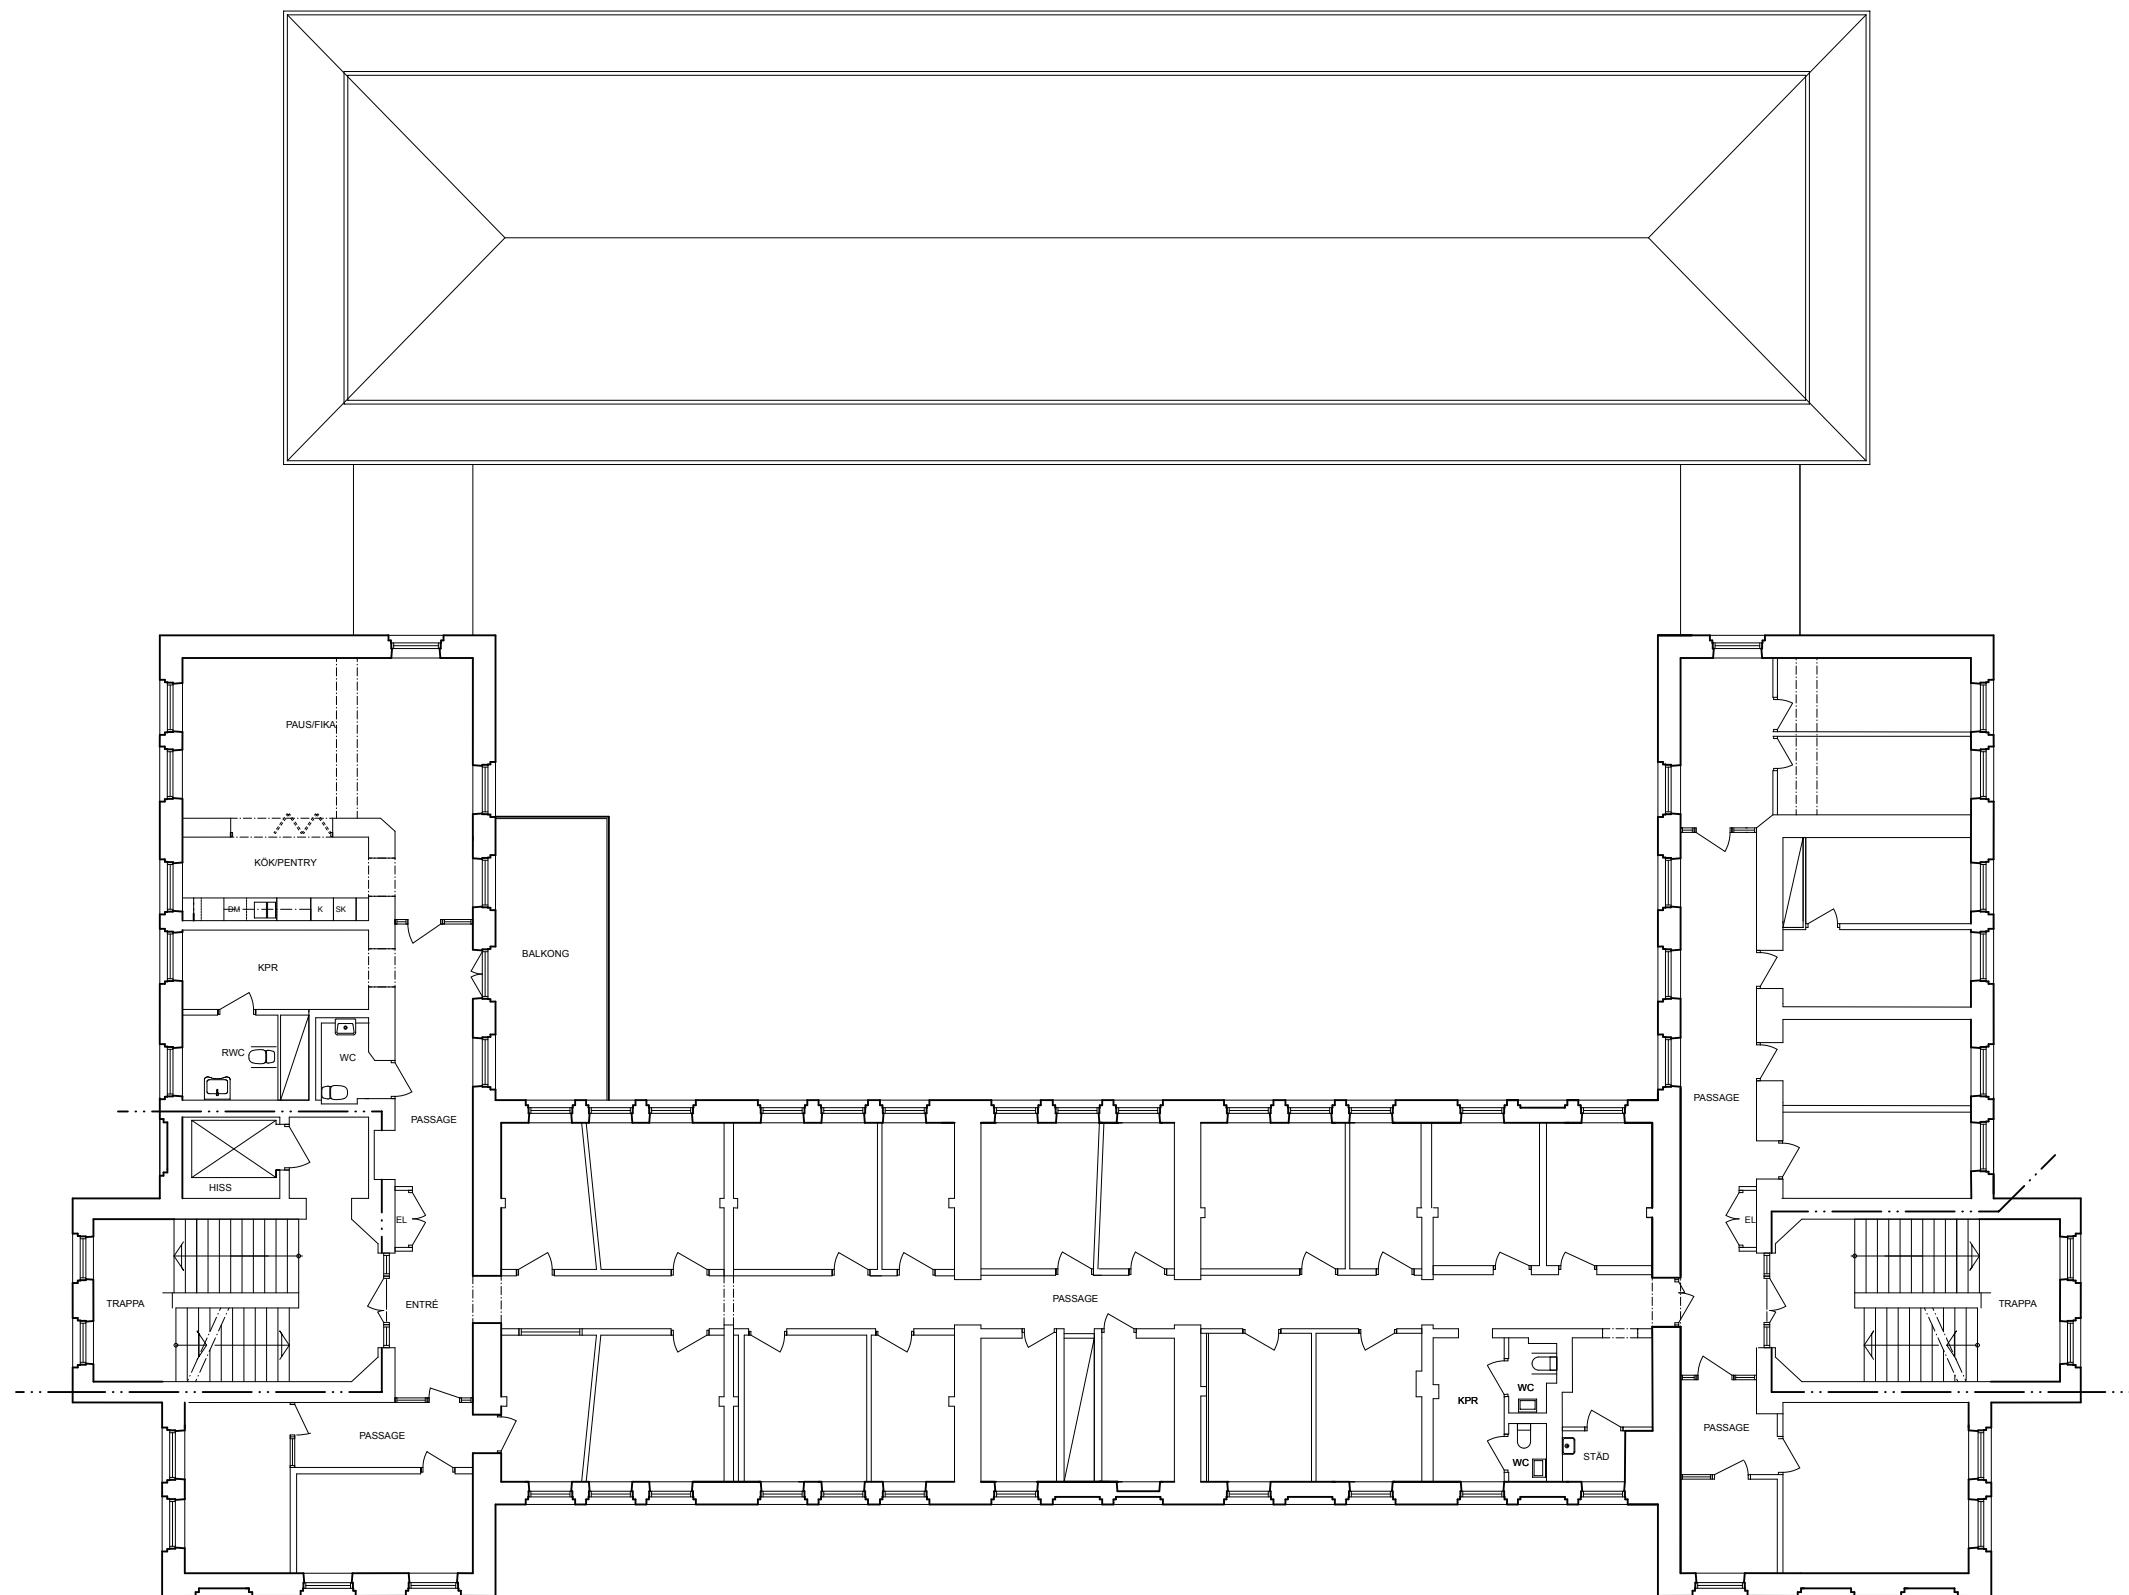

PLAN AV VÅNING 3

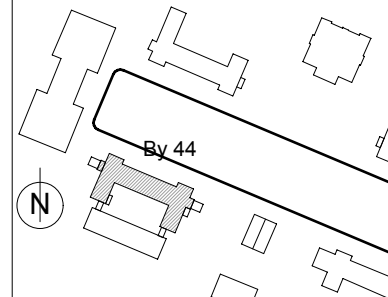

BET	ANT	ÄNDRING AVISER	DATUM	Sign.
RELATIONSHANDLING				
Kv Hunnerup 1, By 44 Lunds Kommun				
G E N O V A				
UPPDRAG NR 202208.02		RITAD AV JB		HANDLAGGARE JB
DATUM 2022-09-01		ANSVARIG JOHANNA BRANDT		
BYGGNAD 44				
PLAN AV VÅNING 3				
SKALA	A1 1:100 A3 1:200	NUMMER A-40-1-4430		BET