



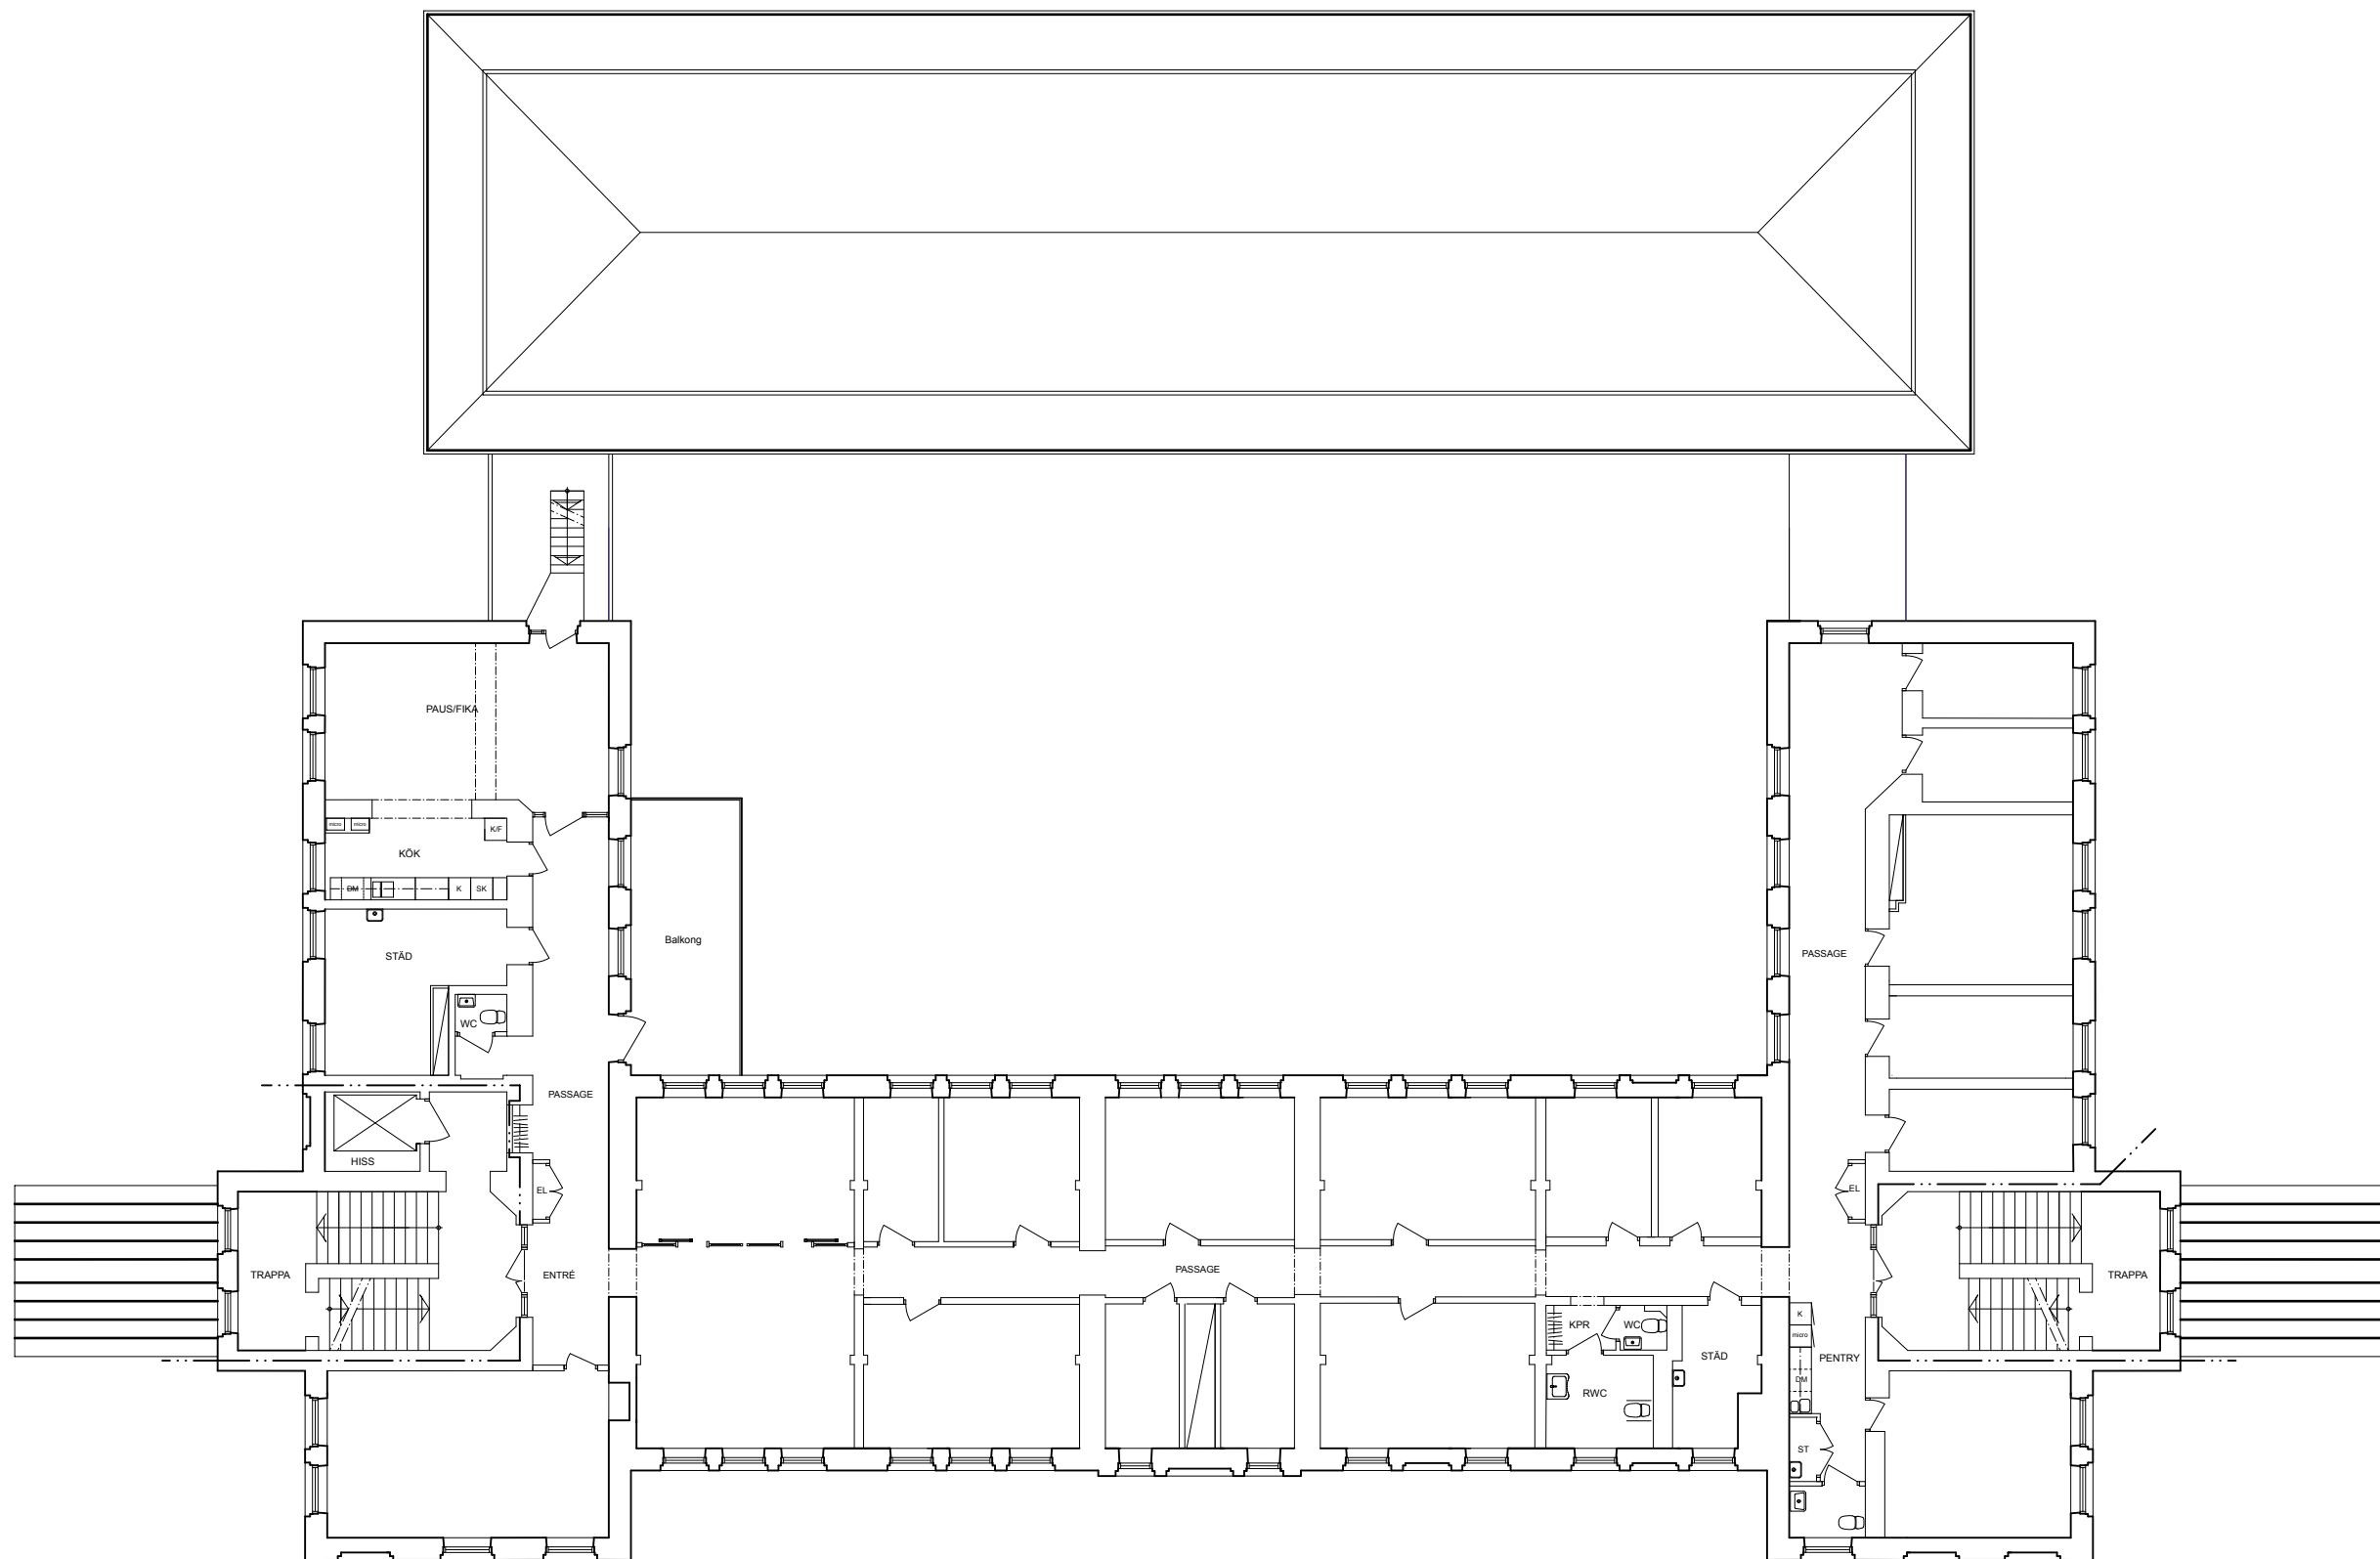

PLAN AV BOTTENVÅNINGEN

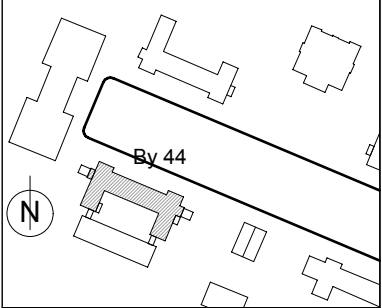

BET	ANT	ÄNDRING AVSER	DATUM	Sign.
RELATIONSHANDLING				
Kv Hunnerup 1, By 44 Lunds Kommun				
G E N O V A				
UPPDRAG NR 202208.02		RITAD AV JB	HANDLAGGARE JB	
DATUM 2022-09-01		ANSVARIG JOHANNA BRANDT		
BYGGNAD 44				
PLAN AV BOTTENVÅNINGEN				
SKALA	A1 1:100 A3 1:200	NUMMER	BET	
		A-40-1-4410		