


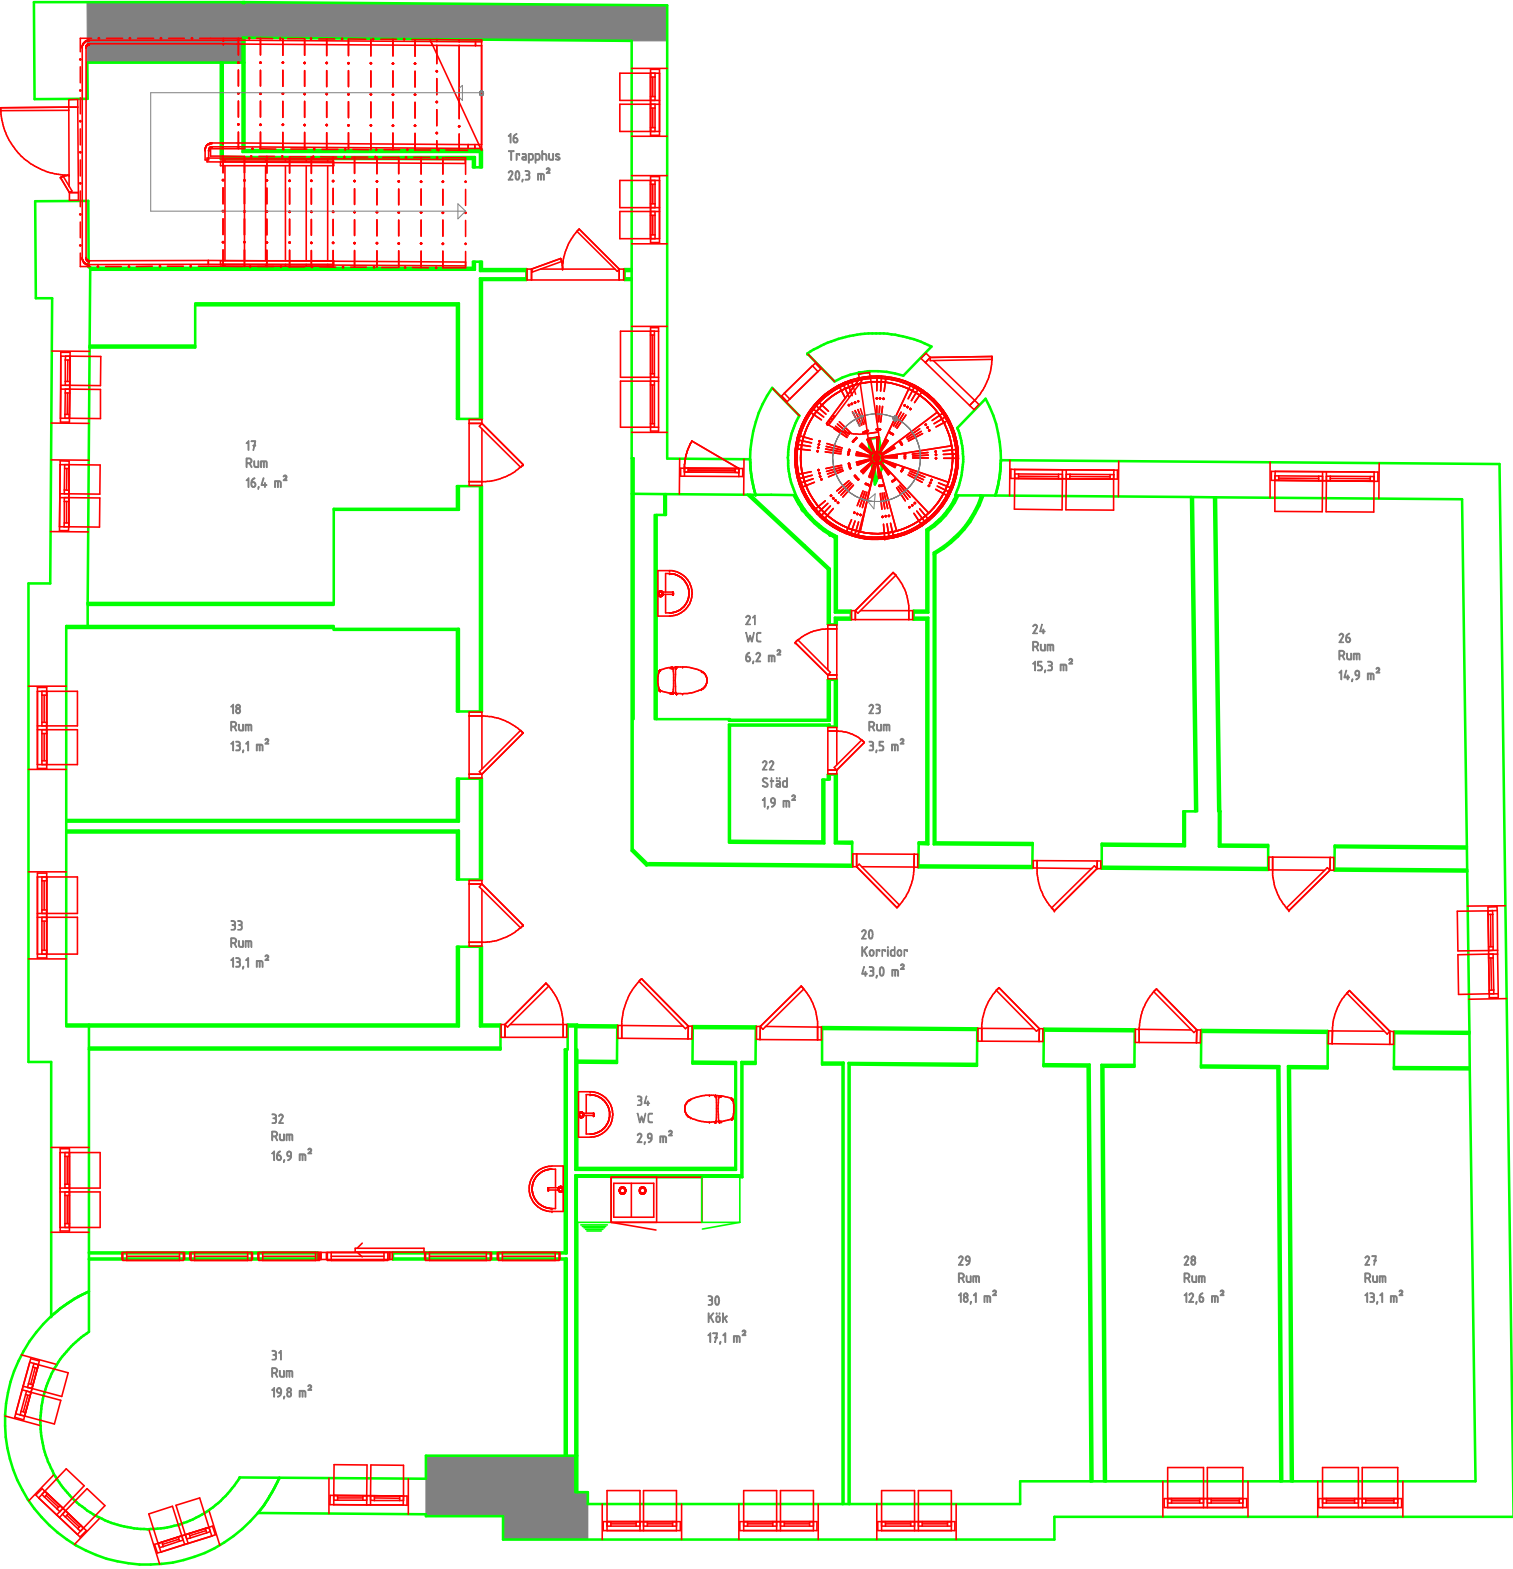

REG	ANT	ÄNDRINGEN AVSER	DATUM	SIGN	
Trumbäcken 16					
Relationshandling					
Plan 1					
Falun kommun					
UPPDRAG NR		RTAD AV	HANDLAGARE		
JH		JH	JH		
DATUM		ANSLAG			
2016-01-29		Johan Hammarbäck			
SKALA		NÄRME		BET	
1:100				A	