

A	7	ENLIGT ÄNDRINGS-PM A1	2013-10-13	AC
BET	ANT	ÄNDRINGEN AVISER	DATUM	SIGN

RELATIONSHANDLING

SLAGGHUSET 1
Åsgatan 31, Falun


Trumbäcken
FASTIGHETS AB

X	A	LILJEWALL arkitekter ab	031-350 70 00
	K	Ramböll	010-615 60 00
	V	Connect Konsult AB	023-77 44 40
	E	Connect Konsult AB	023-77 44 40
	M	.	.
	SK	LILJEWALL arkitekter ab	031-350 70 00
	BR	Prevecon	010-703 70 00
	LJ	.	.
	I	.	.

UPPDRAG NR	RITAD AV	HANDLÄGGARE
11200600	MLA	M. LARSSON
DATUM	ANSVÄRIG	
2015-12-21	S. ÖSTMAN	

OMBYGGNAD
BLIVANDE UTSEENDE
HUS A, ENTRÉPLAN

SKALA	NUMMER	BET
A1 = 1:50 A3 = 1:100	A-40.1-A1	A

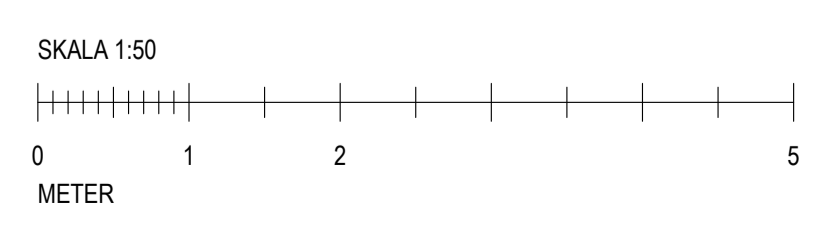

PATH: \\wzserver7\2012\11200600\ARCH\CAD\SLAGGHUSET HUS AA.pln; PRINTED: 2015-12-21 11:32; BY: heer