


GEISLERSKA PARKEN

gestaltungsforlo

2011-11-30/rev 13-02-



331.41.90/Hanna Wikström

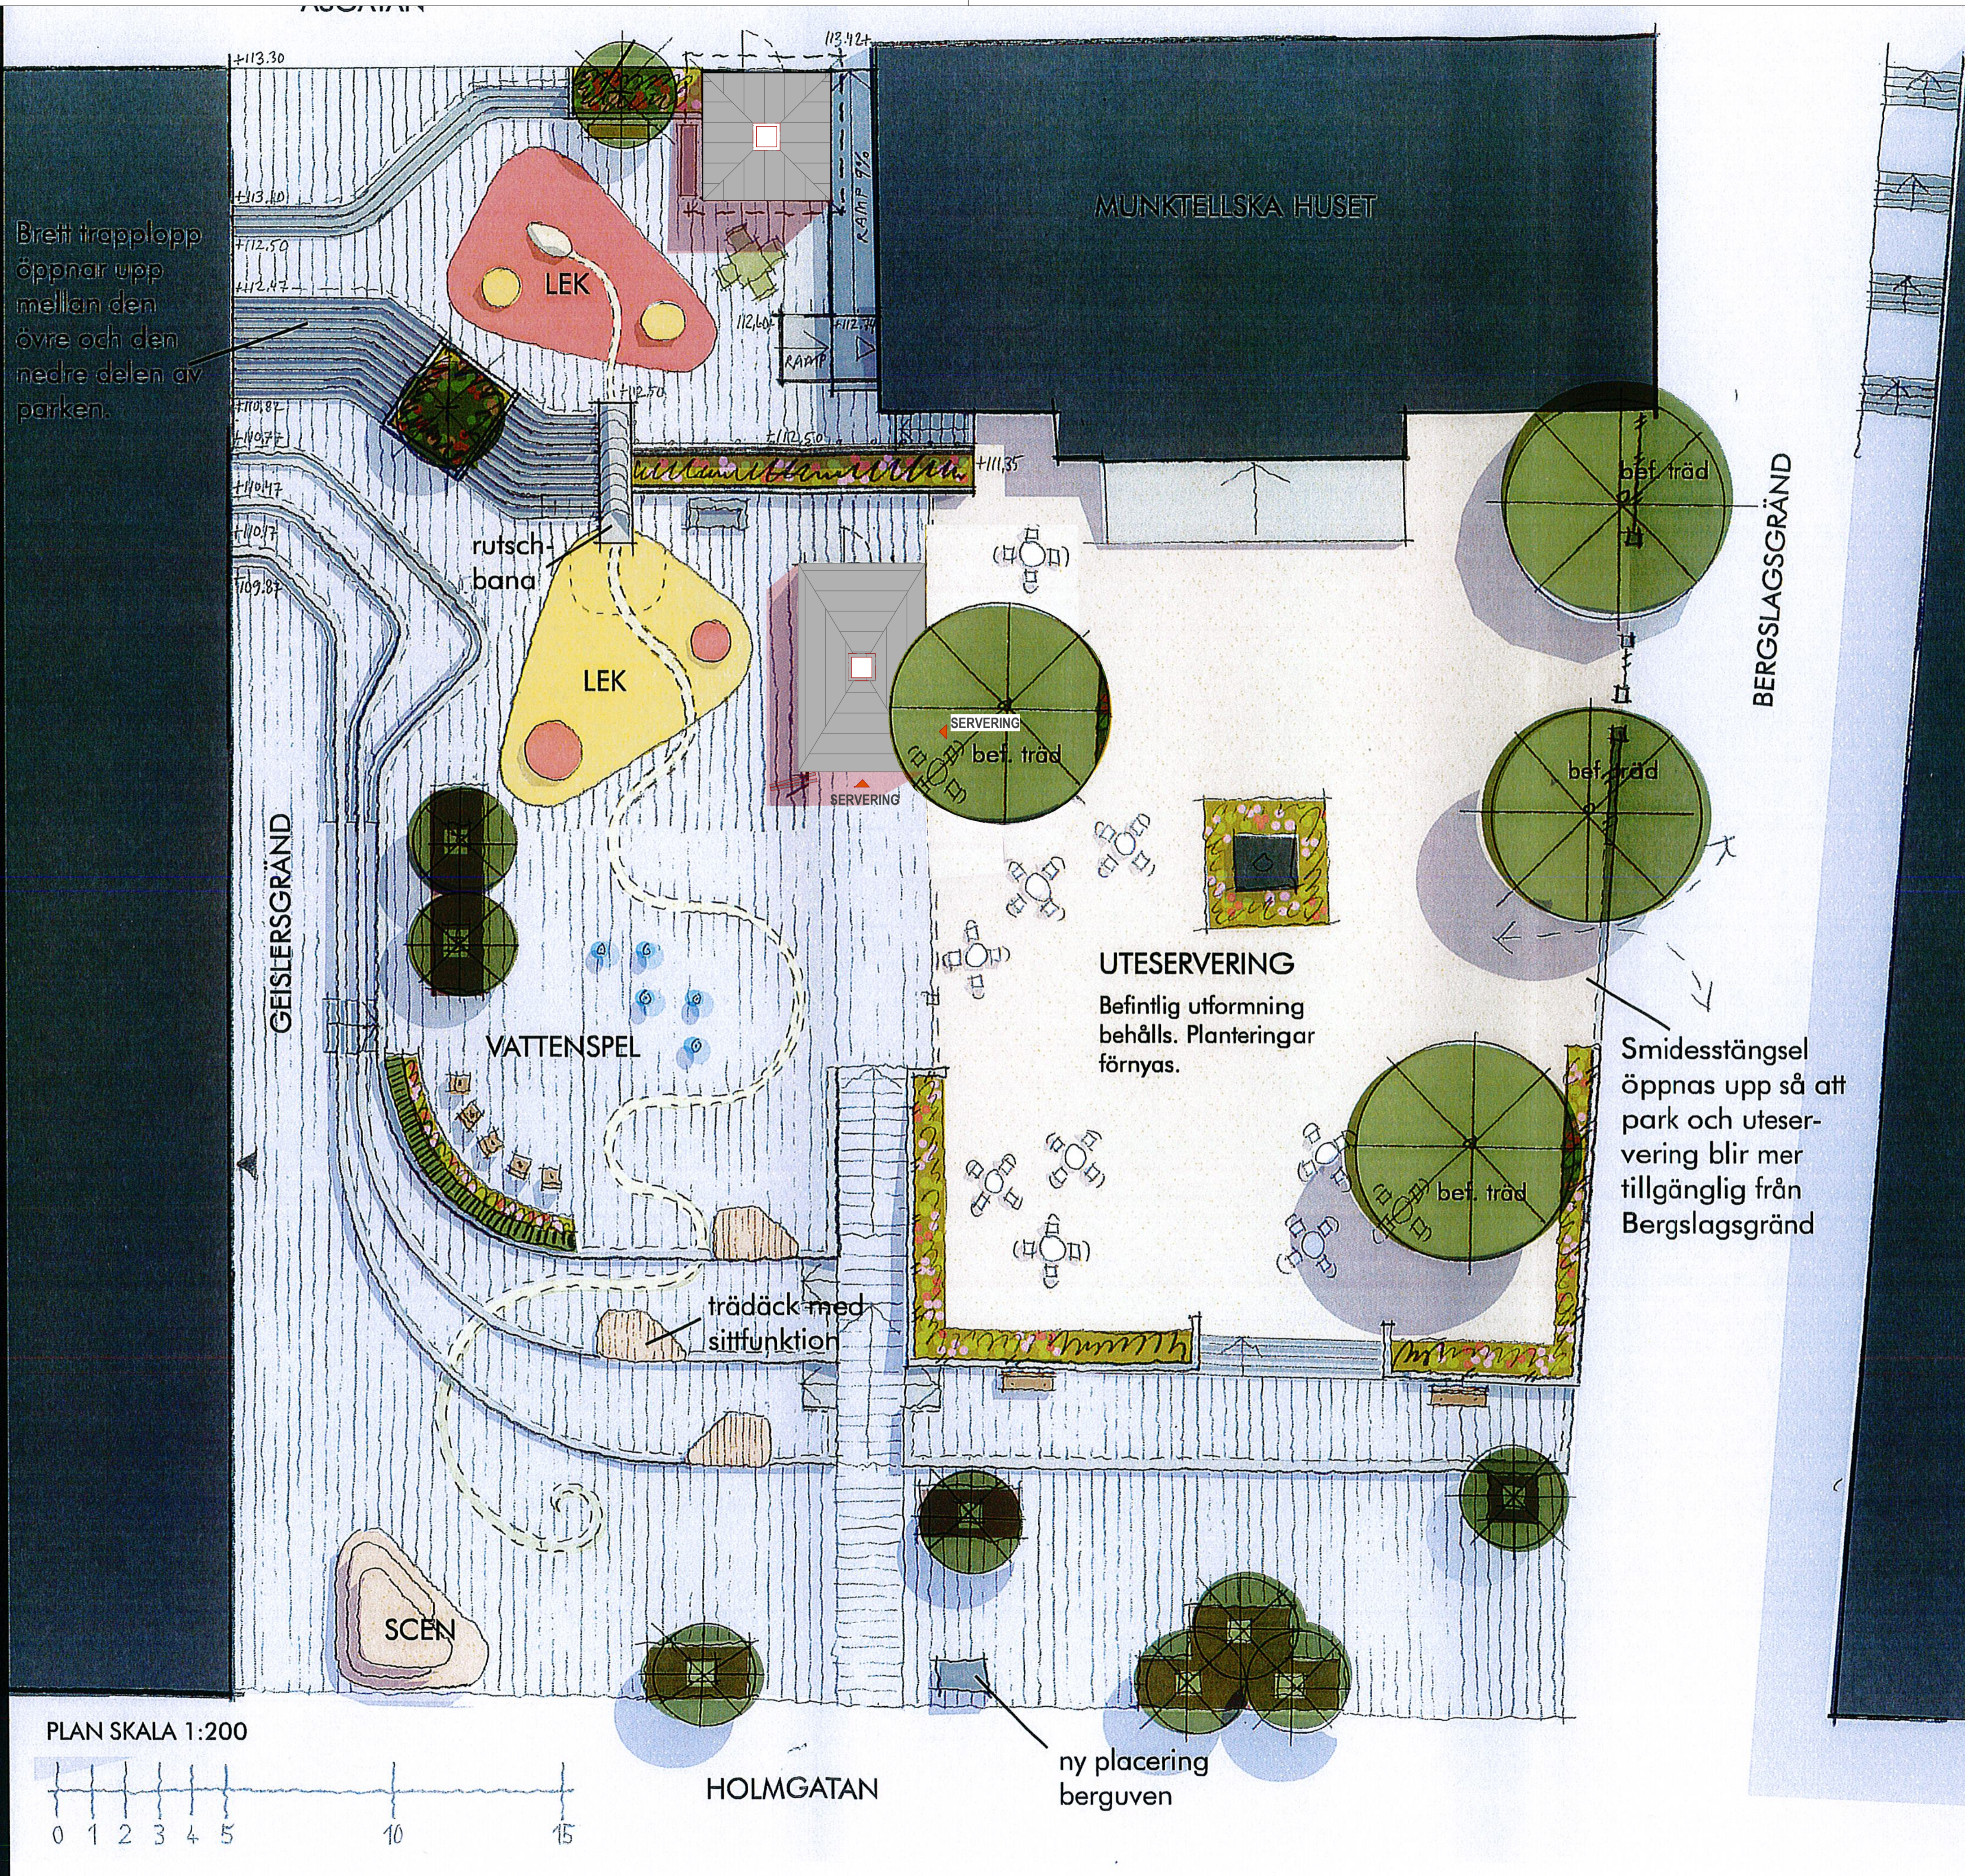

FÖRKLARING

TECKENFÖRKLARING

	betongplattor
	grus
	träddäck
	fällskyddsunderlag
	platsgjutet gummi
	plantering
	sittbänk
	snurrfötöl
	cafémöbel

BET	ANT	ÄNDRINGEN AVISER	DATUM	SIGN
RELATIONSHANDLING				
SLAGGHUSET 1				
Åsgatan 31, Falun				
Trumbäcken				
FASTIGHETS AB				
X	A	LILJEWALL arkitekter ab	031-350 70 00	
	K	Ramböll	010-615 60 00	
	V	Connect Konsult AB	023-77 44 40	
	E	Connect Konsult AB	023-77 44 40	
	M			
	SK	LILJEWALL arkitekter ab	031-350 70 00	
	BR	Prevecon	010-703 70 00	
	LJ			
	I			

UPPDRAG NR	RITAD AV	HANDLÄGGARE
11200600	MLA	S. ÖSTMAN
DATUM	ANSVARIG	
2013-07-05	S. ÖSTMAN	

NYBYGGNAD
HUS B & C INLAGDA PÅ SKISS FRÅN SWECO
SITUATIONSPLAN, BLIVANDE UTSEENDE

SKALA	NUMMER	BET
A1 = 1:200 A3 = 1:400		A-01.1-001

PATH: lwkserver7\2012\11200600\ARCH\SLAGGHUSET HUS B & C A.pdf; PRINTED: 2015-12-18 - 11:11; BY: hear