


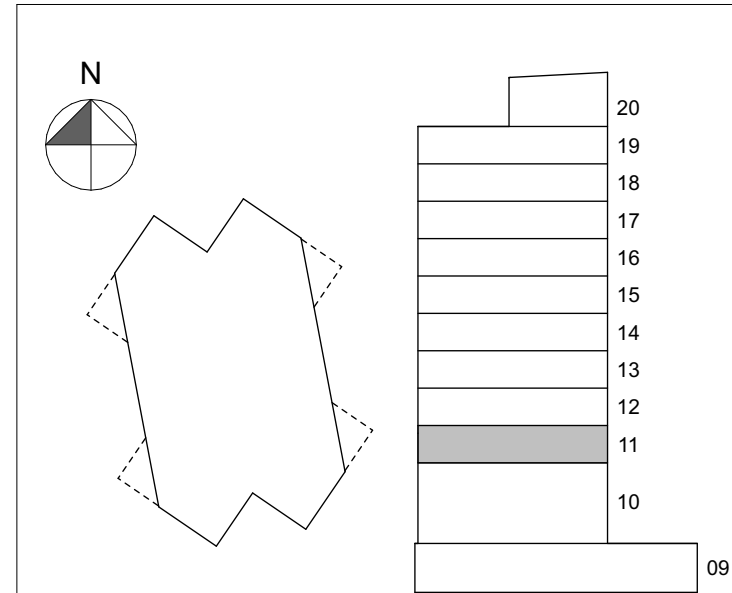

BET	ANT	ÄNDRING AVSER	DATUM	SIGN
-----	-----	---------------	-------	------

RELATIONSHANDLING

Kv Detektiven 19

BoPro

VASAPARKEN

WINELLJERN
ARKITEKTER

A	WINELL & JERN ARKITEKTER AB, 013-24 40 40	
K	AFRY AB, 0730-55 01 69	
EL	AFRY AB, 0724-51 75 97	
VVS	BENGTT DAHLGREN AB, 013-465 89 90	
L		
Br	BRANDKONSULTAN AB, 0708-43 32 29	
Lj	SOUNDCON AB, 0734-20 77 40	
PL	BOPRO I LINKÖPING AB, 0768-98 79 98	
/E/UE		
UPPDRAG NR	RITAD AV	HANDLÄGGARE
19-0290	C.Brodin	Tobias Jern
DATUM	ANSVARIG	
2024-07-01	Bengt Winell	
Detektiven 19, Linköpings kommun		
Befintlig upprättning		
Plan 11, Översikt		
SKALA	NUMMER	BET
A1 - 1:100	A-02-1-110	
A3 - 1:200		