
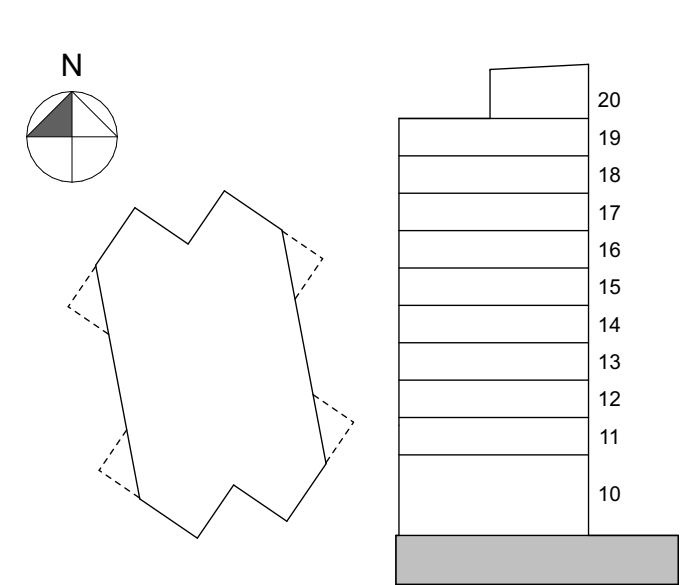


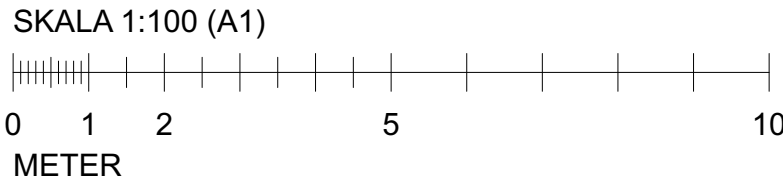

BET	ANT	ÄNDRING AV/SER	DATUM	SIGN
-----	-----	----------------	-------	------

RELATIONSHANDLING

Kv Detektiven 19

BoPro

VASAPARKEN

WINELL JERN
ARKITEKTER

A/	WINELL & JERN ARKITEKTER AB, 013-24 40 40		
K	AFRY AB, 0730-55 01 69		
EL	AFRY AB, 0724-51 75 97		
VVS	BENGT DAHLGREN AB, 013-465 89 90		
L			
Br	BRANDKONSULTEN AB, 0708-43 32 29		
Lj	SOUNDICON AB, 0734-20 77 40		
PL	BOPRO I LINKÖPING AB, 0768-98 79 98		
E/UE			
UPPDRAG NR	RITAD AV	HANDLÄGGARE	
19-0290	C.Brodin	Tobias Jern	
DATUM	ANSVARIG		
2024-07-01	Bengt Winell		
Detektiven 19, Linköpings kommun			
Befintlig upprättning			
Plan 09, Översikt			
SKALA	NUMMER		BET
A1 - 1:100	A-40-1-090		
A3 - 1:200			