
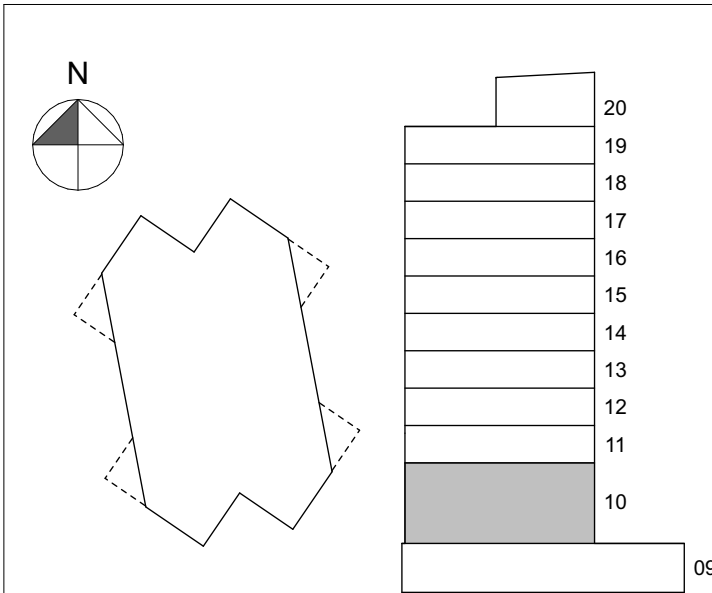
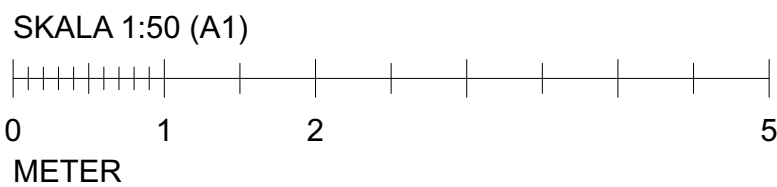


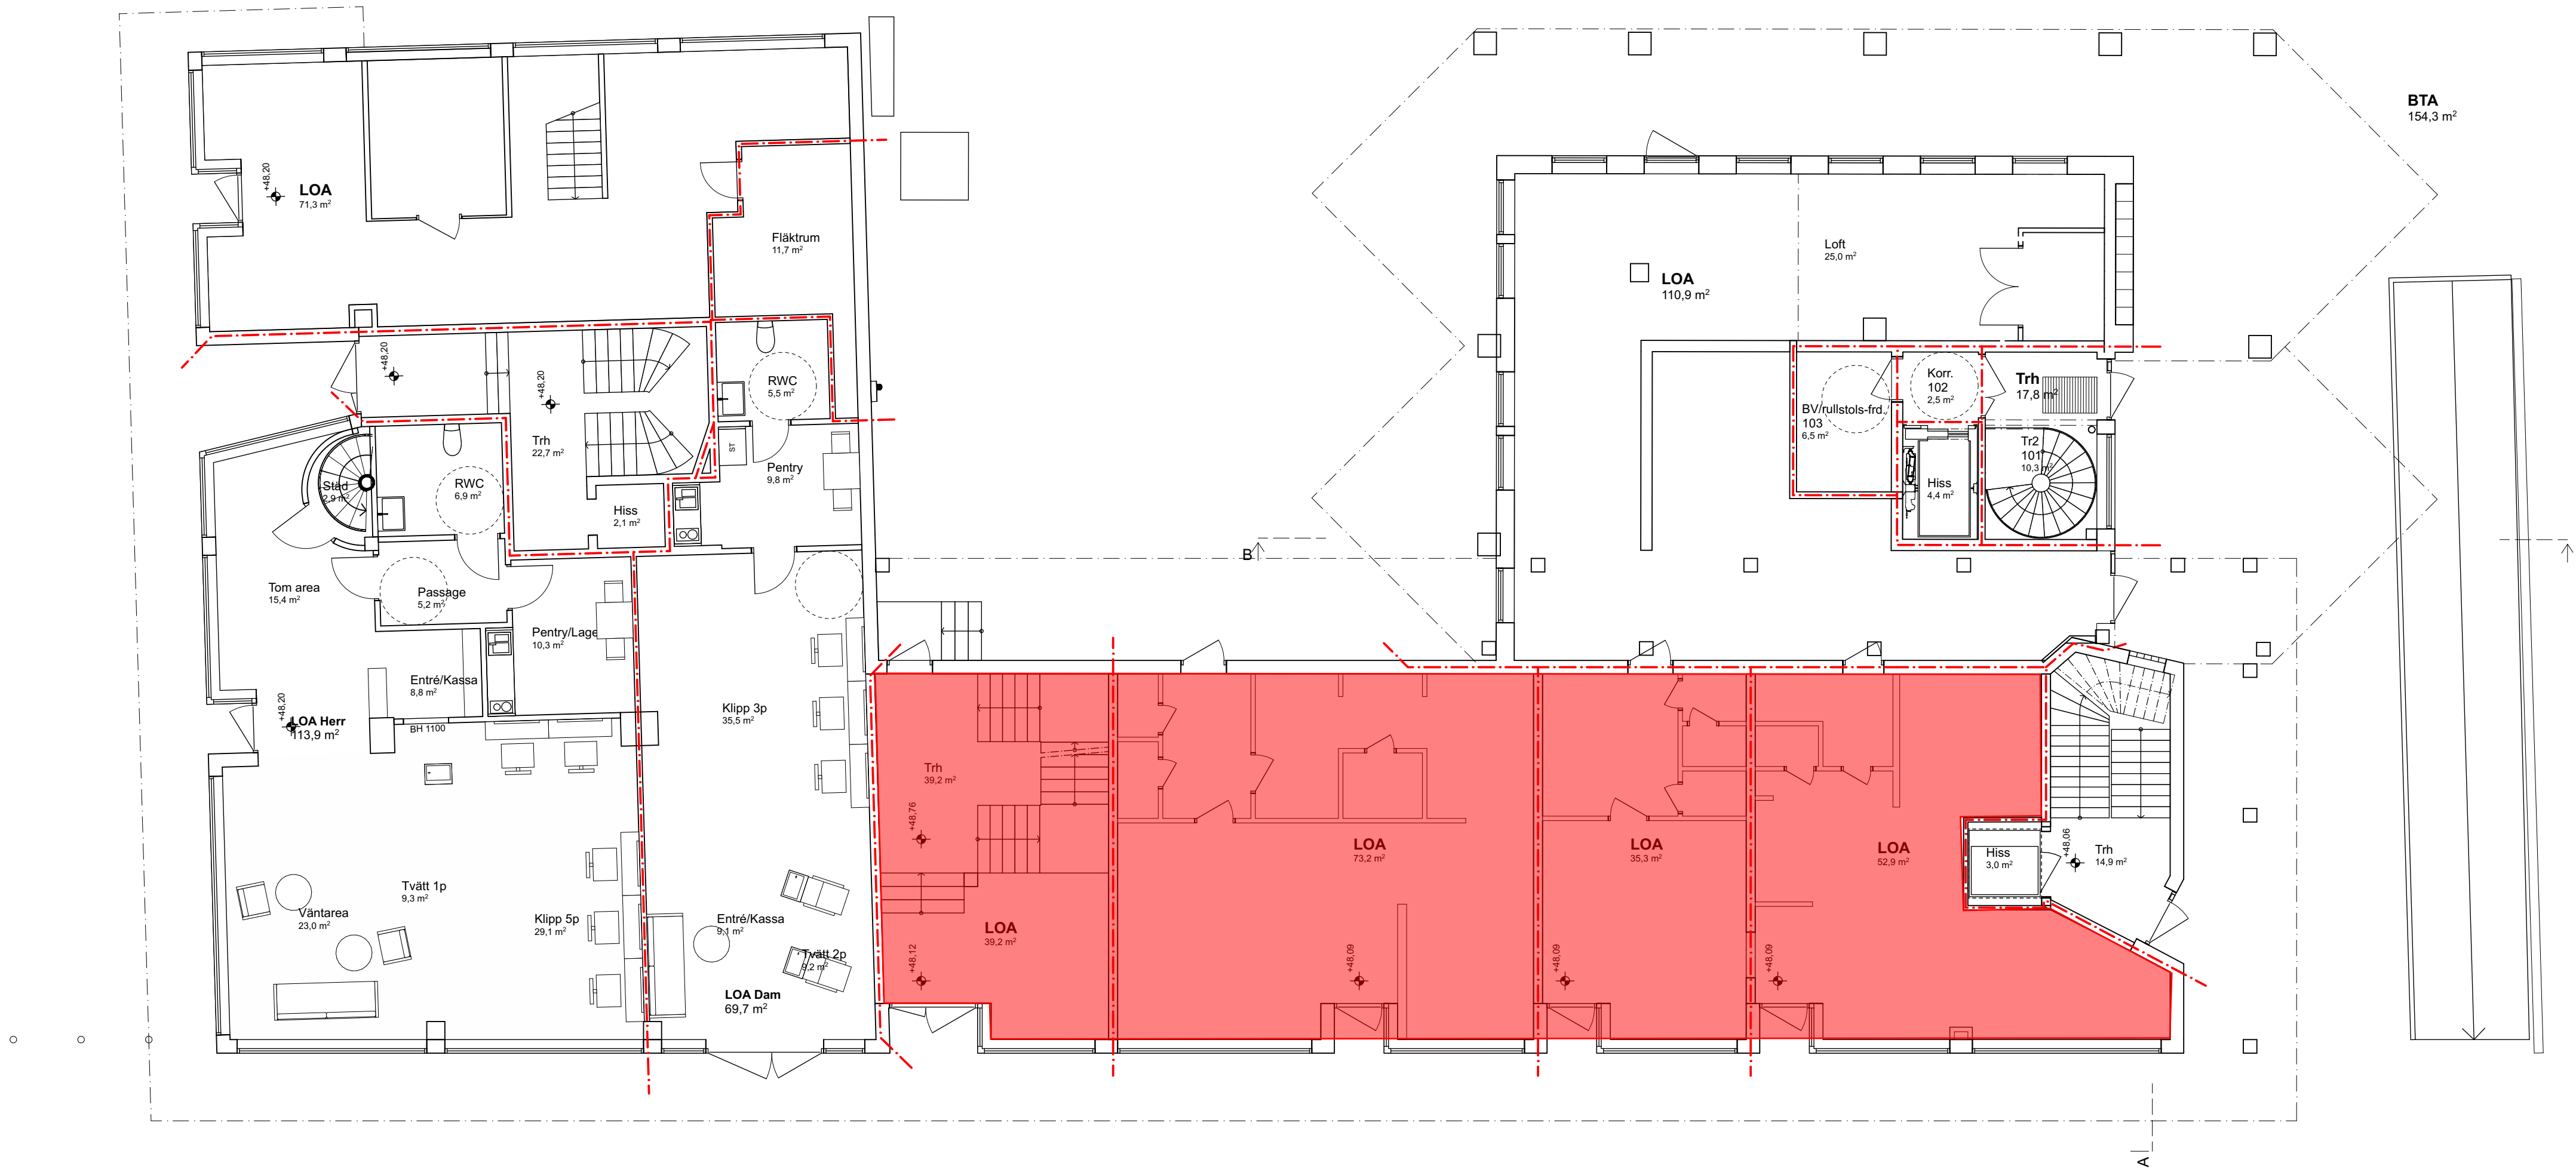

BET	ANT	ÄNDRING AV/SE	DATUM	SIGN
RELATIONSHANDLING				
Kv Detektiven 19				
BoPro				
VASAPARKEN				
WINELL JERN ARKITEKTER				
A	WINELL & JERN ARKITEKTER AB, 013-24 40 40			
K	AFRY AB, 0730-55 01 69			
EL	AFRY AB, 0724-51 75 97			
VVS	BENGT DAHLGREN AB, 013-465 89 90			
L				
Br	BRANDKONSULTEN AB, 0708-43 32 29			
Lj	SOUNDICON AB, 0734-20 77 40			
PL	BOPRO I LINKÖPING AB, 0768-98 79 98			
E/UE				
UPPDRAG NR		RITAD AV	HANDLÄGGARE	
19-0290		C.Brodin	Tobias Jern	
DATUM		ANSVARIG		
2024-07-01		Bengt Winell		
Detektiven 19, Linköpings kommun				
Befintlig upprättning				
Plan 10, Översikt				
SKALA		NUMMER		BET
A1 - 1:100		A-40-1-100		
A3 - 1:200				