


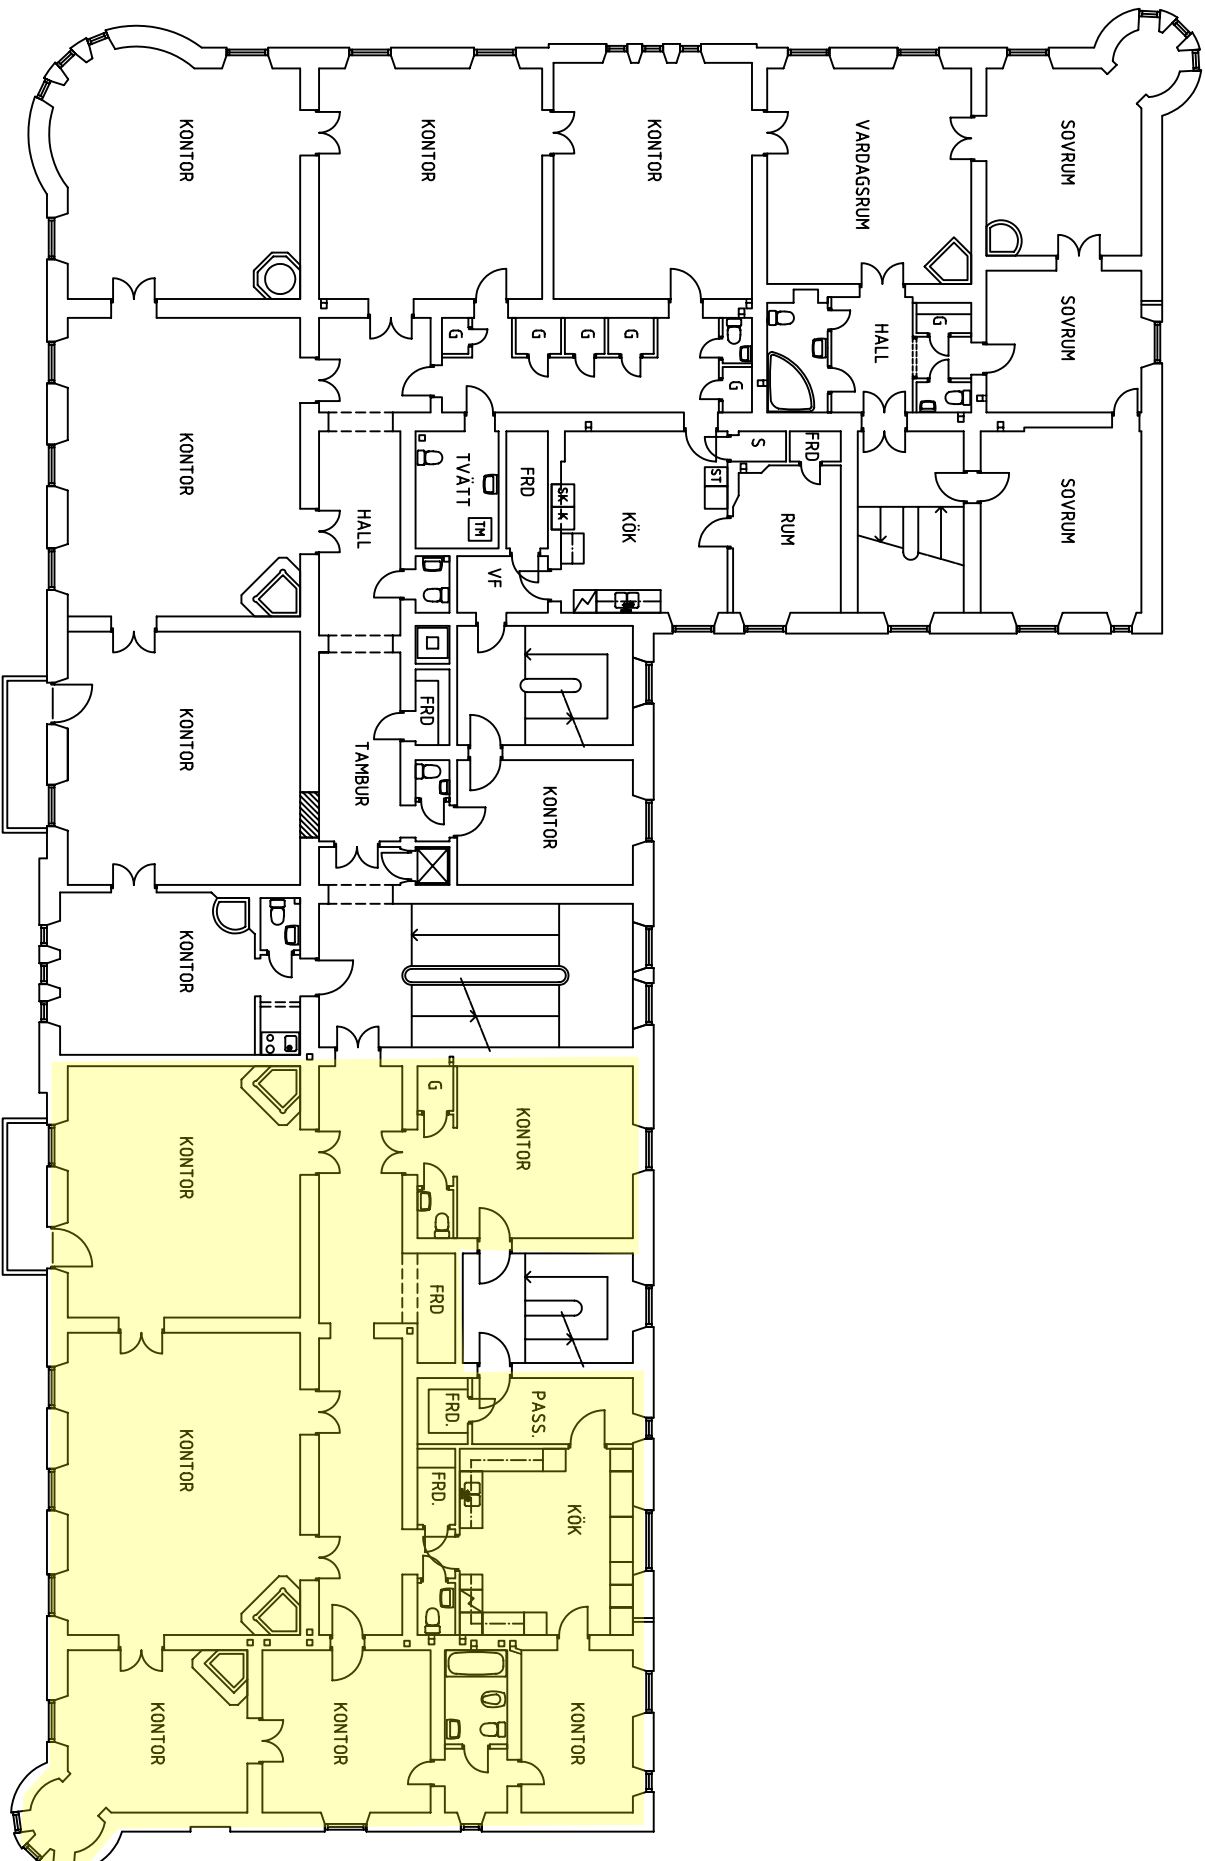

BET	AMT	INDRINGER ANSER	SON	DATUM
RELATIONSHANDLING				

CENTRUM

FÖRVALTNING AB

fax 011 7 22 30 01
e-mail: mikael@centrum.to

e-mail: mikael@centrum.to

UPPDAG NR	RITAD AV	HANDLÖSARE
	DJ	MÅ

DATUM
2001-08-29

KV BRUSHANEN 6, LINKÖPING
PLAN 2 TR

SKALA	NUMMER
-------	--------

1:100	A0101:0
-------	---------