



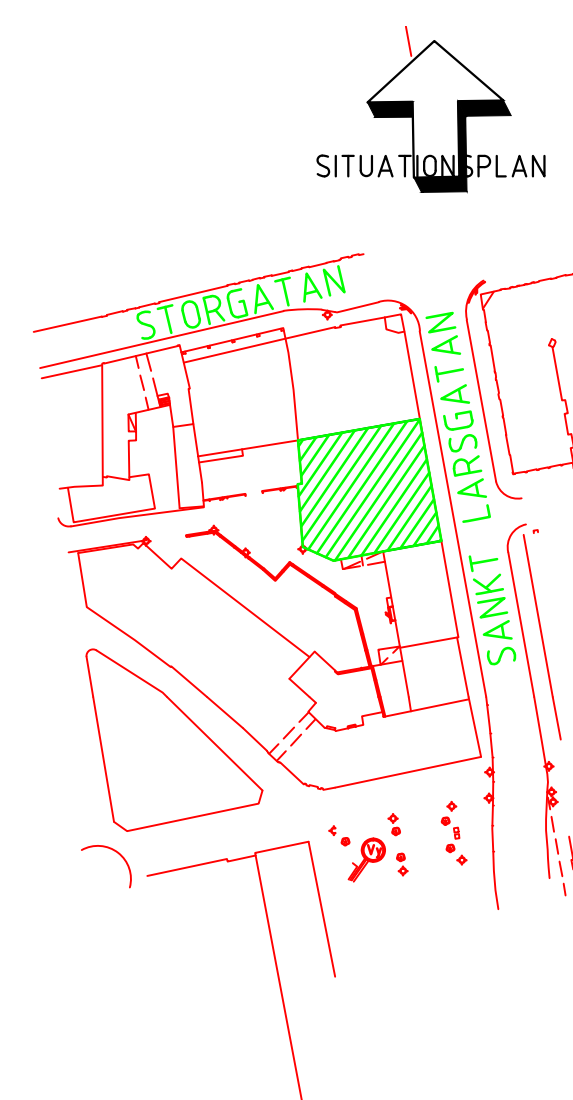


ORIENTERINGSPLAN

FÖRKLARINGAR

----- = BRANDCELLSGRÄNS

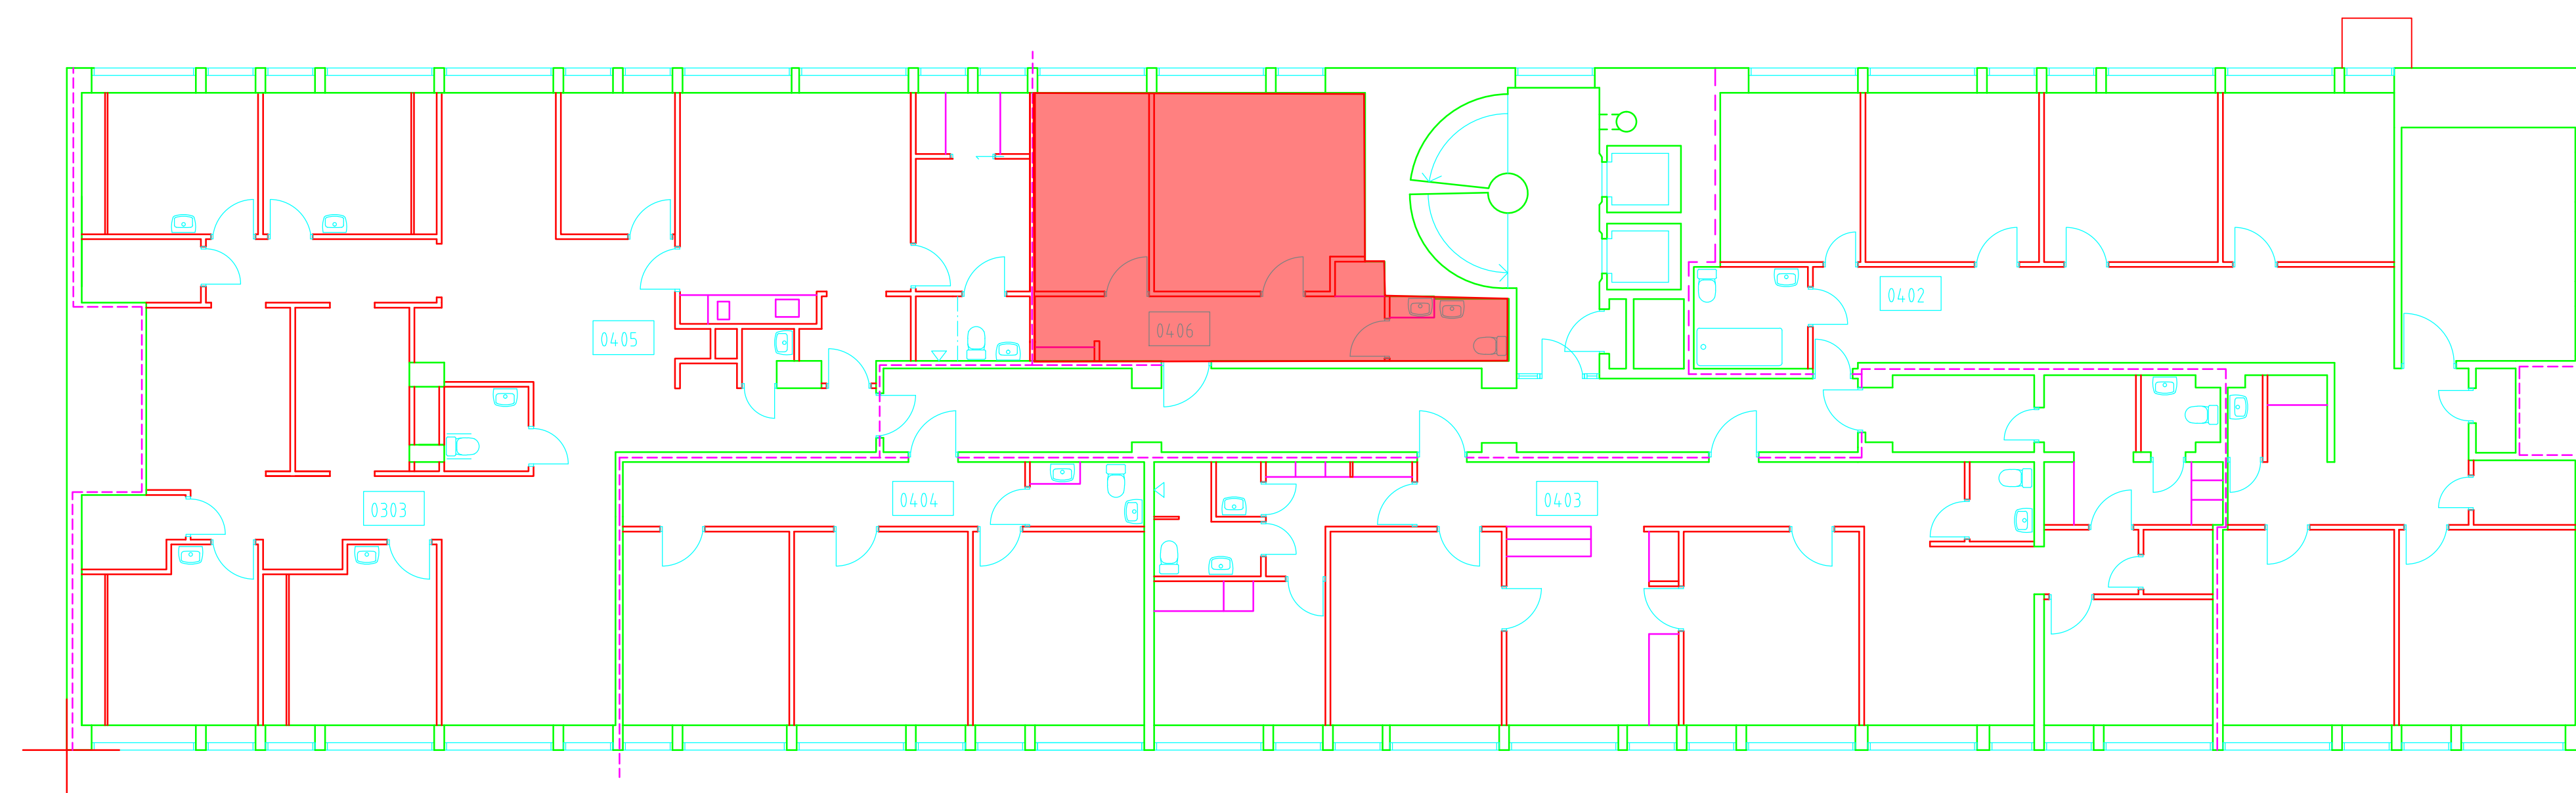

PLAN 5, VÅNING 4 TRAPPOR

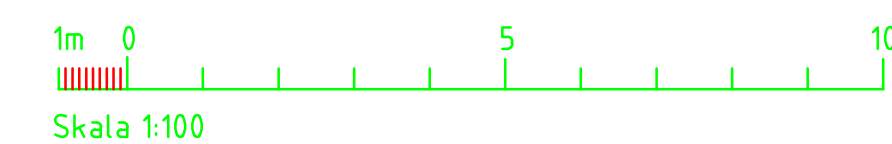

RITNINGAR UTGÅR FRÅN DIGITALA UNDERLAG
FRÅN MÅLARTECH AB 99-09-01
DIGITALISERAD EFTER RITN. FRÅN 95-06-26

BET	ANT	ÄNDRINGEN AVSER	DATUM	SIGN
RELATIONSHANDLING				
Linköpings kommun Kv. Dahlian 18				
Sonark Arkitektkontor AB				
Klostergatan 12 582 23 Linköping tfn 013-12 90 10 fax 013-13 11 04 www.sonark.se				
UPPDRAGNR 0404	RITAD/KONSTR AV GM		HANDLÄGGARE Per Larsson	
DATUM 2010-04-06	ANSVARIG			
PLAN 5, VÅNING FYRA TRAPPOR				
SKALA 1:100	NUMMER A-40.1-50			BET