




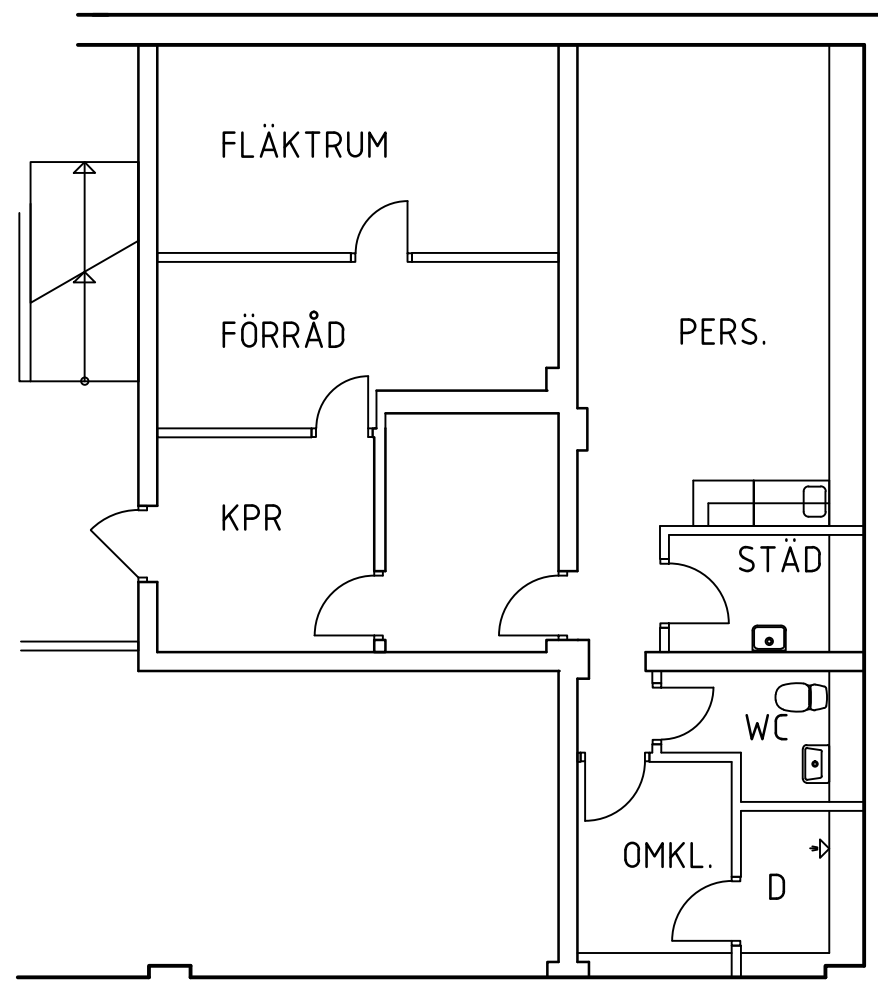

KÄLLARPLAN

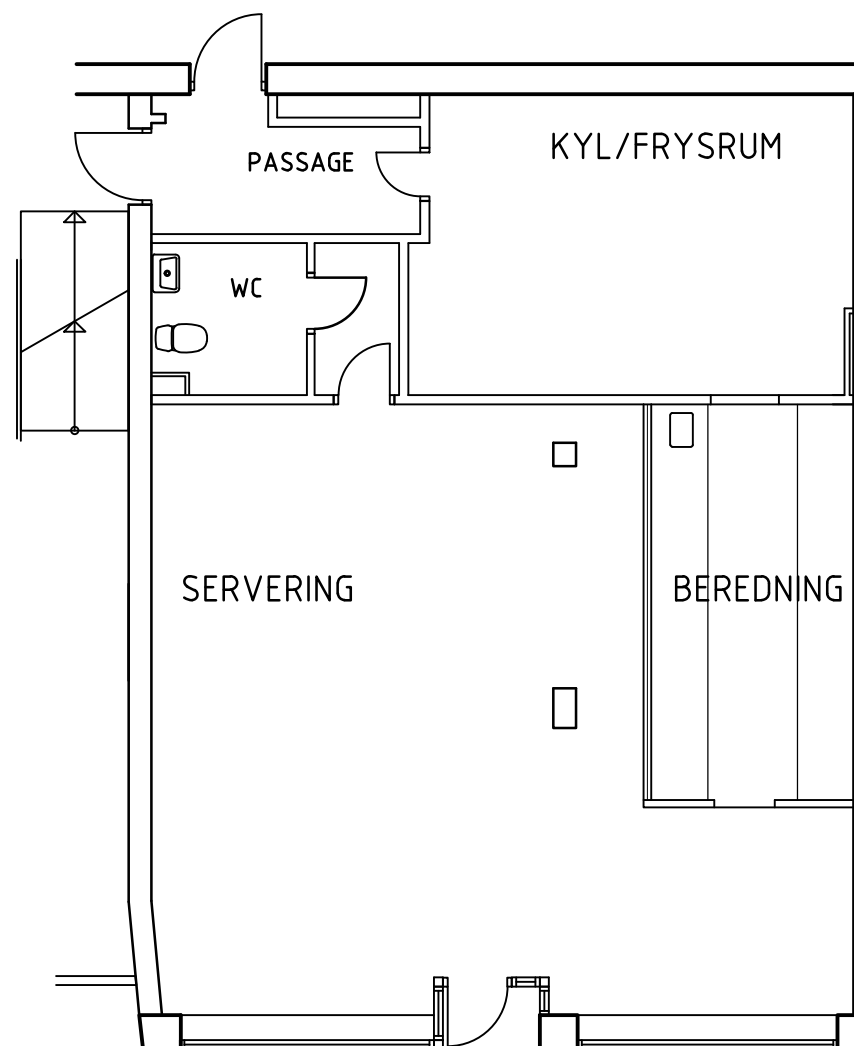

GATUPLAN

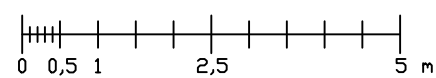

BET	ANT	ÄNDRINGEN AVSER	SIGN	DATUM
RELATIONSHANDLING				
DAHLIAN 8, LINKÖPING				
 LINDSTÉN DAHLIAN 8 AB Klostergatan 582 23 Linköping tel 013 - 31 41 fax 013 - 12 06 e-mail eva@lindstens.se				
UPPDRAG NR	RITAD AV		HANDLÄGGARE	
DATUM	BT		EL	
2009	ANSVARIG			
LOKAL NR 36-25-1107				
S:T LARSGATAN 32A				
SKALA	NUMMER		I BET	
1:100	A0:1107			