




PLAN 6, VÅNING 4 TR

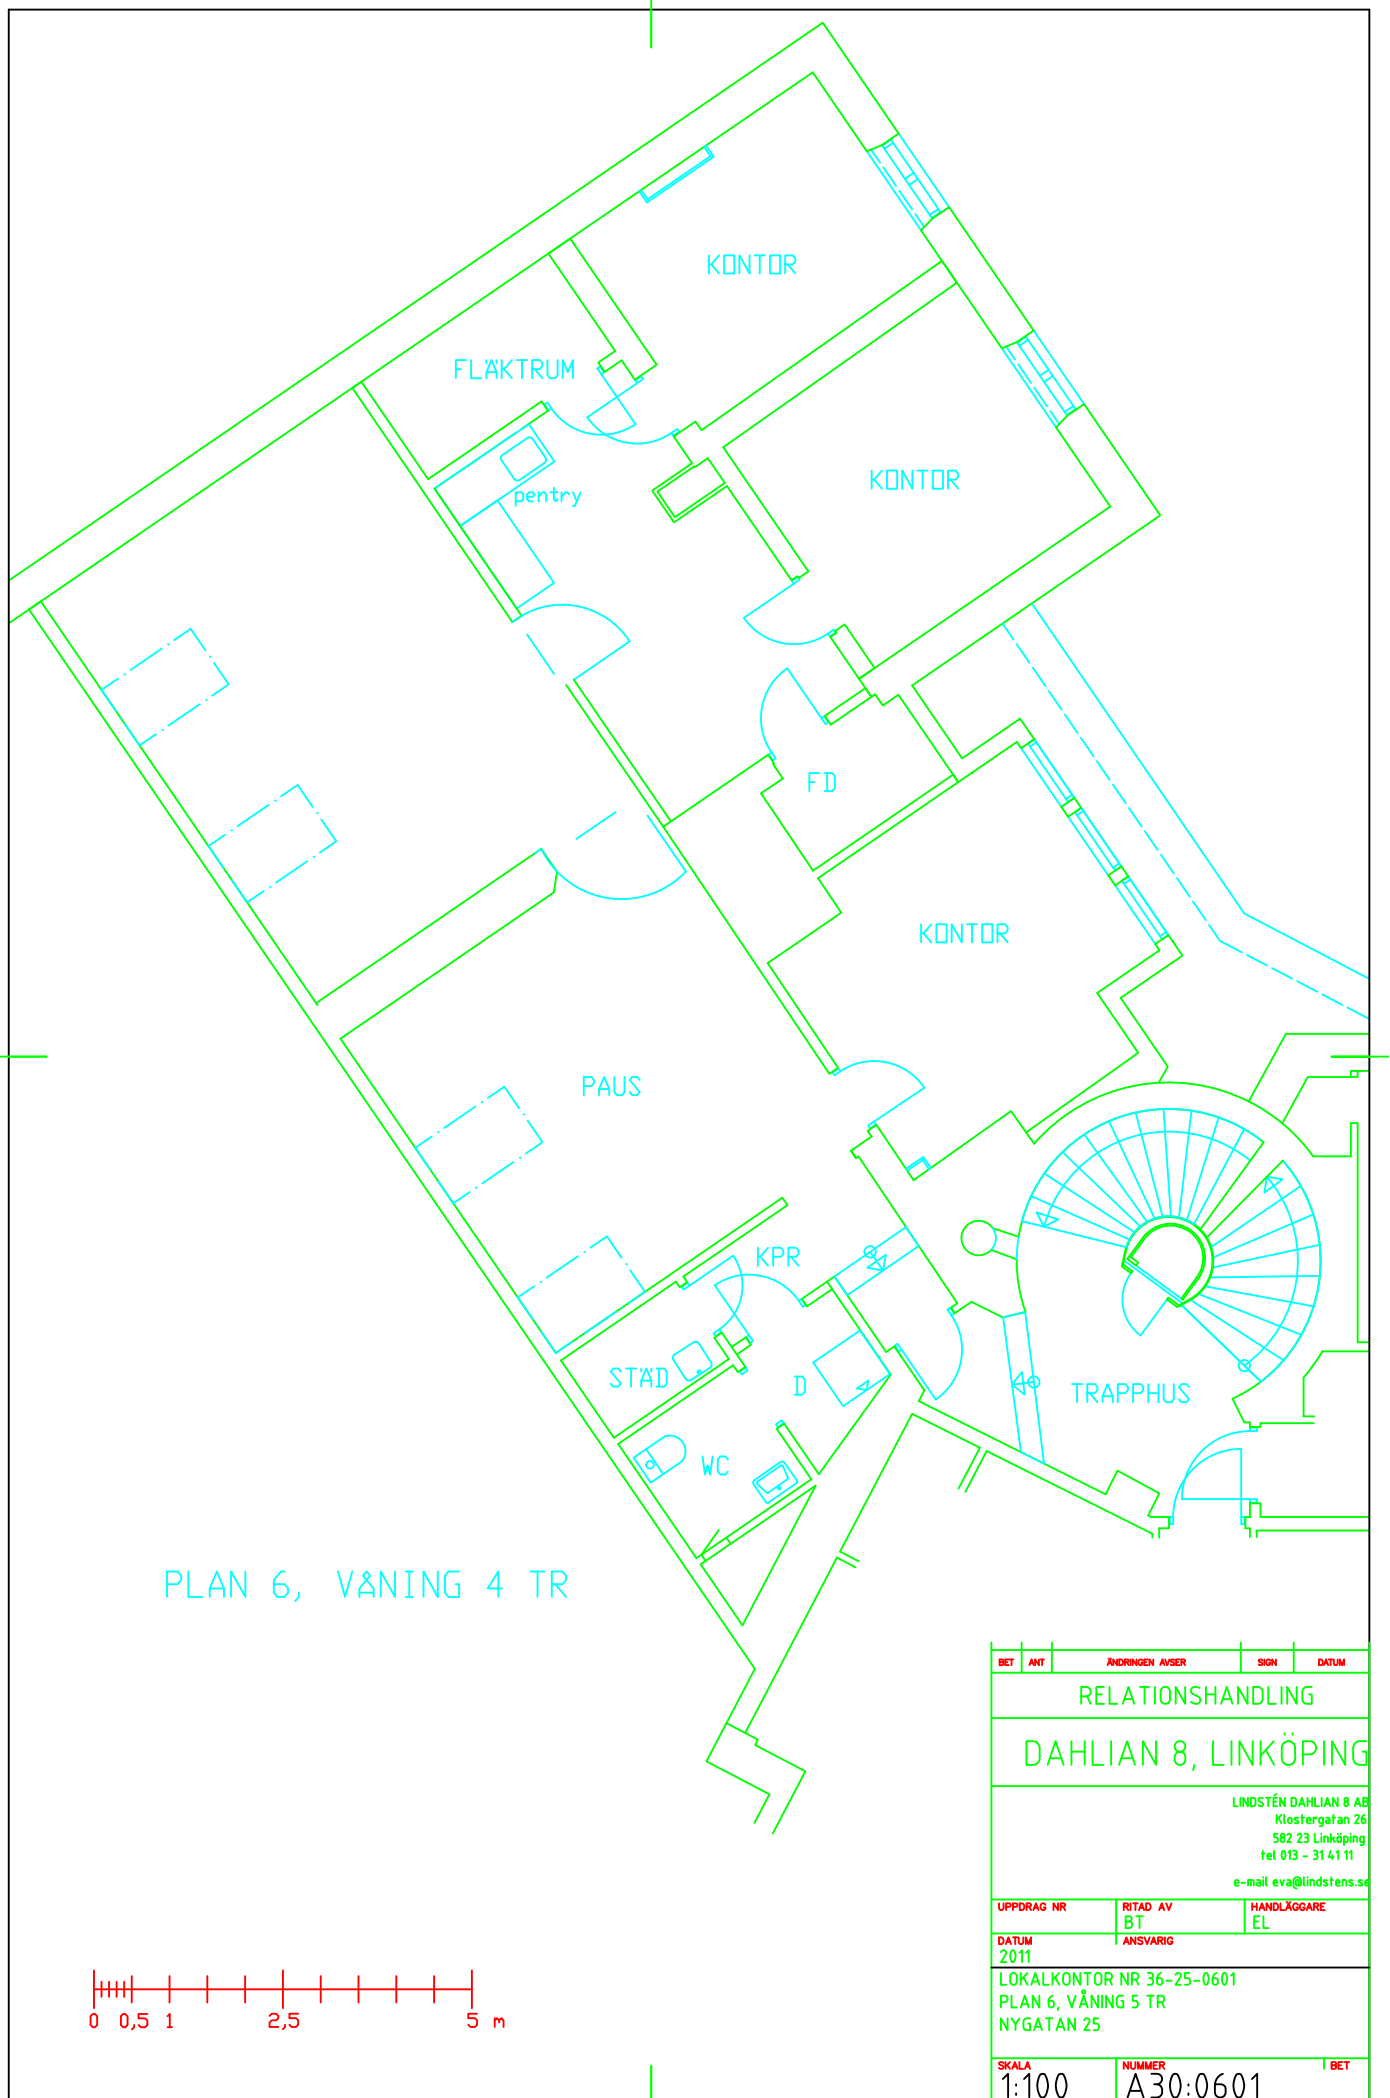

BET	ANT	ÄNDRINGEN AVSER	SIGN	DATUM
RELATIONSHANDLING				
DAHLIAN 8, LINKÖPING				
LINDSTÉN DAHLIAN 8 AB Klostergatan 26 582 23 Linköping tel 013 - 31 41 11 e-mail eva@lindstens.se				
UPPDRAG NR	RITAD AV	HANDLÄGGARE		
DATUM	BT	EL		
ANSVARIG				
LOKALKONTOR NR 36-25-0601 PLAN 6, VÅNING 5 TR NYGATAN 25				
SKALA	NUMMER		BET	
1:100	A30:0601			