


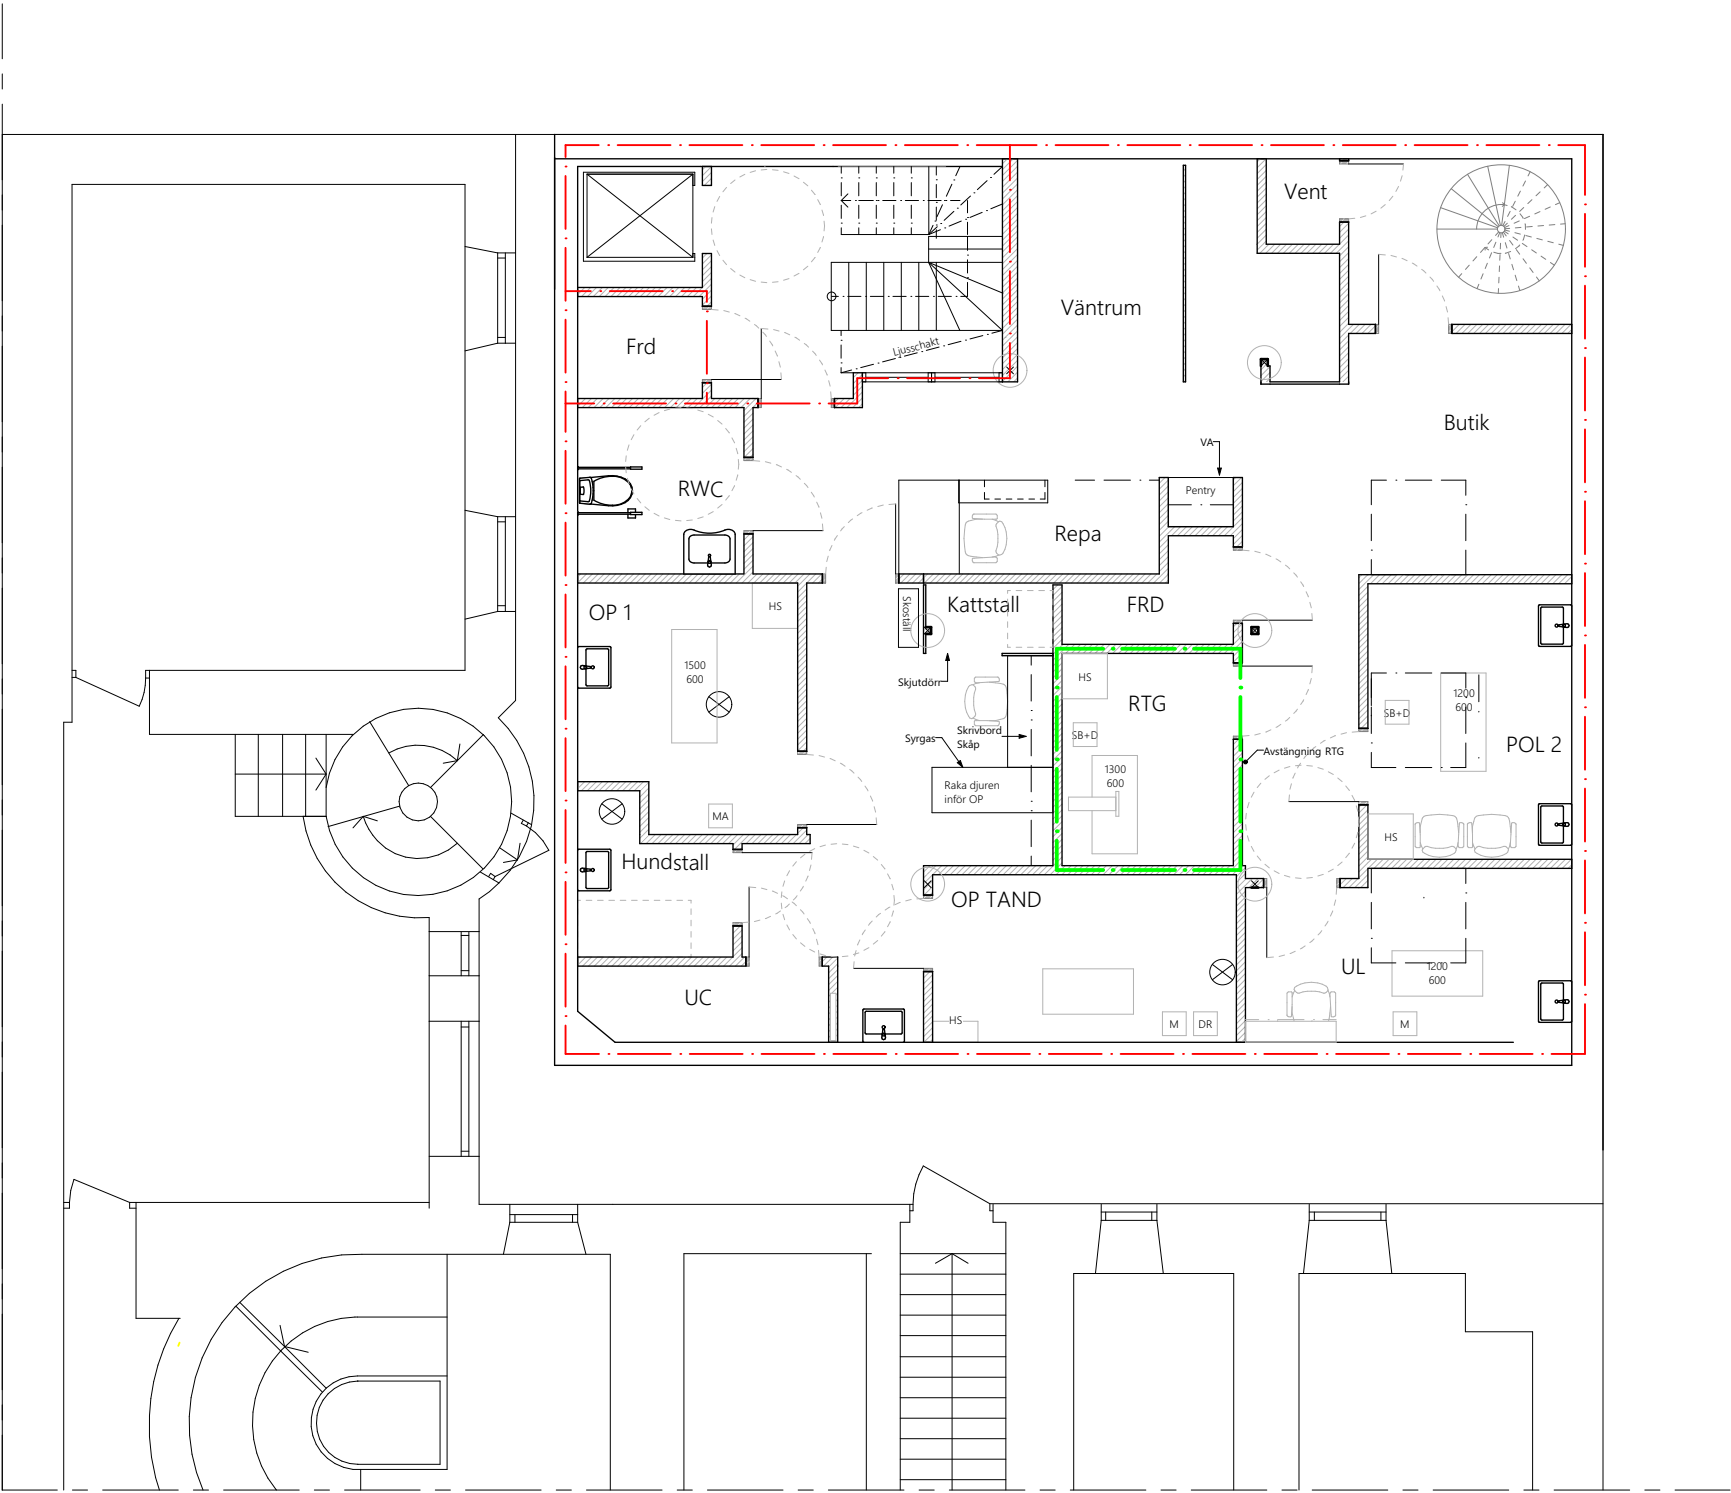

- FÖRKLARINGAR
- ⊗ Golvbrunn
 - - - Brandcellsgräns EI60
 - - - 3 mm bly infällt i vägg (röntgen)

BET ANDRING AVSER DATUM SIGN

Ateljé Nord

RELATIONSHANDLING
Källarplan

Veterinärsklinik

Guldfisken 4


Kommendörsgatan 16
114 48 Stockholm

Ritad av ML
2024-03-14
Skala 1:100, 1:200

A1



0 1 2 5m 10m
1:100

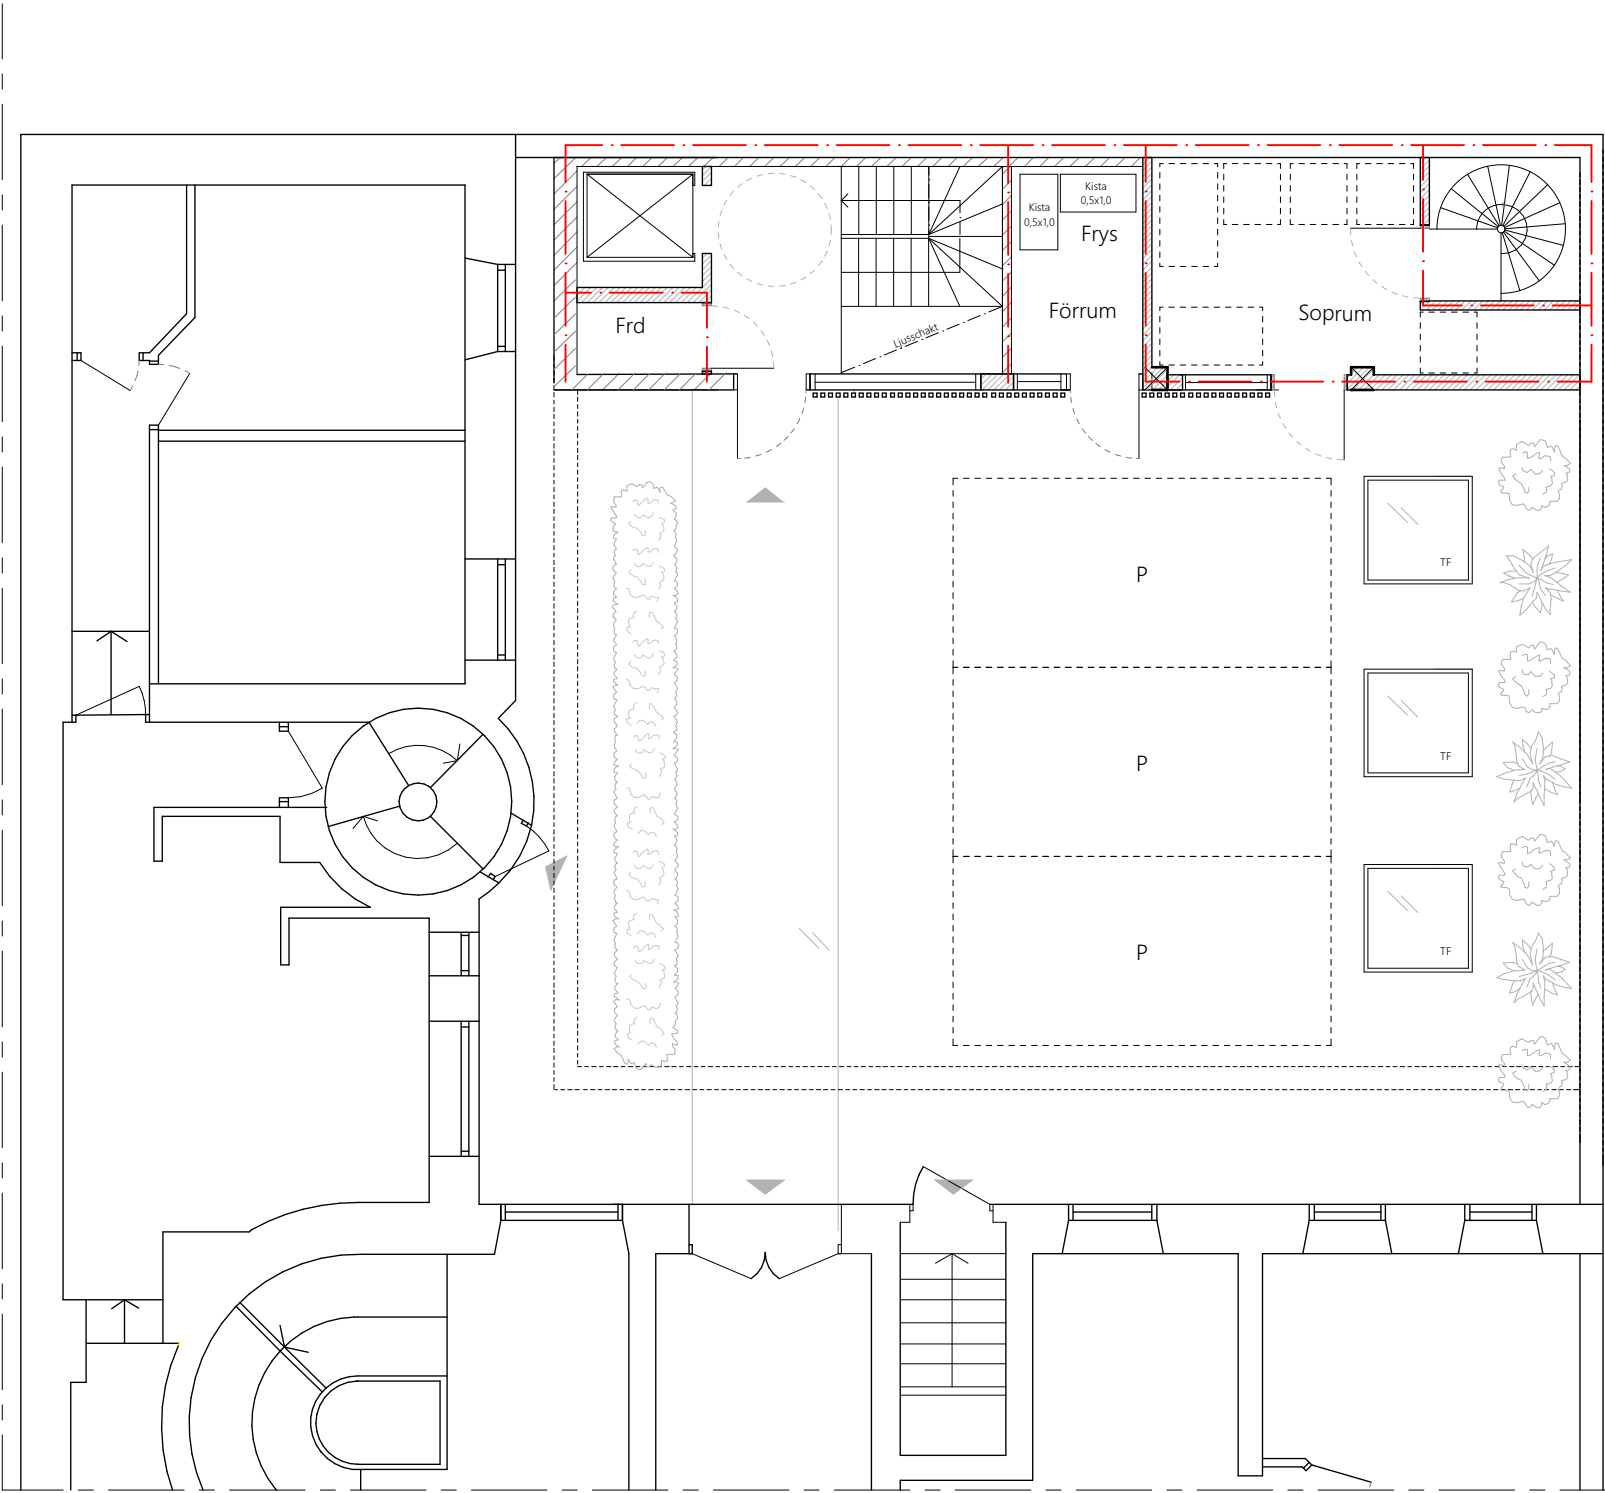

FÖRKLARINGAR

⊗ Golvbrunn

--- Brandcellsgräns EI60

--- 3 mm bly infällt i vägg (röntgen)

BET ANDRING AVSER DATUM SIGN

Ateljé Nord

RELATIONSHANDLING

Entréplan

Veterinärsklinik

Guldfisken 4

Kommendörsgatan 16
114 48 Stockholm

Ritad av ML
2024-03-14
Skala 1:100, 1:200

A2

