
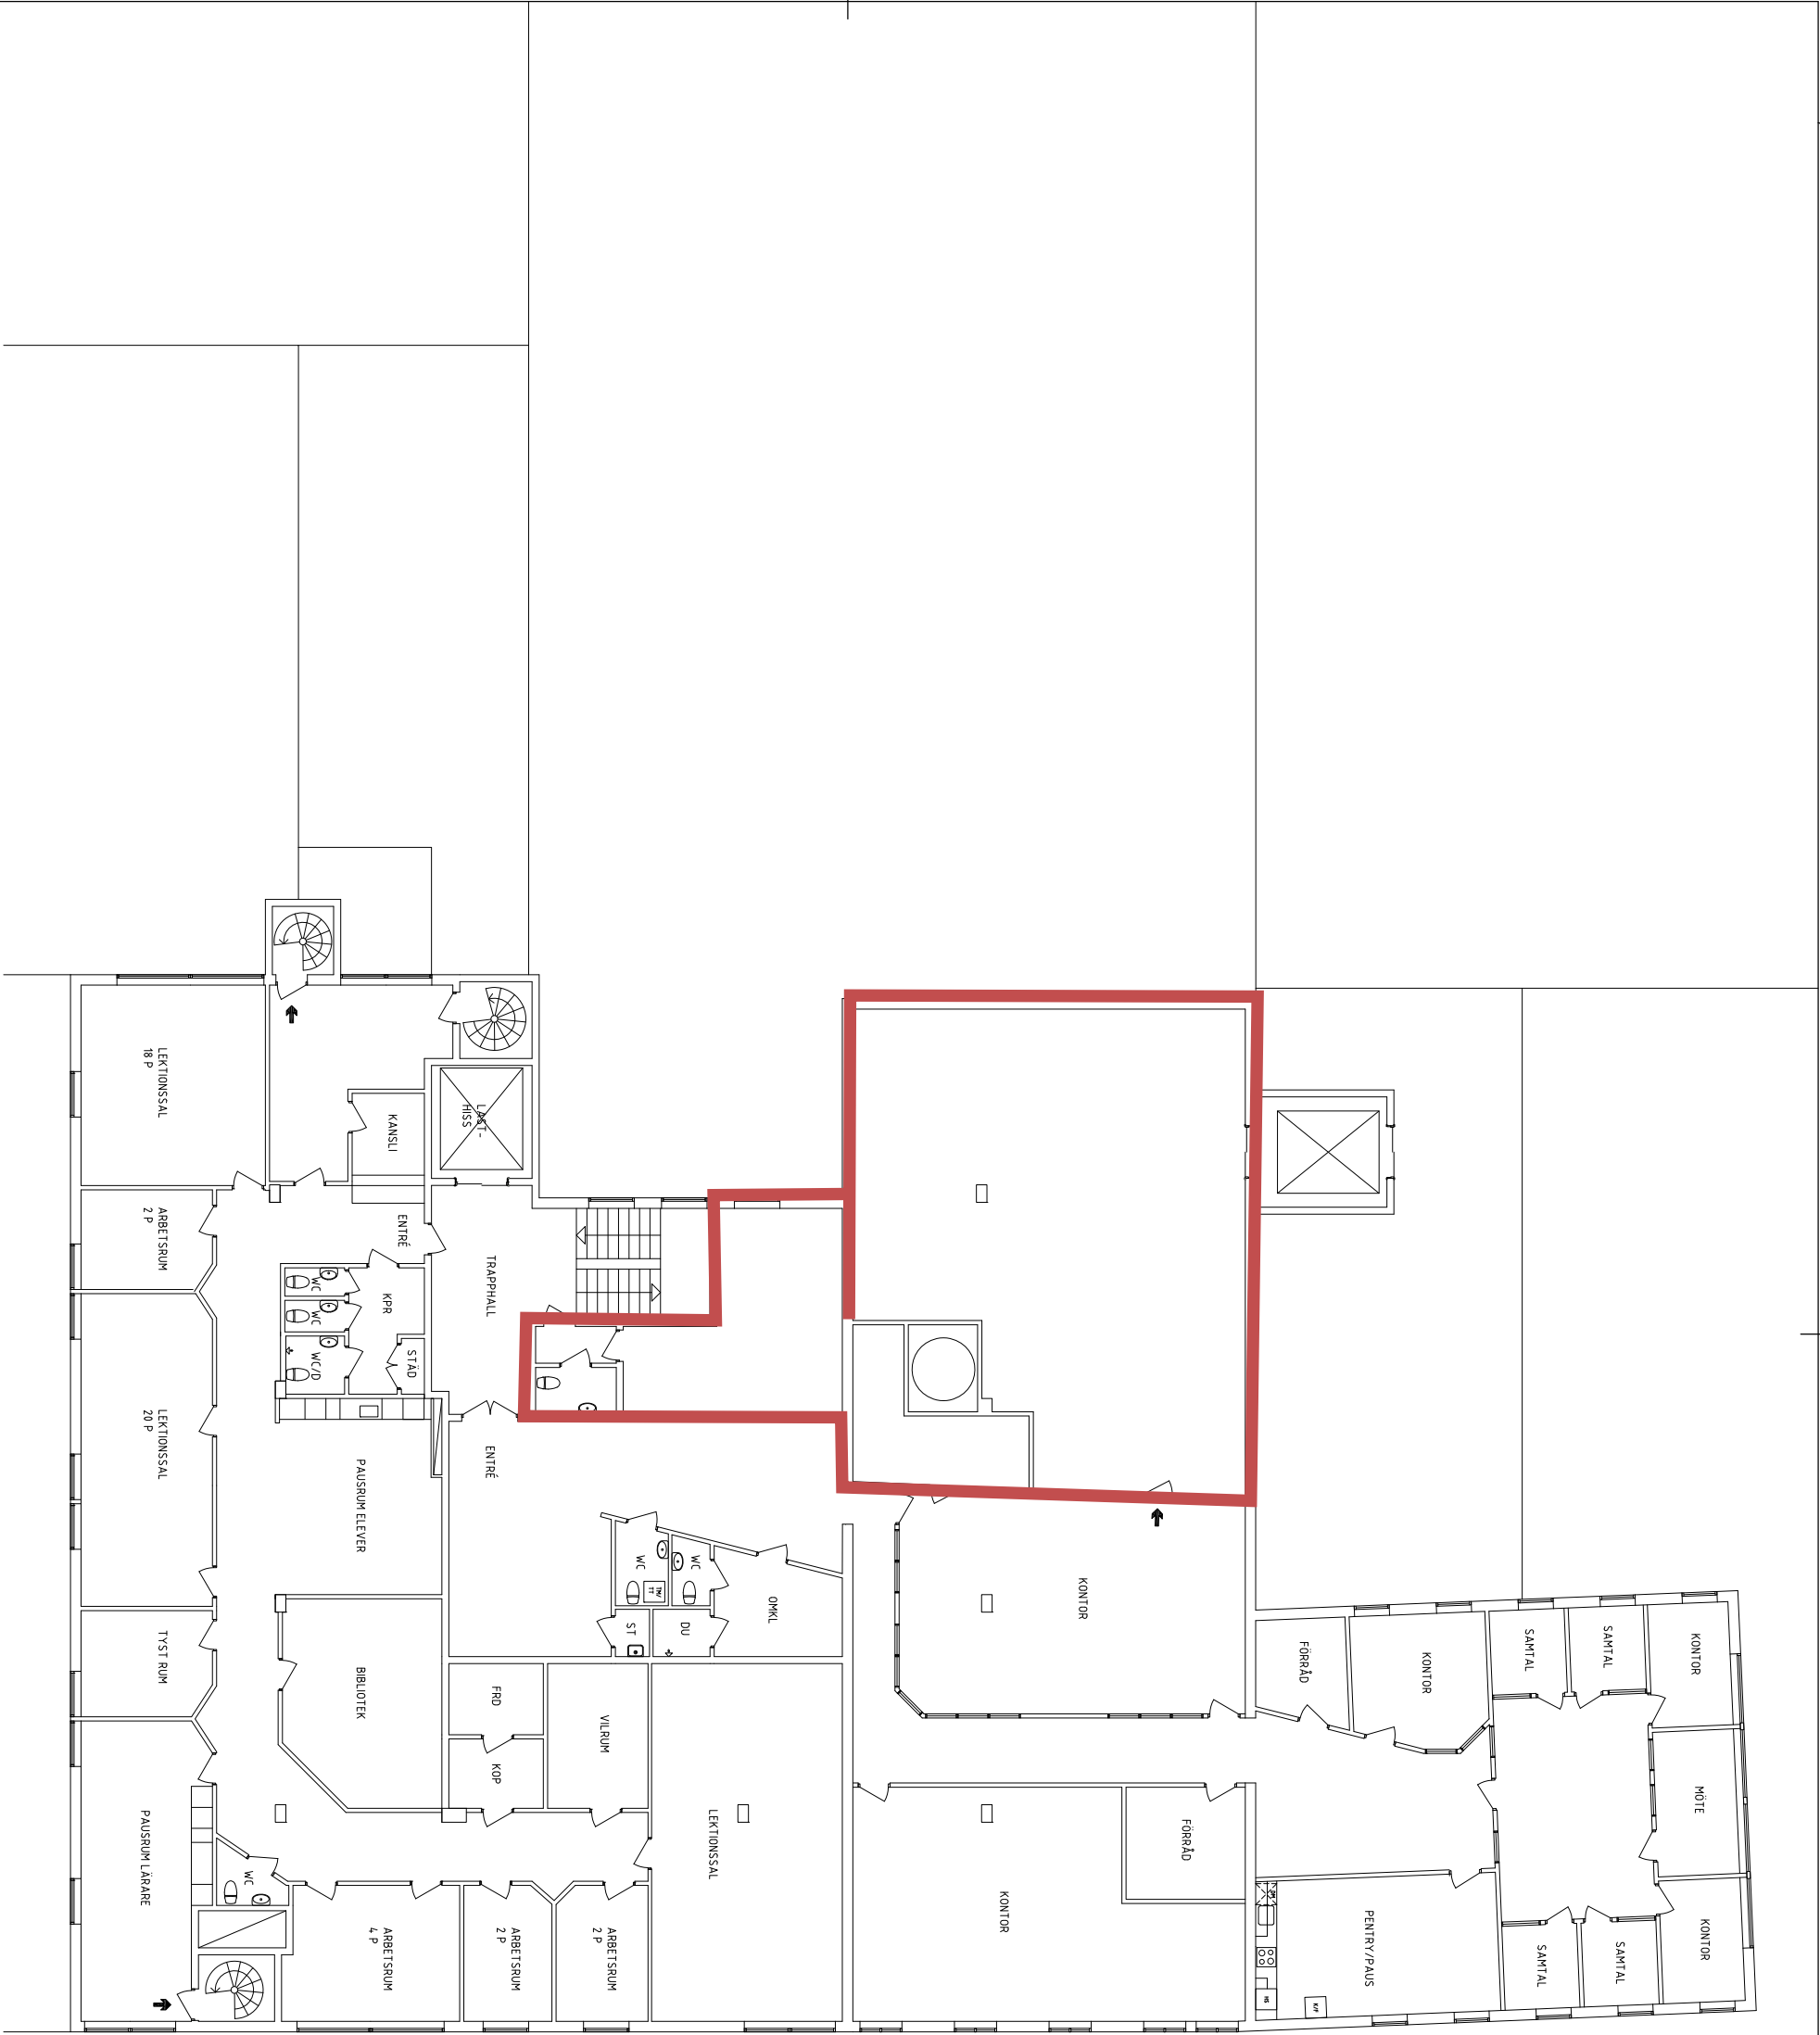


BET	ANT	ANBRINGEN AVSER	DATUM	SIGN
RELATIONSHANDLING				

AB | SAGAX

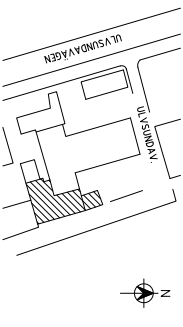

PÅMÄNKTEKTER AB		Mobil 070-341 12 15		pam arkitektur@pamarkitektur.se	
				info.com	
K	--	--	--	--	--
V	--	--	--	--	--
E	--	--	--	--	--
P	--	--	--	--	--
OBJEKTSNUMMER		PROJEKTNUMMER			
UPPDRAG NR	2022-02-07	STAD ARKITEKT AV	INOM LÖSNAD		
		SAM			
		AREVIDSON			
ELEMENTET 8, ULVSUNDA					
PLAN 3, VÄN. 1 TR. DEL AV					
SKALA	1:100 A1 :200 A3	NUMMER	A-40.1-031R		BET

RE
LAGER:

MÄTT EJ KONTROLLERADE PÅ PLATS.