



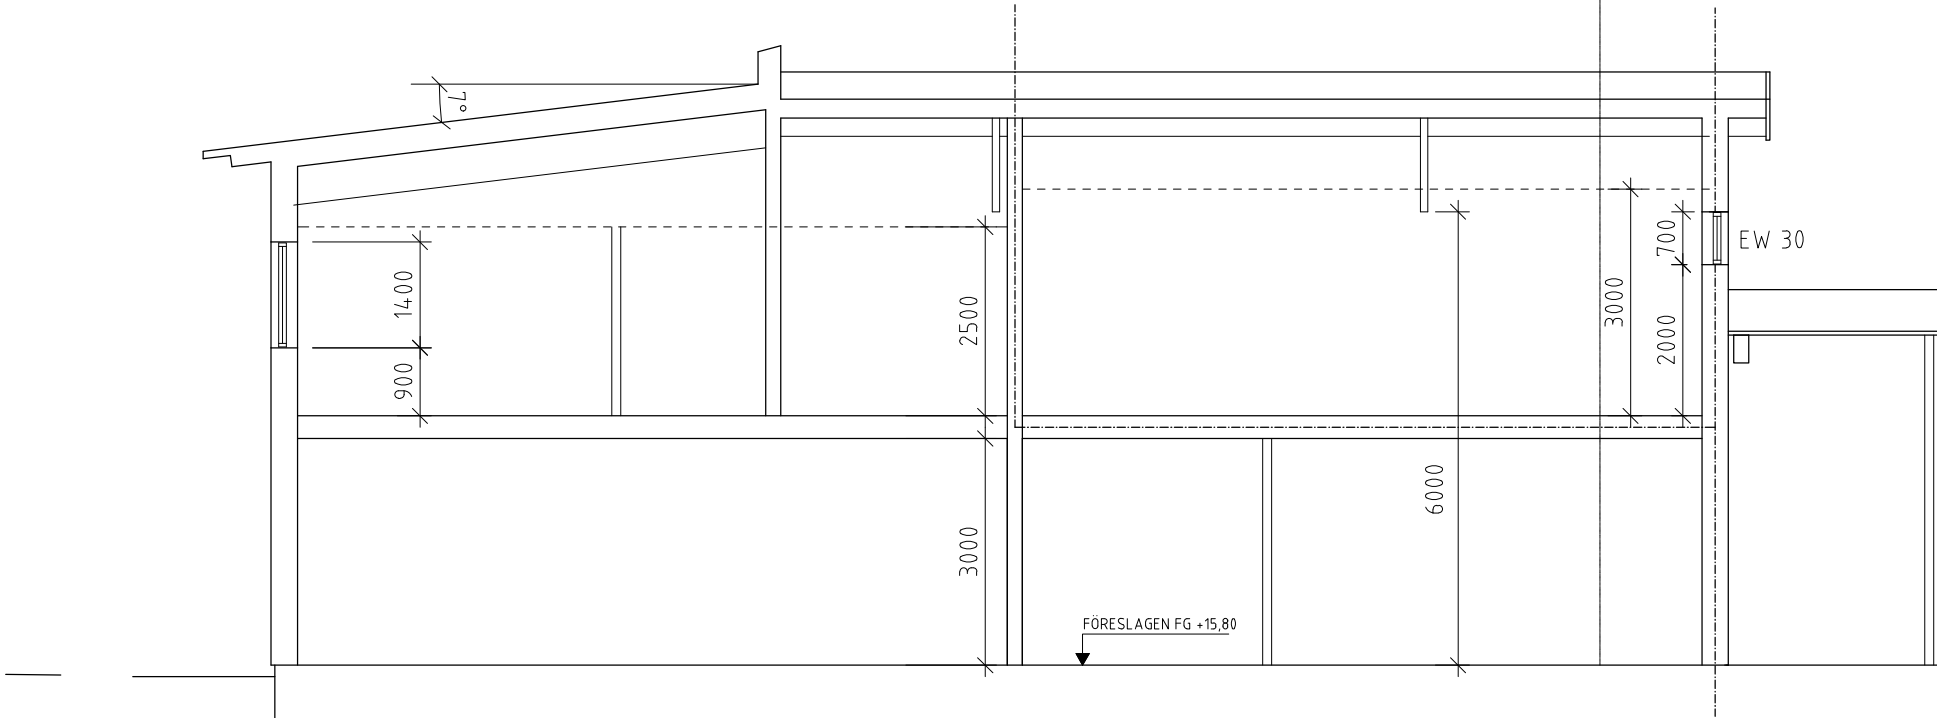

SEKTION A-

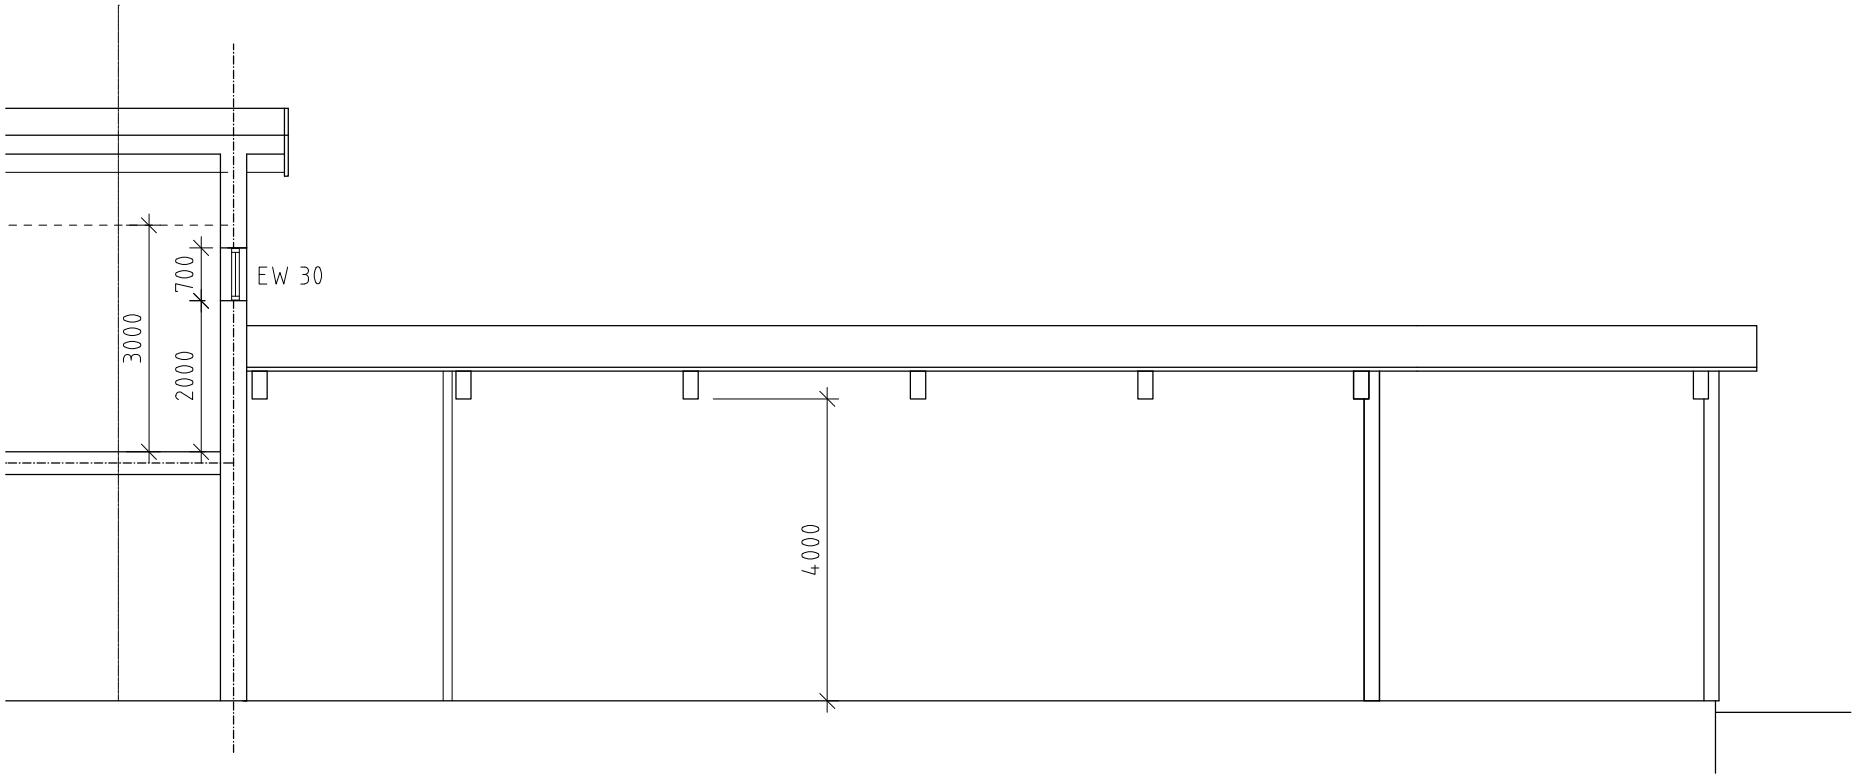

SEKTION -A

BET	ANT	ÄNDRINGEN AVSER	DATUM	SIGN
RELATIONSHANDLING				
NA FASTIGHETER AB Kajabacksvägen 7 694 34 Hallsberg Tel: 0582-49 86 00 www.nafastigheter.se				
	BH			
	A			
	K			
	V			
	E			
	L			
UPPDRAGNR		RTAD/KONSTR AV	HANDLAGGARE	
DATUM		ANSVARIG	CN	
2024-01-23				
NIKOLAI 3:339, ÖREBRO KOMMUN				
SEKTIONER				
SKALA		NUMMER	BET	
A1 1:50 A3 1:100		A-40.2-101		