
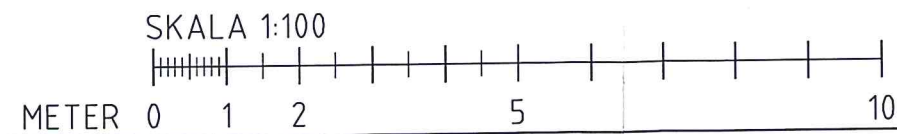



REF:

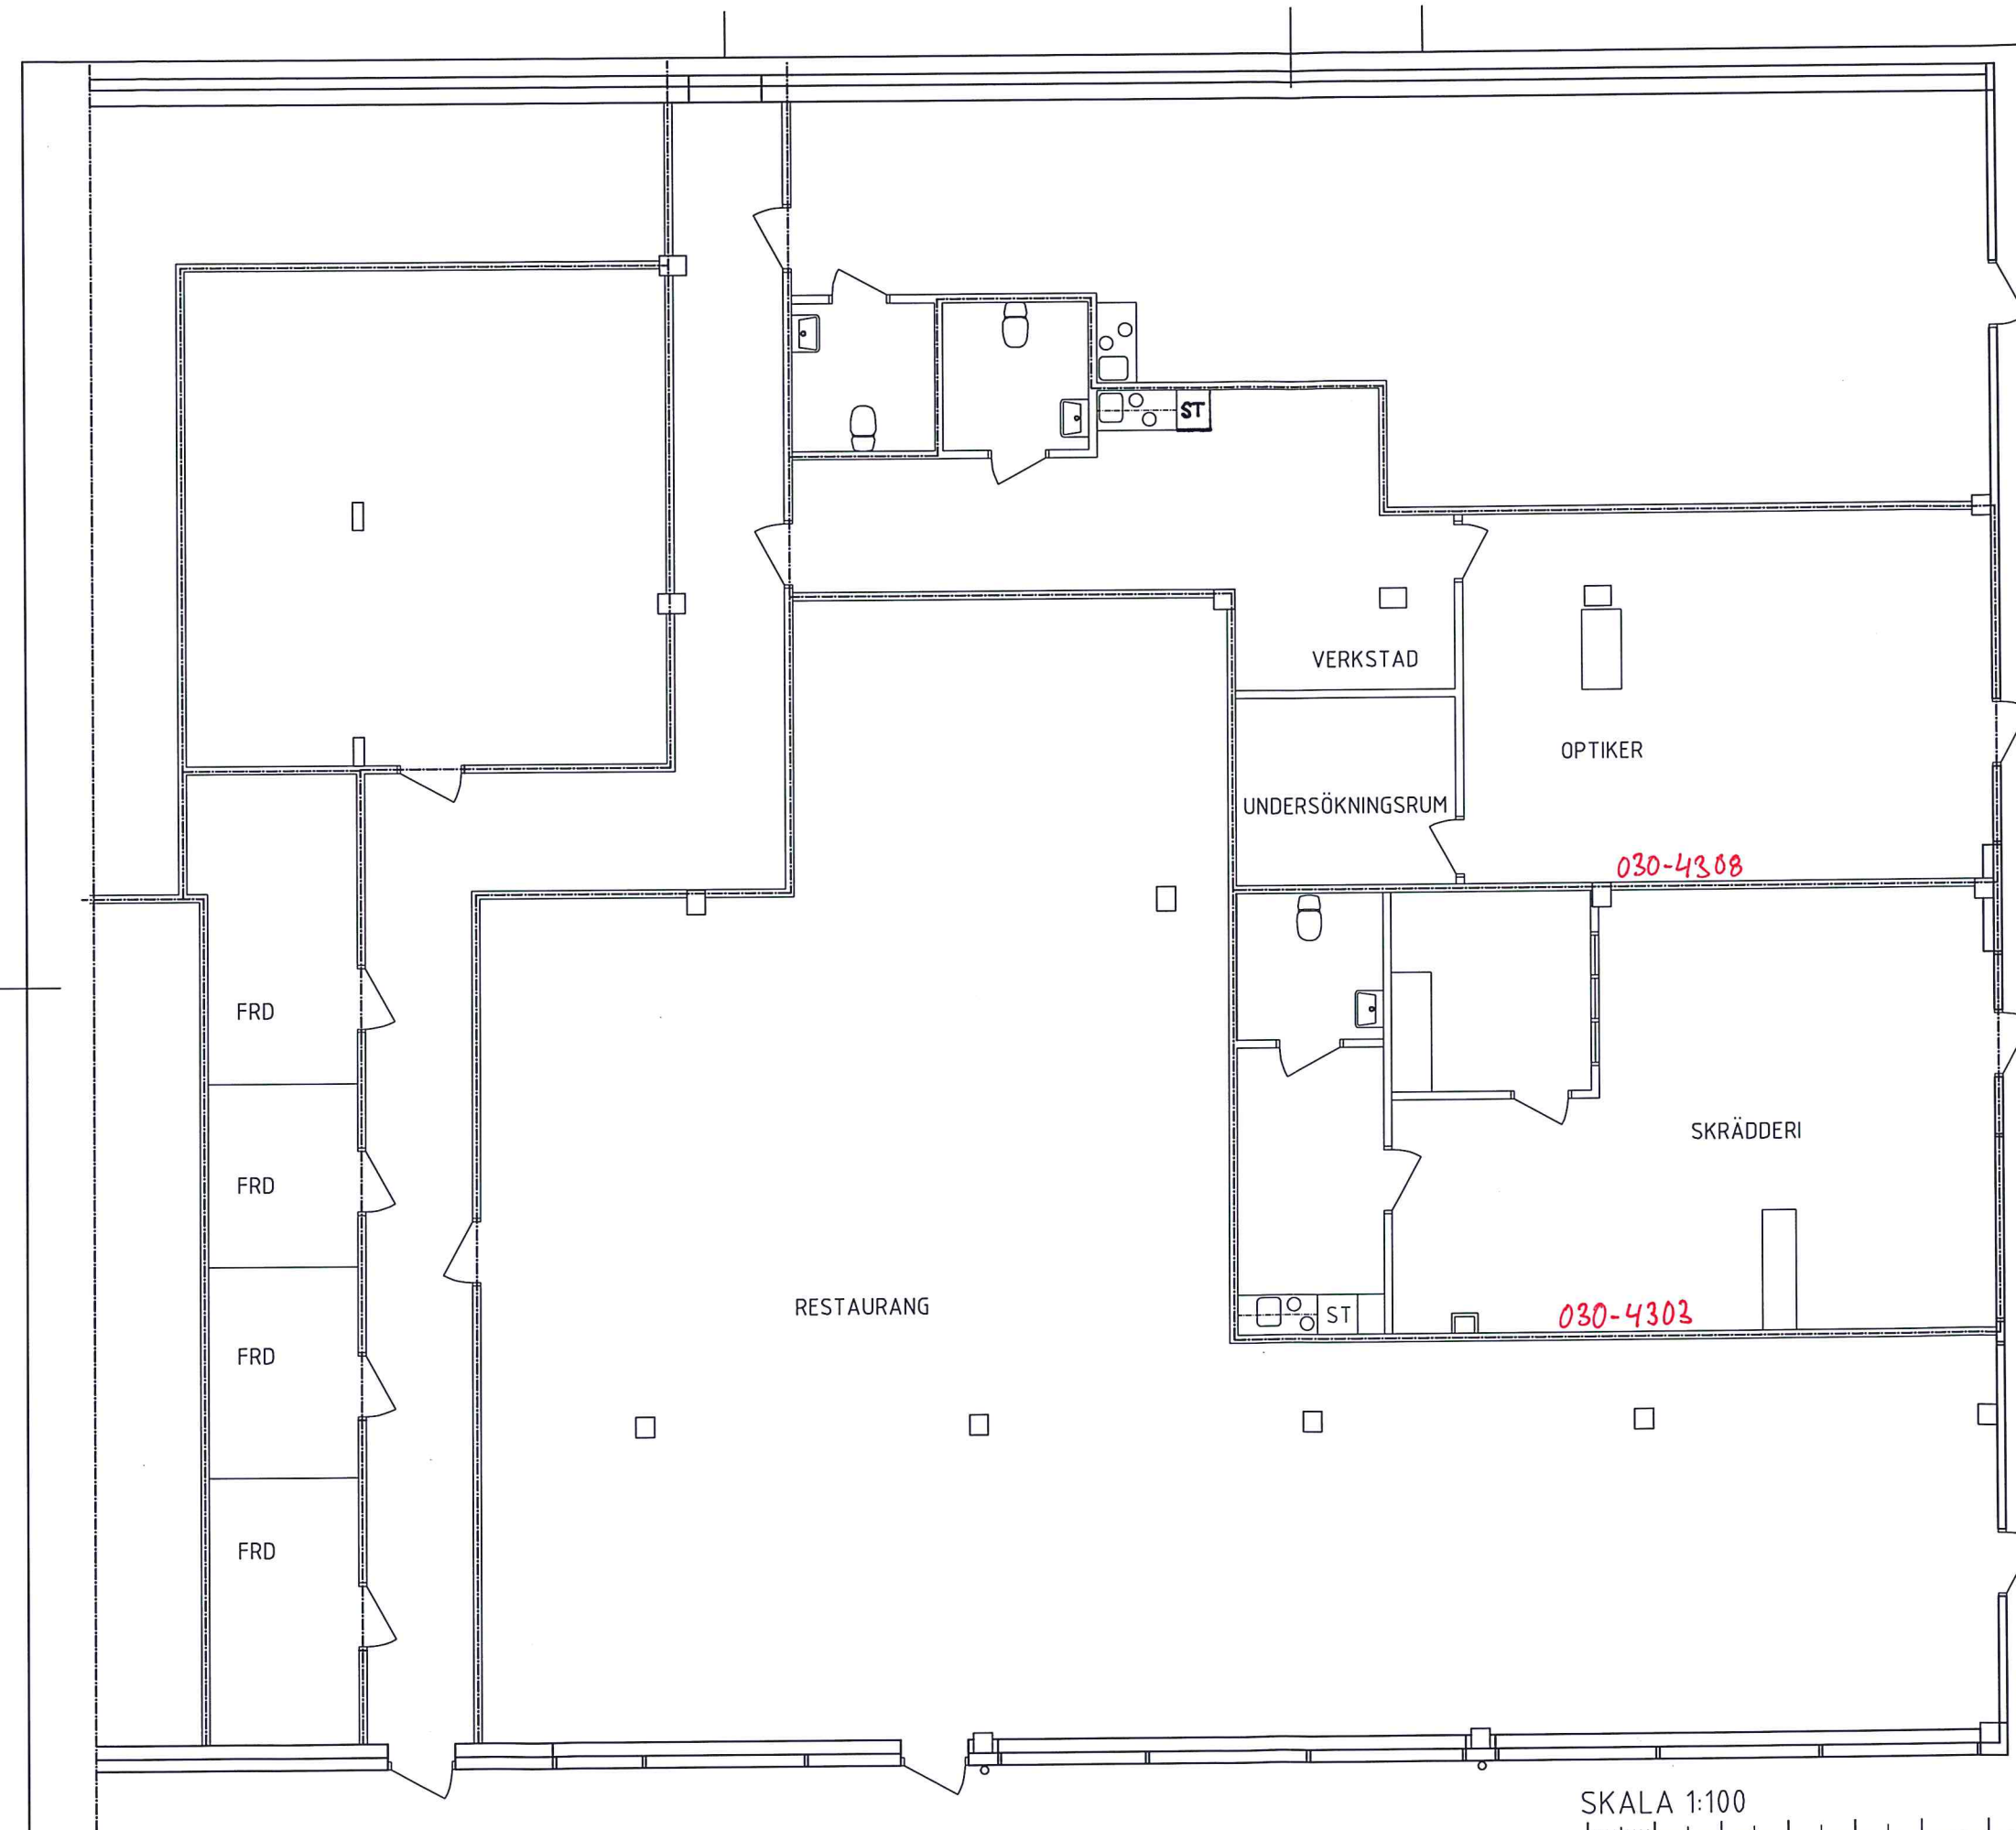

FÖRKLARINGAR

ALLA MÄTT ANGES I MILLIMETER.

E160

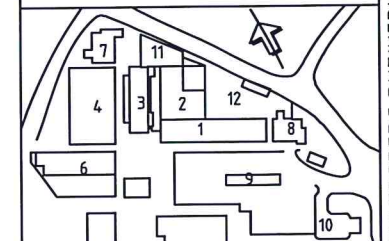

ORIENTERINGSKARTA

BLT	ANT	ÄNDRINGEN AVSEER	DATUM	SKÖT
RELATIONSHANDLING				
EDSBERGS CENTRUM				
Kv. Etiketten 2, Sollentuna				
BH				
A	Arkitektfirma AB 08 644 02 05			
K	Box 18120, 104 69 Stockholm			
V				
E				
L				
UPPDRAGSNUM	2060	RITAD/REVISER AV	PWN / MS	HANDLAGARE
DATUM	170201	ANSVARIG	SVEN AHLSEN	SA
Ombyggnad för två butiker				
Hus 6 Plan 2, Ny entré				
PLAN				
SKALA	1:100	NUMMER	A-40.1-01	BLT