


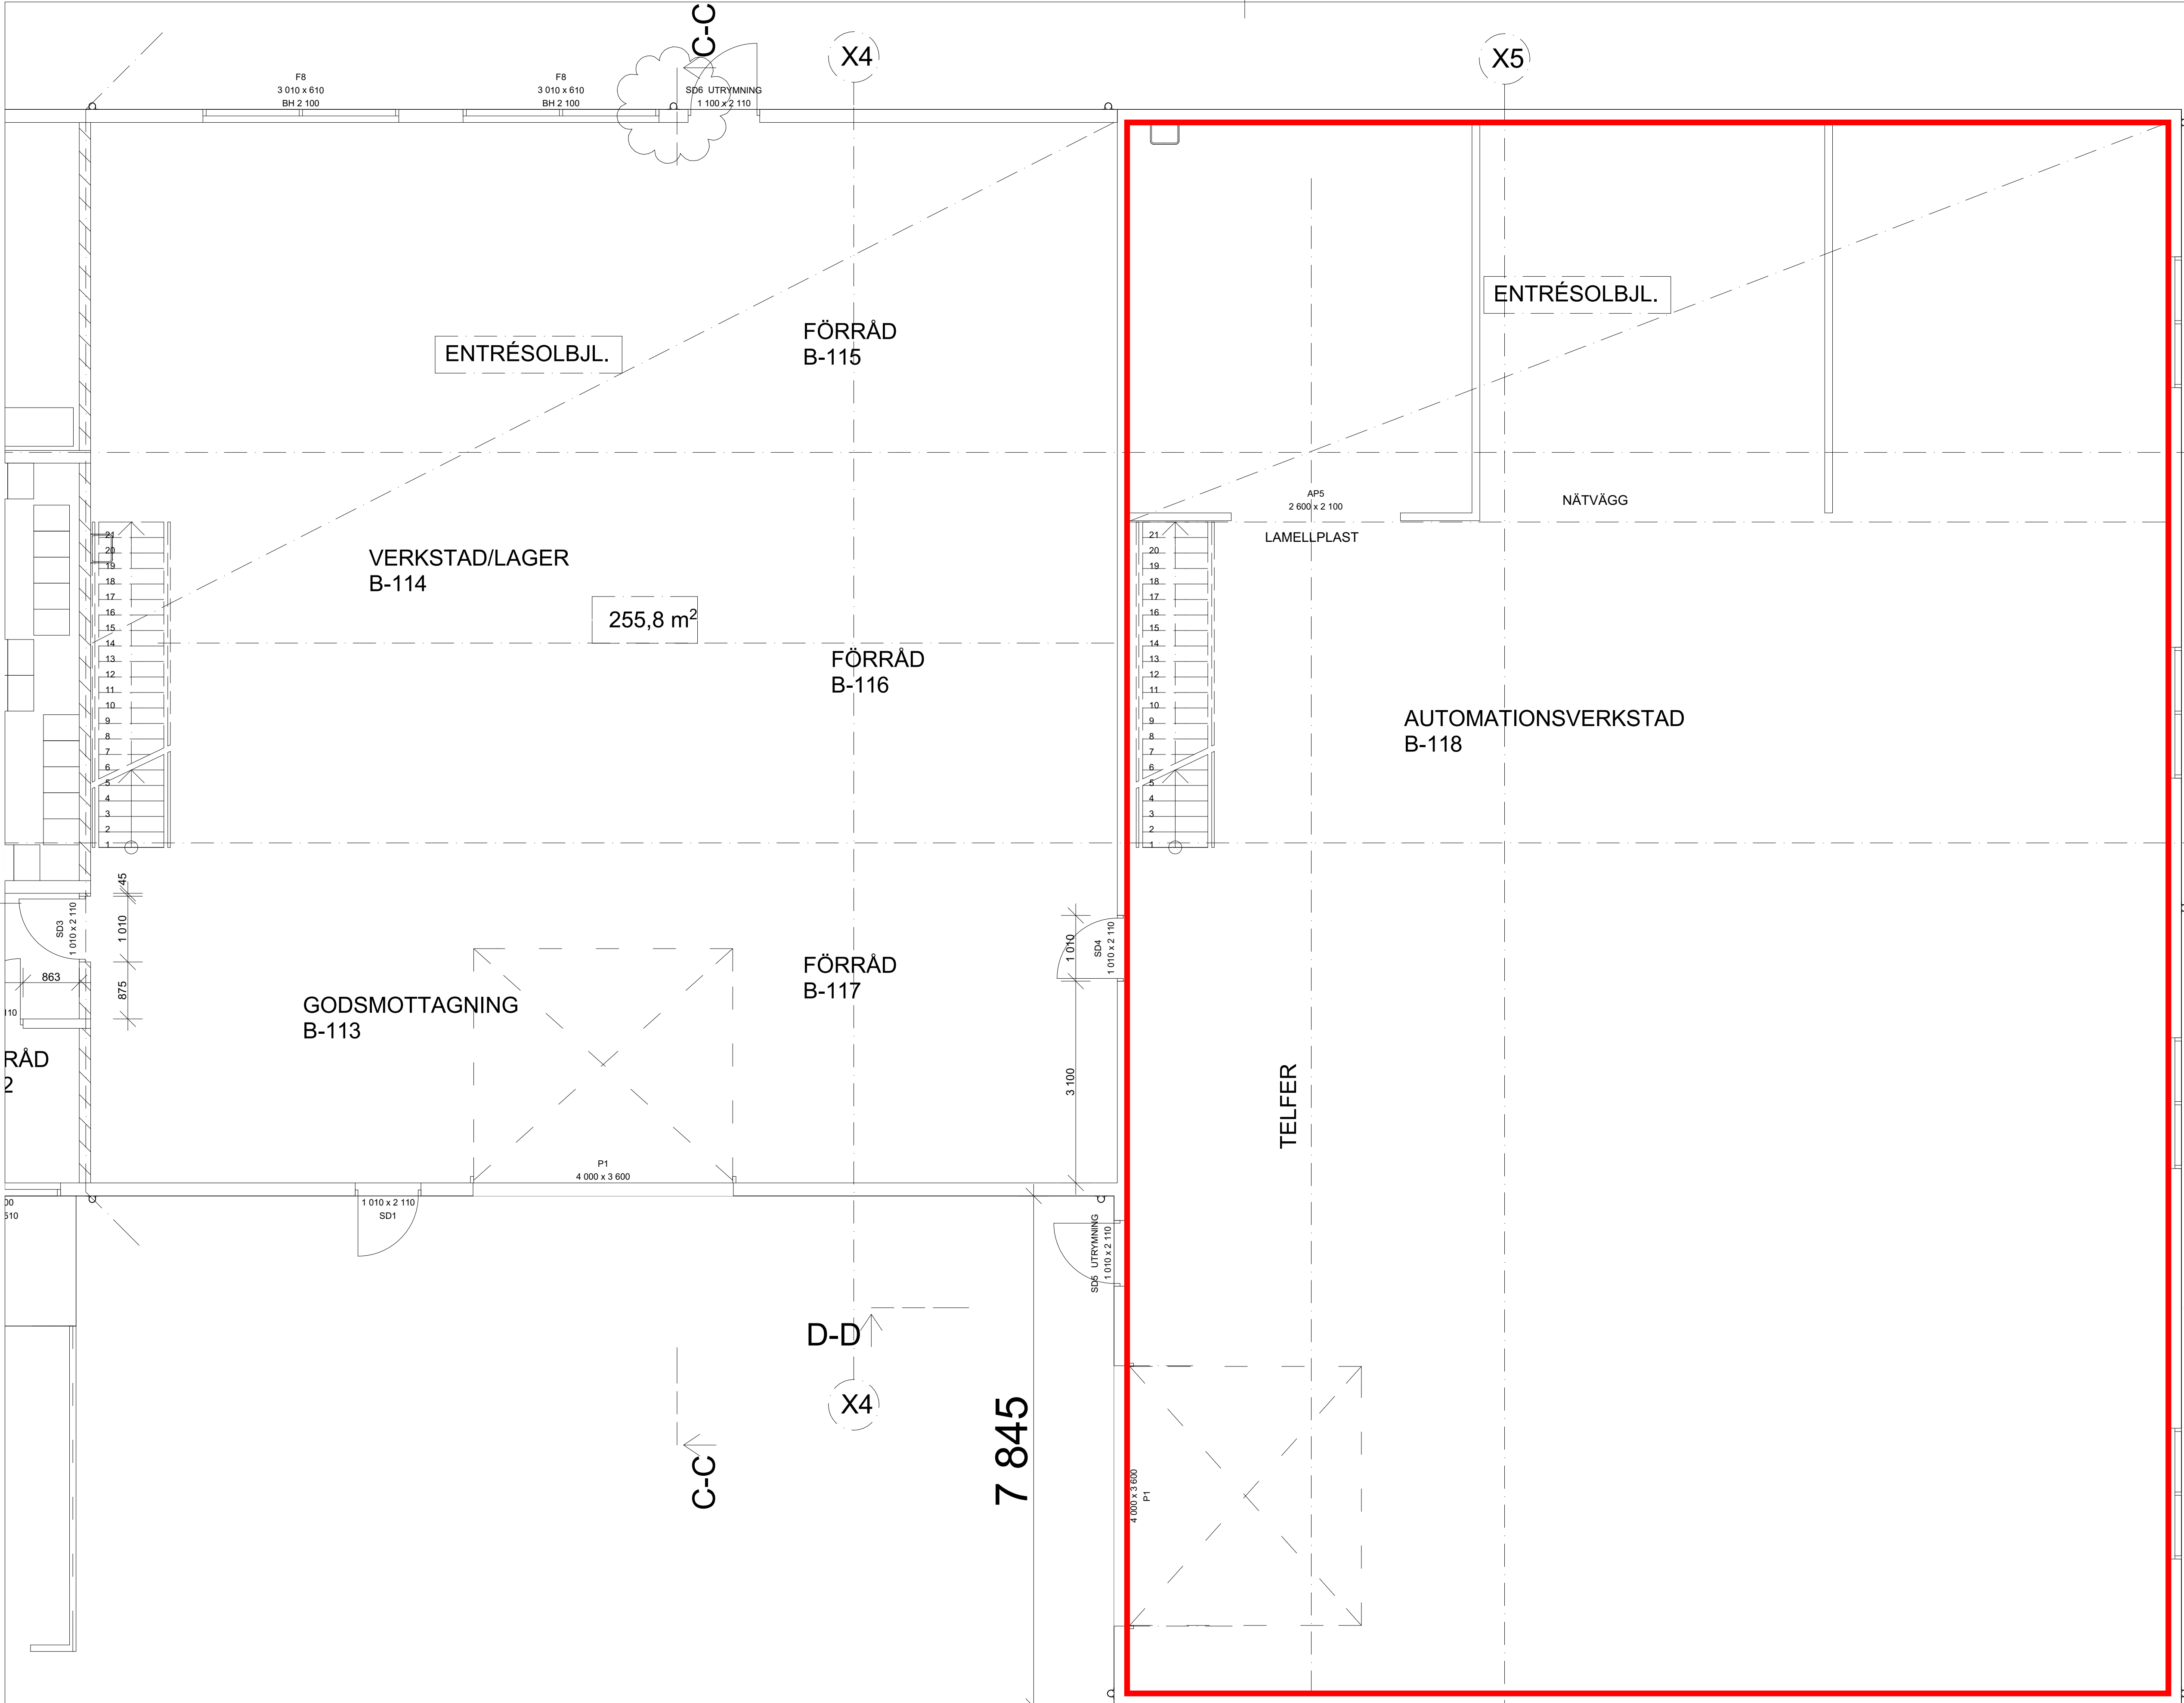

BET	ÄNDRING AVSER		DATUM	Sign.
RELATIONSHANDLING				
KNEKTEN 2 SPIKGATAN				
BRAVIDAHUSET				
STRANDBERG ARKITEKTUR			MTA Bygg och Anläggning	
BYGG- HERRE	FASTIGHETS AB ENTREPRENADSTADEN			
A	STRANDBERG ARKITEKTUR AB			
UPPDRAG NR	RITAD AV LS	HANDLÄGGARE LS		
DATUM	ANSVARIG			
2016-12-12	LENNART STRANDBERG			
NYBYGGNAD KONTOR OCH LAGER				
PLAN 1 DEL 3				
SKALA A1 1:50	NUMMER A-40.1-101-13	BET		