


FÖRKLARINGAR



SKALA 1:100

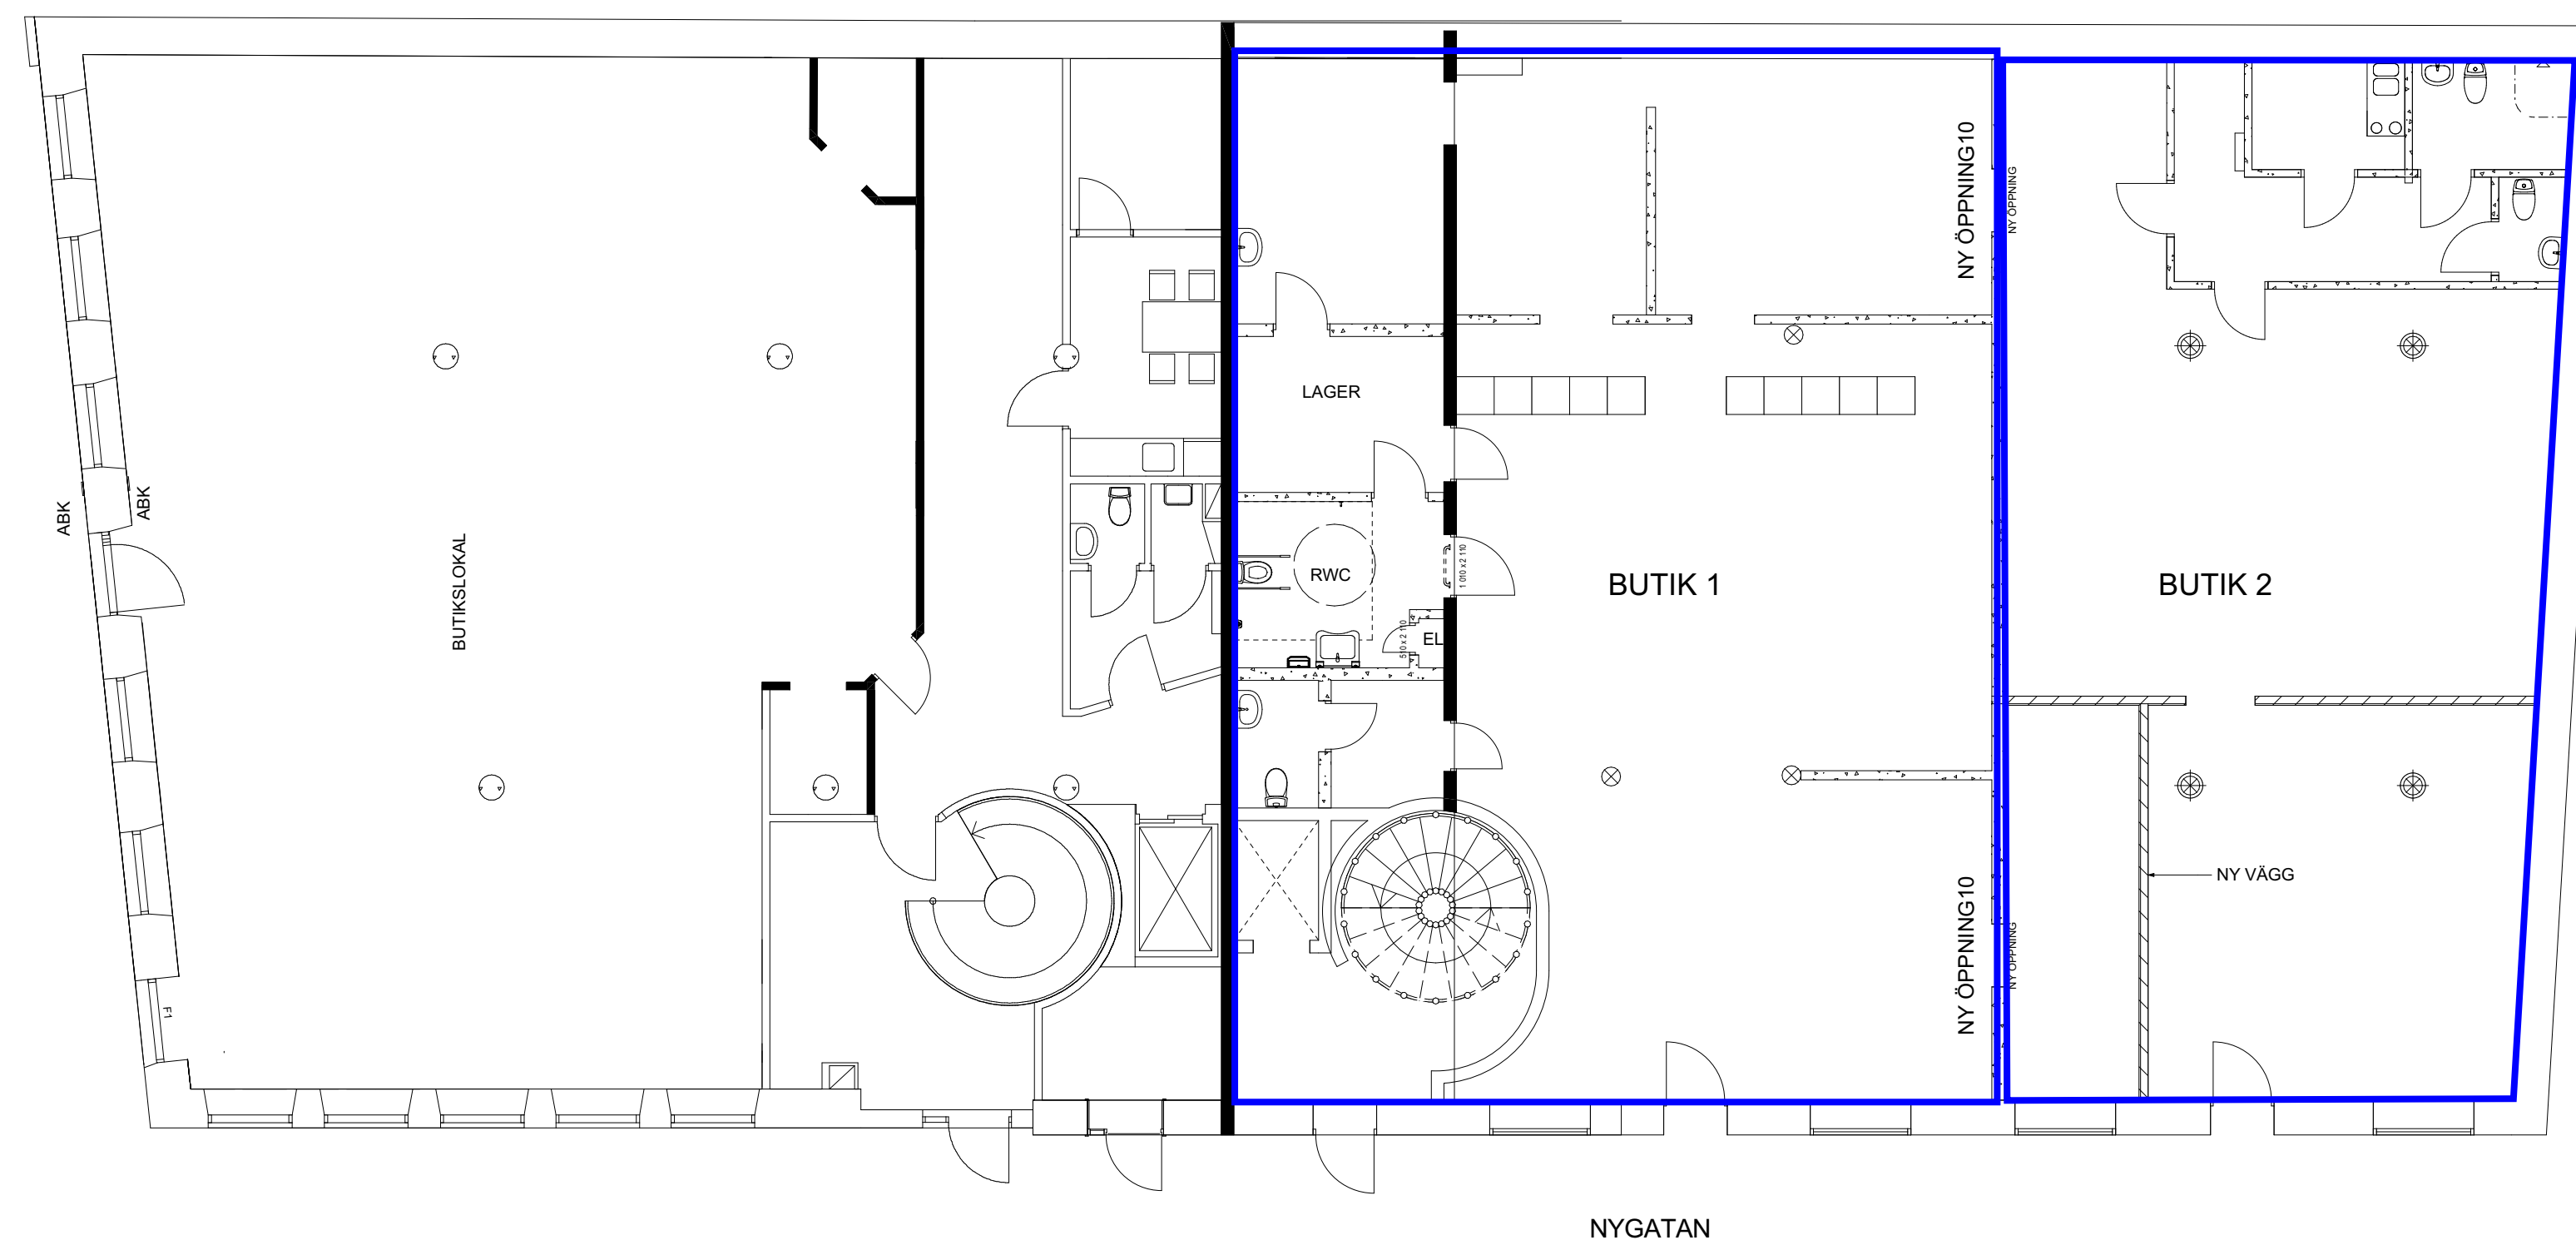

BET	ANT	ÄRNING AVSER	DATUM	Sign.
RELATIONSHANDLING				
HALMKÄRVEN 2				
BROGATAN				
HALMSTAD KOMMUN				
FASTIGHETSSTADEN				
BYGG- HERRE				
PROJ.		STRANDBERG ARKITEKTUR AB		
UPPDRAG NR		RITAD AV L.S	HANDLÄGGARE	
DATUM		ANSVARIG		
2025-09-22		M.S		
BEFINTLIGHETSRTITIGNAR				
PLAN 1				
SKALA A1		NUMMER		BET
1:100		A-40-1-110		