


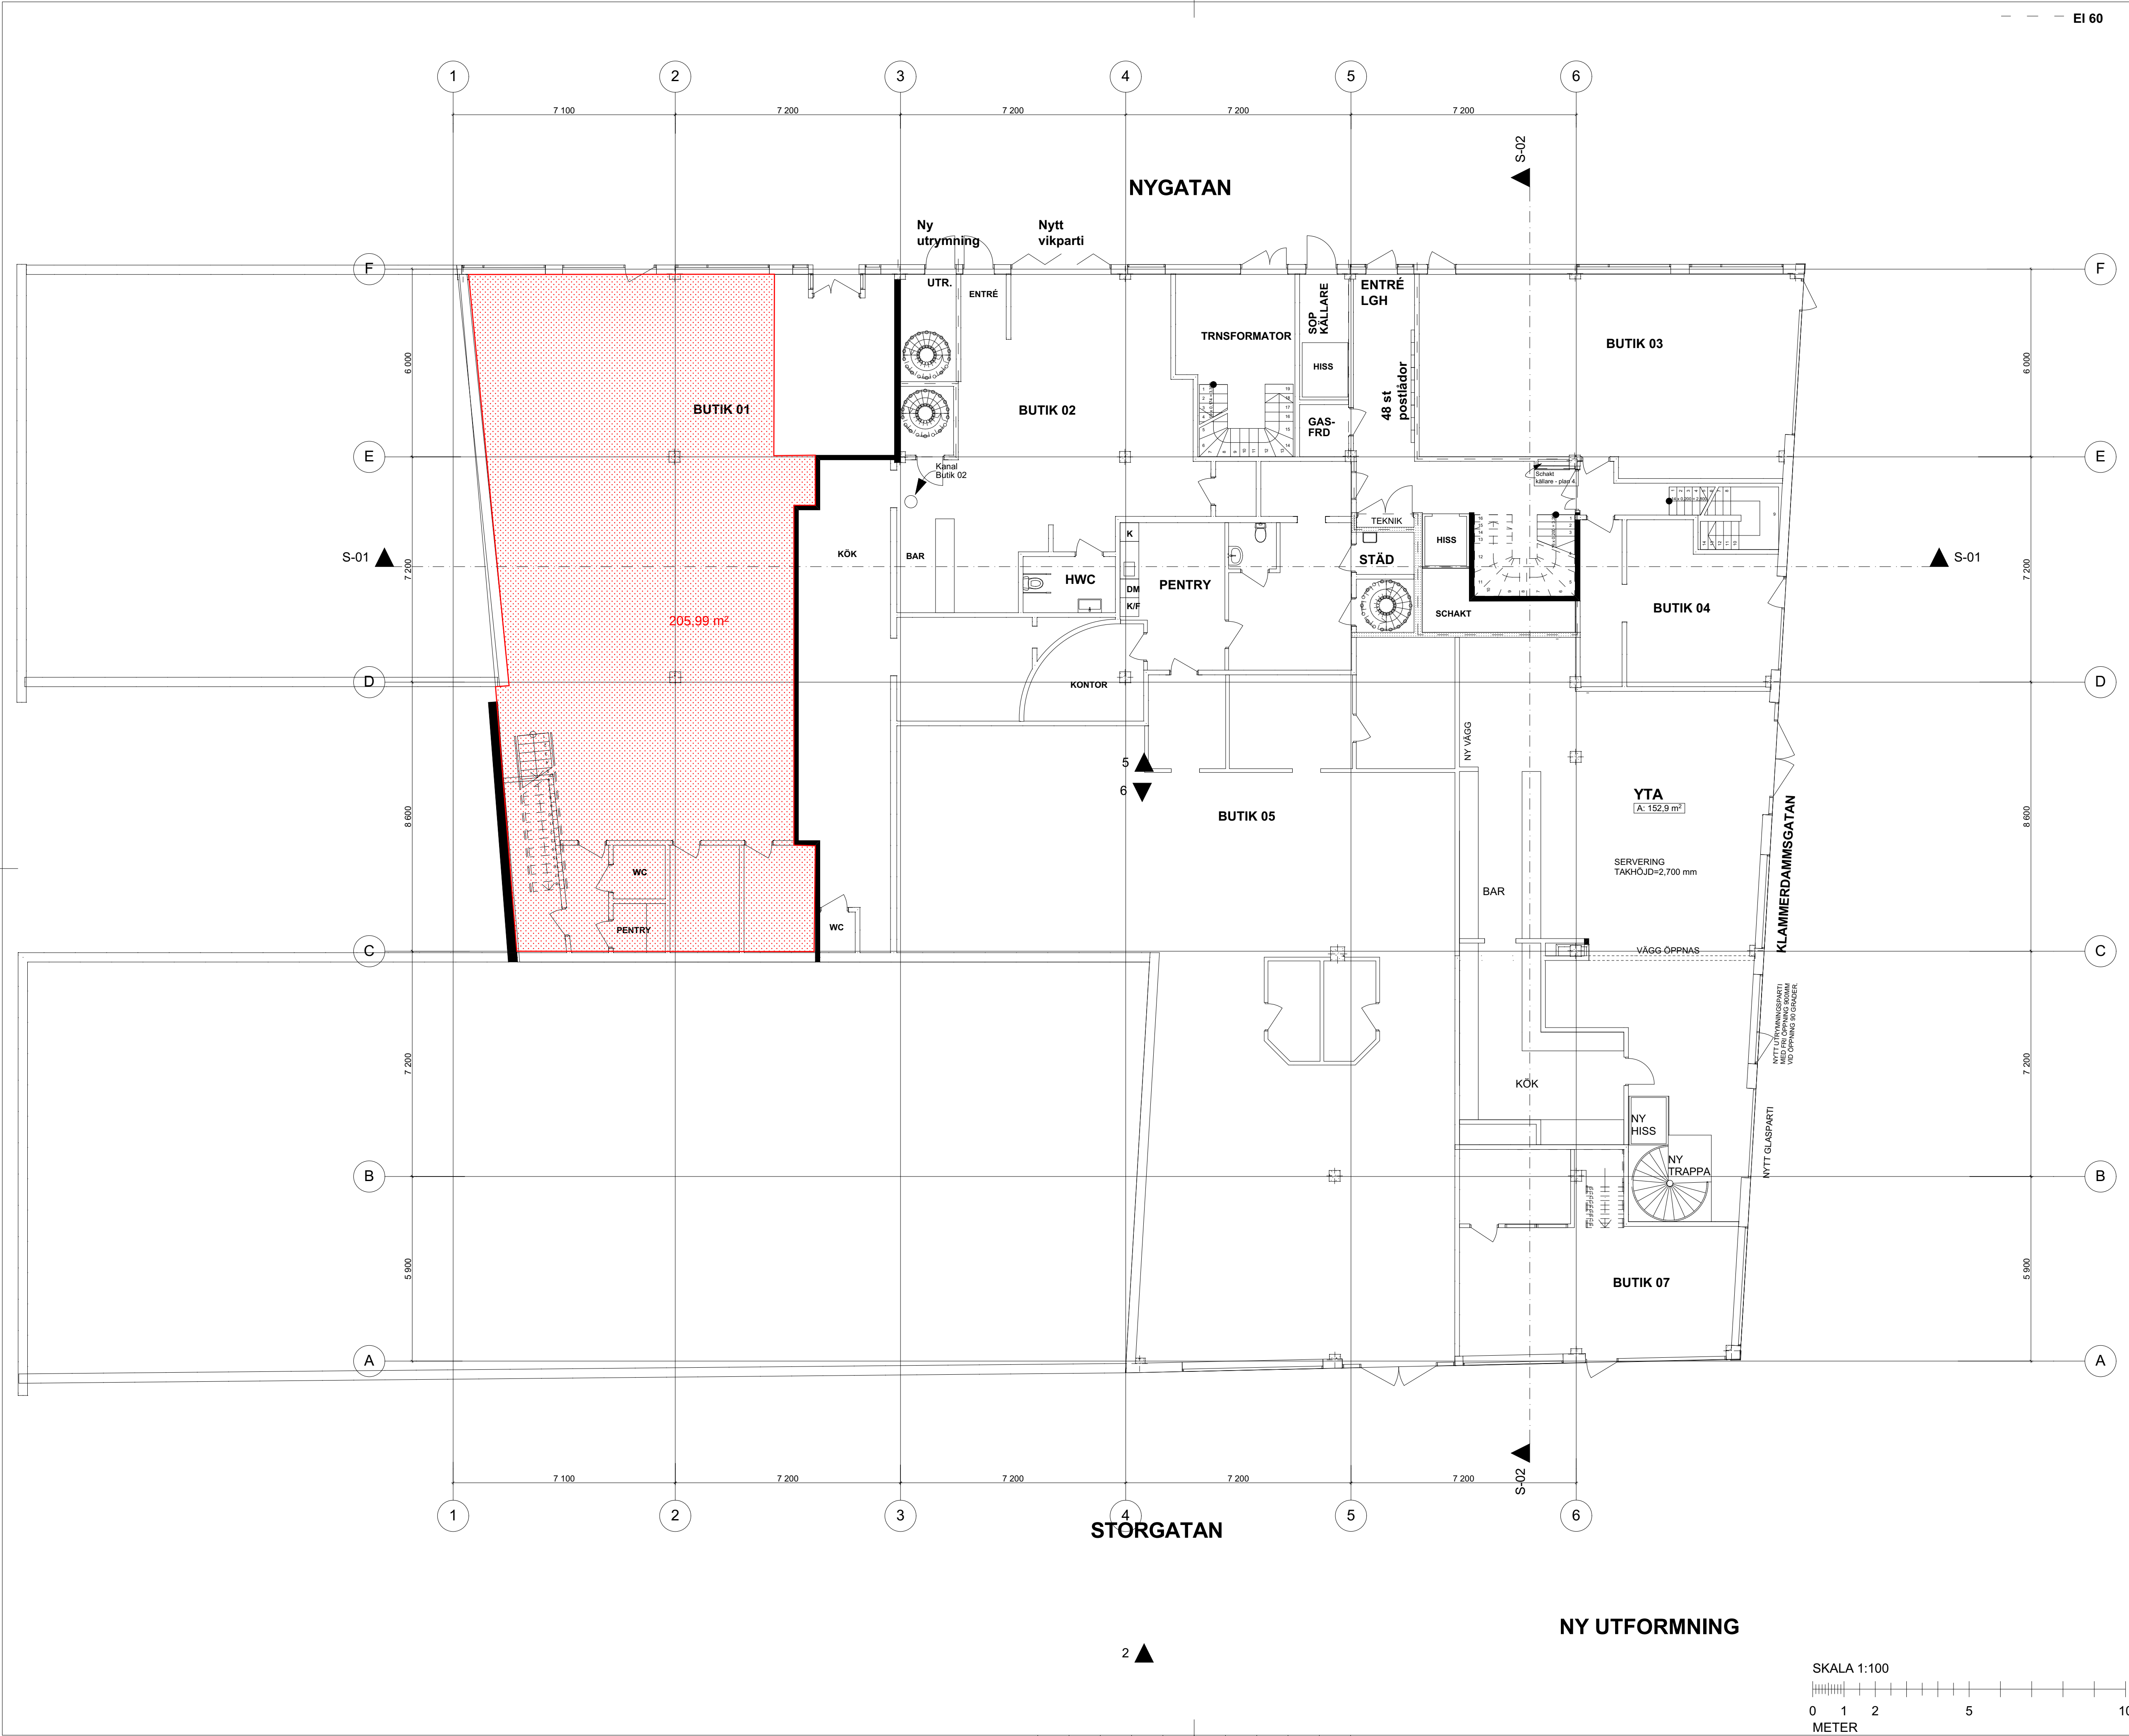

BET	ANT	ÄNDRING AVSER	DATUM	Sign.
RELATIONSHANDLING				
KV.HJÄRTAT				
HALMSTAD KOMMUN				
FASTIGHETSSTADEN				
BYGG- HERR	STRANDBERG ARKITEKTUR AB			
UPPDRAG NR	RTAD AV	HANDLÄGGARE		
DATUM	ANSVARIG			
2025-09-22	M.S			
BEFINTLIGHETSRTNIGNAR				
PLAN 1				
SKALA A1 1:100	NUMMER A-40-1-110		BET	