




FILE: 2024-11-21 13:18 Z:\PROJEKT\BERGLOV & VELANDER\EXPOSITIONSHUSET\A40-P.DWG DAN FALLQUIST

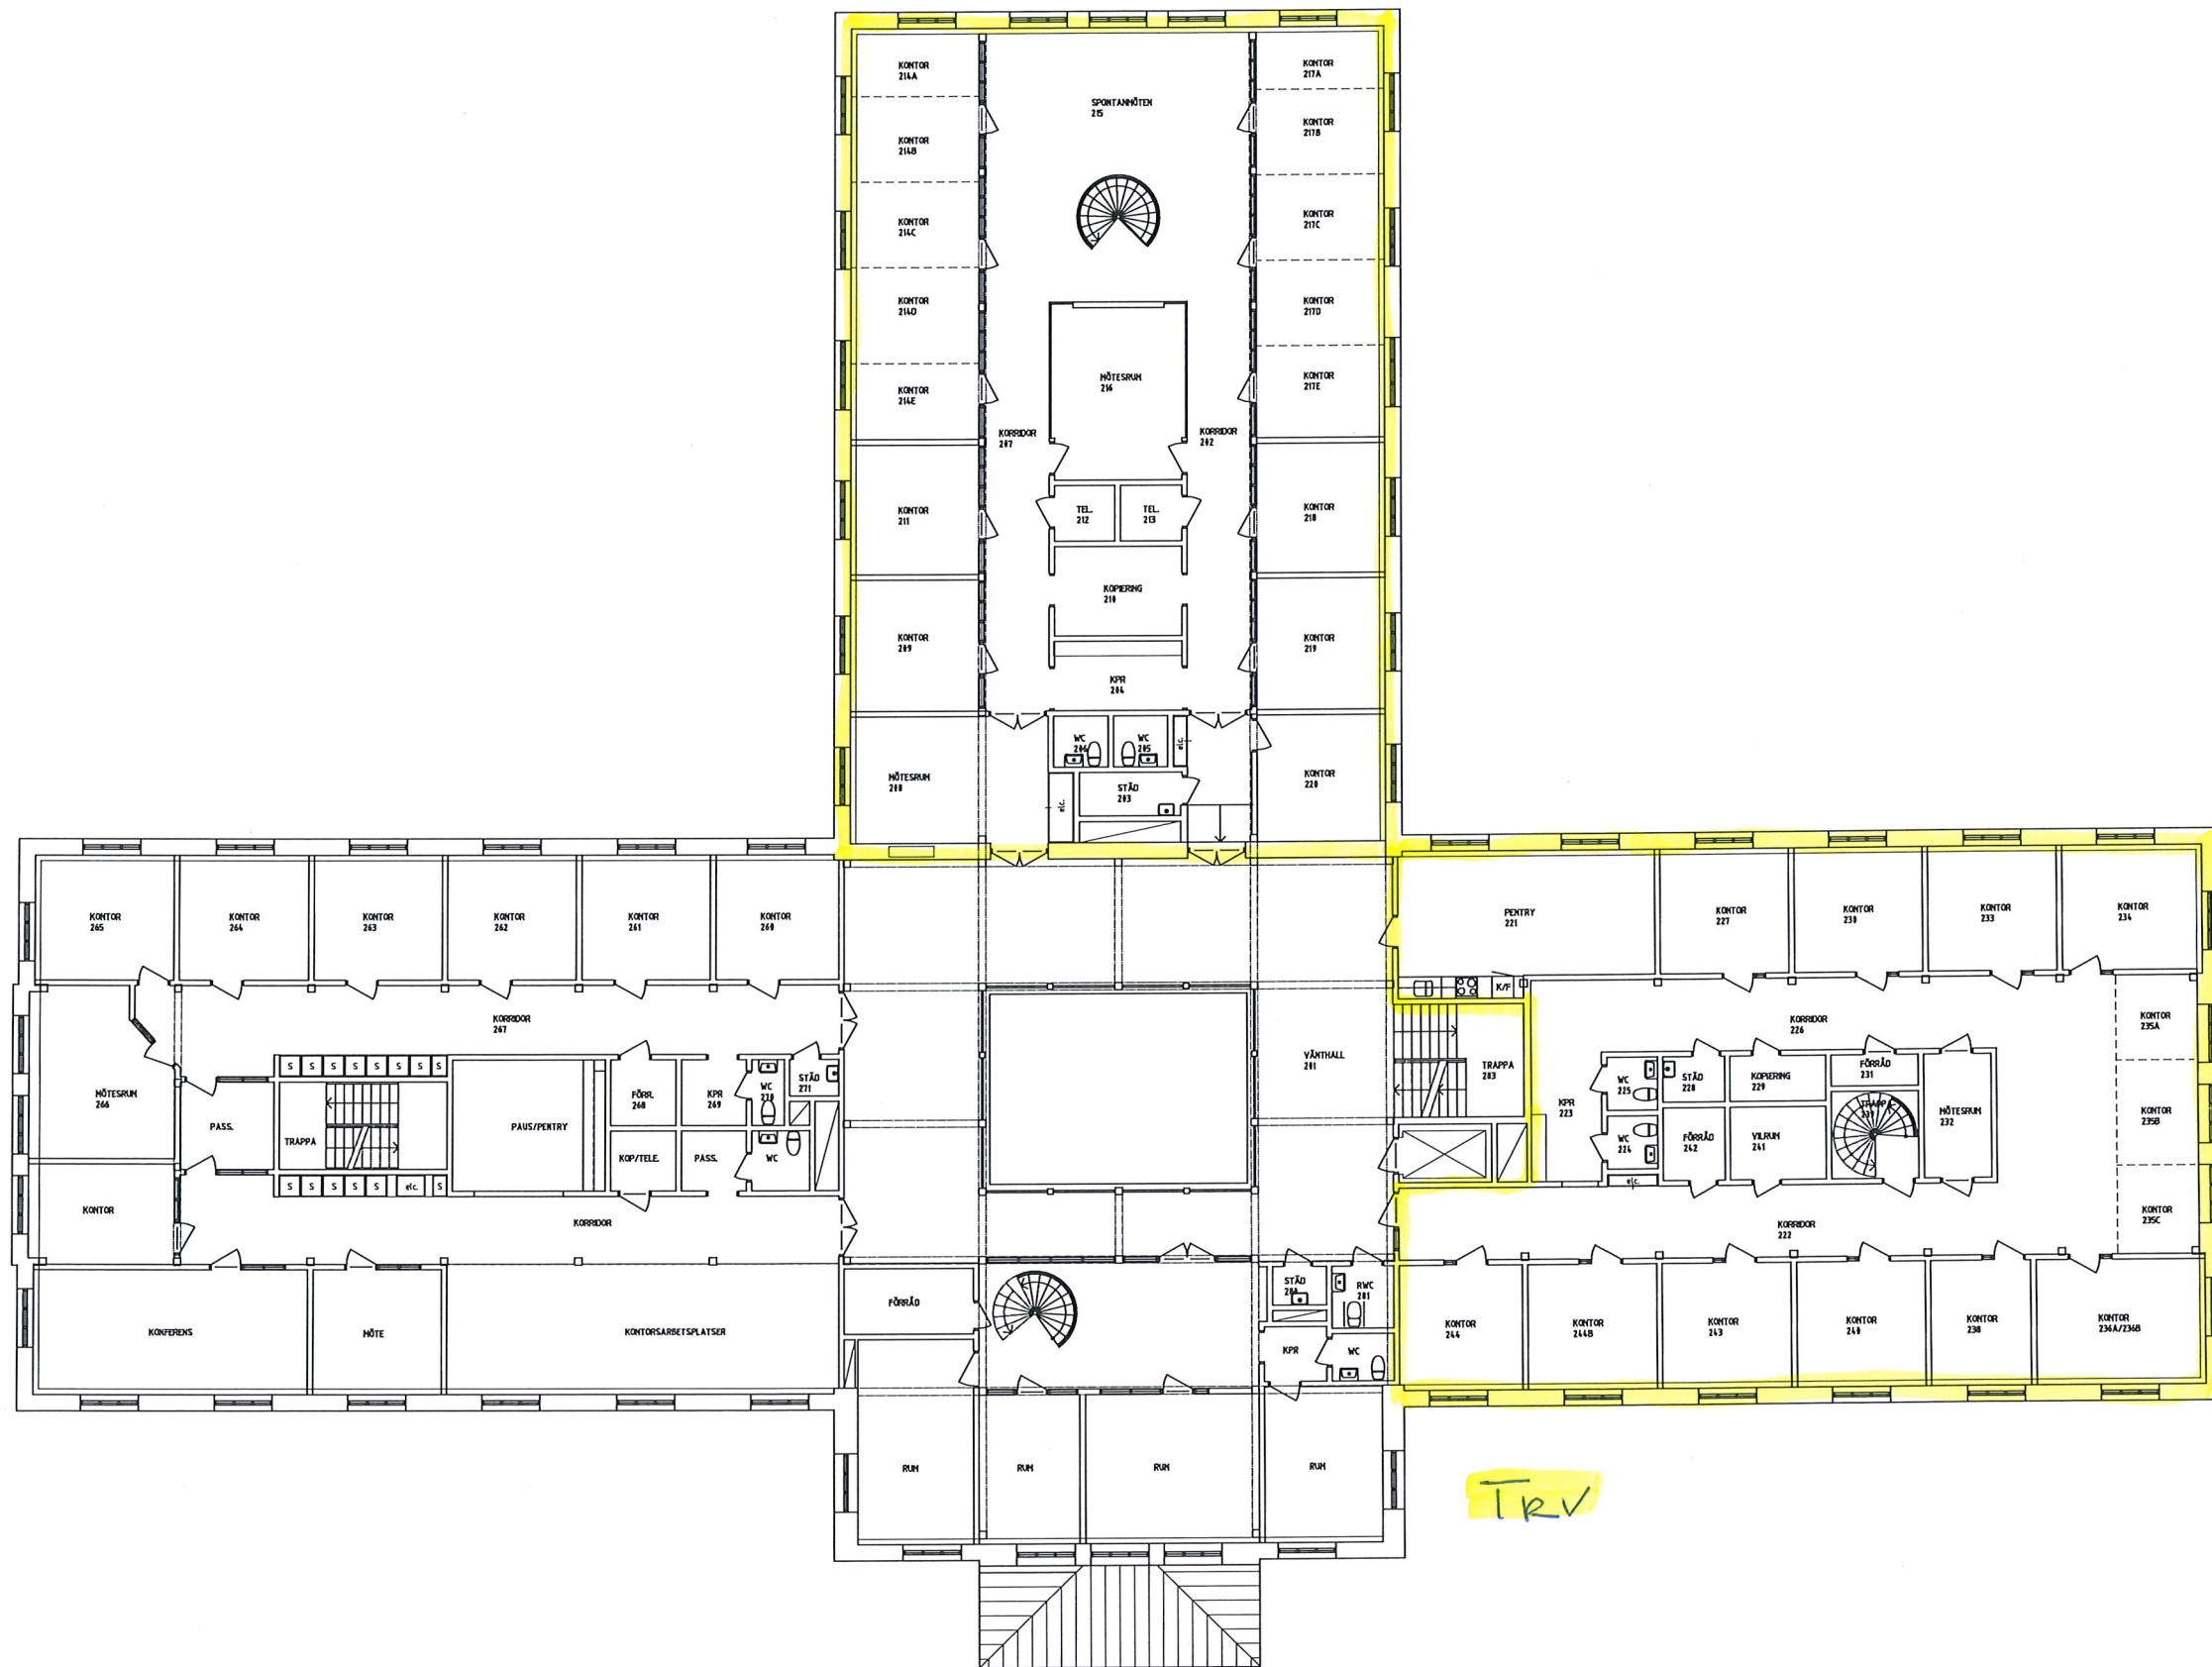


TRV

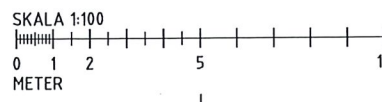

	UPPDATERING RELATION		24.11.20	DF
BET	ANT	ÄNDRINGEN ANVÄND	DATUM	SIGR
RELATIONSHANDLING				
KARLSTADS KOMMUN				
KV VÄNERSHOV 2				
BH				
A				
K				
V				
E				
L				
UPPDRAGSR		RTAD/KONSTR AV	HANELÄGGARE	
1703		DF		
DATUM		ANSVARIG		
200131				
EXPOSITIONSHUSET				
KV VÄNERSHOV 2				
PLAN 1 TRAPPA				
SKALA	A1=1:100	HÄNDELSE	A40-01-102	BET
	A3=1:200			

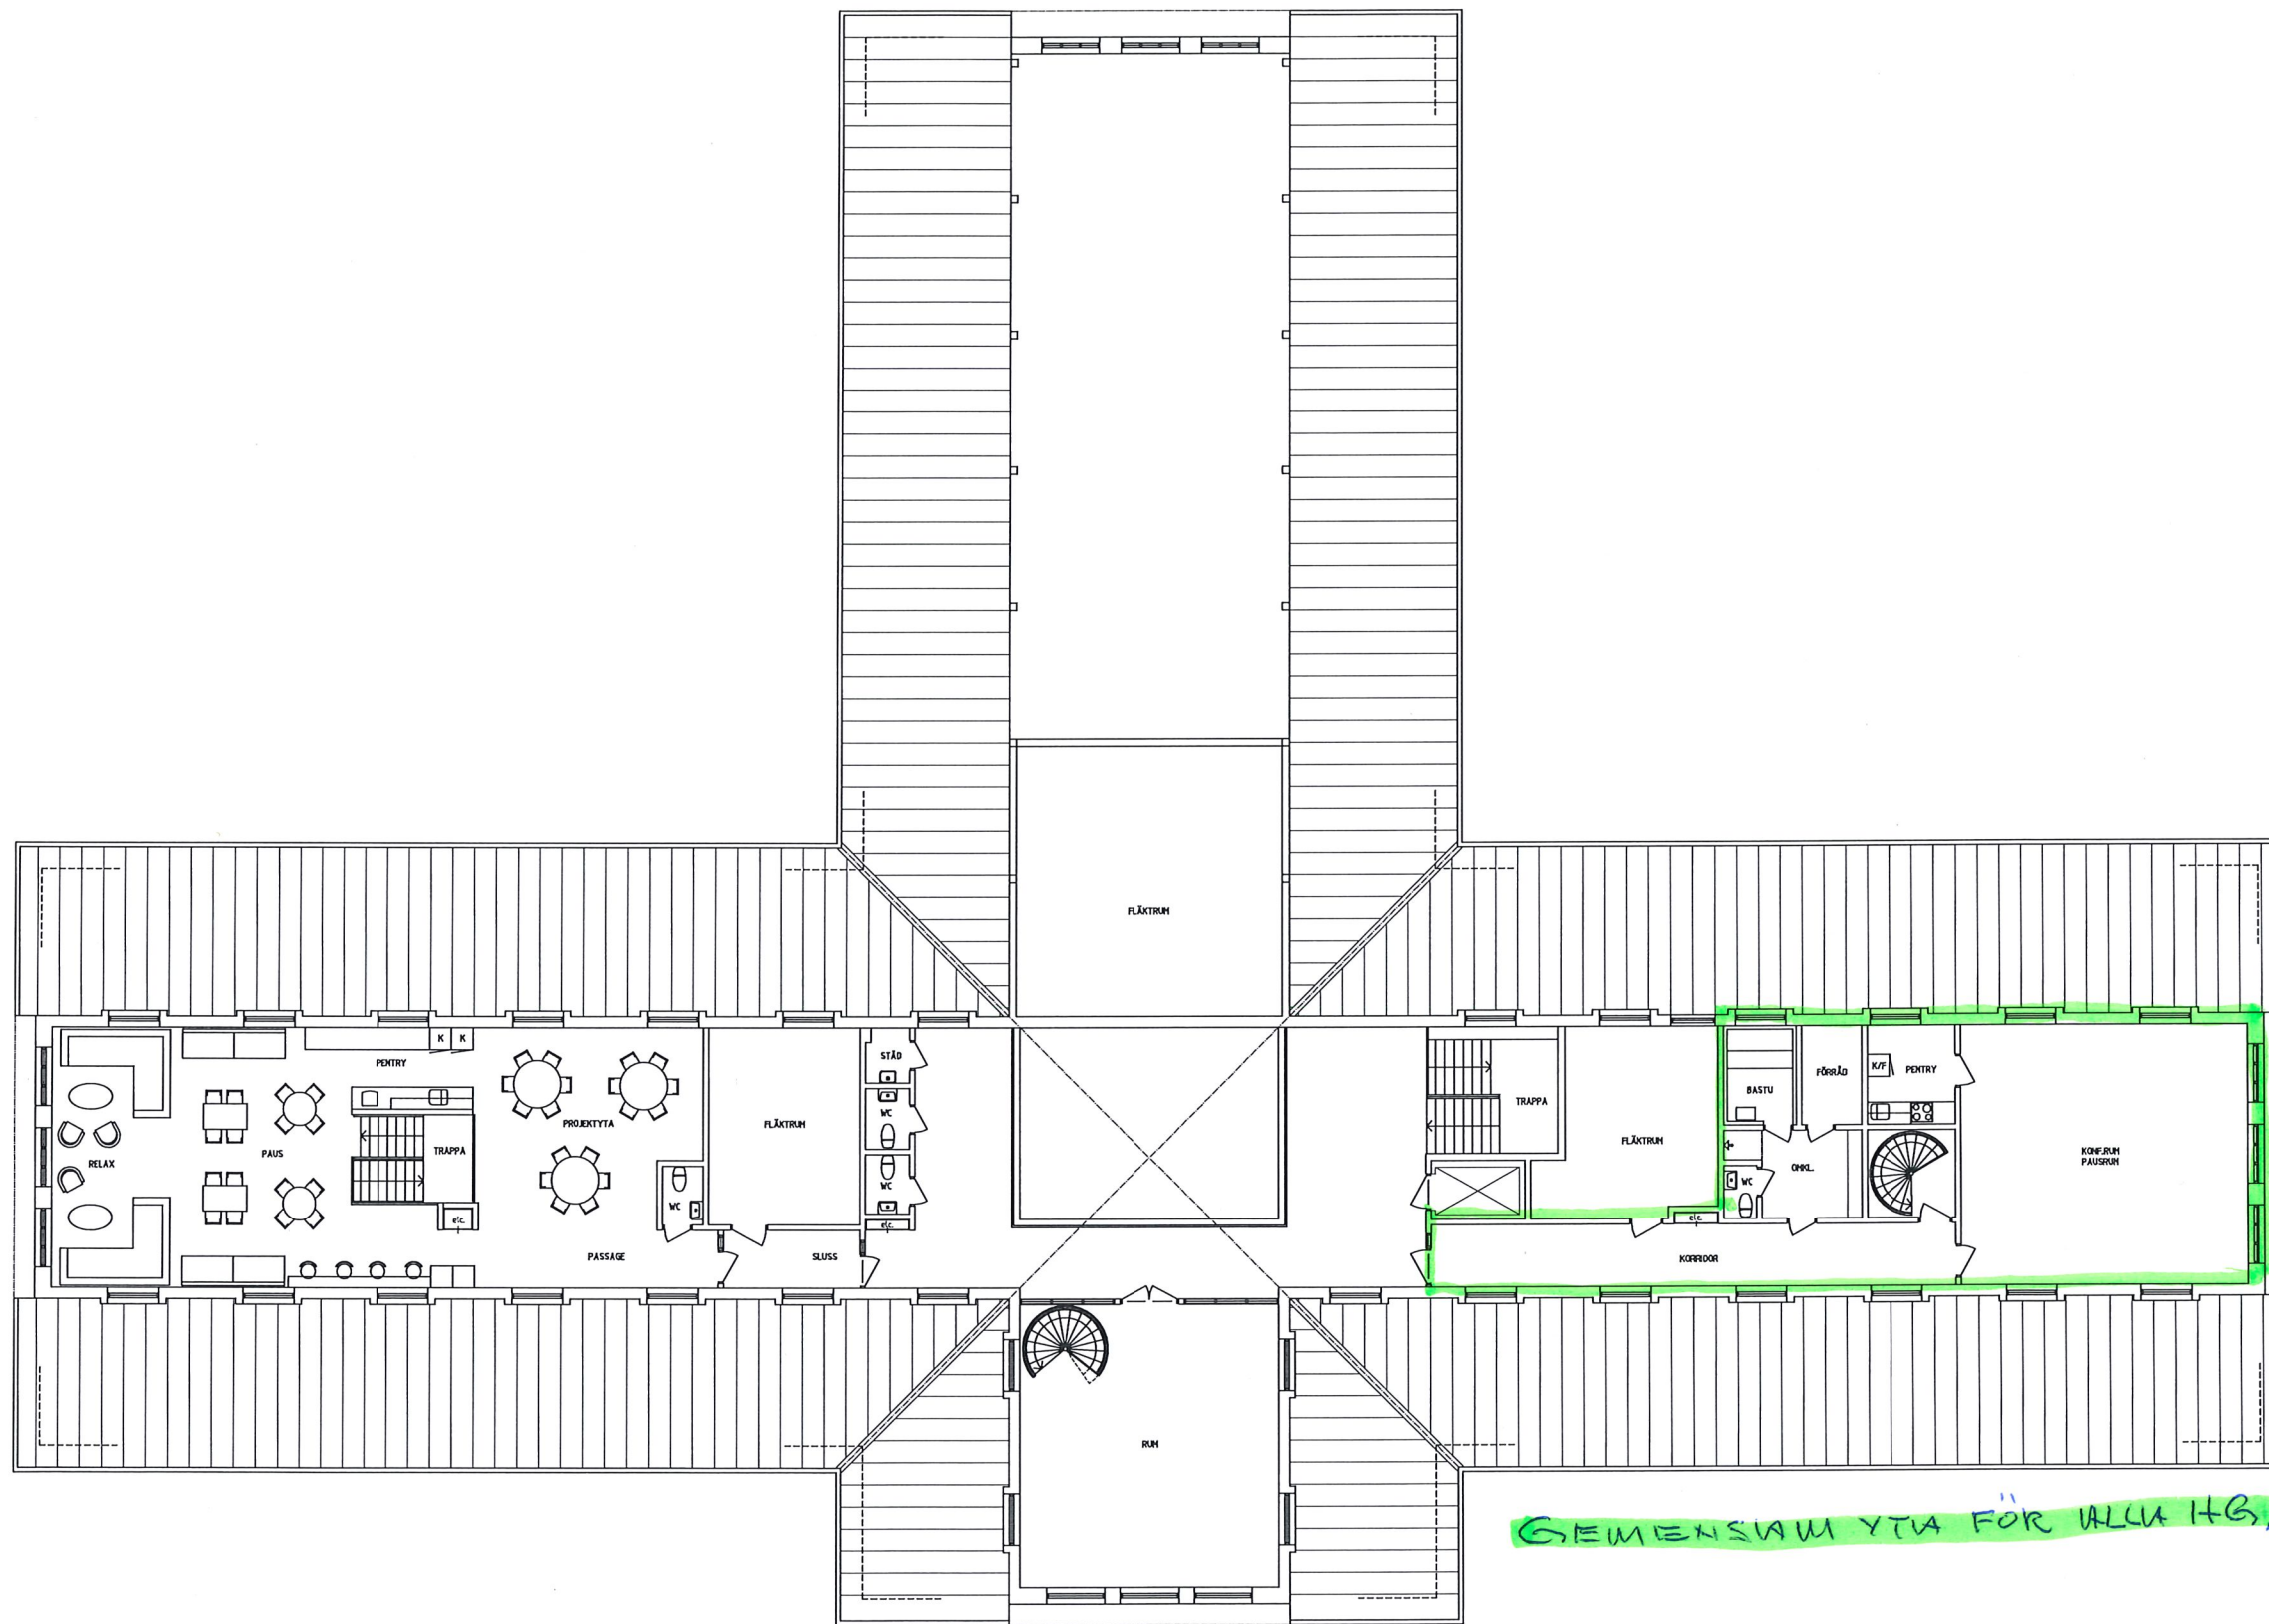

GEMENSAM YTA FÖR ALLA HG

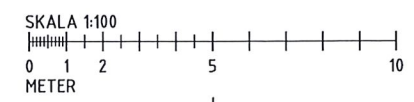

UPPDATERING RELATION		24.11.20	DF
RET	ART	ÄNDRAVÄRDE	DATUM
RELATIONSHANDLING			
KARLSTADS KOMMUN			
KV VÄNERSHOV 2			
BH			
A			
K			
V			
E			
L			
UPPDATERING		RTAD/KONSTR AV	HANDLÄGGARE
1703		DF	
DATUM		ANSVARIG	
200131			
EXPOSITIONSHUSET			
KV VÄNERSHOV 2			
PLAN 2 TRAPPOR			
SKALA		MAPPEL	
A1=1:100		A40-01-103	
A3=1:200			