



XREF:

LAGER: 5811

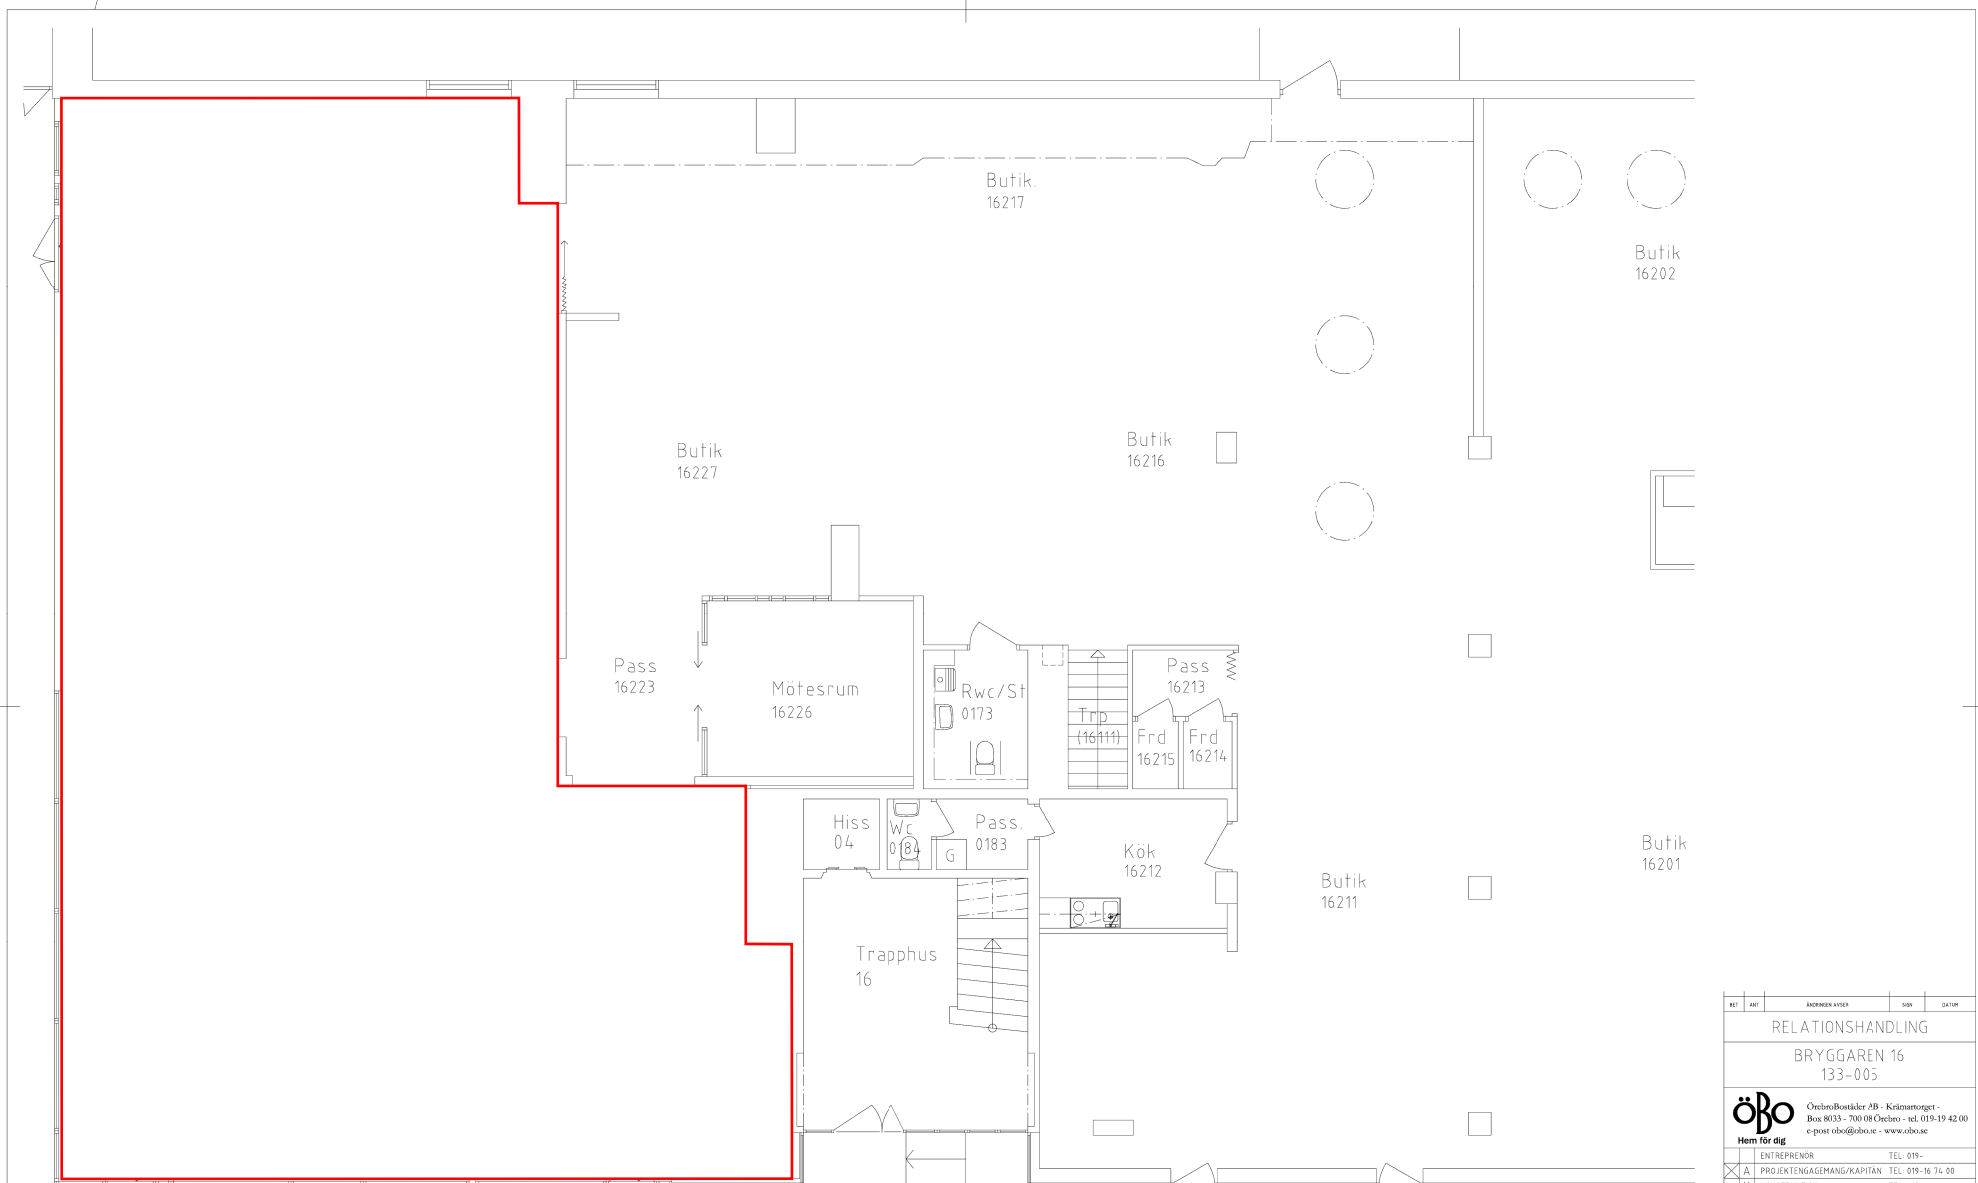

FÅR EJ BETRAKTAS SOM
UPPMÄTNINGSRITNING DÅ
DETALJMÄTNING EJ ÄR
UTFÖRD.
VISSA AVVIKELSER KAN
FÖREKOMMA.

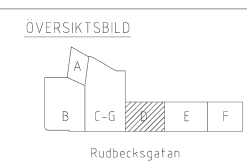

BET	ANT	ANDERSEN AVISER	SKALA	DATA
RELATIONSHANDLING				
BRYGGAREN 16 133-005				
Hem för dig				
ENTREPRENÖR TEL 019-				
☒ A PROJEKTENGAGEMANG/KAPITAN TEL 019-16 74 00				
K KONSTRUKTION TEL 019-				
V VENTILATIONSPROJEKTÖR TEL 019-				
W VS-PROJEKTÖR TEL 019-				
E ELPROJEKTÖR TEL 019-				
M MARKPROJEKTÖR TEL 019-				
UPPGÄR NR 4.33281				
DATUM 2019-11-15				
REVISAT				
RUDBECKSGATAN 16-20, DRÖTTNINGGATAN 38 NÄBBTORGET 2 VÅNING 2, BUTIKSPLAN, HUS D				
SKALA A1 1:50 A3 1:100				
NUMMER A-4.0.1-124				
BET				
BLAD 4.0				

PLO 2023-02-28 10:24 C:\LOT_180\BRYGGAREN\BAND\BILDER\NED\LAYOUT\TERA-48-P-102DWG ERMA GÖST FÄSSON