


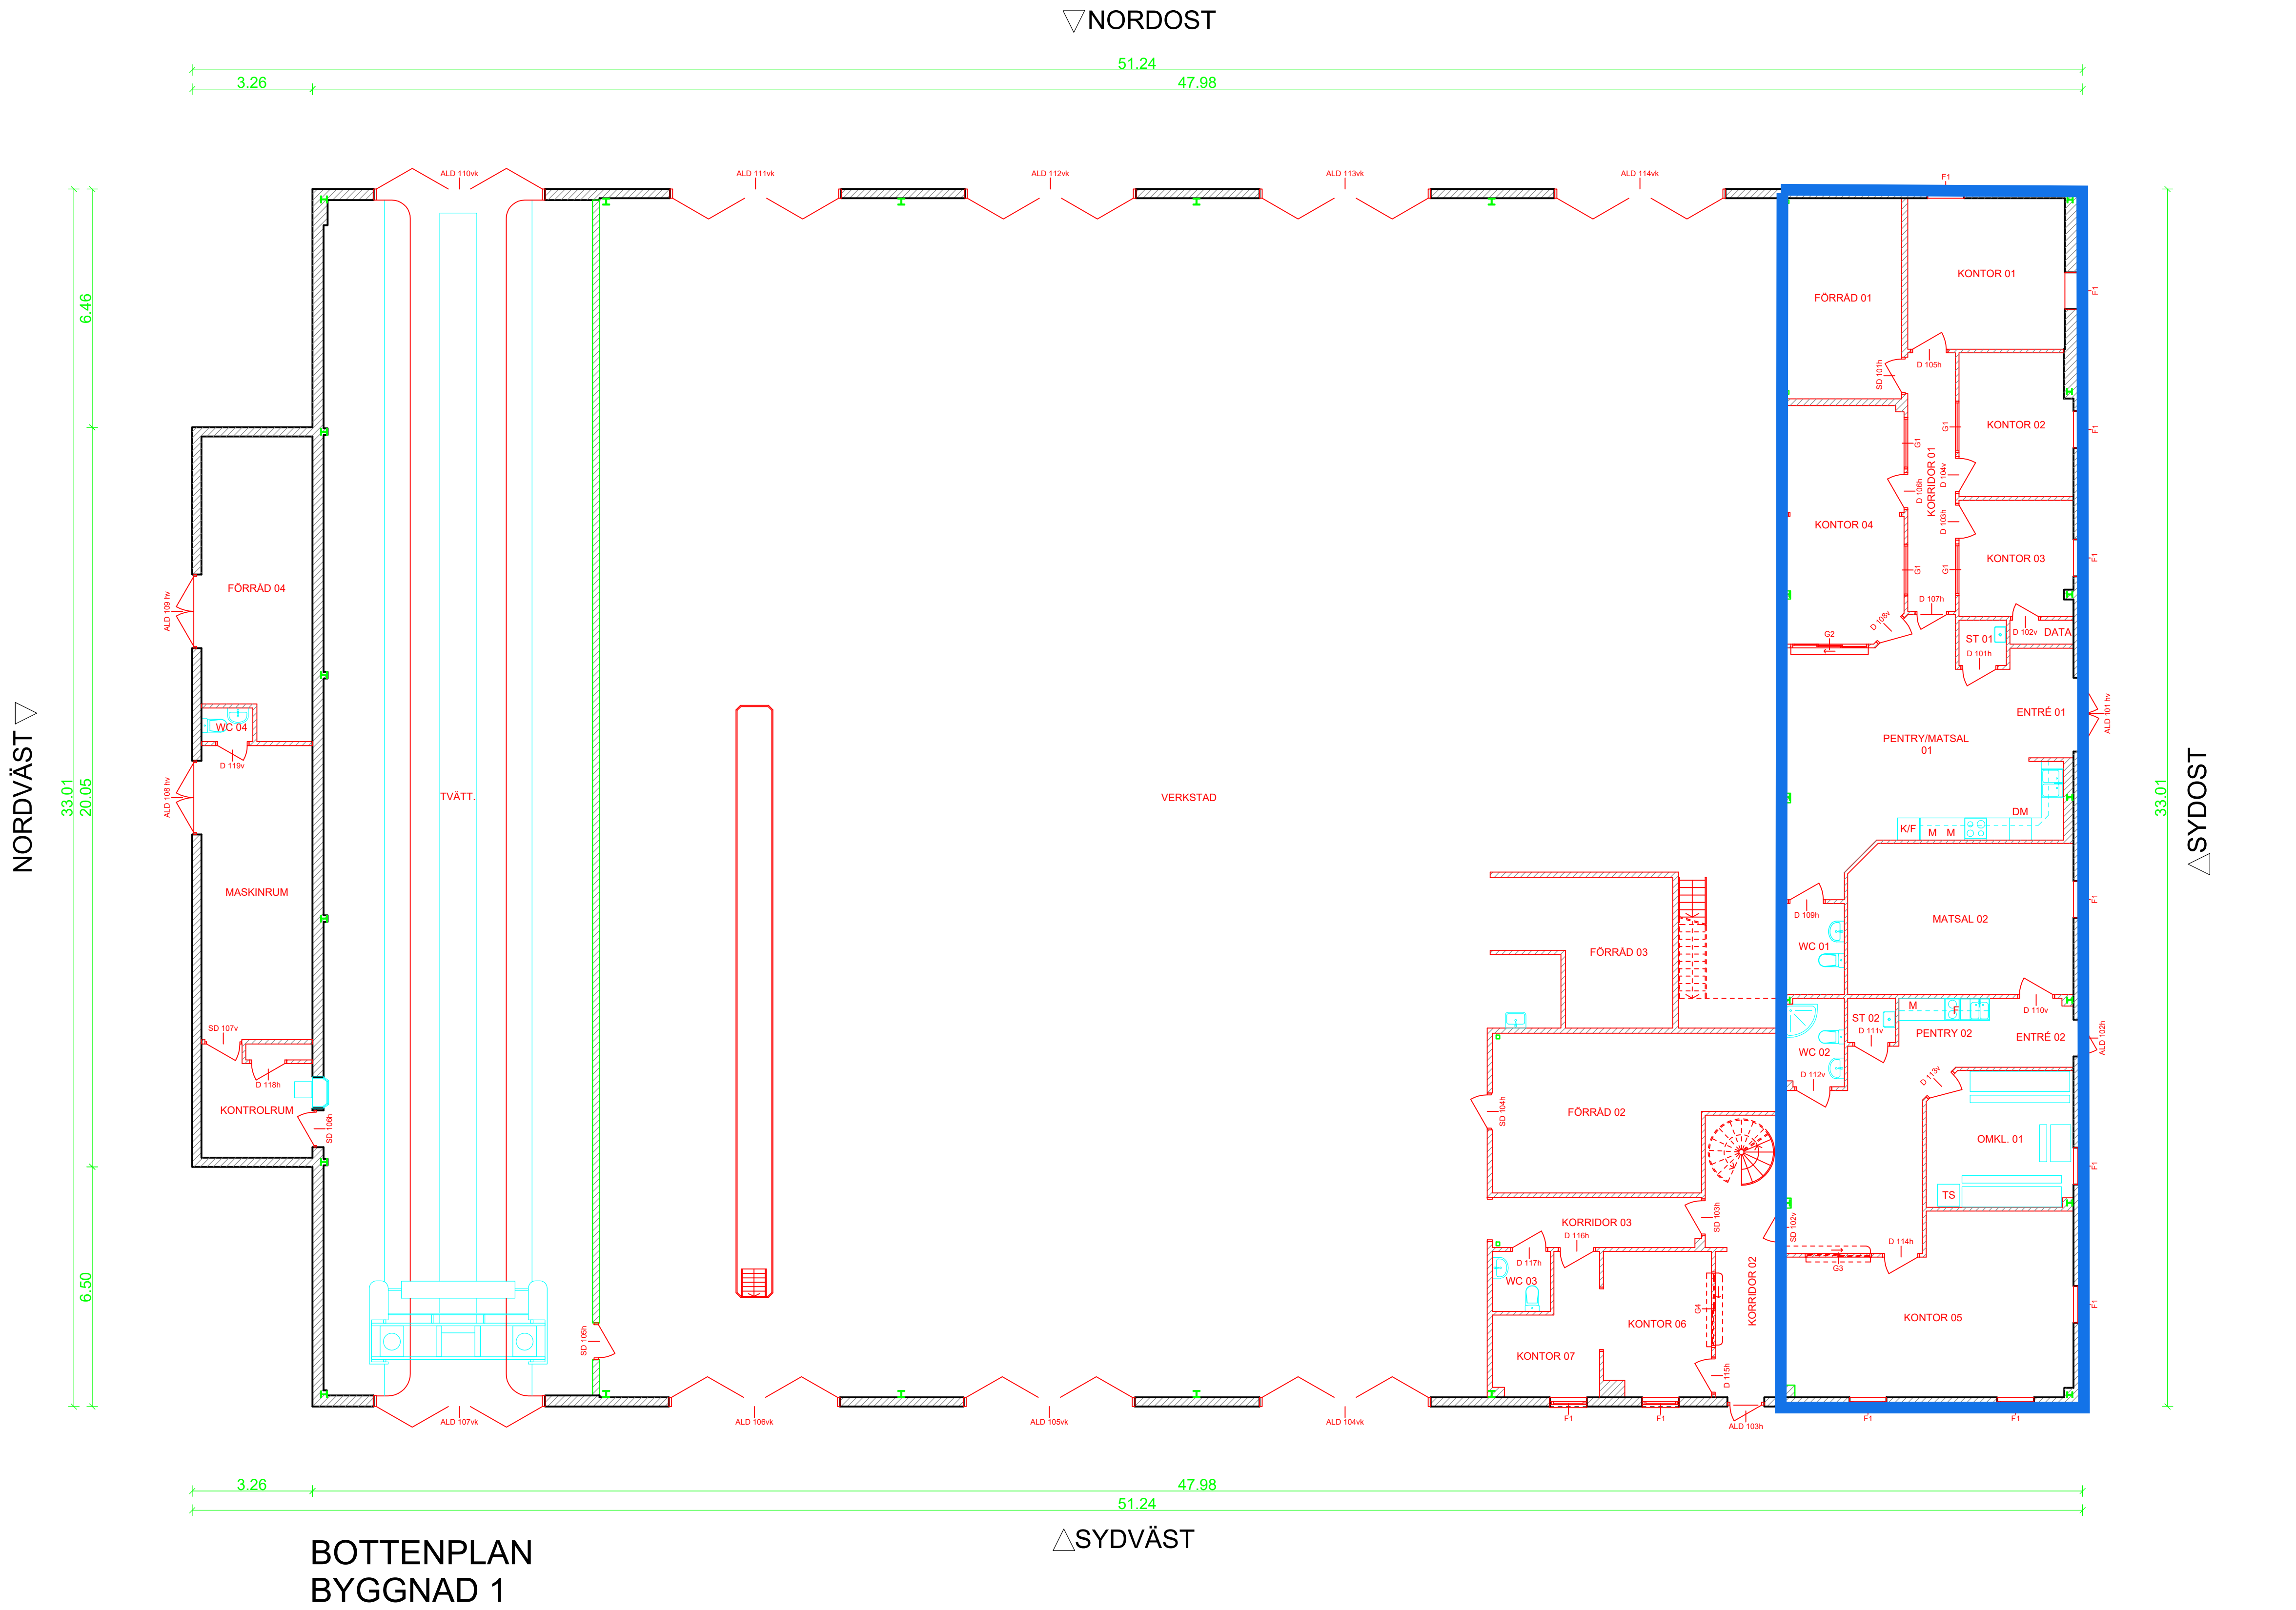

Notera:
Inventering, ritningar och handlingar upprättades efter inmätning via 3D-scanning. Precision vid inmätning var 8mm på 20m. Kontrollmått bör alltid tas innan om- eller tillbyggnation.

BET	ÄNDRINGSVISER		DATUM	SIGN
RELATIONSHANDLING				
LJUNGBY 13:32, LJUNGBY				
CARLQVIST FASTIGHETER AB				
RESCAN Innovations Sweden AB NYGATAN 8, 35233 VÄXJÖ				
UPPDRAG NR		RITAD AV	HANDLAGGARE	
		IS	IS	
DATUM		ANSVARIG		
2024-09-08		ISTVAN SZABO		
BOTTENPLAN - BYGGNAD 1				
SKALA	NUMMER		BET	
A1 1:100	A40.1-110			