


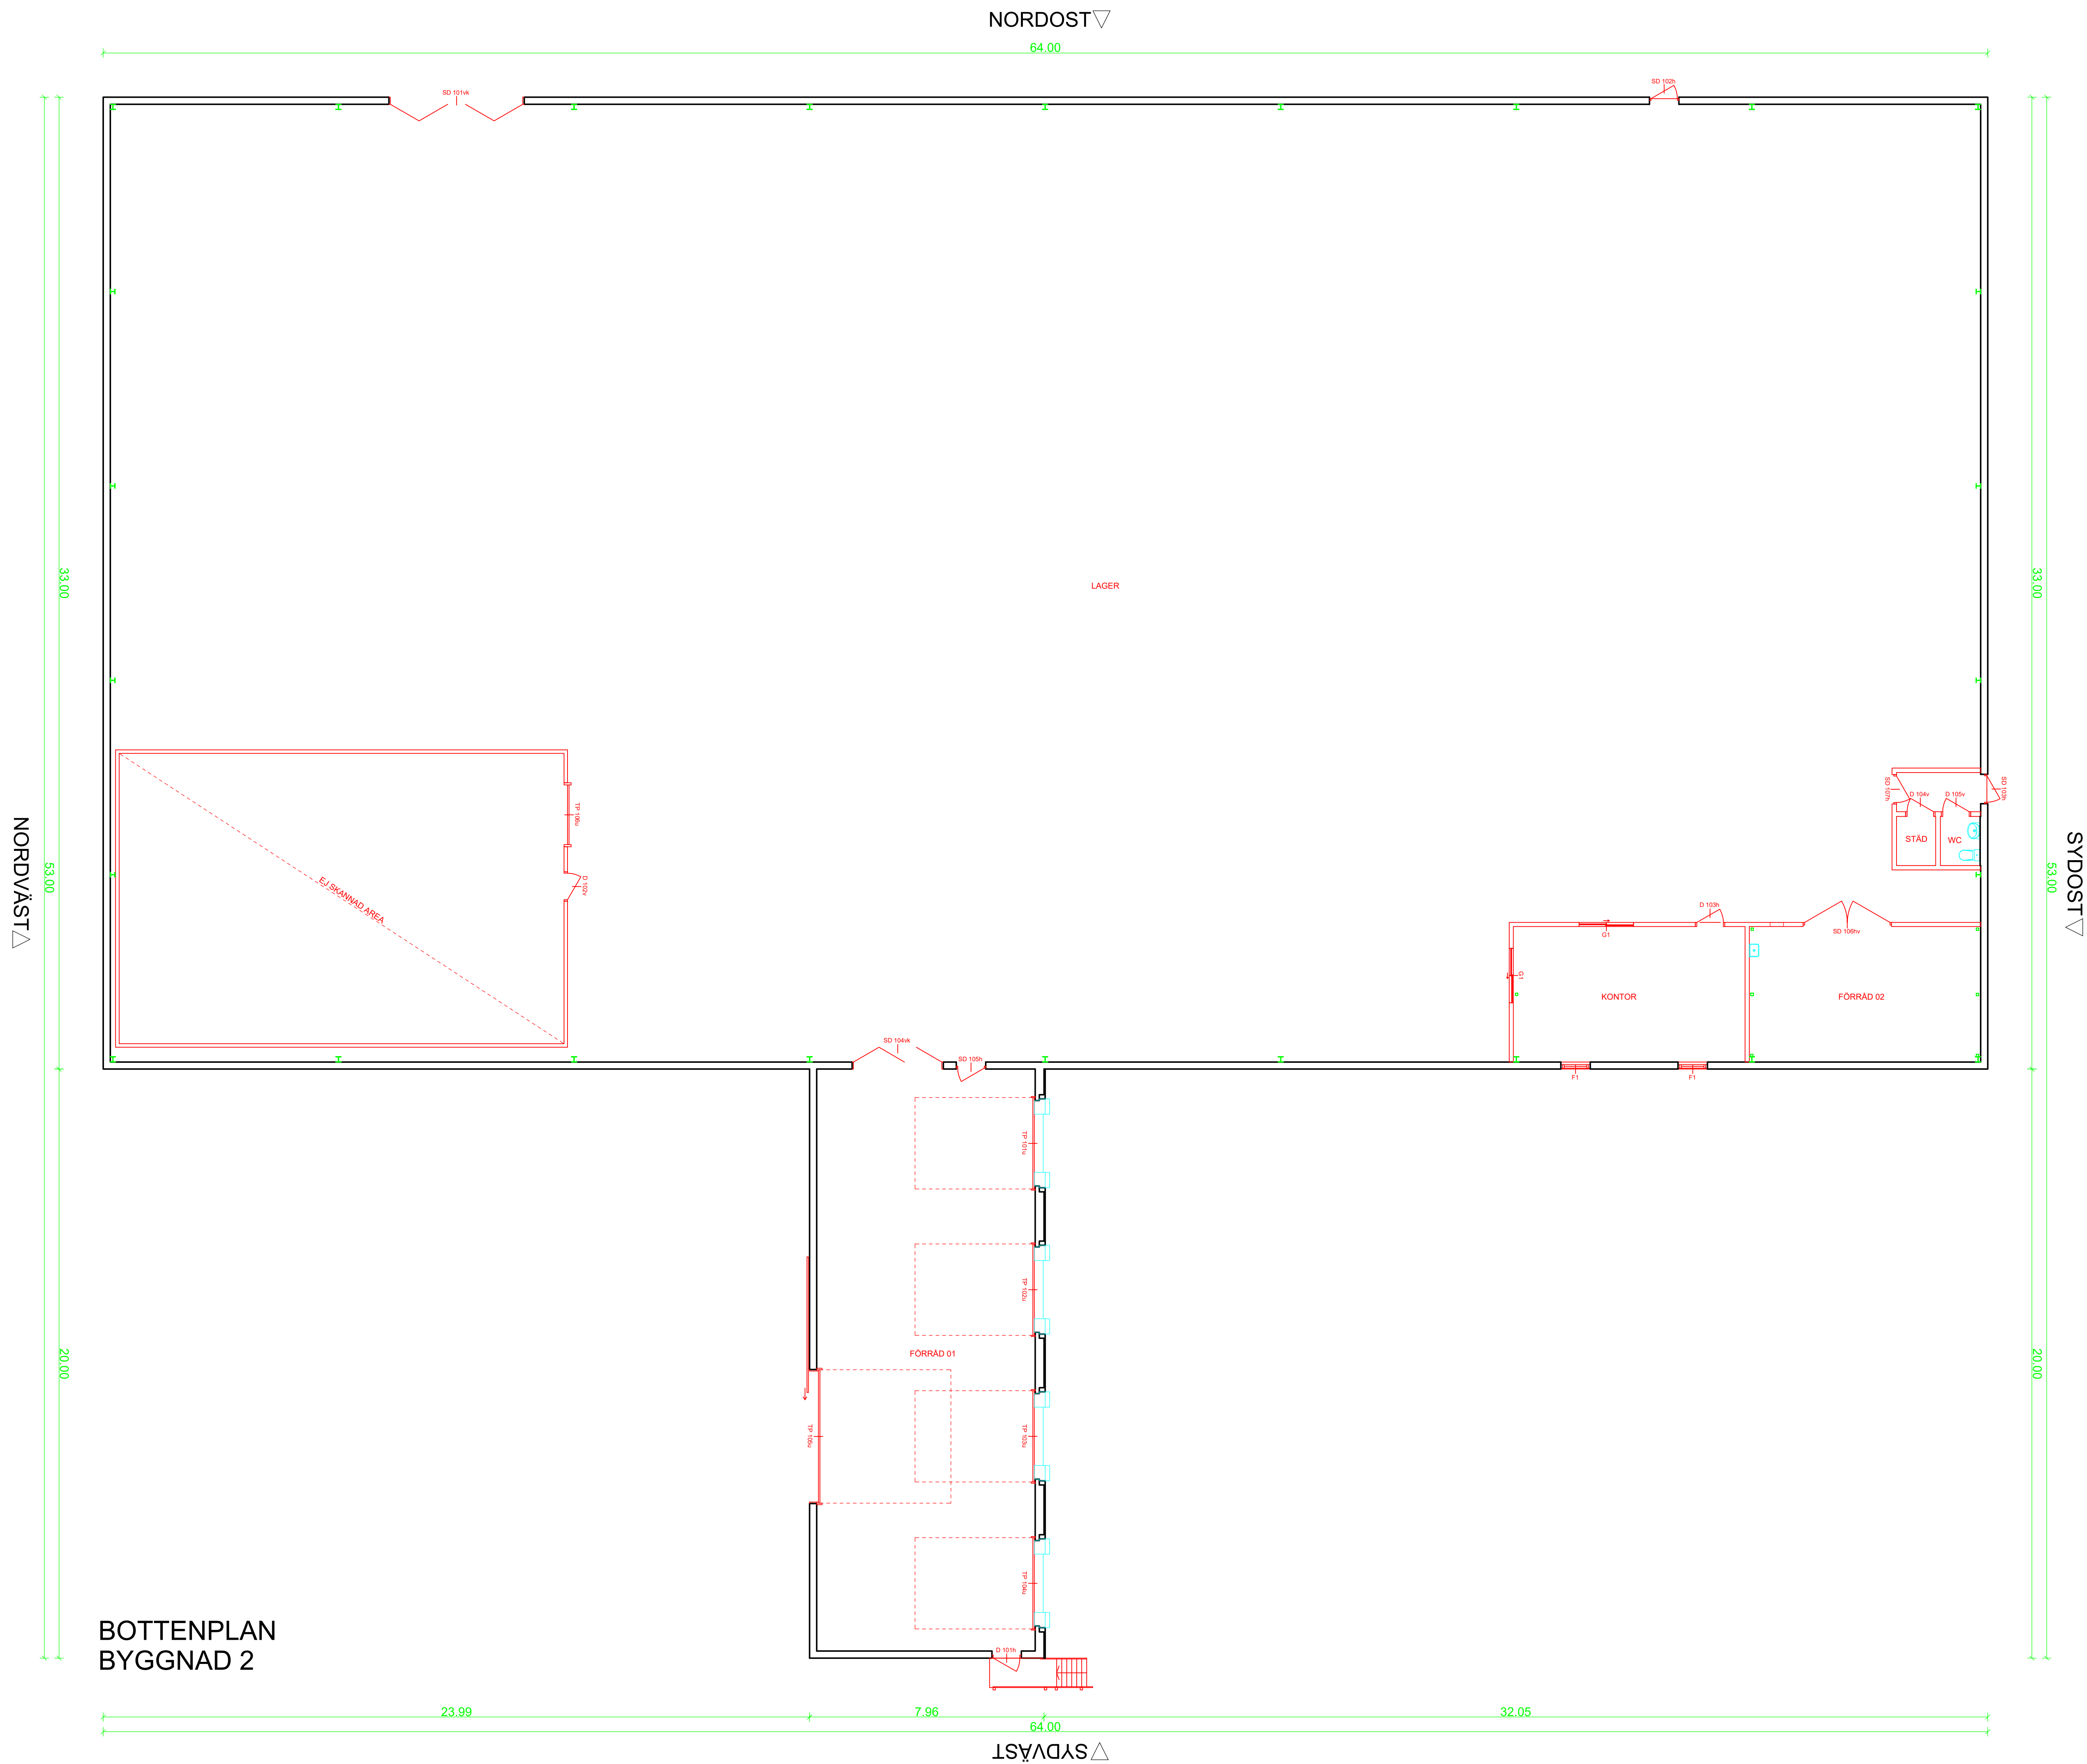

Notera:
Inventering, ritningar och handlingar
upprättades efter inventering via 3D-scanning.
Precision vid inventering var 8mm på 20m.
Kontrollmått bör alltid tas innan om- eller
tillbyggnation.

RET	ÄNDRINGSGÄVIGER		DATUM	5
RELATIONSHANDLING				
LJUNGBY 13:32, LJUNGBY				
CARLQVIST FASTIGHETER AB				
RESCAN Innovations Sweden AB NYGATAN 8, 35233 VÅXJÖ				
UPPRÖSKNING	STYCKV.		HANDLASSGÄRE	
DATUM	ÄNDRINGS		IS	
2024-09-08		ISTVAN SZABO		
BOTTENPLAN - BYGGNAD 2				
SKALA	NUMMER		RE	
A0 1:100		A40.1-111		

0 1 2 3 4 5 6 7 8 9 10
meter