




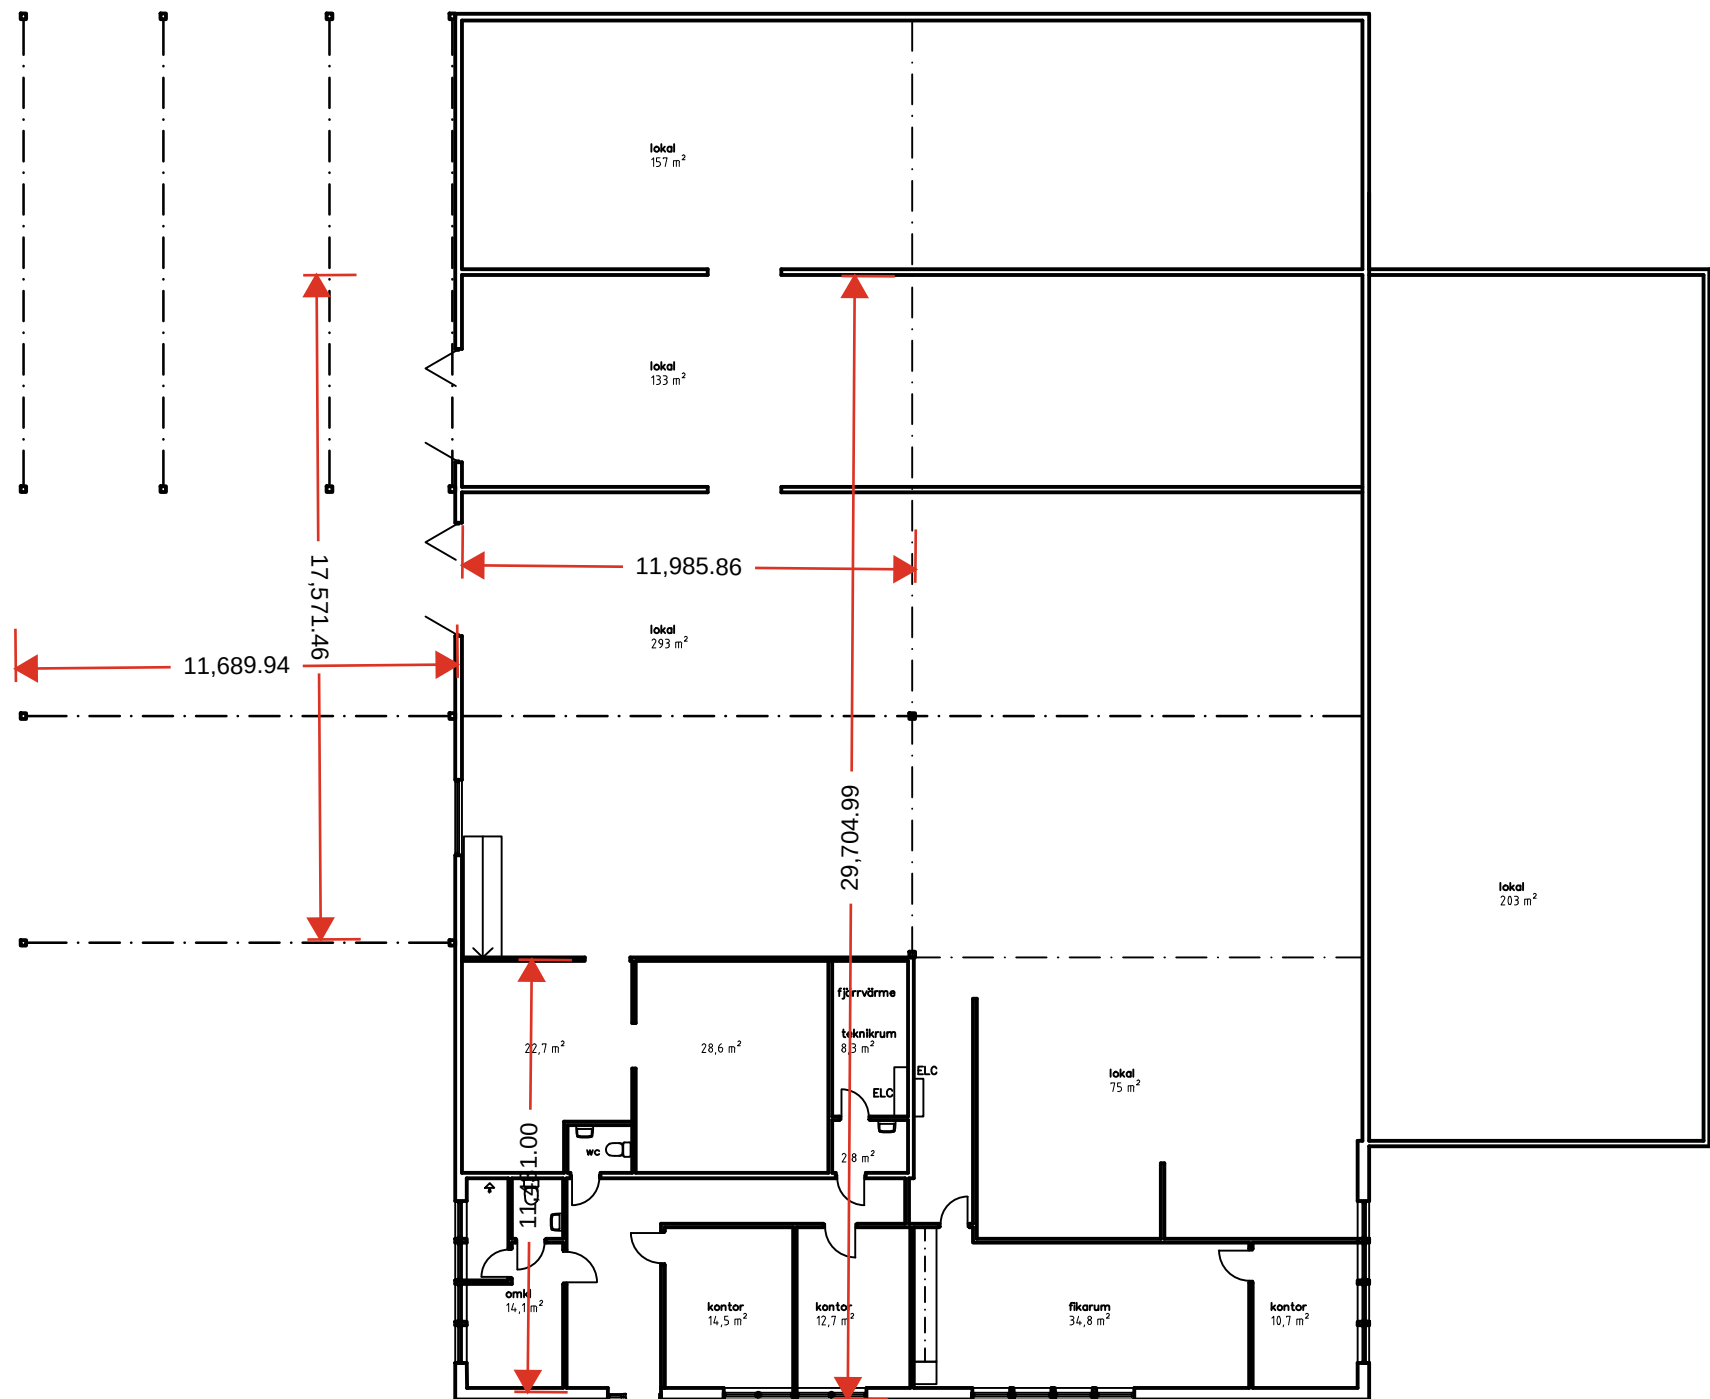

PLAN, ENTRÉPLAN

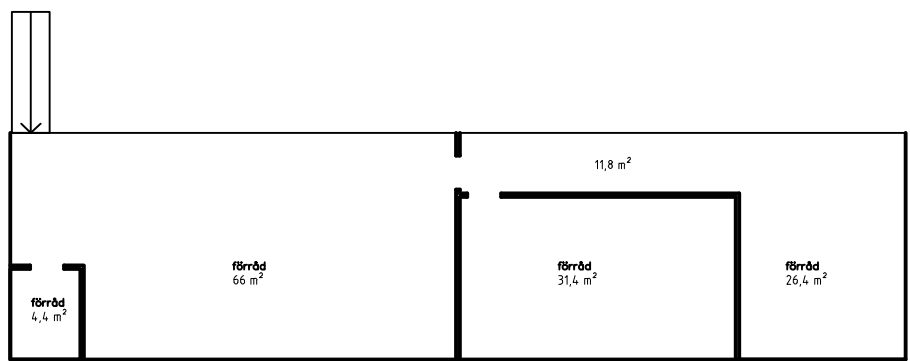

PLAN, LOFT

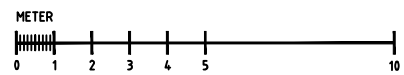

BET	ANT	ÄNDRINGEN AVSER	DATUM	SIGN
RELATIONSHANDLING				
FÖRETAGSLOKALER				
VÄNERSBORGS KOMMUN				
STALLET 7 & 8, VÄNERSBORG				
LWD projekt AB				
KAPELLGATAN 27		tel. 0520-428 765		
461 57 TROLLHÄTTAN		0735-02 95 00		
		lwdprojekt@telia.com		
UPPDRAG NR	RITAD/KONSTR AV		HANDLÄGGARE	
963	LWD		LWD	
TROLLHÄTTAN	ANSVARIG		ANSVARIG	
11/8 2022	LARS DANIELSSON			
PLAN				
UPPMÄTNING LOKALER				
SKALA	1:100 (A1)	NUMMER	T.BET	
1:200 (A3)	A963-3			