

FÖRKLARINGAR


SÄMMLIGA MÄTT ANGES I MILLIMETER (MM)

△ ENTRÉ


↙ GOLVNIVÅ

FÖRESKRIFTER

HÄNVISNINGAR

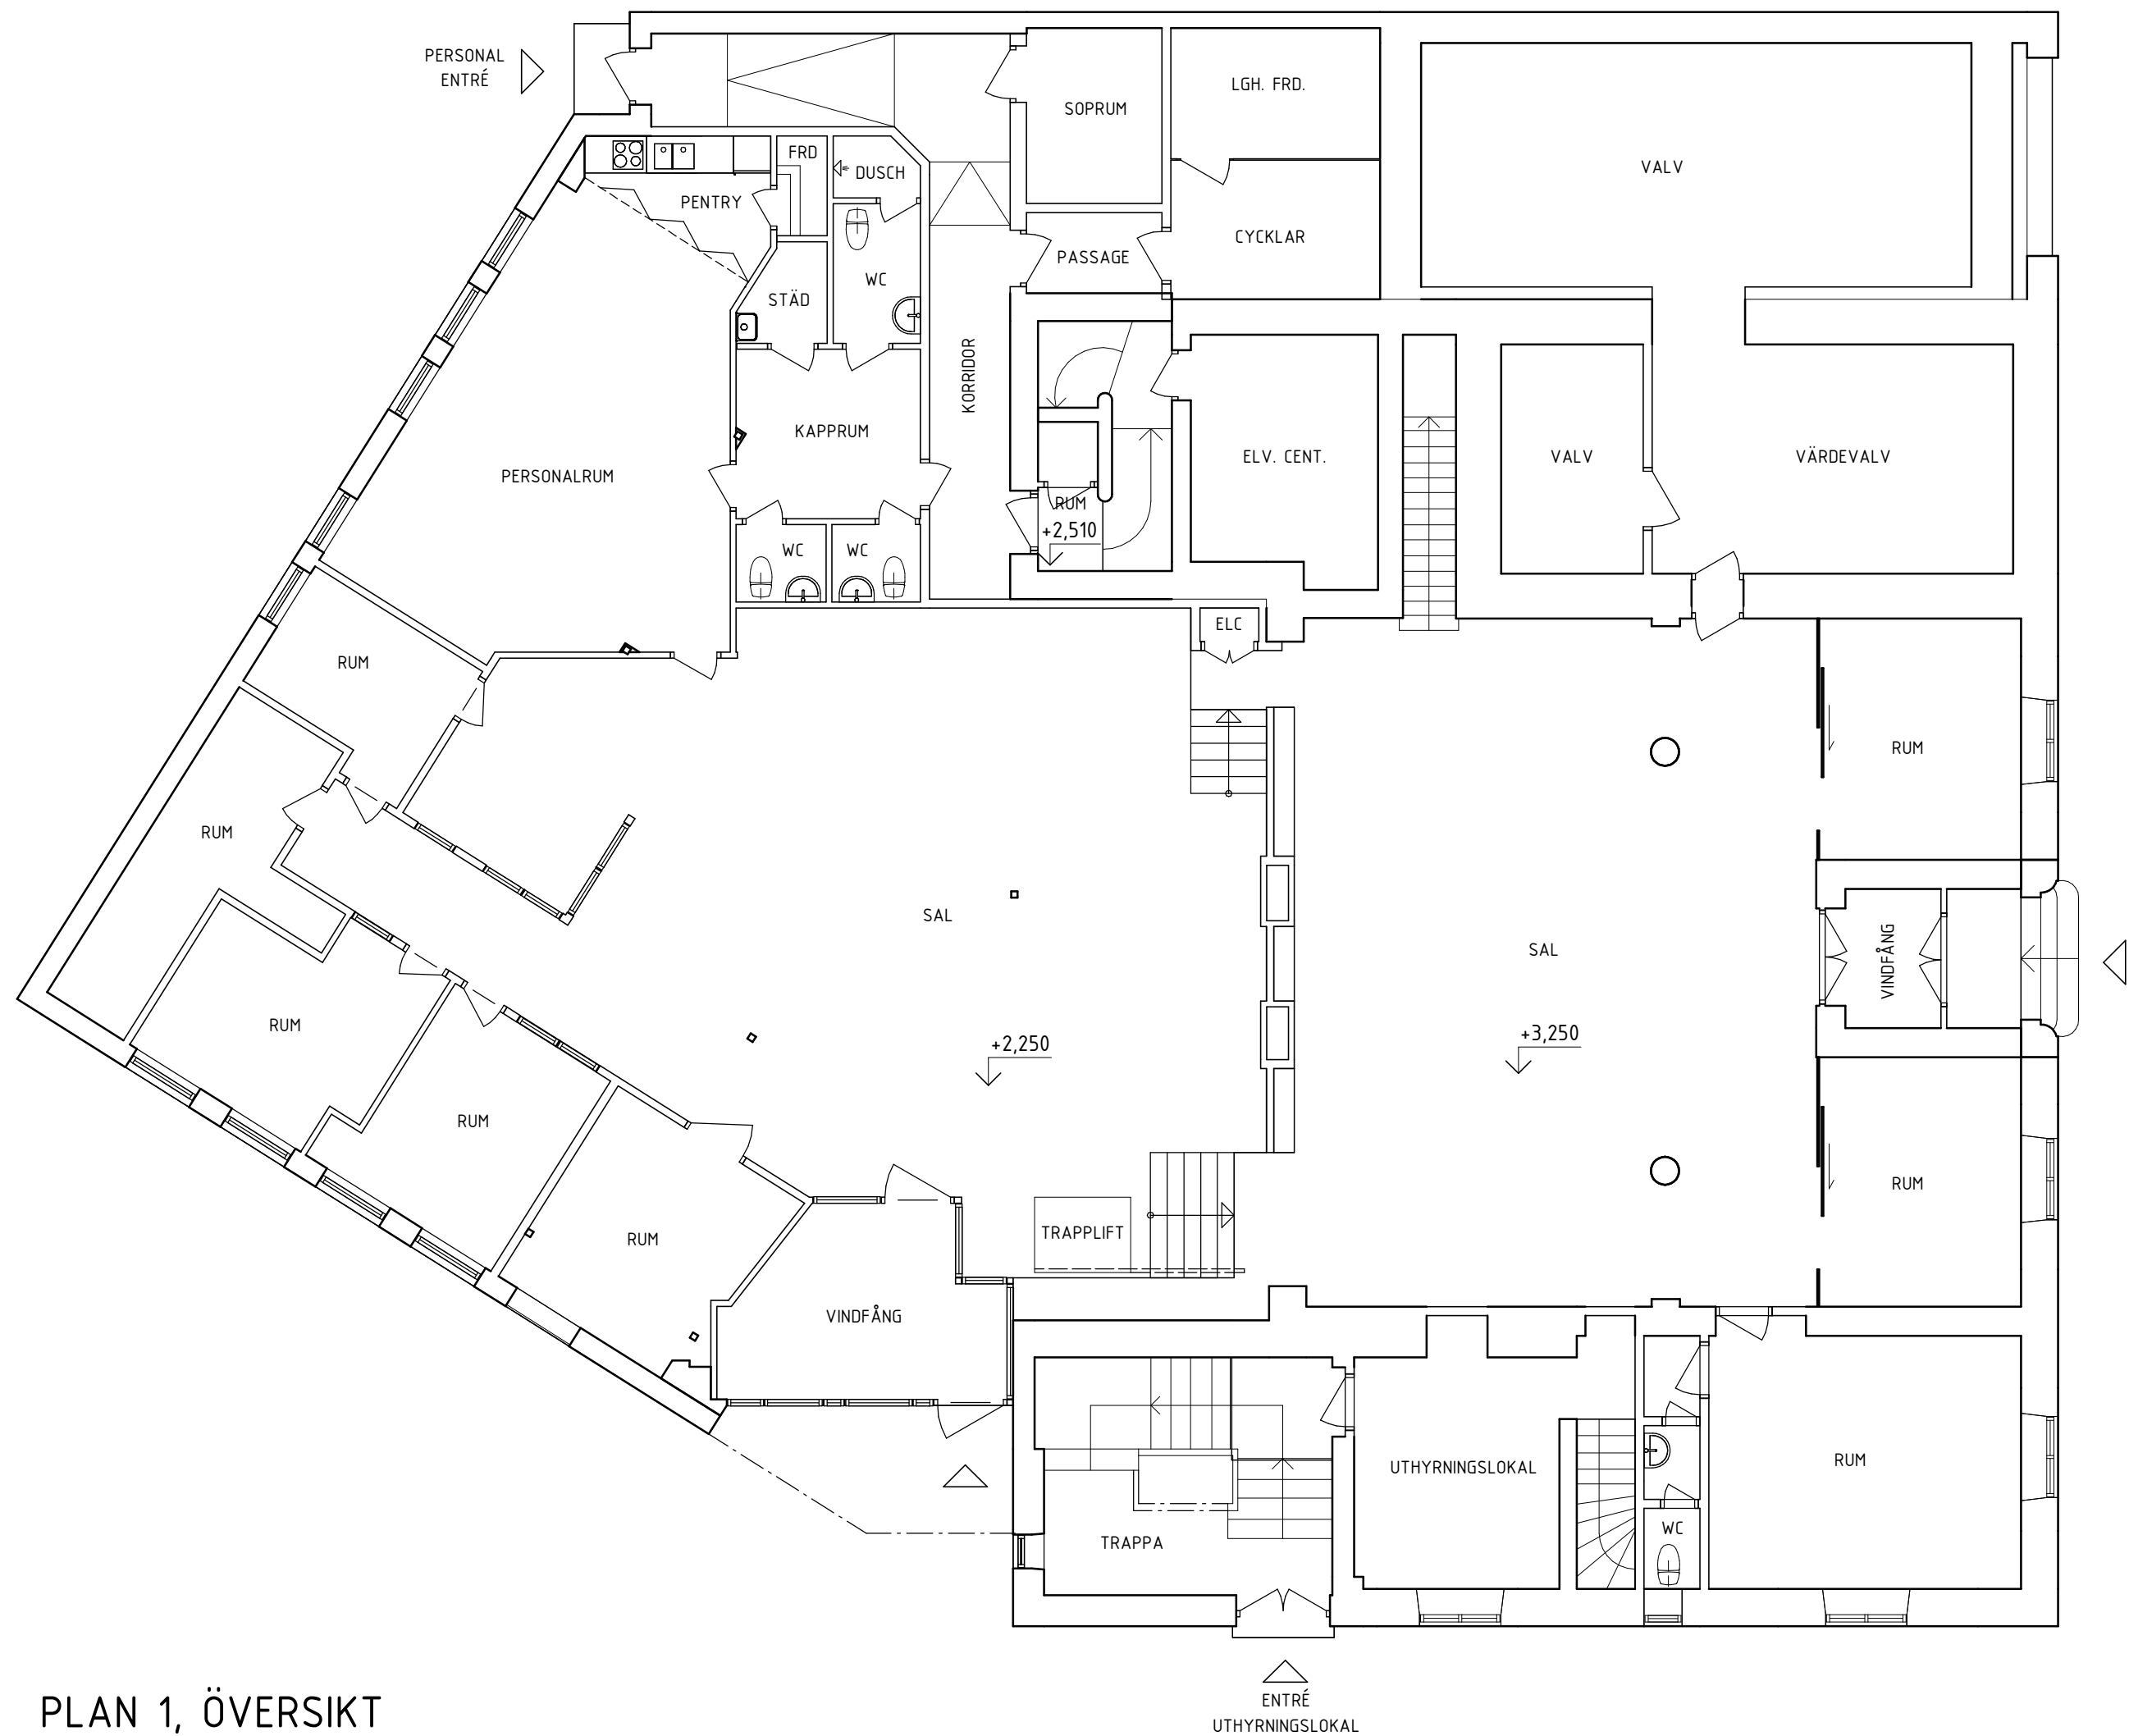

PLAN 1, ÖVERSIKT

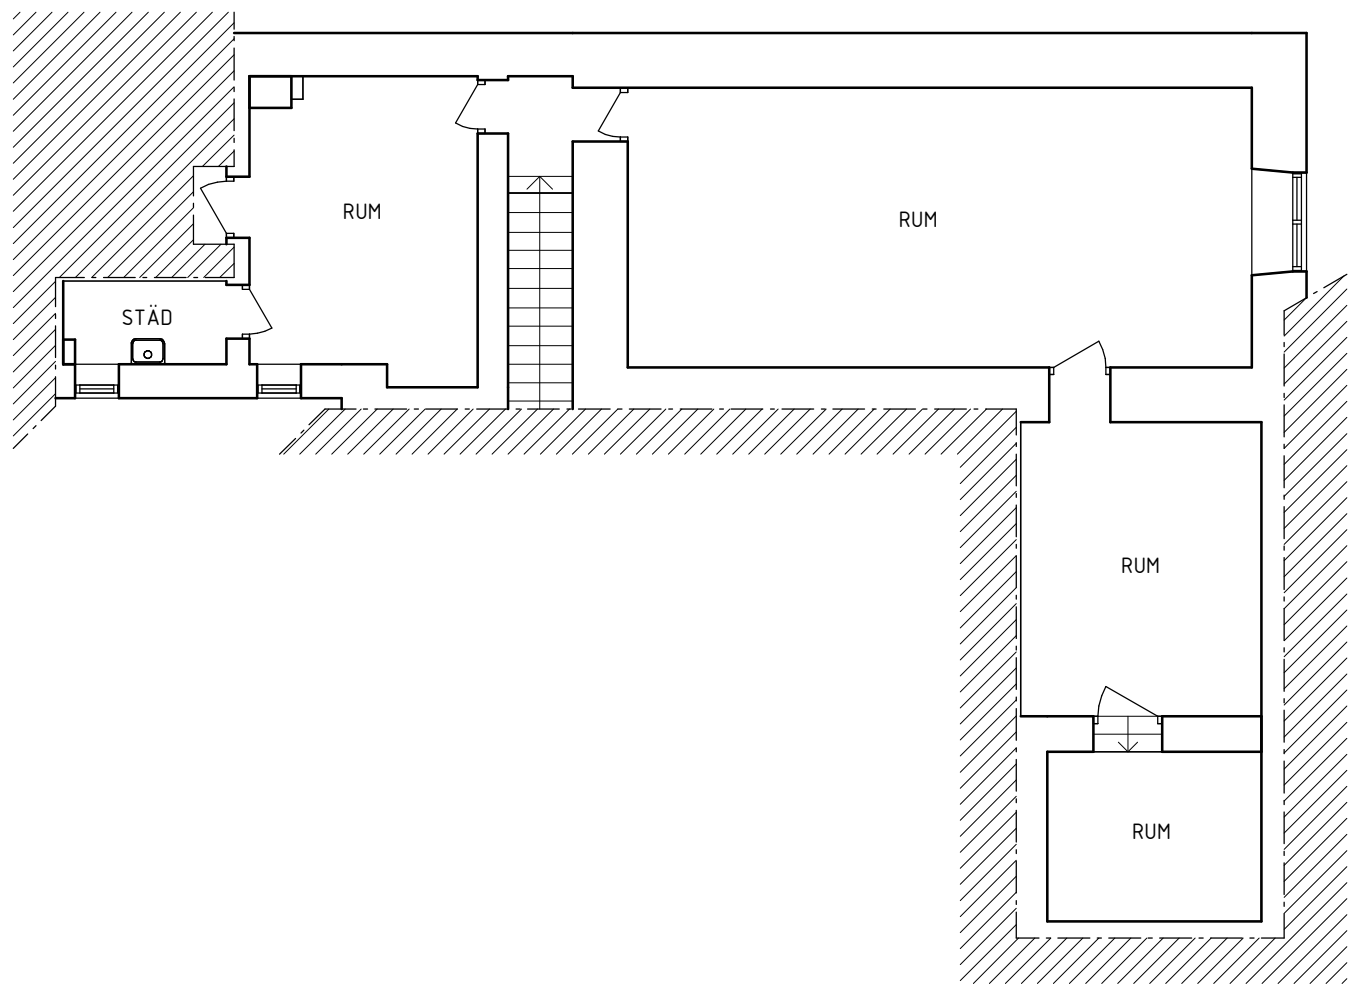

PLAN 2, ÖVERSIKT

BET	ÄNDRINGEN AVSER	DATUM	SIGN
RELATIONSHANDLING			
Carlstedt Ark.			
VÄSTERVIKSTORGET 4			
KV NORRTULL 5			
✕ A	CARLSTEDT ARKITEKTER AB	tel. 016-259 90	
UPPDRAG NR	RITAD/KONSTR. AV	HANDLÄGGARE	
5696	PLZ	PLZ	
DATUM	ANSVARIG		
2023-08-03	KALLE BERGGREN		
INVENTERING			
PLAN 1 & PLAN 2, ÖVERSIKT			
PLANRITNING			
SKALA	NUMMER	BET	
A1 1:100			
A3 1:200	A-40-1-100		

