


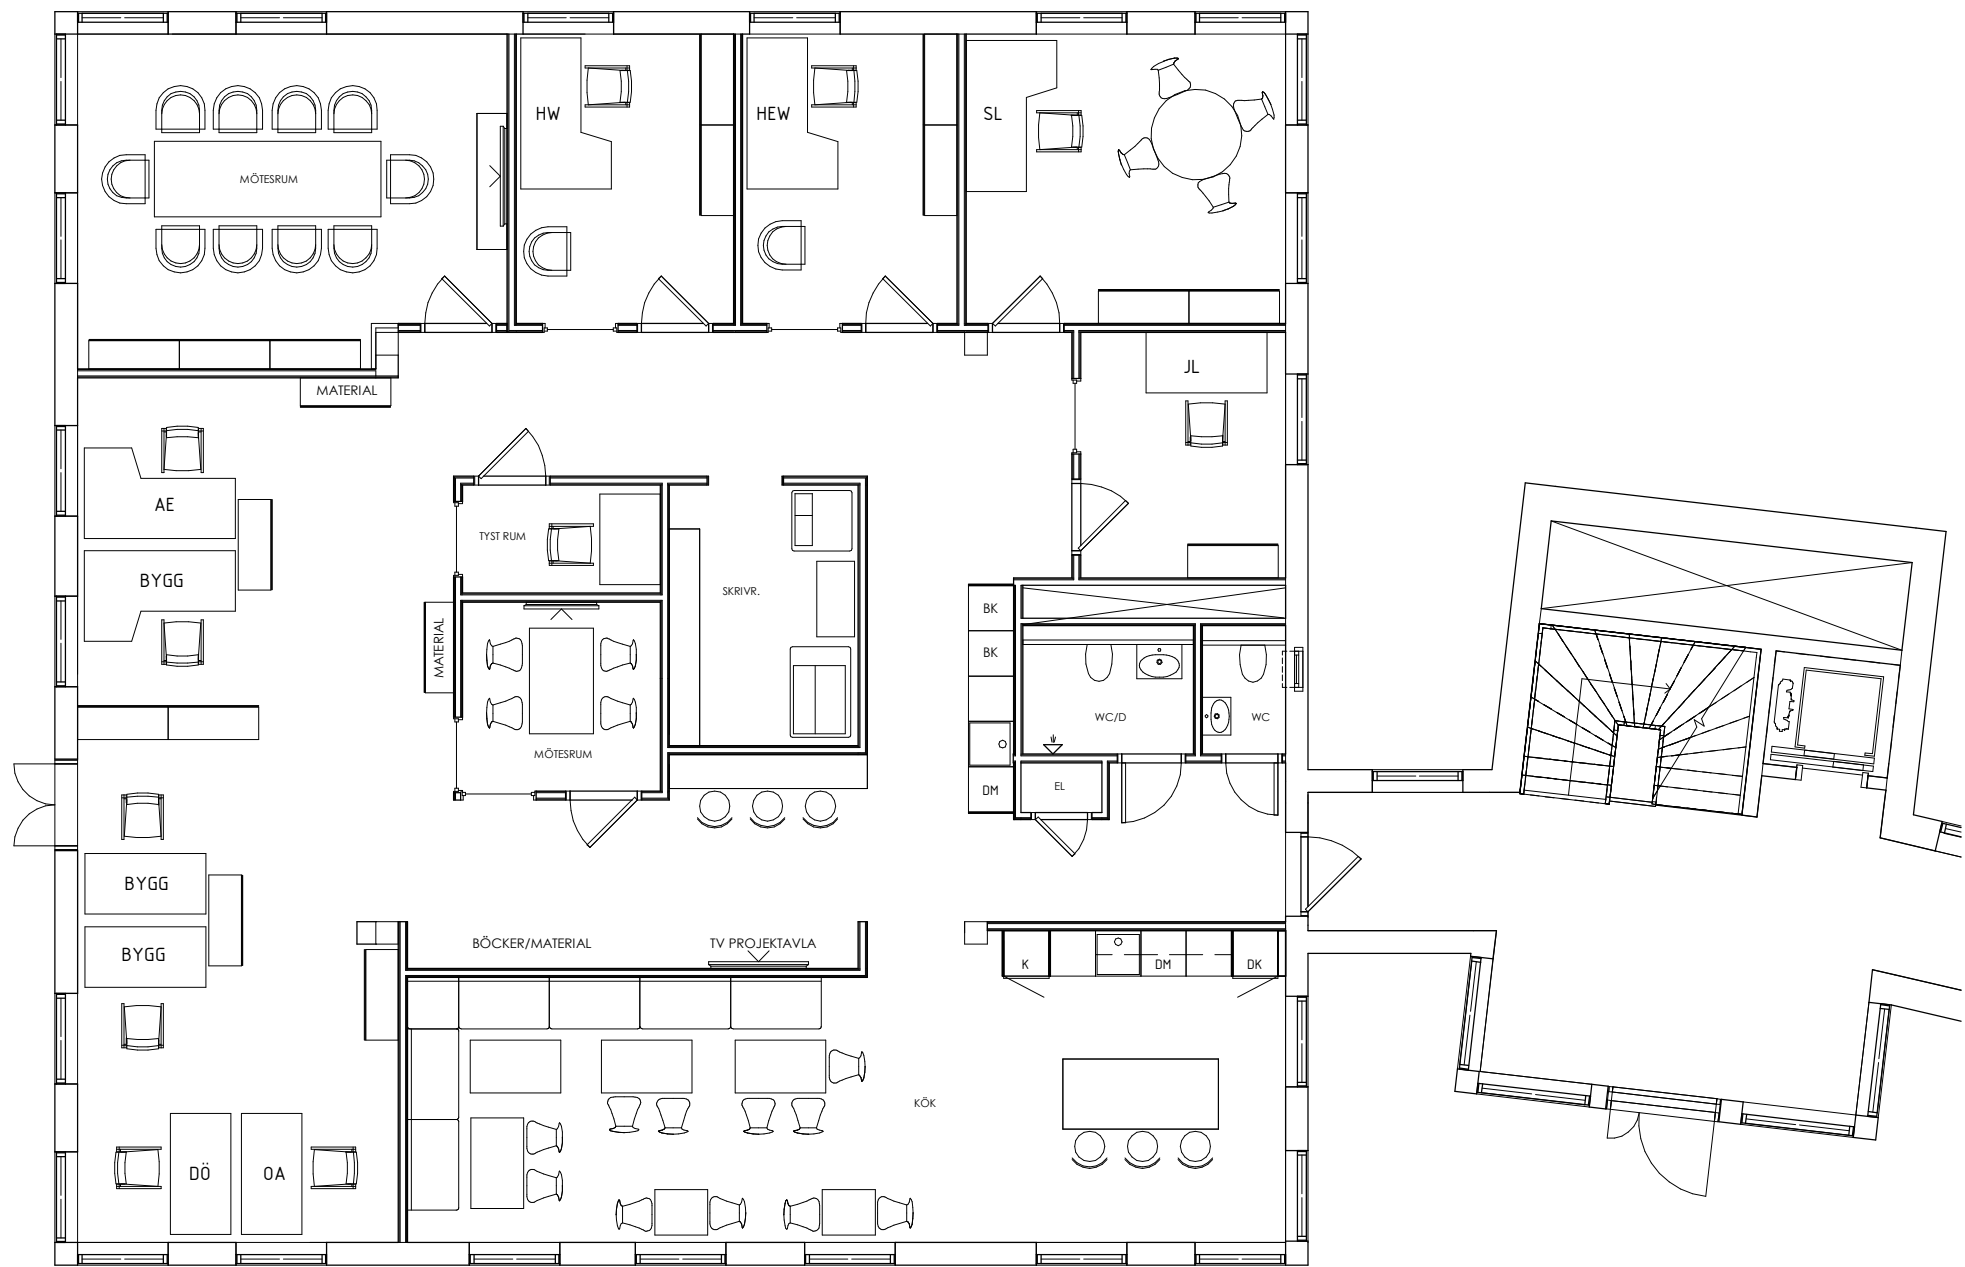

0 0,5 1 1,5 2 2,5 3 3,5 4 4,5 5m
SKALA 1:50

2022-12-08

BET	ÄNDRINGEN AVSER	DATUM	SIGN
RELATIONSHANDLING			
411 HUVUDKONTOR MÄRTENSBERG			
X			
UPPDRAG NR		RITAD KONSTR. AV	HANDLÄGGARE
		JL	
DATUM		ANSVARIG	
PLAN 0 HUS B1			
SKALA		NUMMER	BET
A1		A-40-1-101	
A3			