





Area Tomtyta: 4 068 m ² Markyta: 2 513 m ² (exkl byggnad) BYA: 1 555 m ² BTA: 2 198 m ² LOA plan 1: 1 532 m ² LOA plan 2: 637 m ² Total LOA: 2 169 m ²					Väggar av plåt Sandwischelement 120 mm PIR U=0,18 Kulör utsida: RAL 9007 grå Kulör insida: RAL 9010 vit					Tak Isolering 120 mm PIR U=0,18 Takpapp Katepal SEP 6000 dubbel eller likvärdig (svart)					Fönster & glasparti Dubbelt energiglas med argonfyllning U=1,1 Kulör: RAL 9005 svart				
					Stomme Stålstomme generellt kulör RAL 9010 vit Stålstomme travers kulör RAL 5017 blå					Takavvattning Utvändig Kulör: RAL 9005 svart					Portar Vikportar, kulör: RAL 9006 silver U=1,5 Vikportsramar, kulör: RAL 9005 svart				
BET	ANT	ÄNDRINGEN AVSER	SIGN	DATUM	HYRESGÄST:					FASTIGHETSBETECKNING: VIBY 19:79					RITAD AV: Dan Jonsson dan@lejefastigheter.se				
					RELATIONSHANDLING					GRANSKAD AV: Niklas G					SKALA (A3): RITNING: ILLUSTATIONSBILD				
															DATUM: 2024-12-20				
															RITNING NR: A00				
															BET: -				



BET	ANT	ÄNDRINGEN AVSER	SIGN	DATUM						
		HYRESGÄST:			FASTIGHETSBETECKNING: VIBY 19:79			RITAD AV: Dan Jonsson dan@lejefastigheter.se		GRANSKAD AV: Niklas G
					RELATIONSHANDLING			SKALA (A3): RITNING: ILLUSTATIONSBILD		DATUM: 2024-12-20
										RITNING NR: A00.1
										BET: -

Koordinater för utsida fasad

1.	X = 94.70580	Y = 208.7333
2.	X = 111.8181	Y = 224.6789
3.	X = 139.9656	Y = 160.1619
4.	X = 157.0779	Y = 176.1074

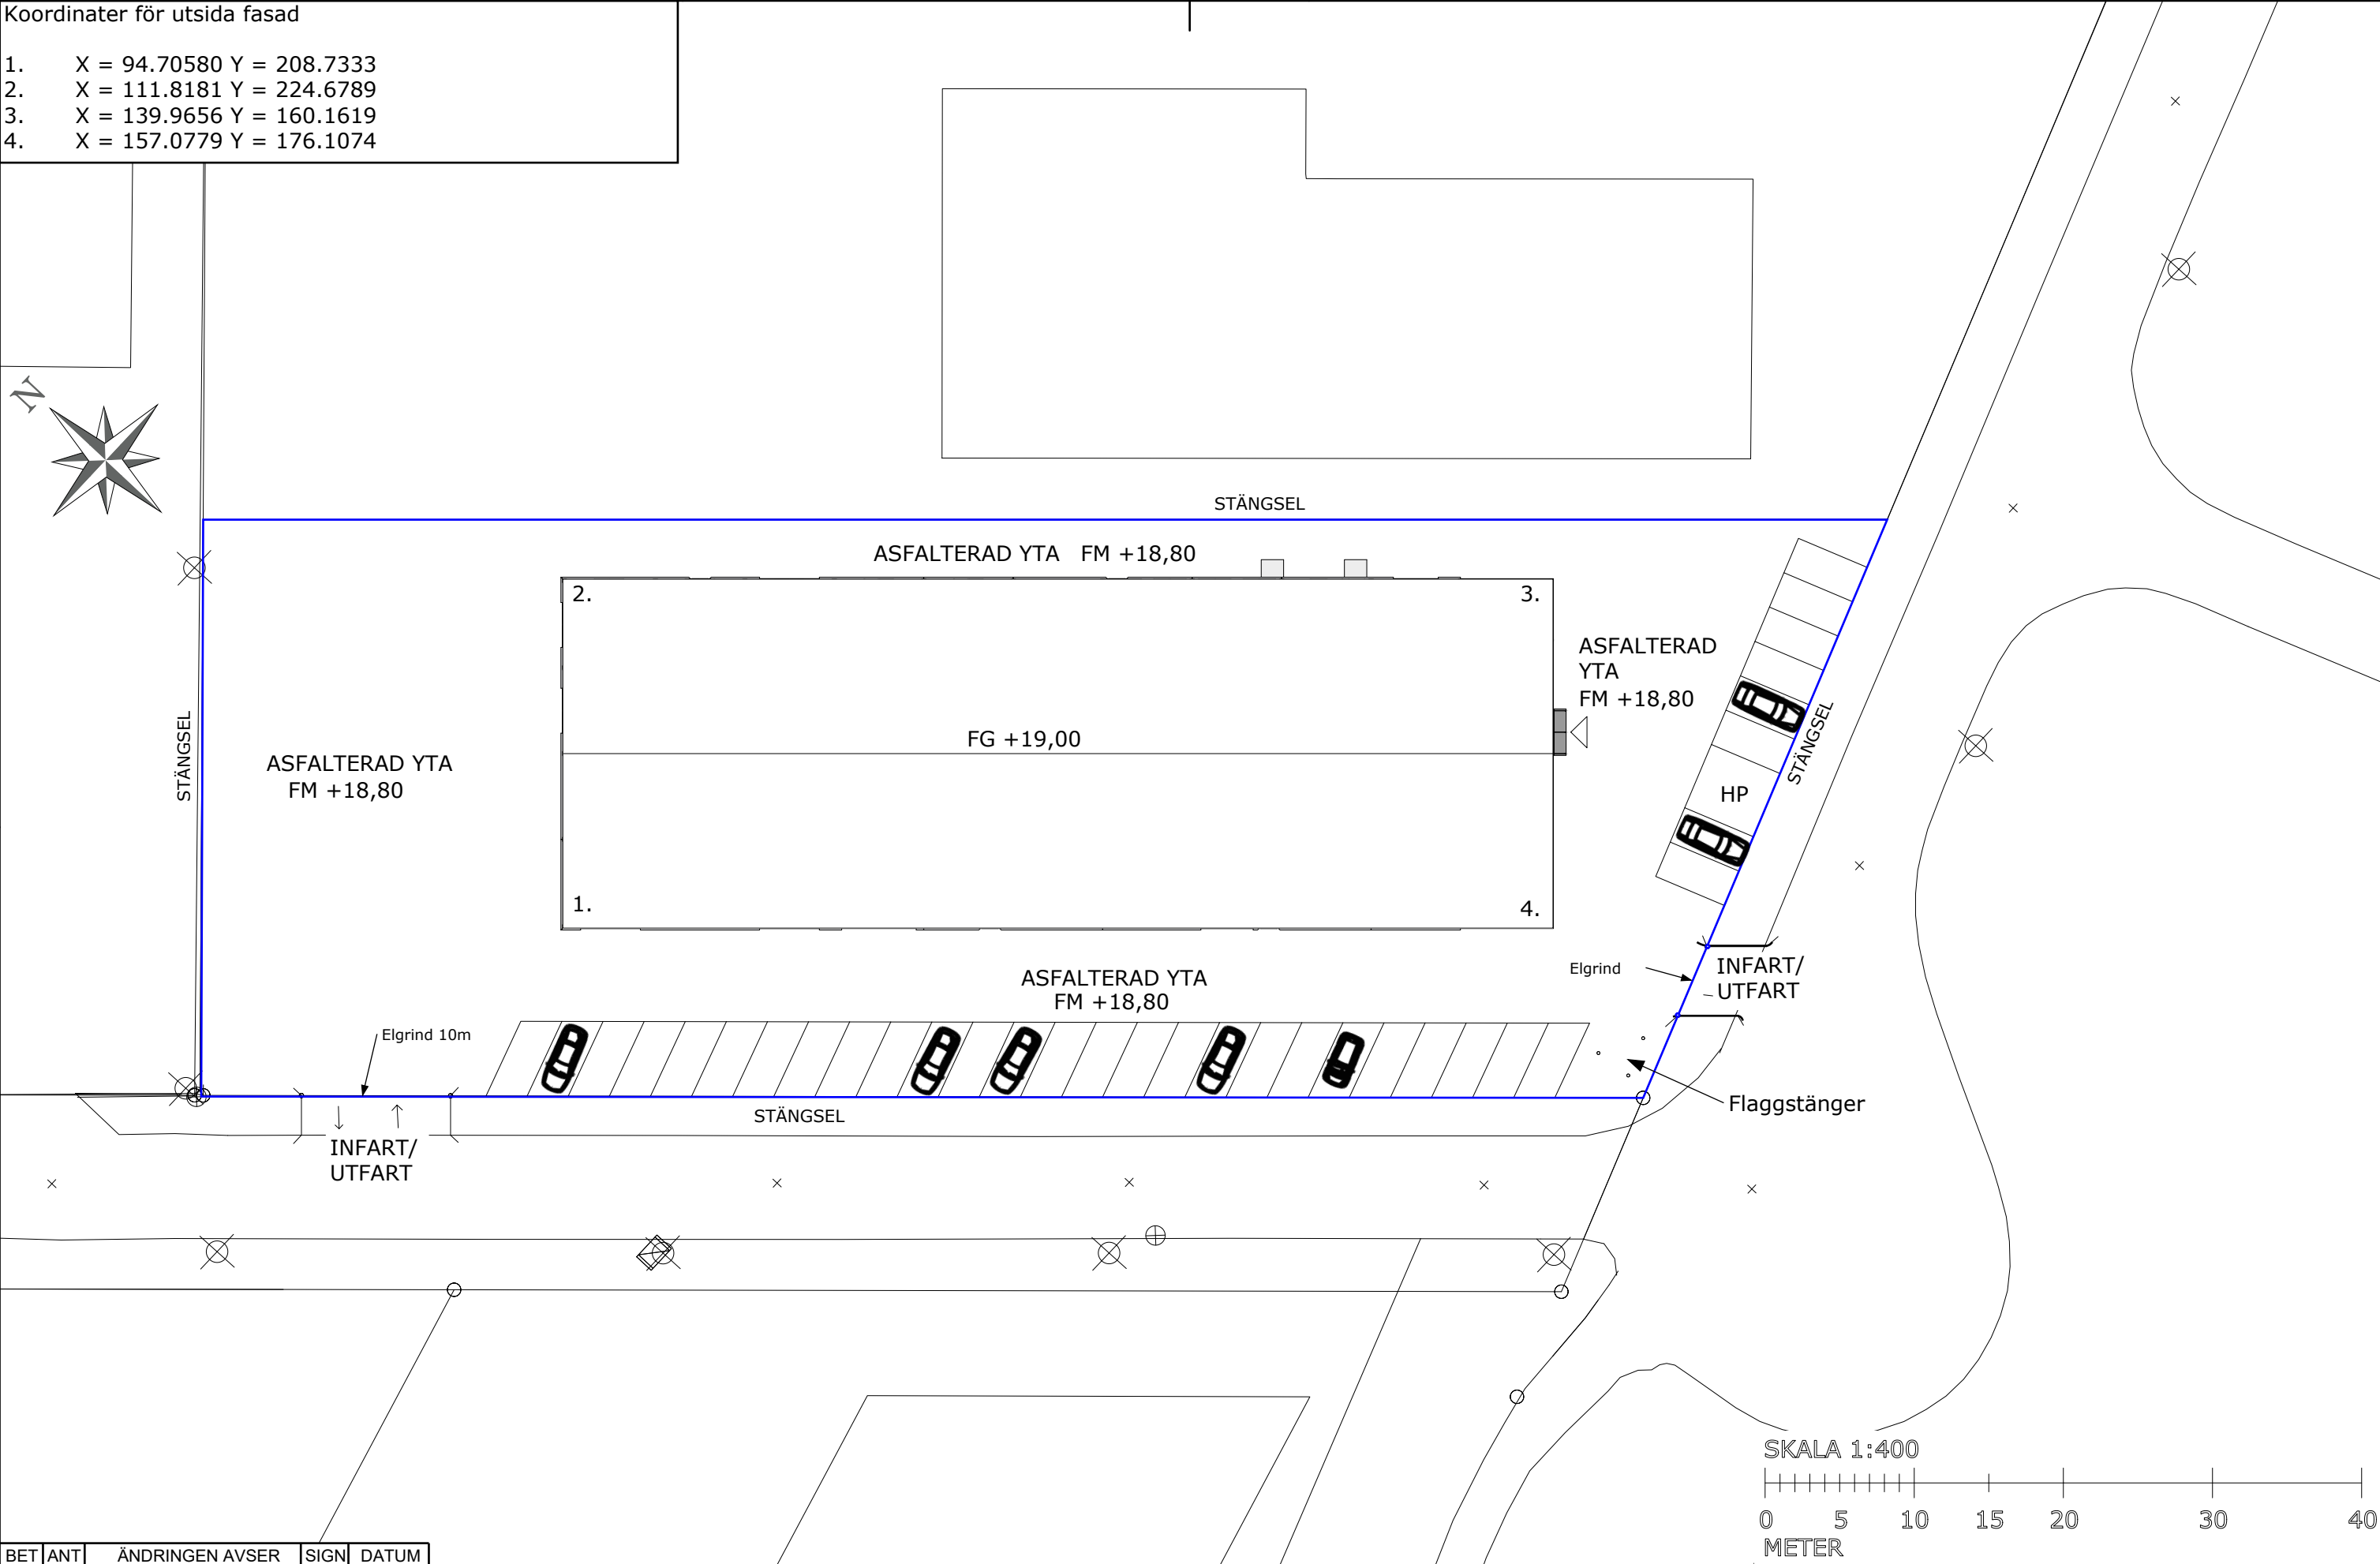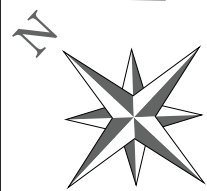



BET	ANT	ÄNDRINGEN AVSER	SIGN	DATUM	HYRESGÄST:	FASTIGHETSBETECKNING: VIBY 19:79	RITAD AV: Dan Jonsson dan@lejefastigheter.se	GRANSKAD AV: Niklas G	SKALA (A3): 1:400	DATUM: 2024-12-20
						RELATIONSHANDLING			RITNING: ÖVERSIKTSRITNING	RITNING NR: A01
										BET: -



Förklaring:

- YD1 Ytterdörr typ 1, H2100xB1050 Aluminium (Alab)
ID1 Innerdörr typ 1, H2100xB1050 Aluminium (Alab)
ID2 Innerdörr typ 2, H2100xB1400 Dubbeldörr (1000+400)
ID3 Innerdörr typ 3, H2100xB1200 Ljudisolerad ståldörr (Ekman)
ID4 Innerdörr typ 4, H2100xB1000 Ståldörr (Ekman)
ID5 Innerdörr typ 5, H2100xB1800 Dubbeldörr


- YF1 Ytterfönster typ 1, H1100xB2000
YF2 Ytterfönster typ 2, H2200xB2200
YF3 Ytterfönster typ 3, H2200xB1100
IF1 Innerfönster typ 1, H1100xB2000
VP1 Vikport typ 1, Vikport H4500xB4000
VP2 Vikport typ 2, Vikport H3000xB3000
VP3 Vikport typ 3, Vikport H3000xB3500
VP4 Vikport typ 4, Vikport H4500xB5000

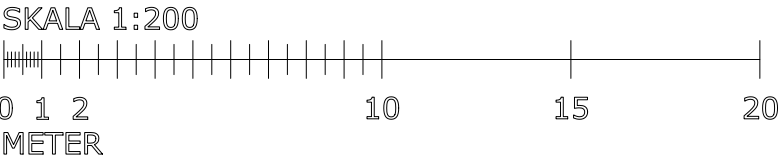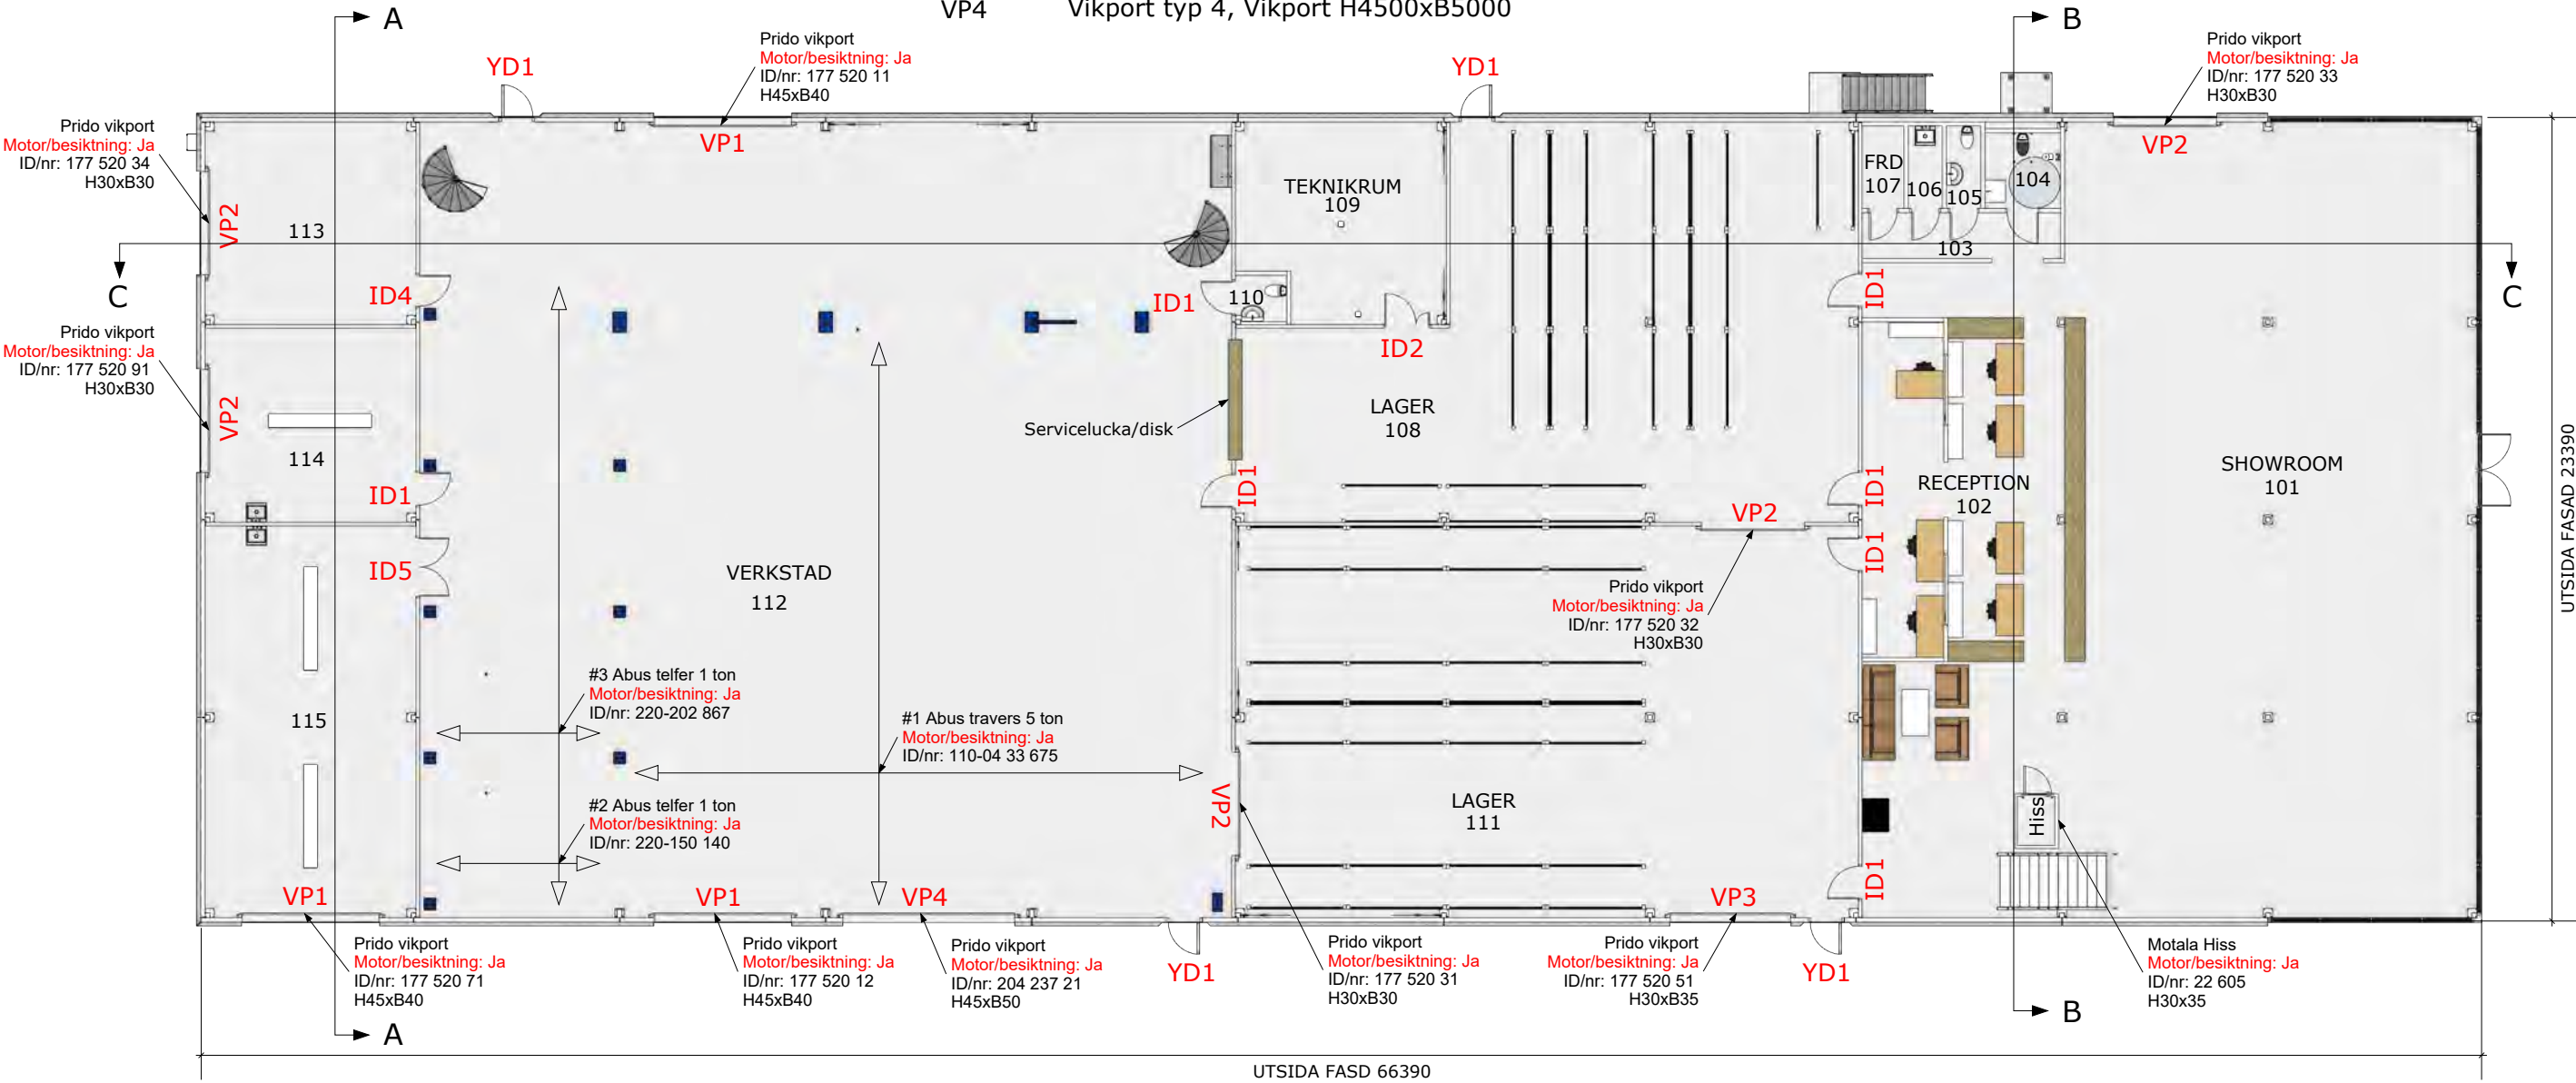

BET	ANT	ÄNDRINGEN AVSER	SIGN	DATUM	HYRESGÄST:	FASTIGHETSBETECKNING: VIBY 19:79	RITAD AV: Dan Jonsson dan@lejefastigheter.se	GRANSKAD AV: Niklas G	SKALA (A3): 1:200	DATUM: 2024-12-20
					RELATIONSHANDLING				RITNING: PLAN 1	RITNING NR: A03
										BET: -

Förklaring:

- YD1
- Ytterdörr typ 1, H2100xB1050 Aluminium (Alab)
- ID1
- Innerdörr typ 1, H2100xB1050 Aluminium (Alab)
- ID2
- Innerdörr typ 2, H2100xB1400 Dubbeldörr (1000+400)
- ID3
- Innerdörr typ 3, H2100xB1200 Ljudisolerad ståldörr (Ekman)
- ID4
- Innerdörr typ 4, H2100xB1000 Ståldörr (Ekman)
- ID5
- Innerdörr typ 5, H2100xB1800 Dubbeldörr

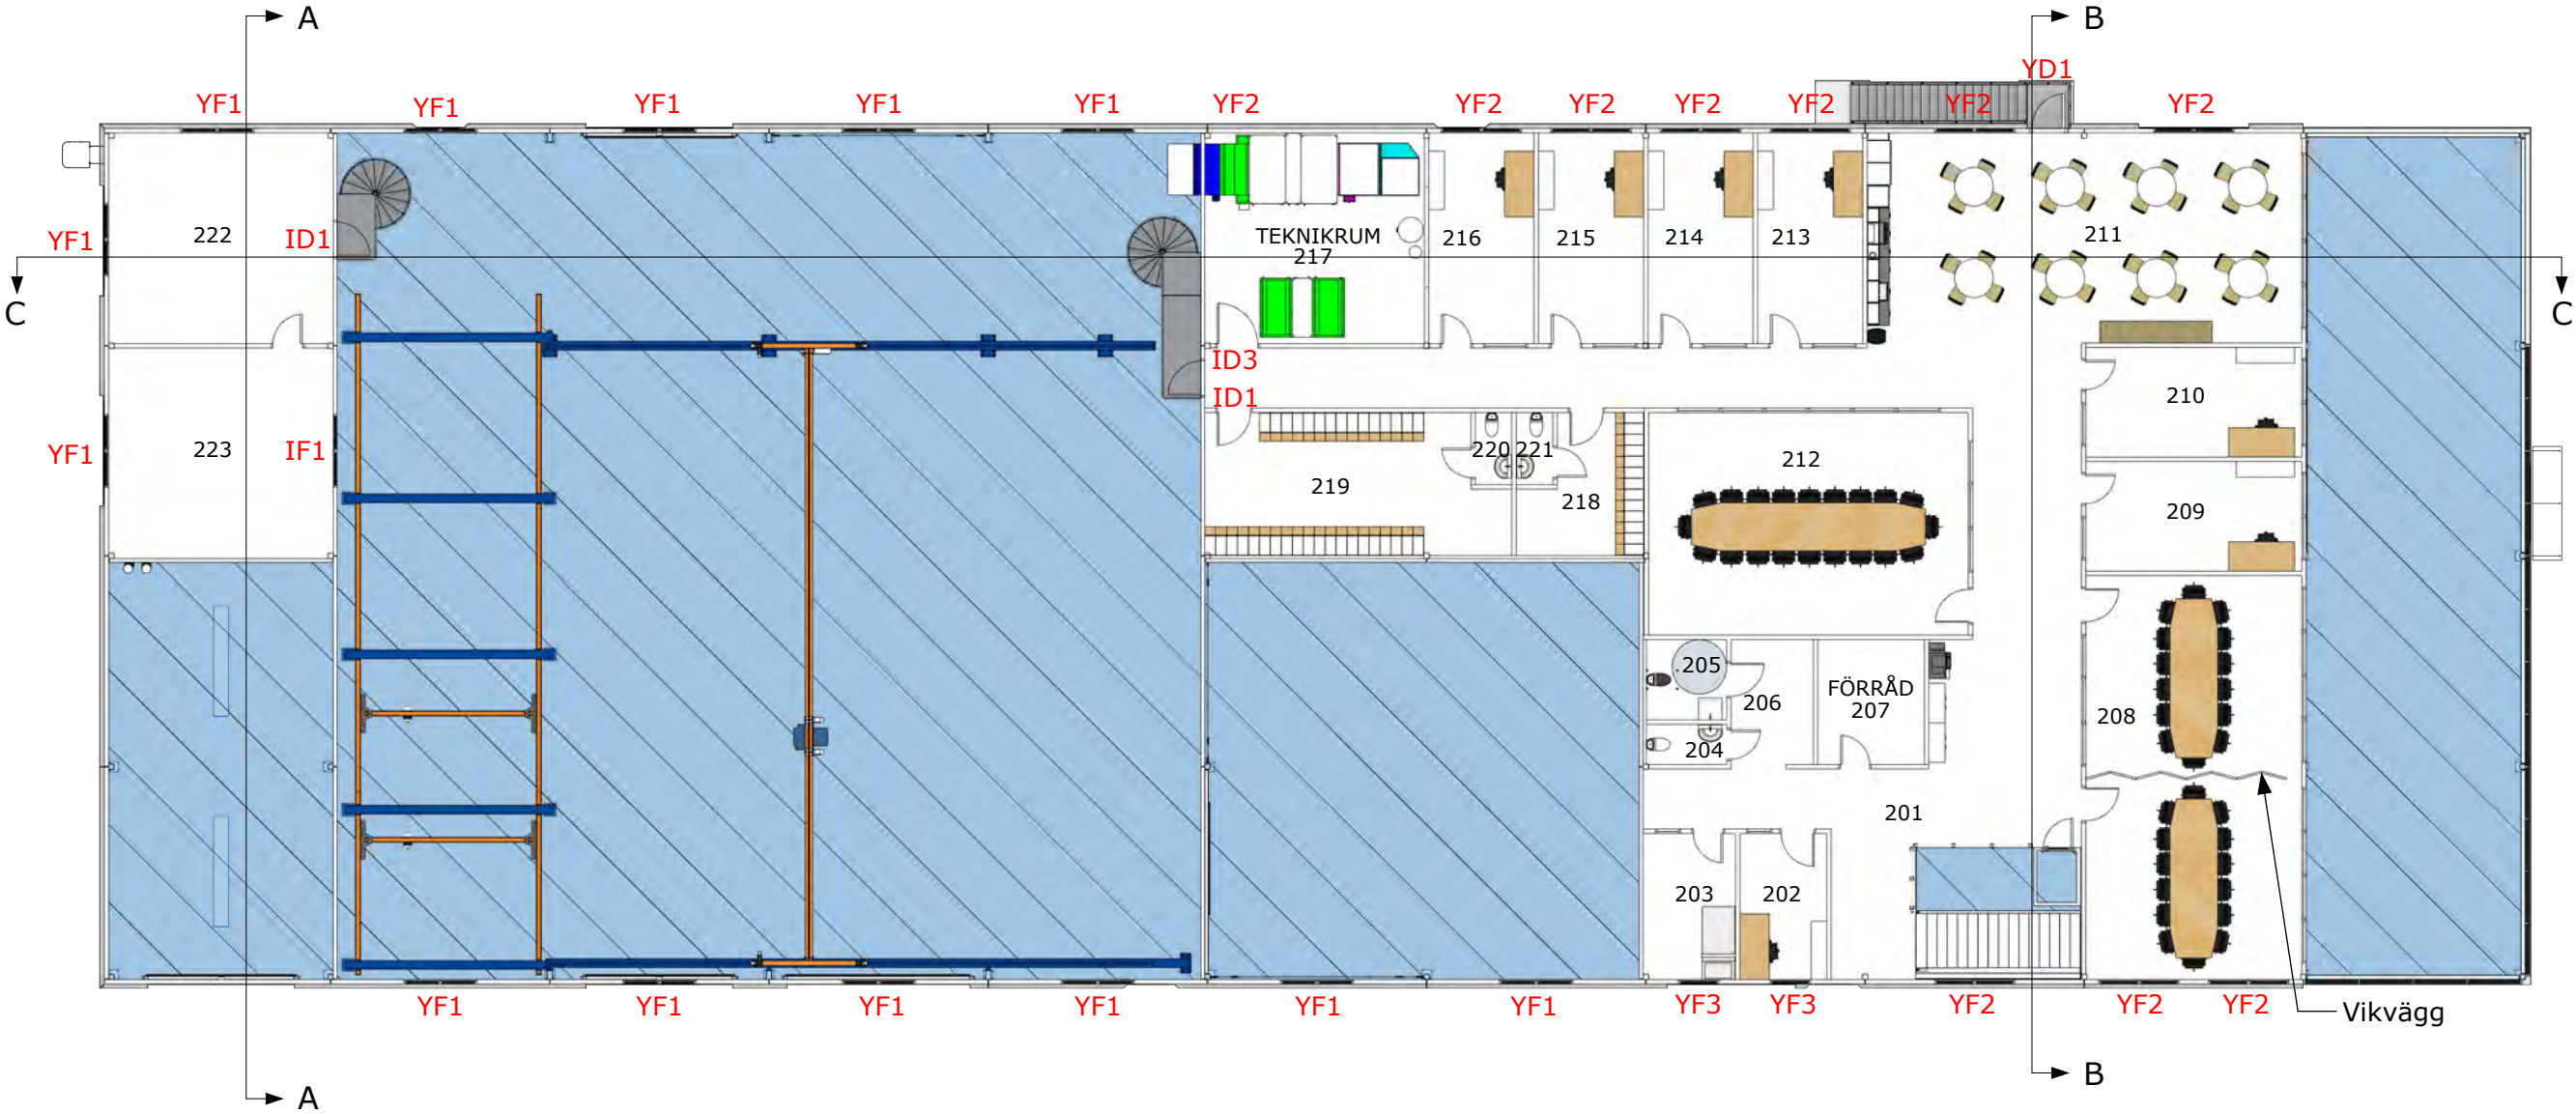

BET	ANT	ÄNDRINGEN AVSER	SIGN	DATUM
-----	-----	-----------------	------	-------



HYRESGÄST:

FASTIGHETSBETECKNING: VIBY 19:79


RELATIONSHANDLING

RITAD AV:
Dan Jonsson
dan@lejefastigheter.se


GRANSKAD AV:
Niklas G

SKALA (A3): 1:200
RITNING: PLAN 2

DATUM: 2024-12-20
RITNING NR: A04
BET: -

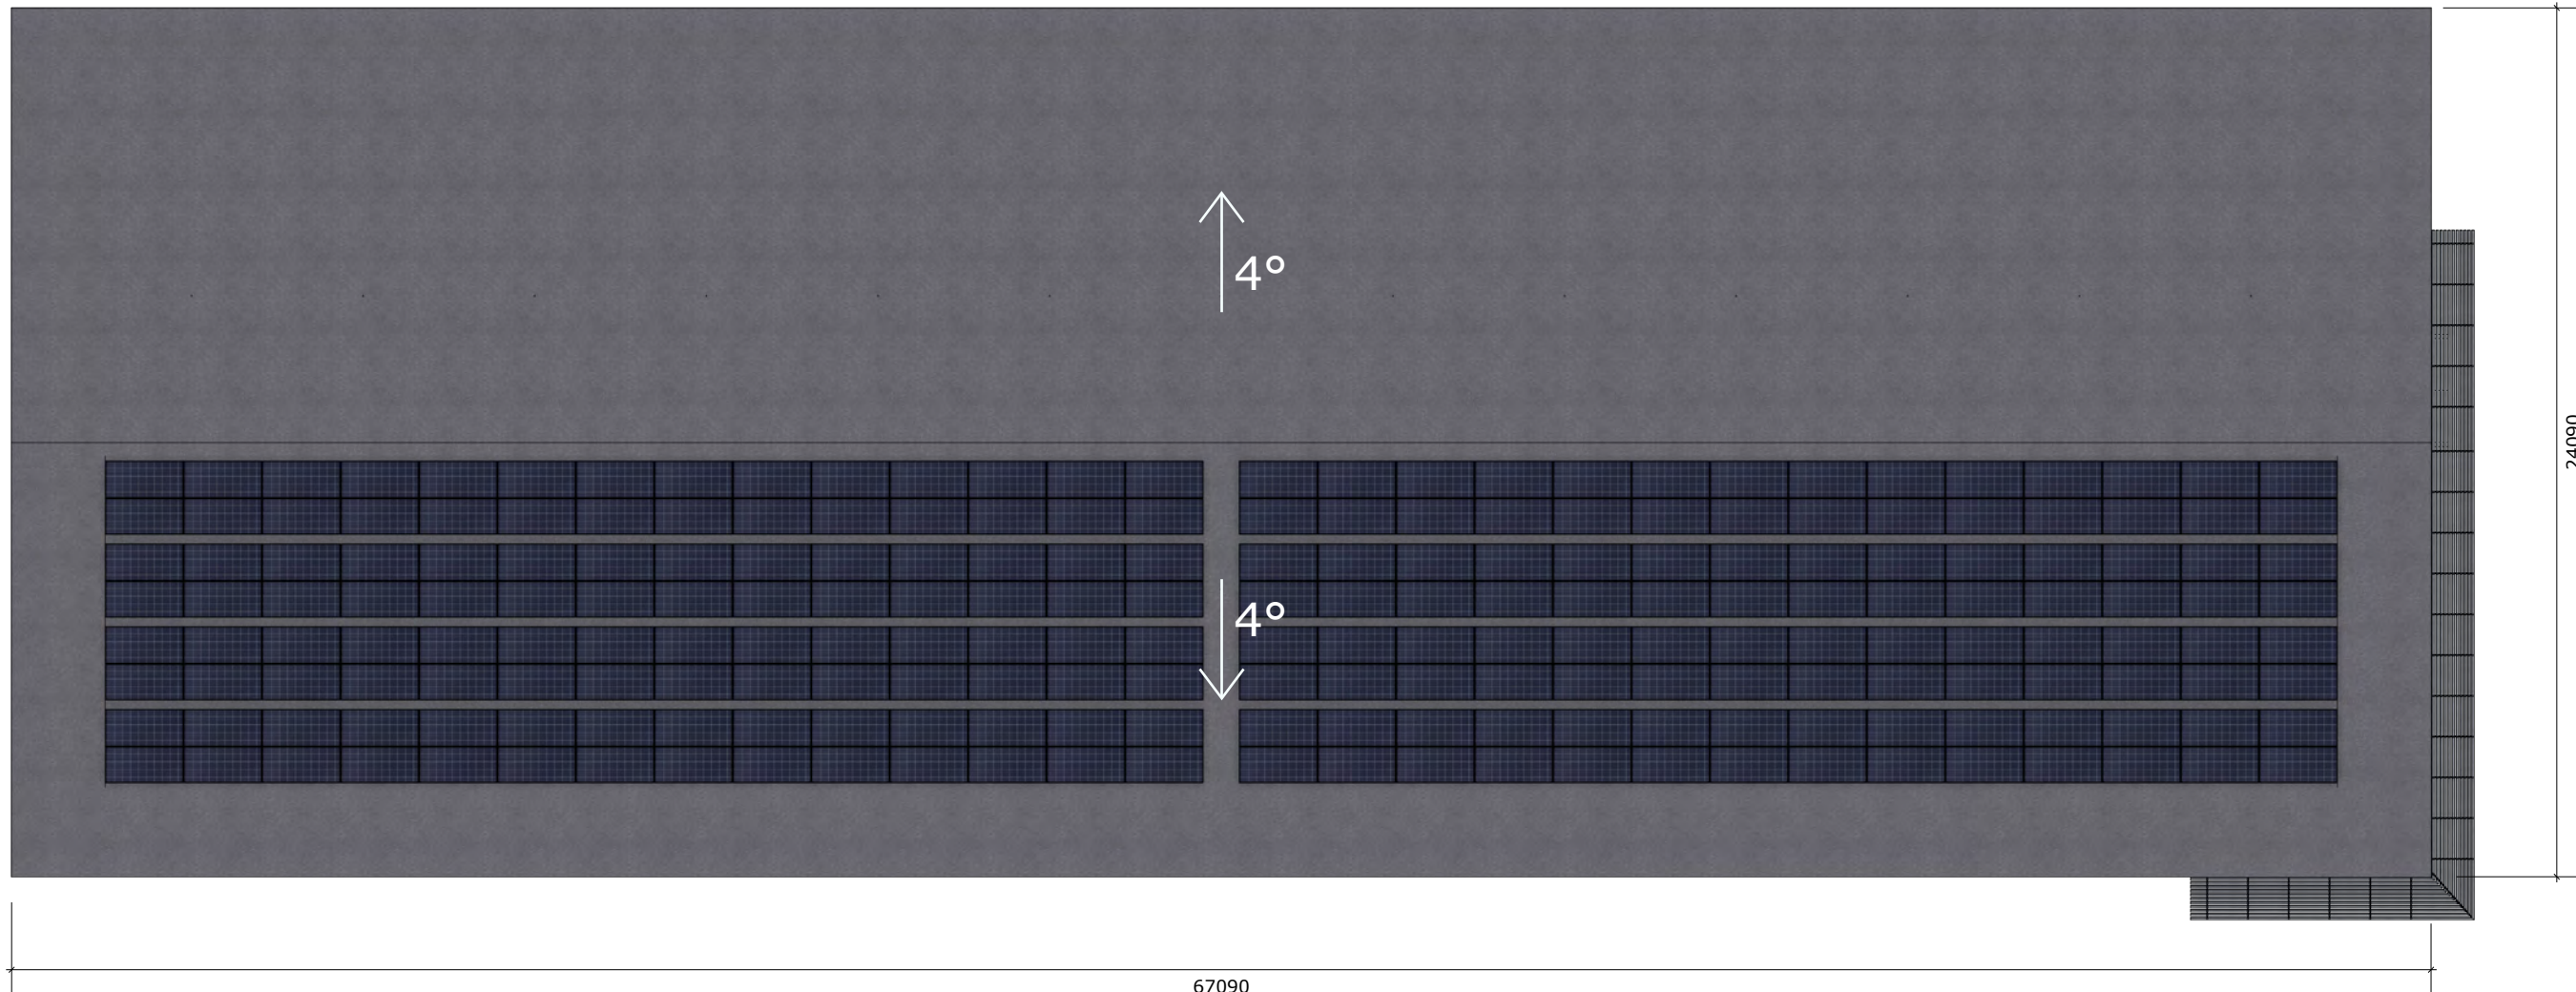

SKALA 1:200

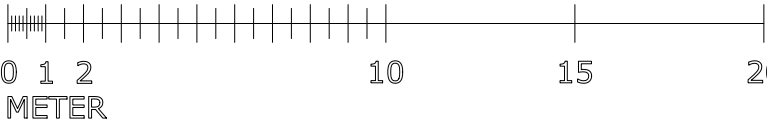


BET	ANT	ÄNDRINGEN AVSER	SIGN	DATUM	HYRESGÄST:		FASTIGHETSBETECKNING: VIBY 19:79		RITAD AV: Dan Jonsson dan@lejefastigheter.se		GRANSKAD AV: Niklas G		SKALA (A3): 1:200		DATUM: 2024-12-20	
					RELATIONSHANDLING								RITNING: TAKPLAN/SOLCELLER		RITNING NR: A05	
															BET: -	



NORR



VÄST

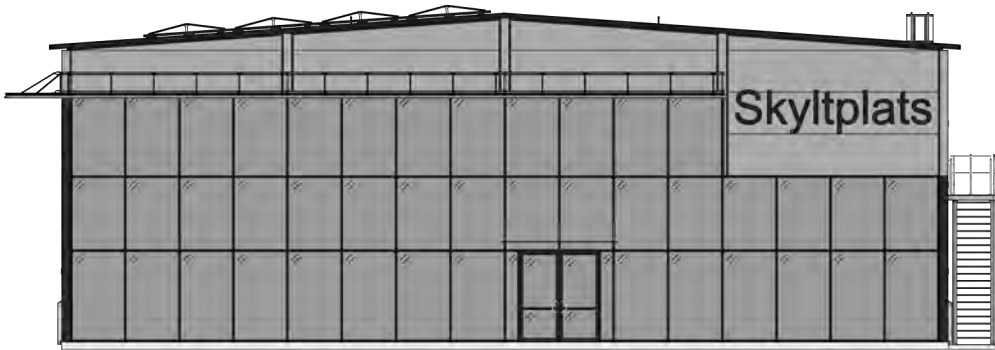


ÖST




SYD


SKALA 1:200

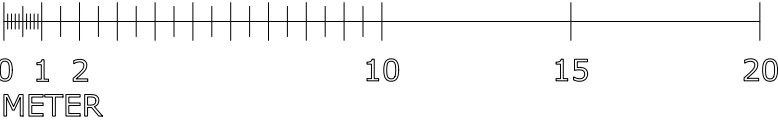



BET	ANT	ÄNDRINGEN AVSER	SIGN	DATUM	METER							
					HYRESGÄST:	FASTIGHETSBETECKNING: VIBY 19:79	RELATIONSHANDLING	RITAD AV: Dan Jonsson dan@lejefastigheter.se	GRANSKAD AV: Niklas G	SKALA (A3): 1:200	DATUM: 2024-12-20	
										RITNING: FASAD NORR OCH SYD	RITNING NR: A06	BET: -

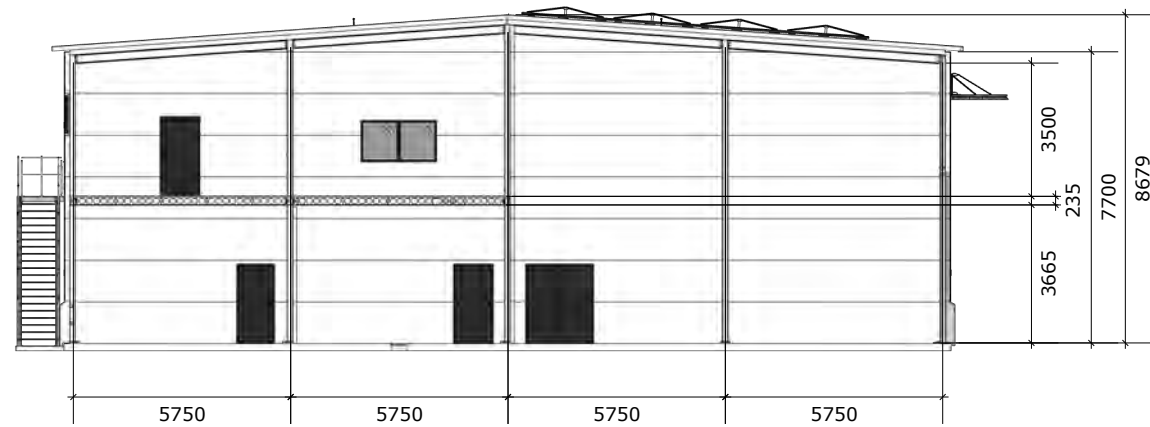


A-A

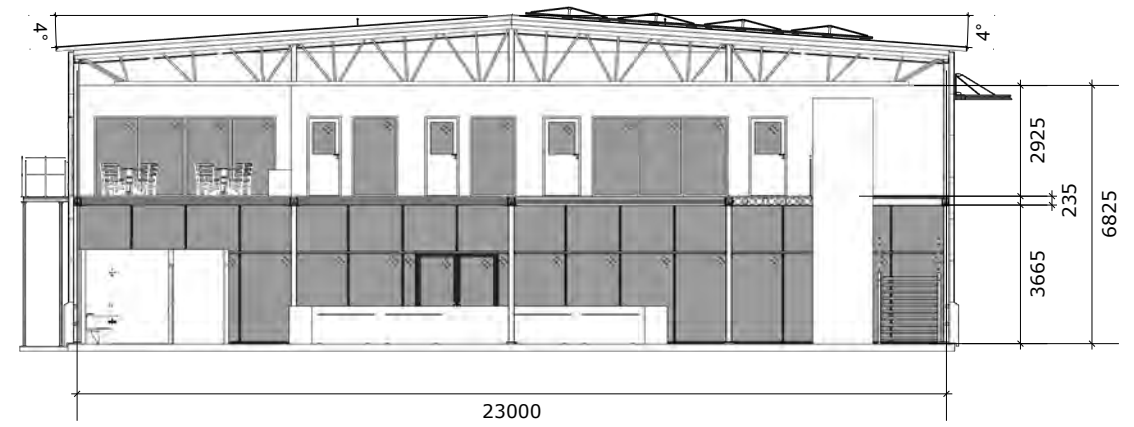


B-B

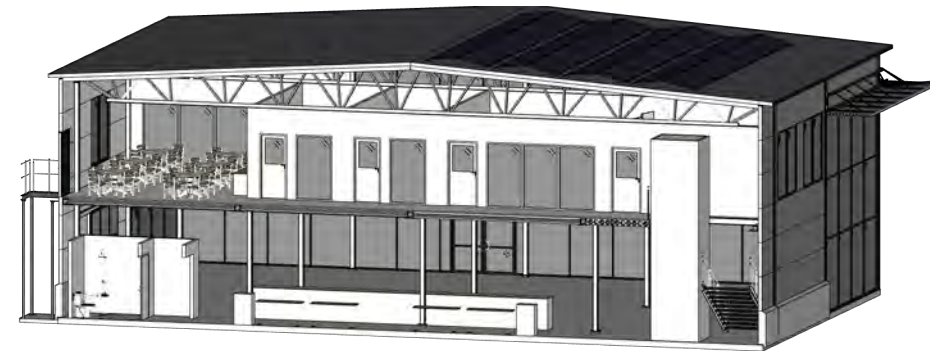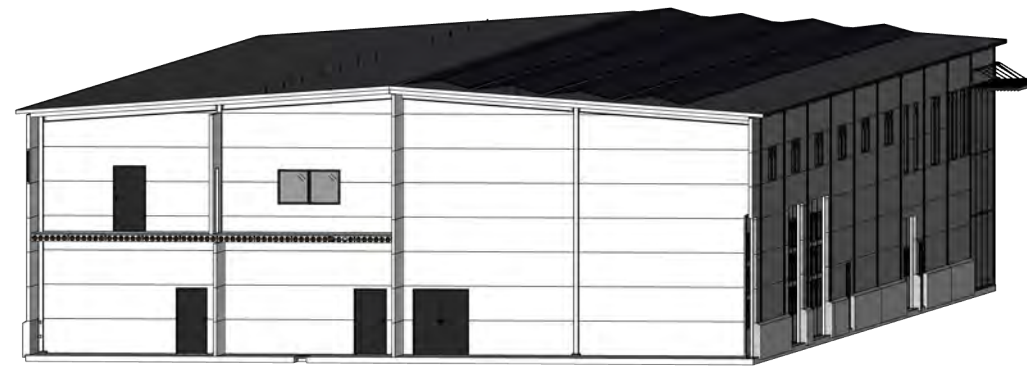

C-C

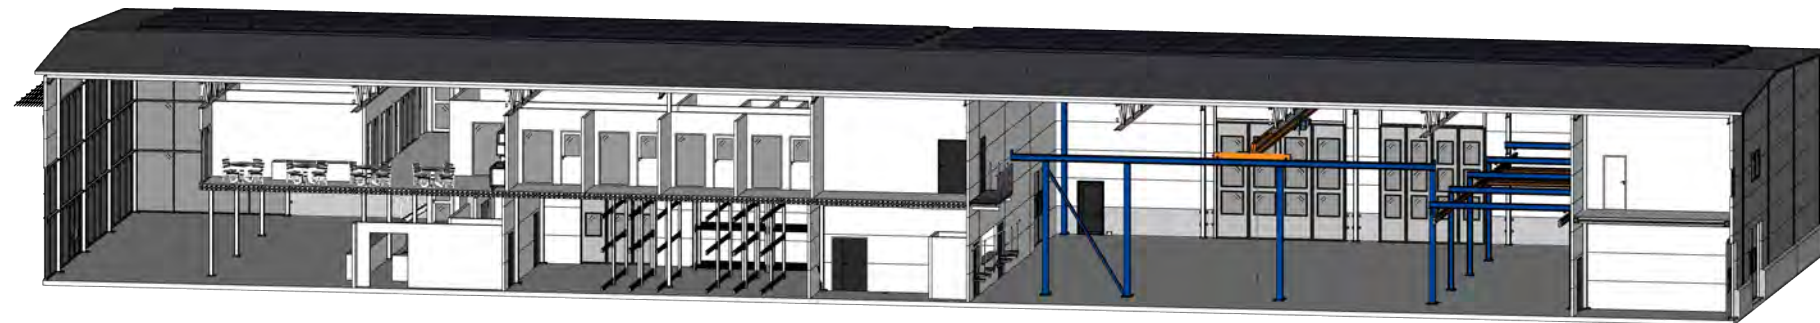

SKALA 1:200

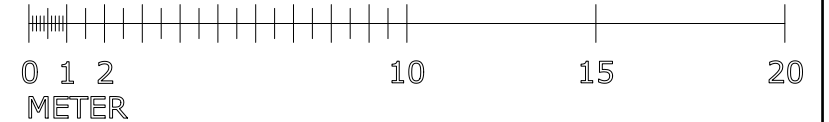

BET	ANT	ÄNDRINGEN AVSER	SIGN	DATUM	HYRESGÄST:	FASTIGHETSBETECKNING: VIBY 19:79	RITAD AV: Dan Jonsson dan@lejefastigheter.se	GRANSKAD AV: Niklas G	SKALA (A3): 1:200	DATUM: 2024-12-20
						RELATIONSHANDLING			SEKTIONER	RITNING NR: A07
										BET: -

