




Area total Tomtyta: 5 577 m² Markyta: 2 556 m² (exkl byggnad) BYA: 3 069 m² BTA: 3 510 m² LOA plan 1: 2 958 m² LOA plan 2: 476 m² LOA total: 3 434 m²		Ytterväggar av plåt Sandwischelement 200 mm MW Kulör utsida: RAL 9007 (silver) Kulör insida: RAL 9002 (vit) Takavvattning Utvändig Kulör: RAL		Ytterväggar betong stora delen Betongelement 250 mm Yta utsida: Borstad betong Ytterväggar betong lilla delen (utlastning) Betongelement 300 mm Yta utsida: Borstad betong		Stora taket Isolering 200 mm MW Takpapp (svart) Lilla taket (utlastning) PIR 120 mm Takpapp (svart)		Fönster & glasparti Energiglas med argonfyllning Portar Taksjutportar		Lasthus Dockab Kulör: Dockab 7502-B (mörkgrå) Stomme Stålstomme kulör RAL 7000 (grå)		
BET	ANT	ÄNDRINGEN AVSER	SIGN	DATUM	HYRESGÄST: 			FASTIGHETSBETECKNING: Åby 1:214		RITAD AV:	SKALA (A3):	DATUM:
		RELATIONSHANDLING			Dan Jonsson TEL: 0707 88 66 79		1:-- 3D ÖVERSIKTSVY		RITNING NR: A01			



BET	ANT	ÄNDRINGEN AVSER	SIGN	DATUM
-----	-----	-----------------	------	-------

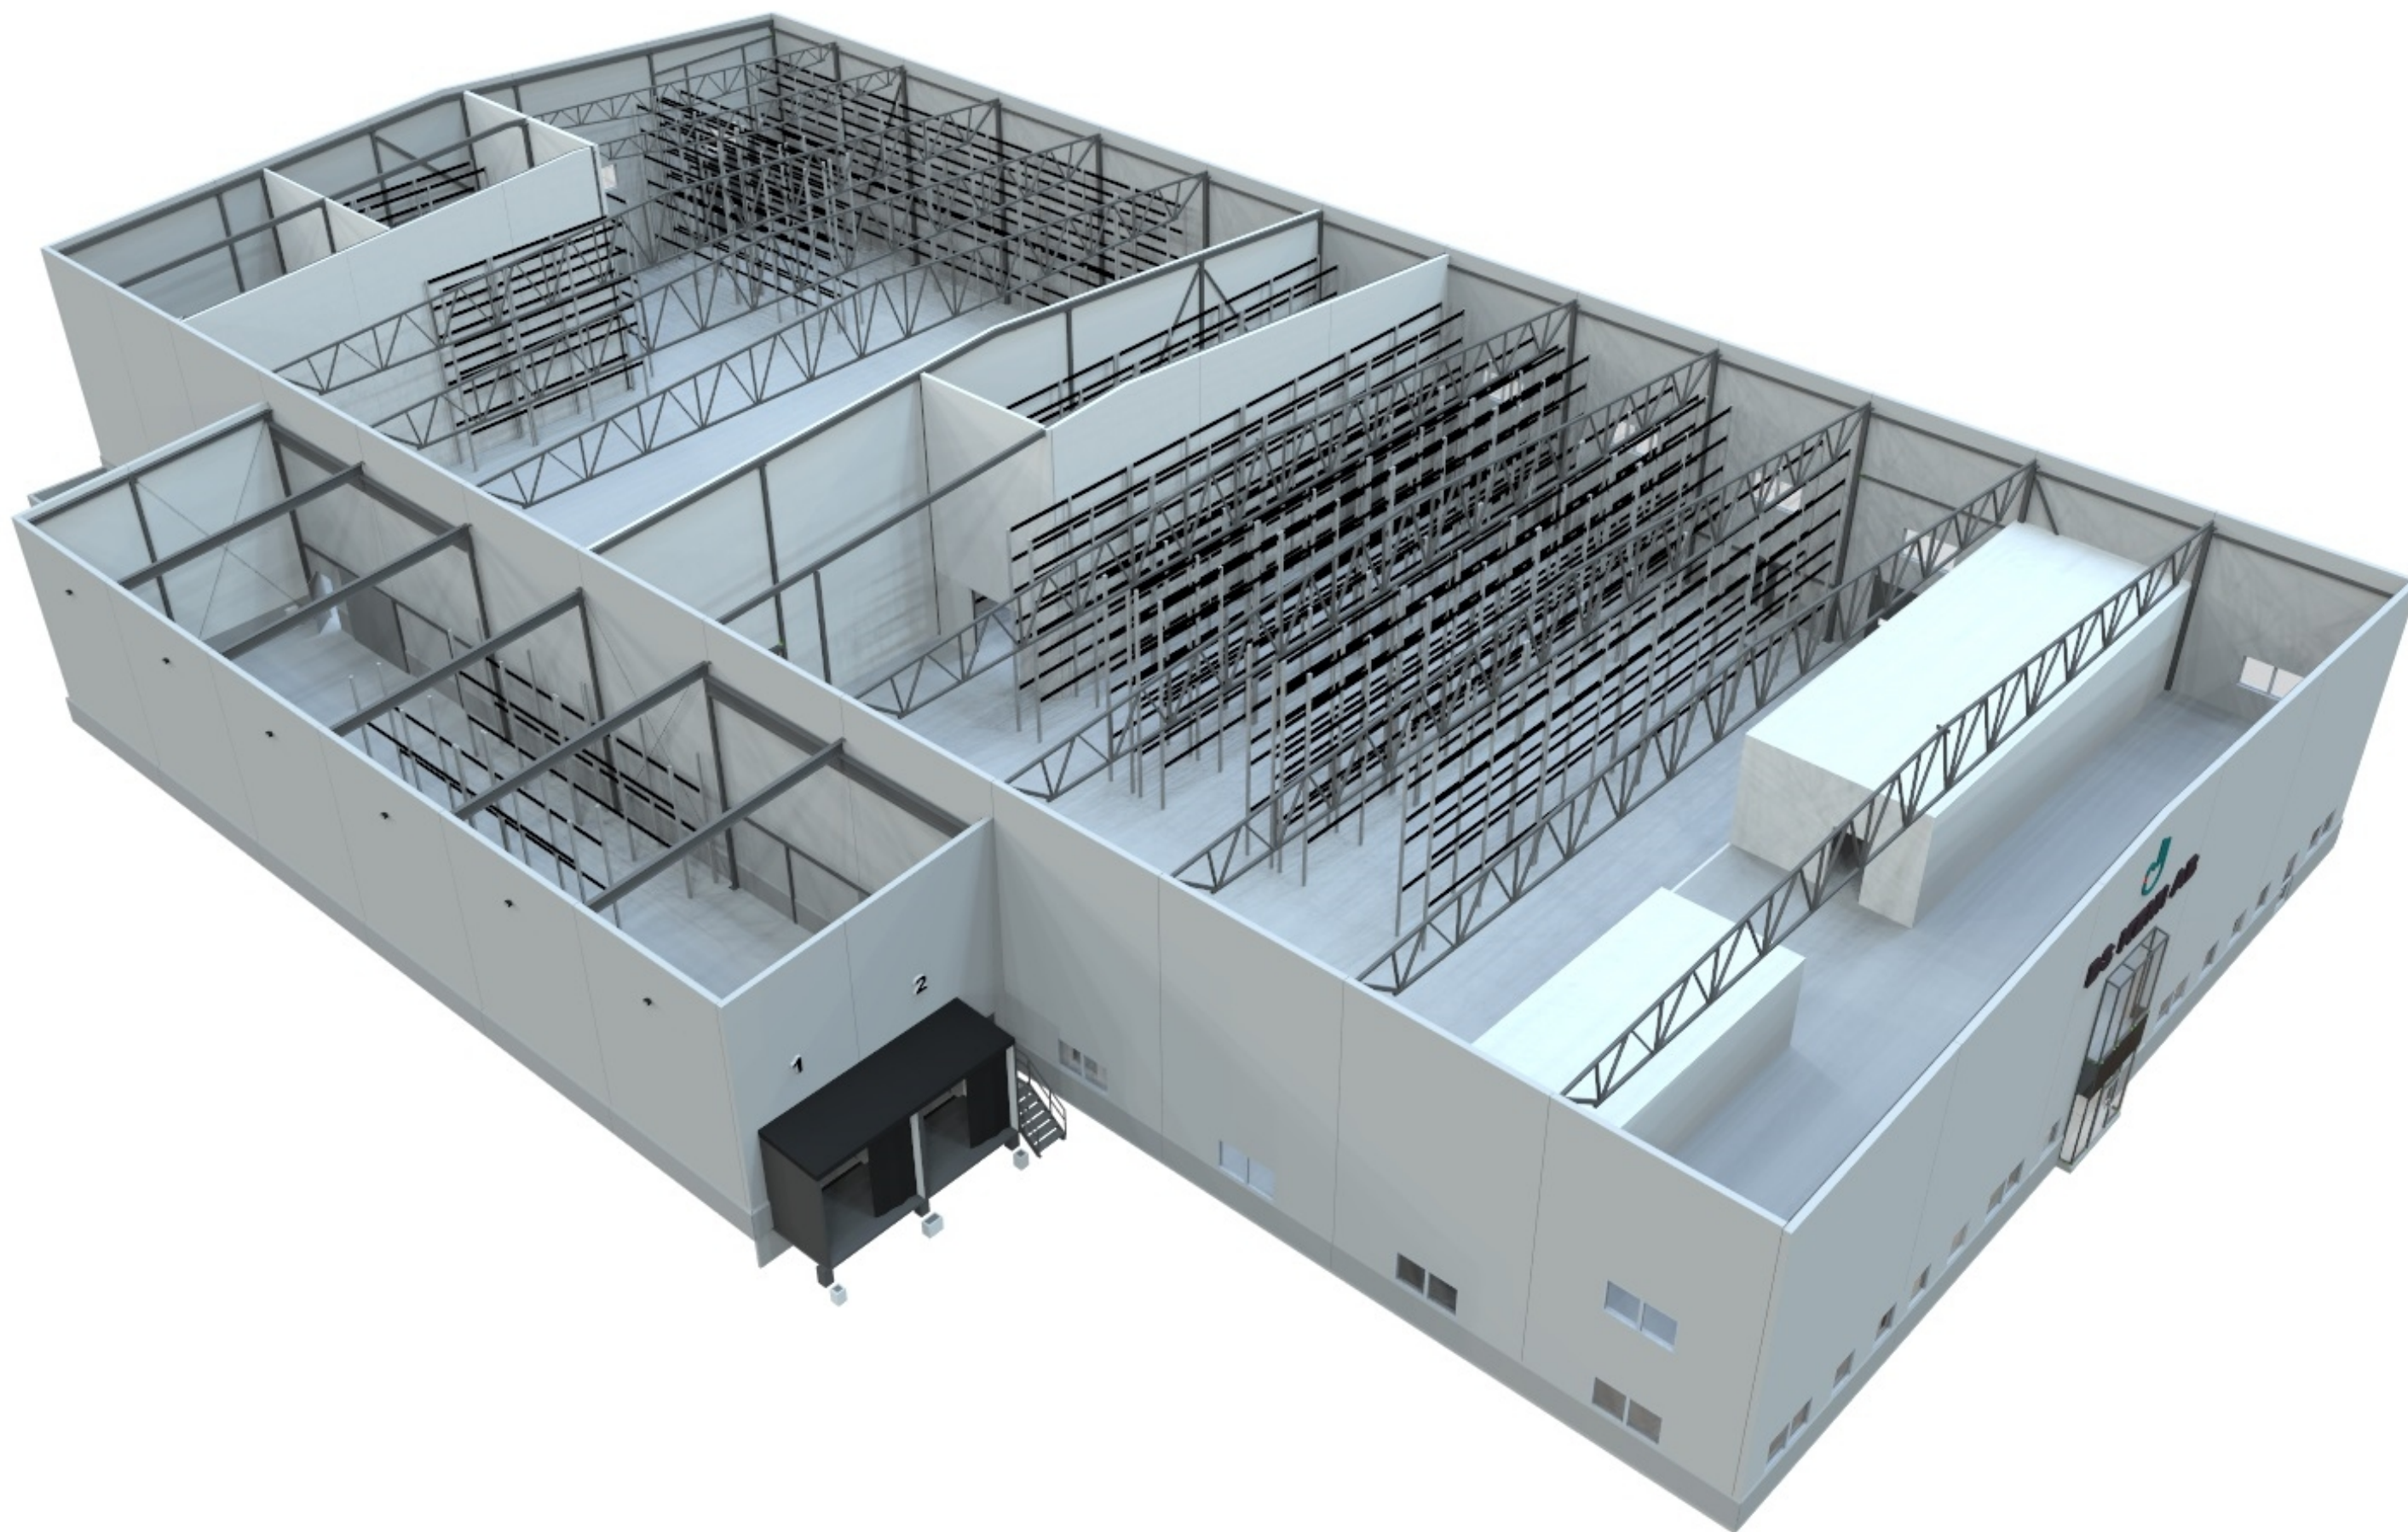

HYRESGÄST:



FASTIGHETSBETECKNING: Åby 1:214

RELATIONSHANDLING

RITAD AV:

Dan Jonsson
TEL: 0707 88 66 79

SKALA (A3):

1:--

RITNING:


3D ÖVERSIKTSVY


DATUM:

 
2023-08-25


RITNING NR:

A02

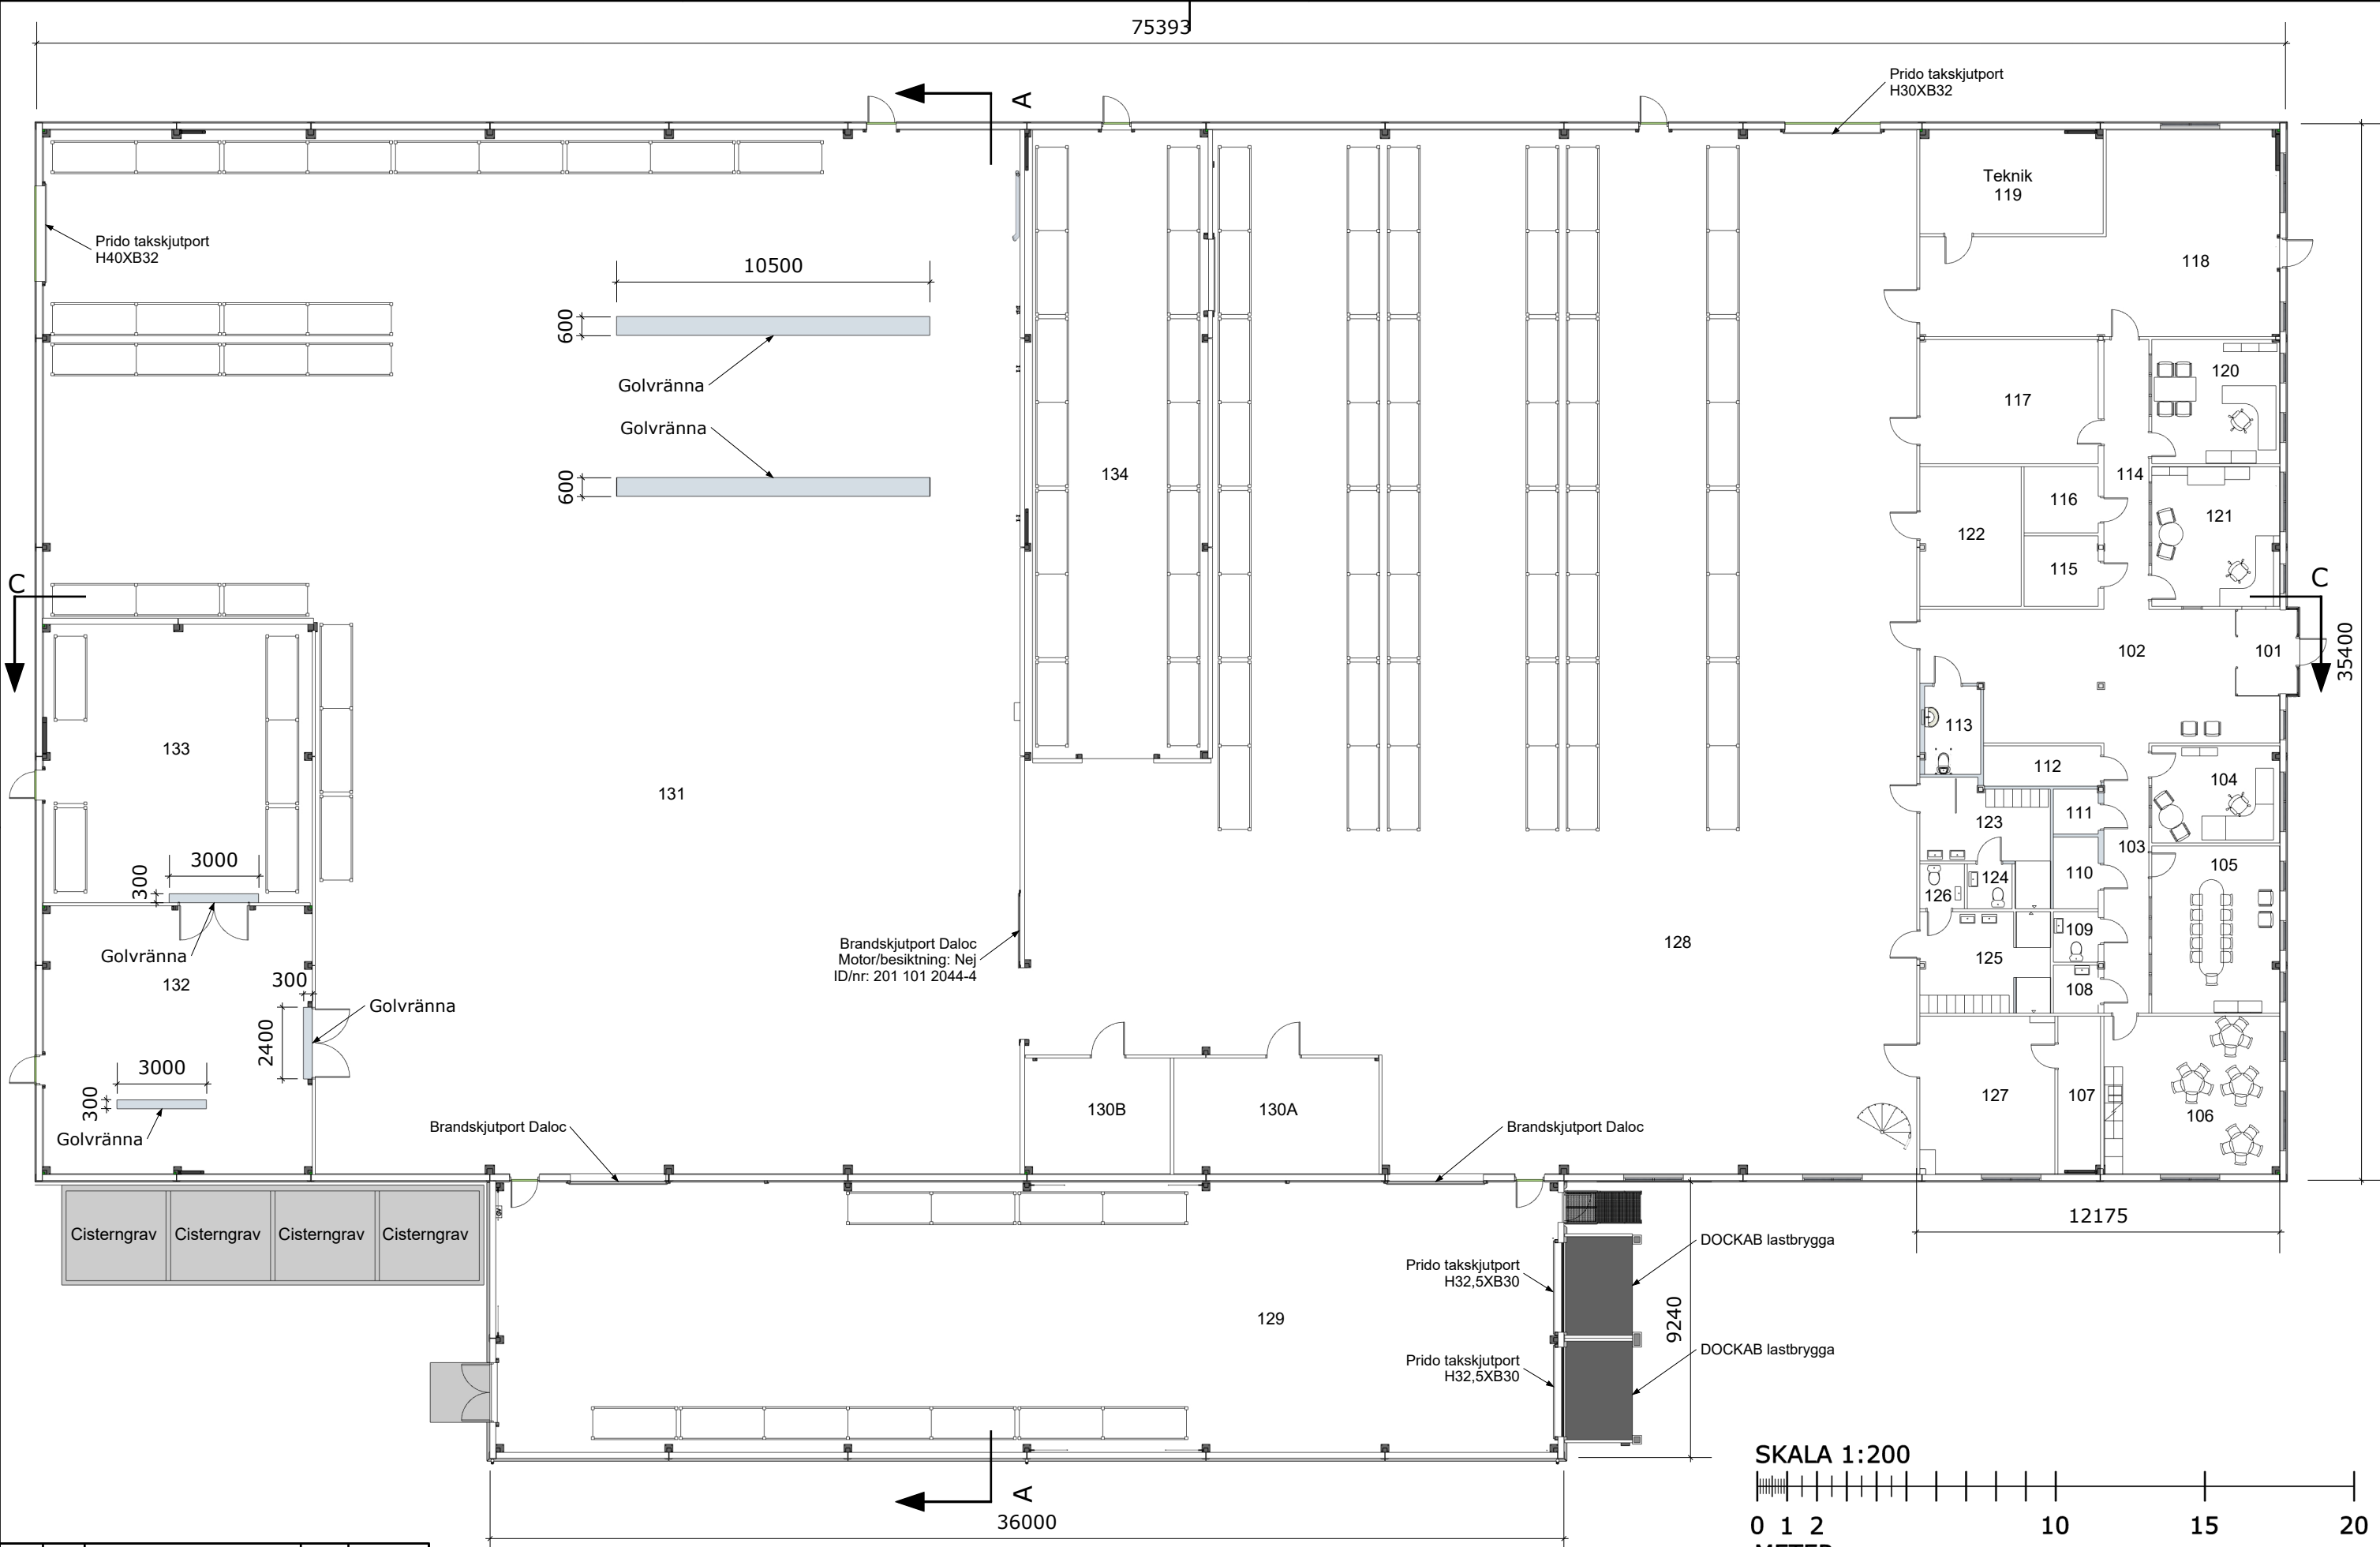

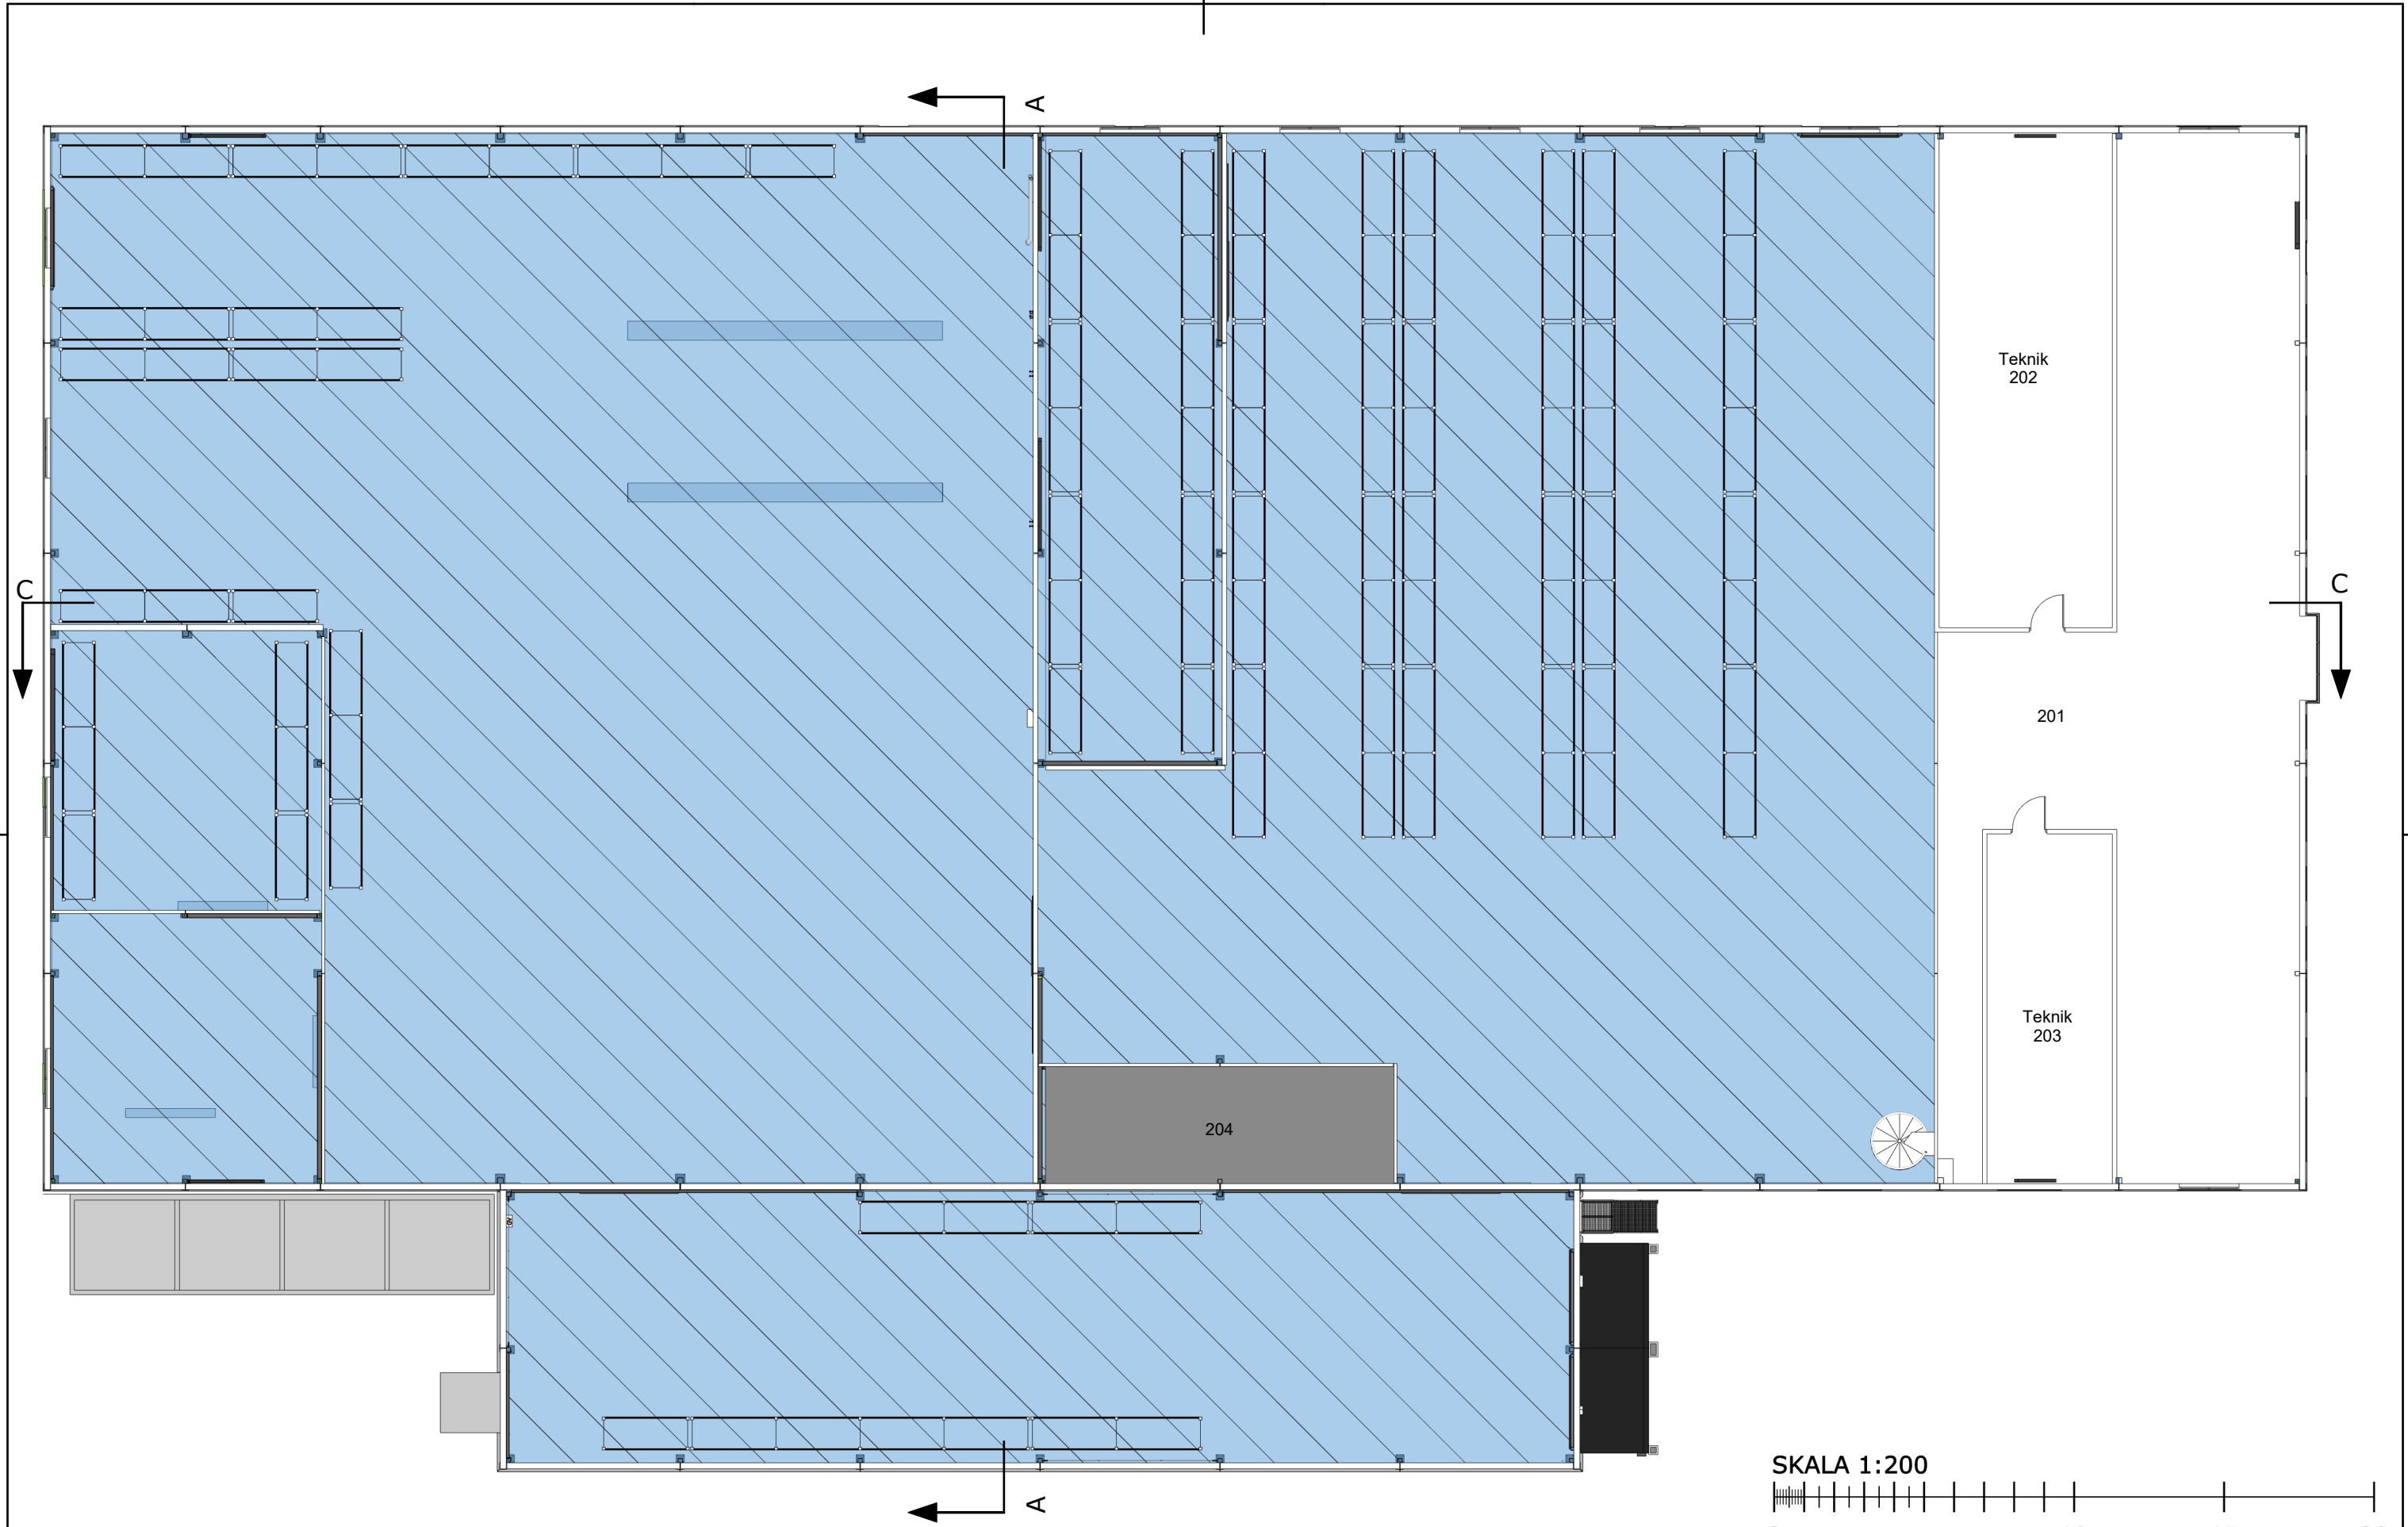


BET	ANT	ÄNDRINGEN AVSER	SIGN	DATUM	METER				
		HYRESGÄST: 	FASTIGHETSBETECKNING: Åby 1:214		RITAD AV:		SKALA (A3): 1:200	DATUM: 2024-12-12	
			RELATIONSHANDLING		Dan Jonsson TEL: 0707 88 66 79		RITNING: PLAN 2	RITNING NR: A04	

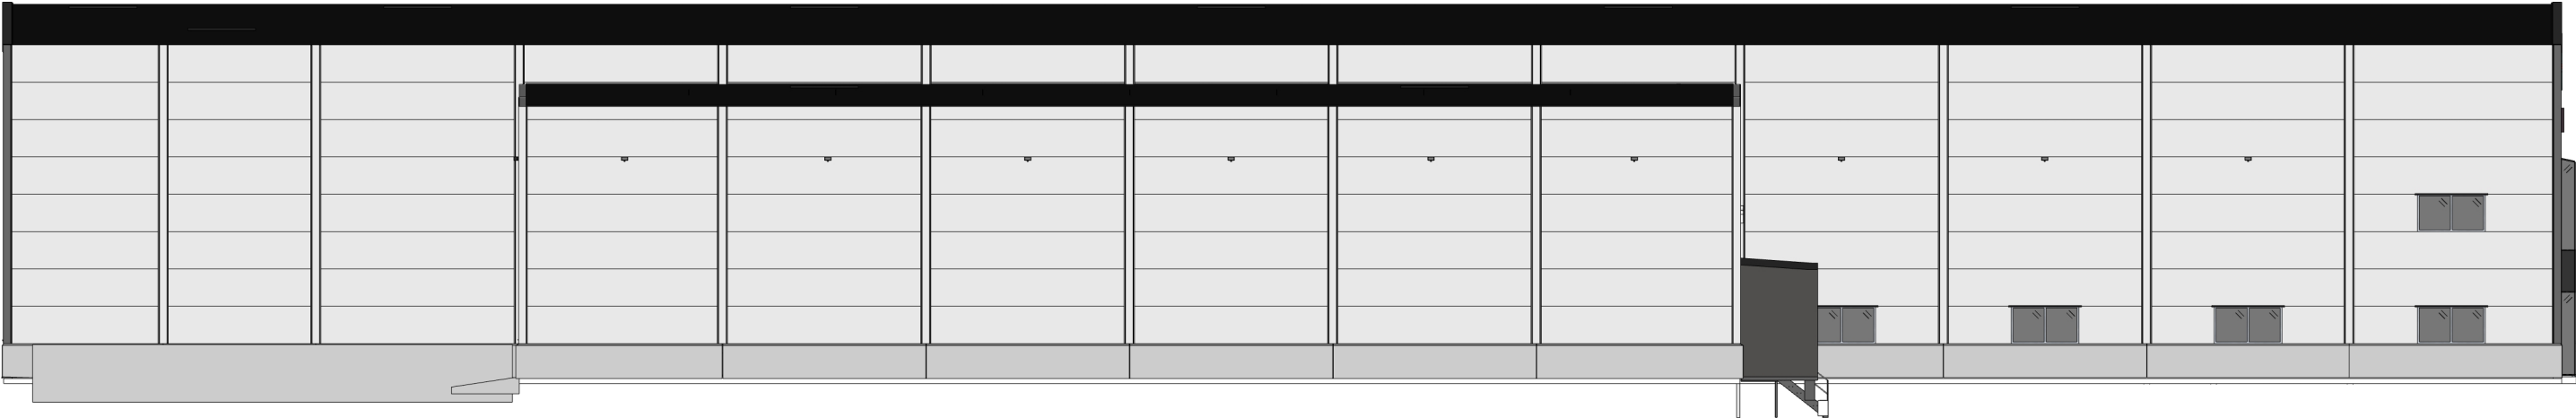


SYDVÄST




NORDOST

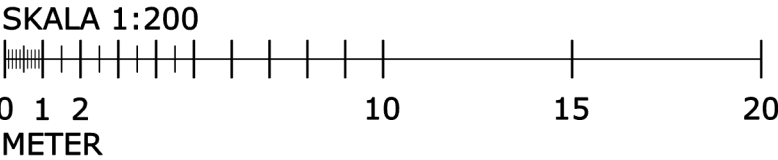

BET	ANT	ÄNDRINGEN AVSER	SIGN	DATUM	HYRESGÄST:		FASTIGHETSBETECKNING: Åby 1:214	RITAD AV:	SKALA (A3):	DATUM:
					RELATIONSHANDLING		Dan Jonsson TEL: 0707 88 66 79	1:200	2024-12-12	
								RITNING: FASAD SYDVÄST & NORDOST		RITNING NR: A06

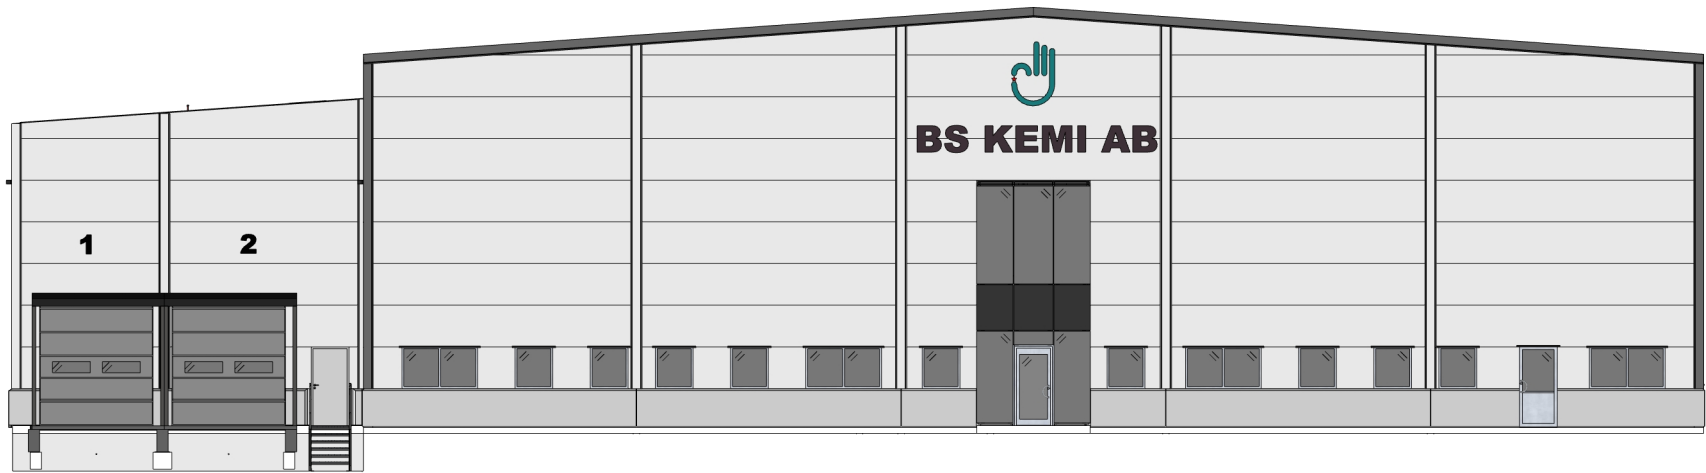


SYDOST

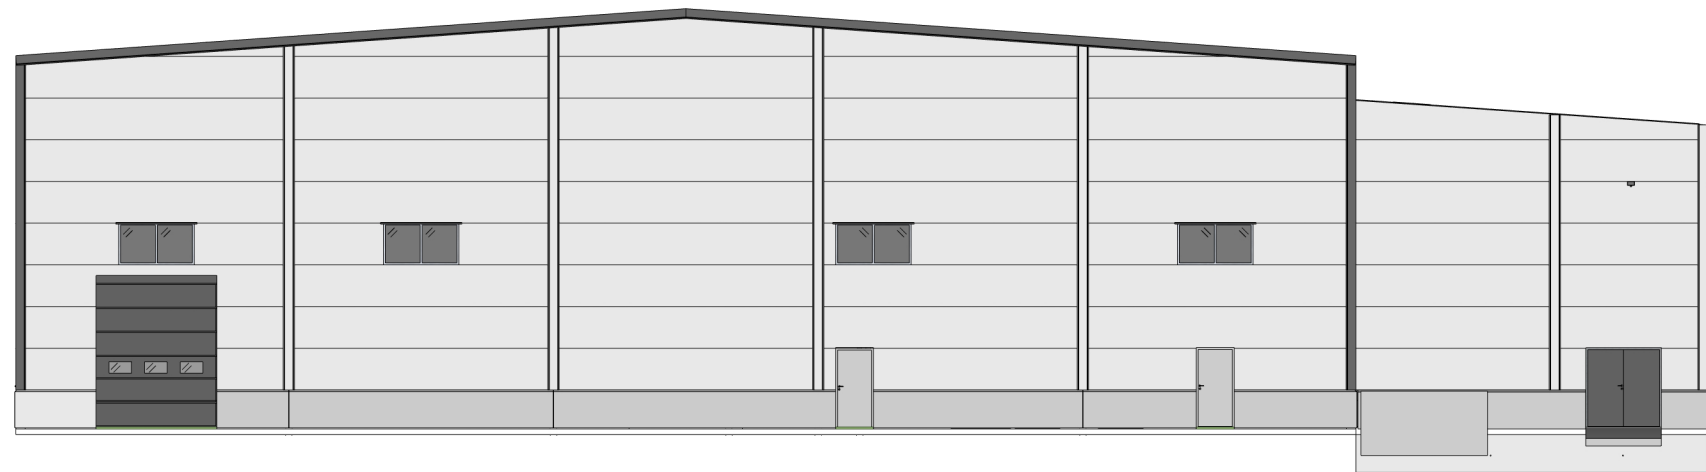

NORDVÄST

SKALA 1:200

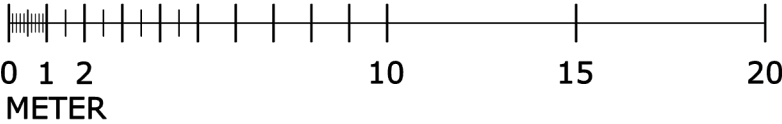

BET	ANT	ÄNDRINGEN AVSER	SIGN	DATUM
-----	-----	-----------------	------	-------



HYRESGÄST: 

FASTIGHETSBETECKNING: Åby 1:214

RELATIONSHANDLING

RITAD AV:


Dan Jonsson
TEL: 0707 88 66 79

SKALA (A3): 1:200


RITNING: FASAD SYDOST & NORVÄST

DATUM: 2024-12-12

RITNING NR: **A07**

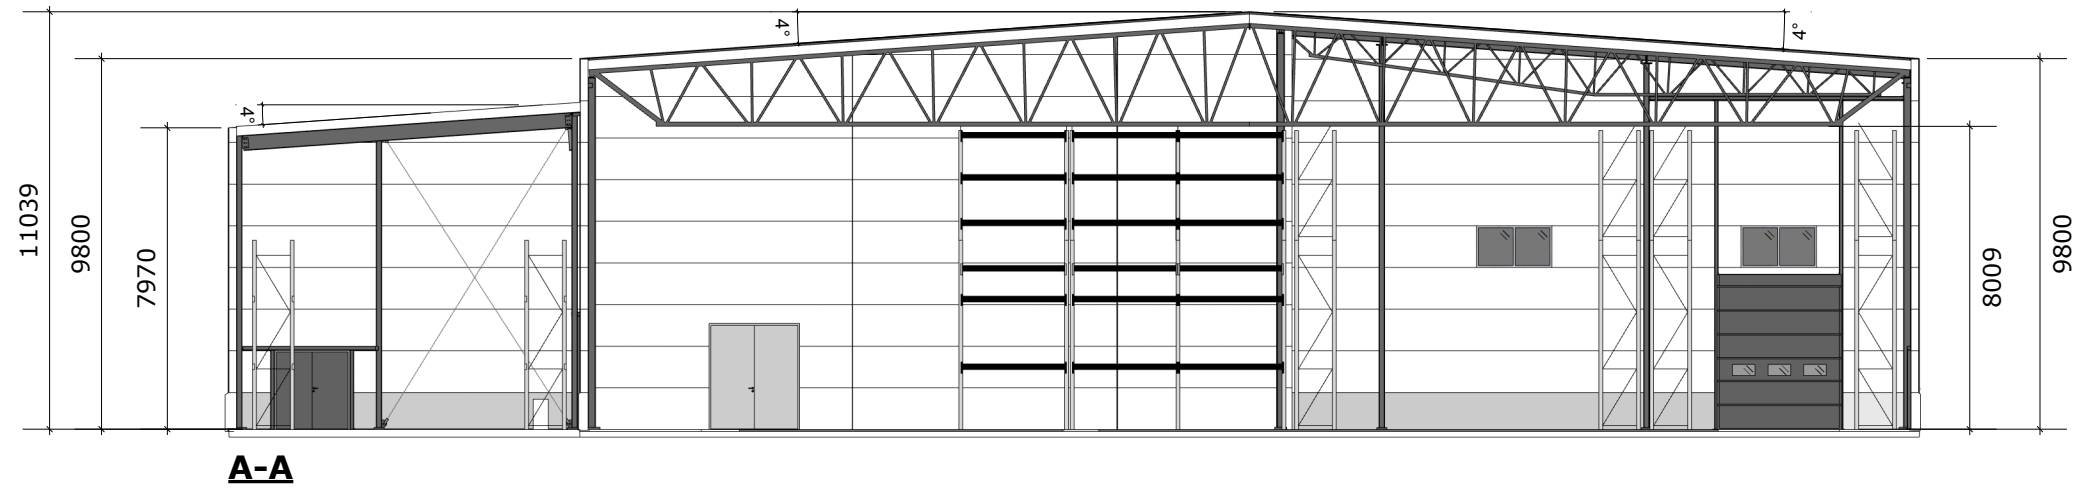


B-B

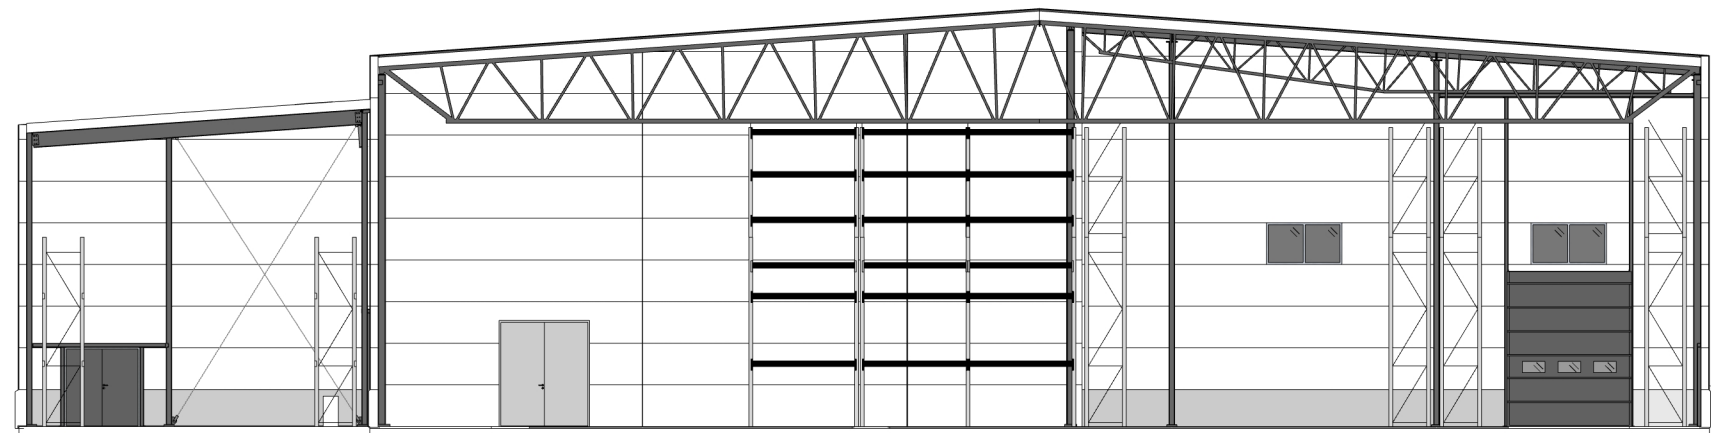

C-C

SKALA 1:200

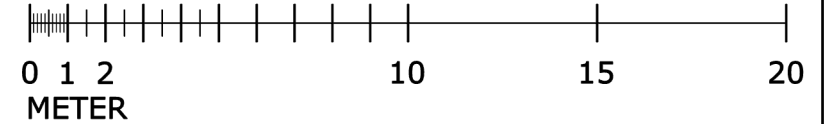

BET	ANT	ÄNDRINGEN AVSER	SIGN	DATUM
-----	-----	-----------------	------	-------



HYRESGÄST:



FASTIGHETSBETECKNING: Åby 1:214

RELATIONSHANDLING

RITAD AV:

Dan Jonsson
TEL: 0707 88 66 79

SKALA (A3):

1:200

RITNING:

SEKTIONER

DATUM:

2024-12-12

RITNING NR:

A08