




Area total Tomtyta: 5 577 m ² Markyta: 2 556 m ² (exkl byggnad) BYA: 3 069 m ² BTA: 3 510 m ² LOA plan 1: 2 958 m ² LOA plan 2: 476 m ² LOA total: 3 434 m ²					Ytterväggar av plåt Sandwischelement 200 mm MW Kulör utsida: RAL 9007 (silver) Kulör insida: RAL 9002 (vit) Takavvattning Utvändig Kulör: RAL					Ytterväggar betong stora delen Betongelement 250 mm Yta utsida: Borstad betong Ytterväggar betong lilla delen (utlastning) Betongelement 300 mm Yta utsida: Borstad betong					Stora taket Isolering 200 mm MW Takpapp (svart) Lilla taket (utlastning) PIR 120 mm Takpapp (svart)					Fönster & glasparti Energiglas med argonfyllning Portar Taksjutportar					Lasthus Dockab Kulör: Dockab 7502-B (mörkgrå) Stomme Stålstomme kulör RAL 7000 (grå)				
BET	ANT	ÄNDRINGEN AVSER	SIGN	DATUM	HYRESGÄST: 					FASTIGHETSBETECKNING: Åby 1:214					RITAD AV: Dan Jonsson TEL: 0707 88 66 79					SKALA (A3): 1:-- RITNING: 3D ÖVERSIKTSVY					DATUM: 2023-09-21 RITNING NR: A01				
RYK										RELATIONSHANDLING																			

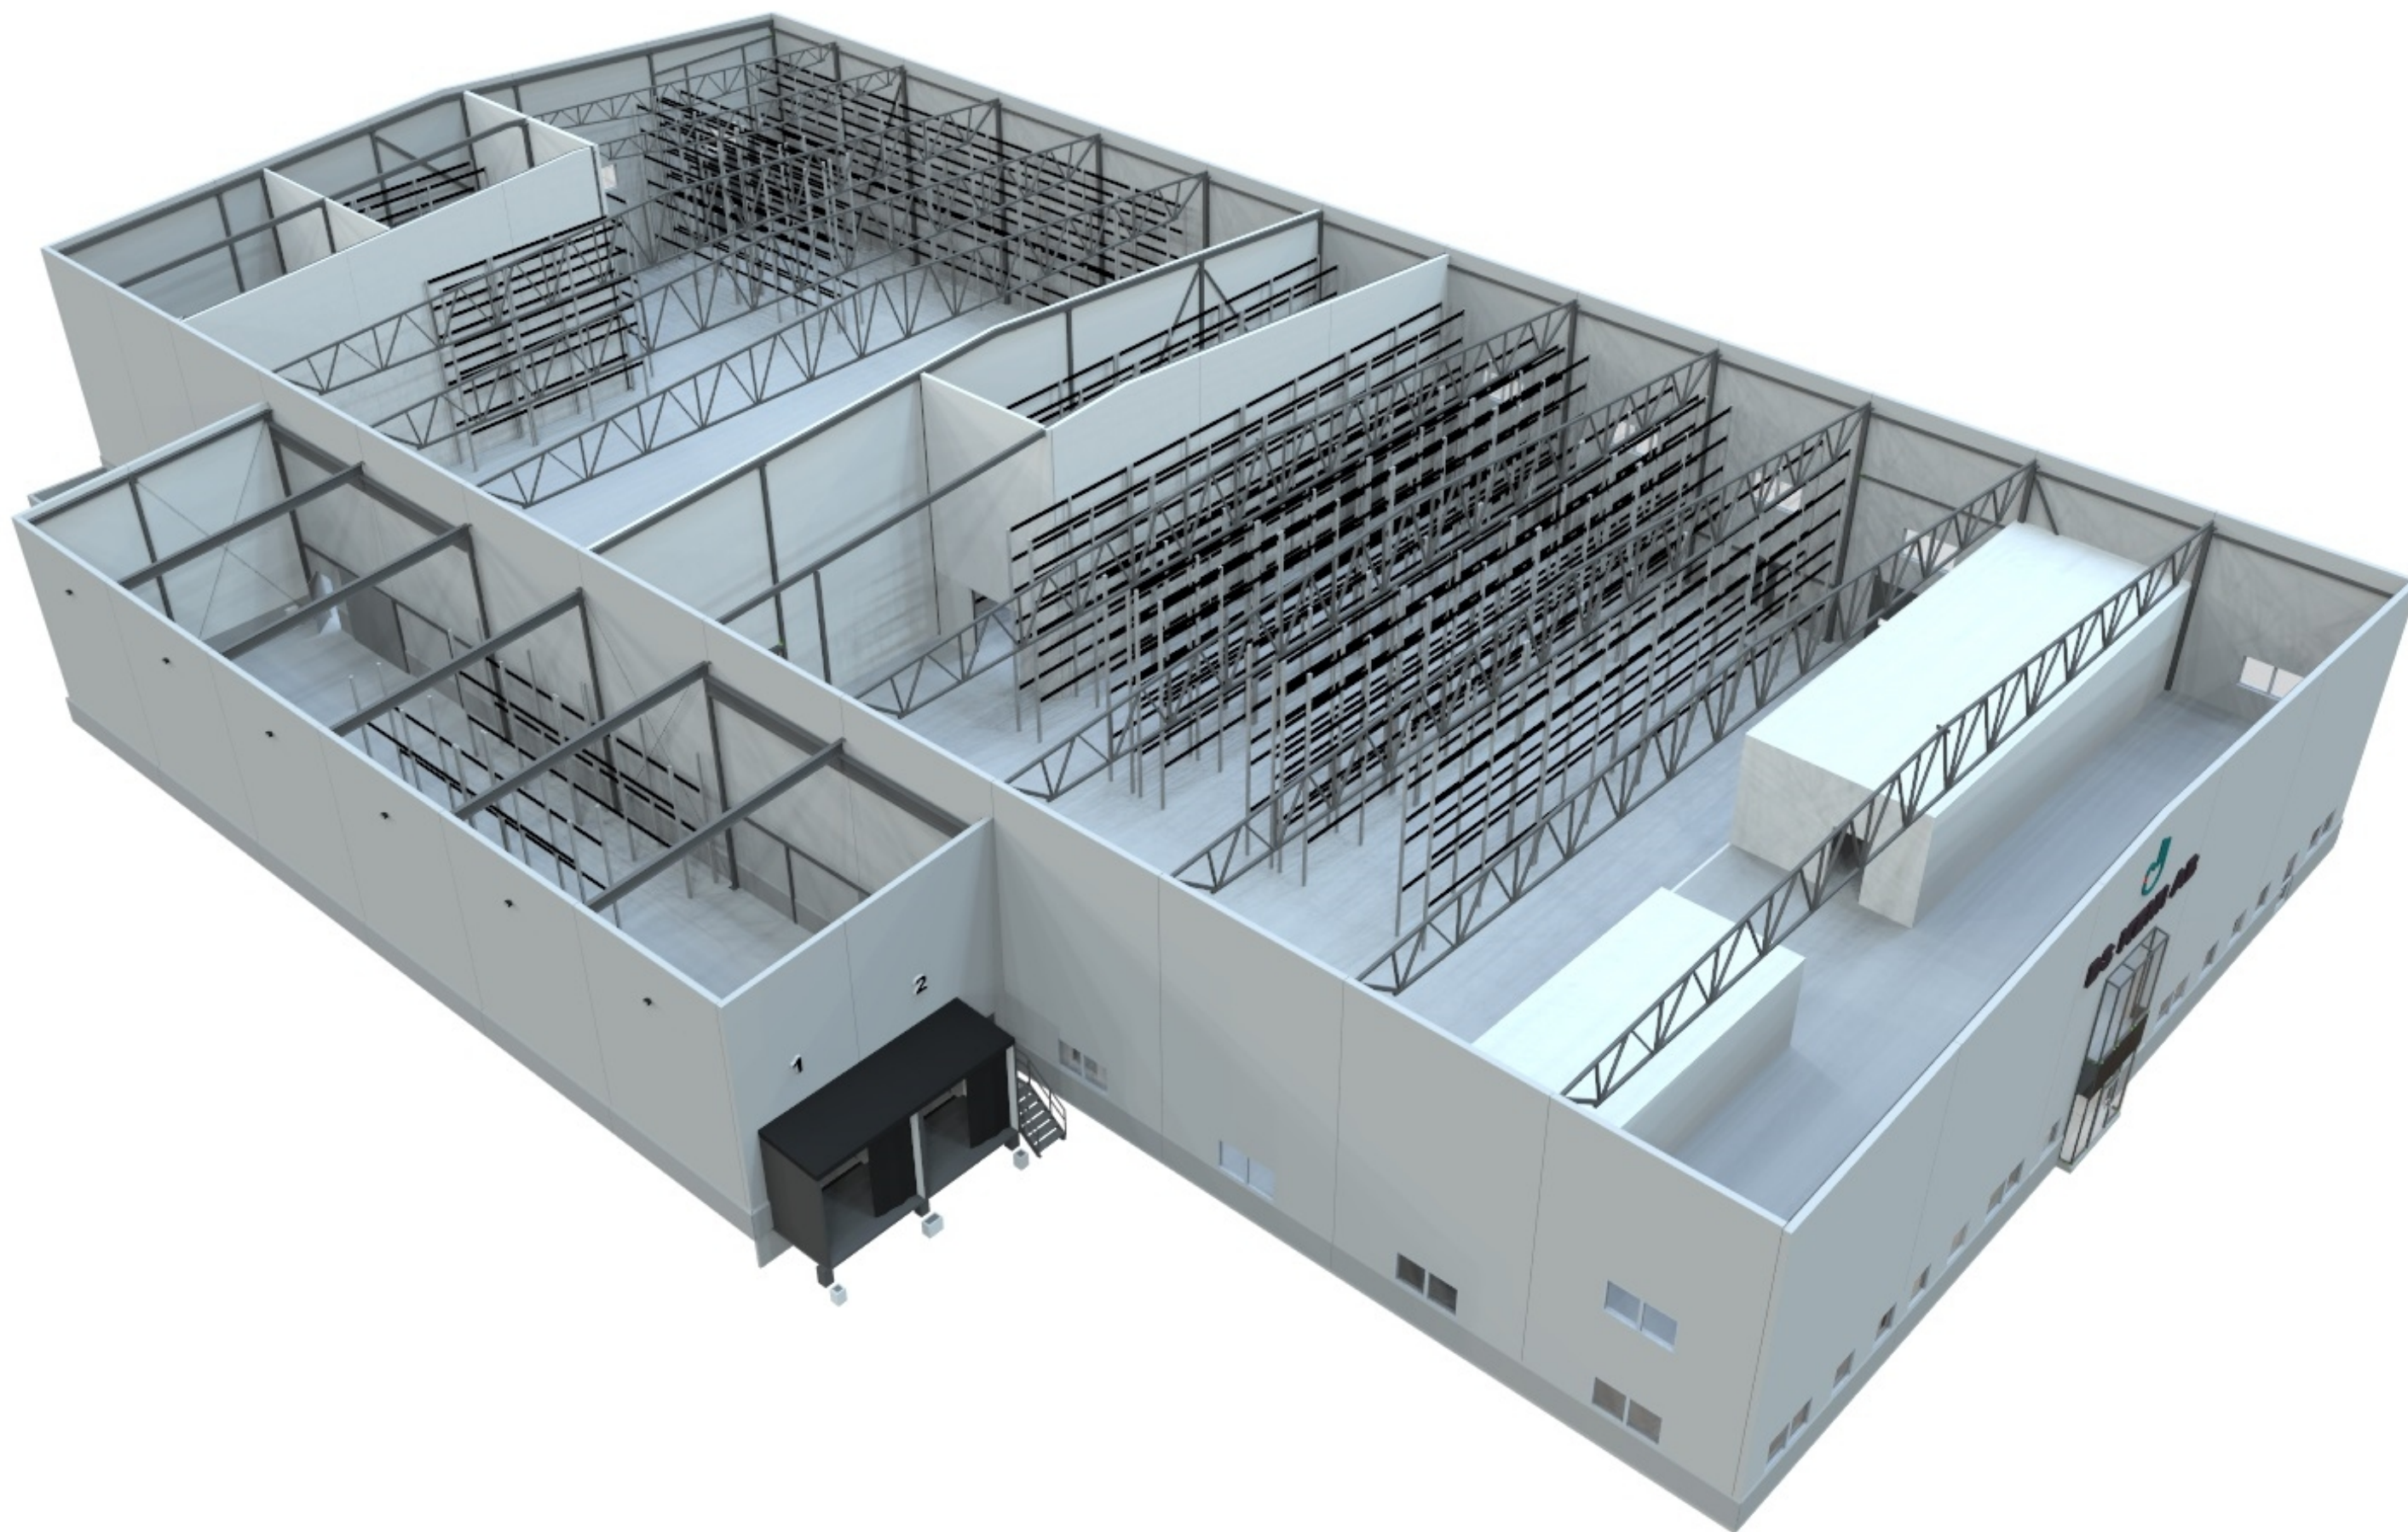

BET	ANT	ÄNDRINGEN AVSER	SIGN	DATUM
-----	-----	-----------------	------	-------

RYK

HYRESGÄST:



FASTIGHETSBETECKNING: Åby 1:214

RELATIONSHANDLING

RITAD AV:

Dan Jonsson
TEL: 0707 88 66 79

SKALA (A3):

1:--

RITNING:


3D ÖVERSIKTSVY

DATUM:

2023-08-25

RITNING NR:

A02

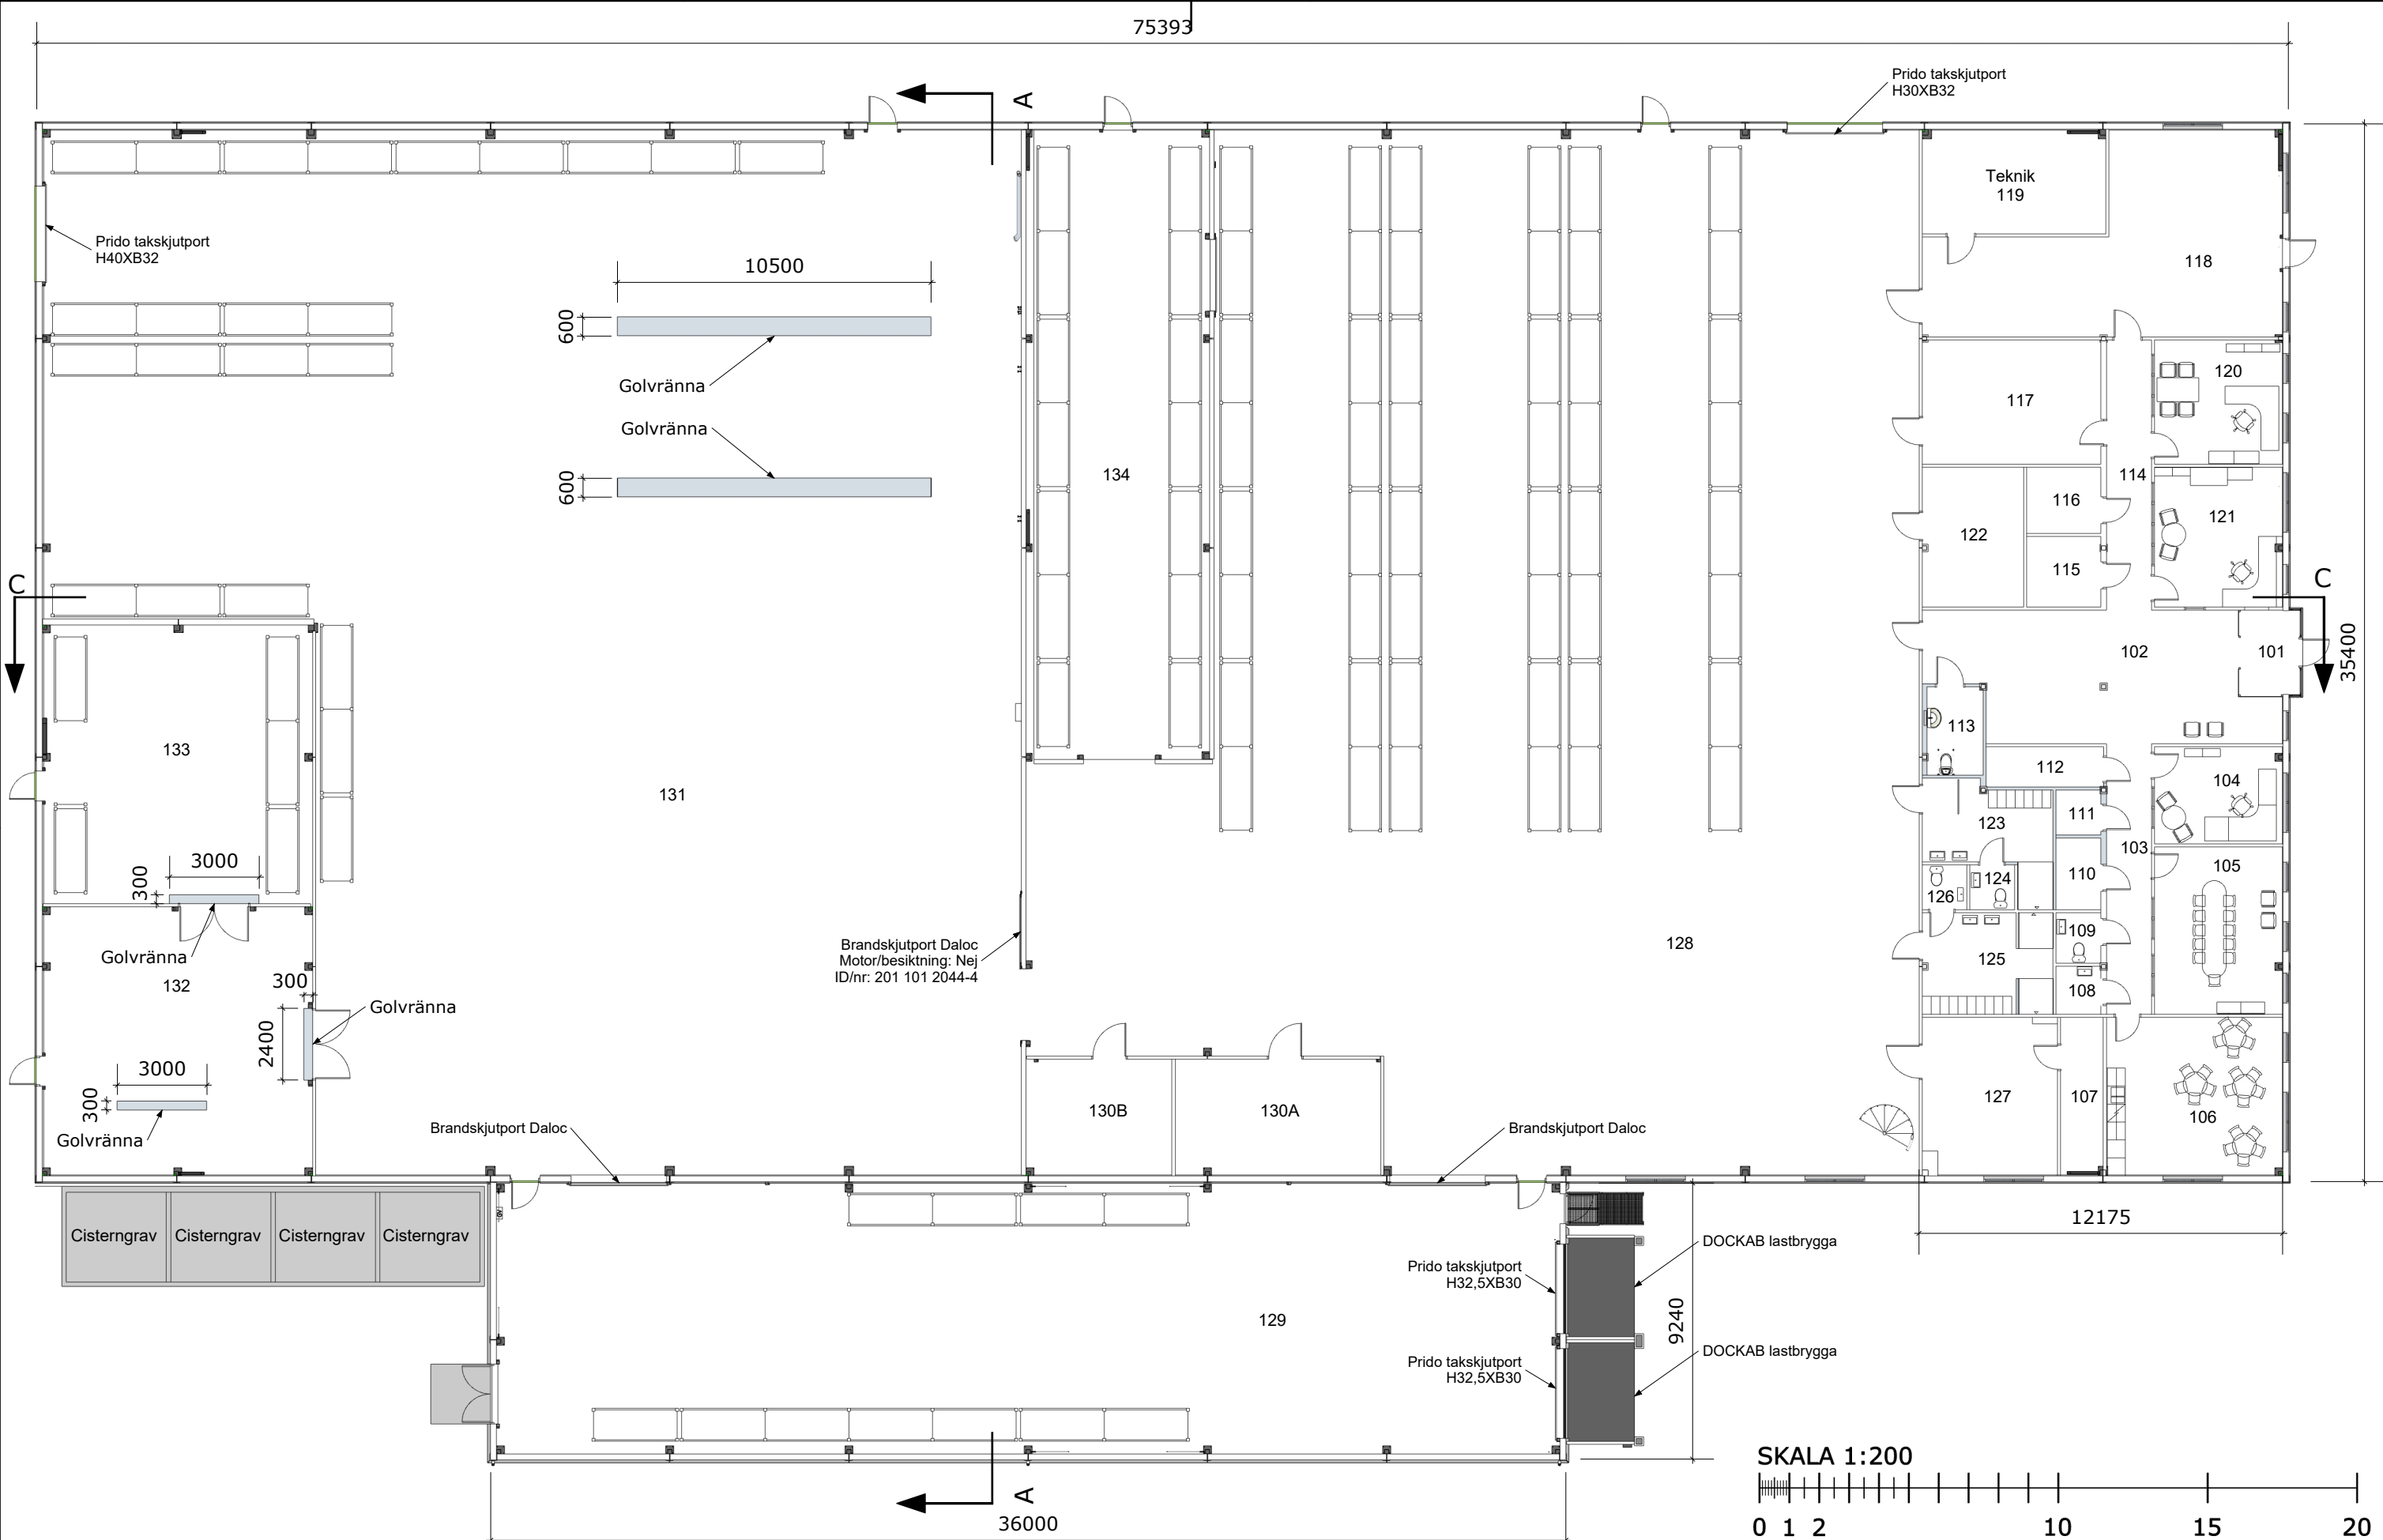

BET	ANT	ÄNDRINGEN AVSER	SIGN	DATUM
-----	-----	-----------------	------	-------

RYK


HYRESGÄST: **BSKEMIAB**

FASTIGHETSBETECKNING: Åby 1:214
RELATIONSHANDLING



RITAD AV:
Dan Jonsson
TEL: 0707 88 66 79

SKALA (A3): 1:200
RITNING: PLAN 1

DATUM: 2024-12-12
RITNING NR: A03

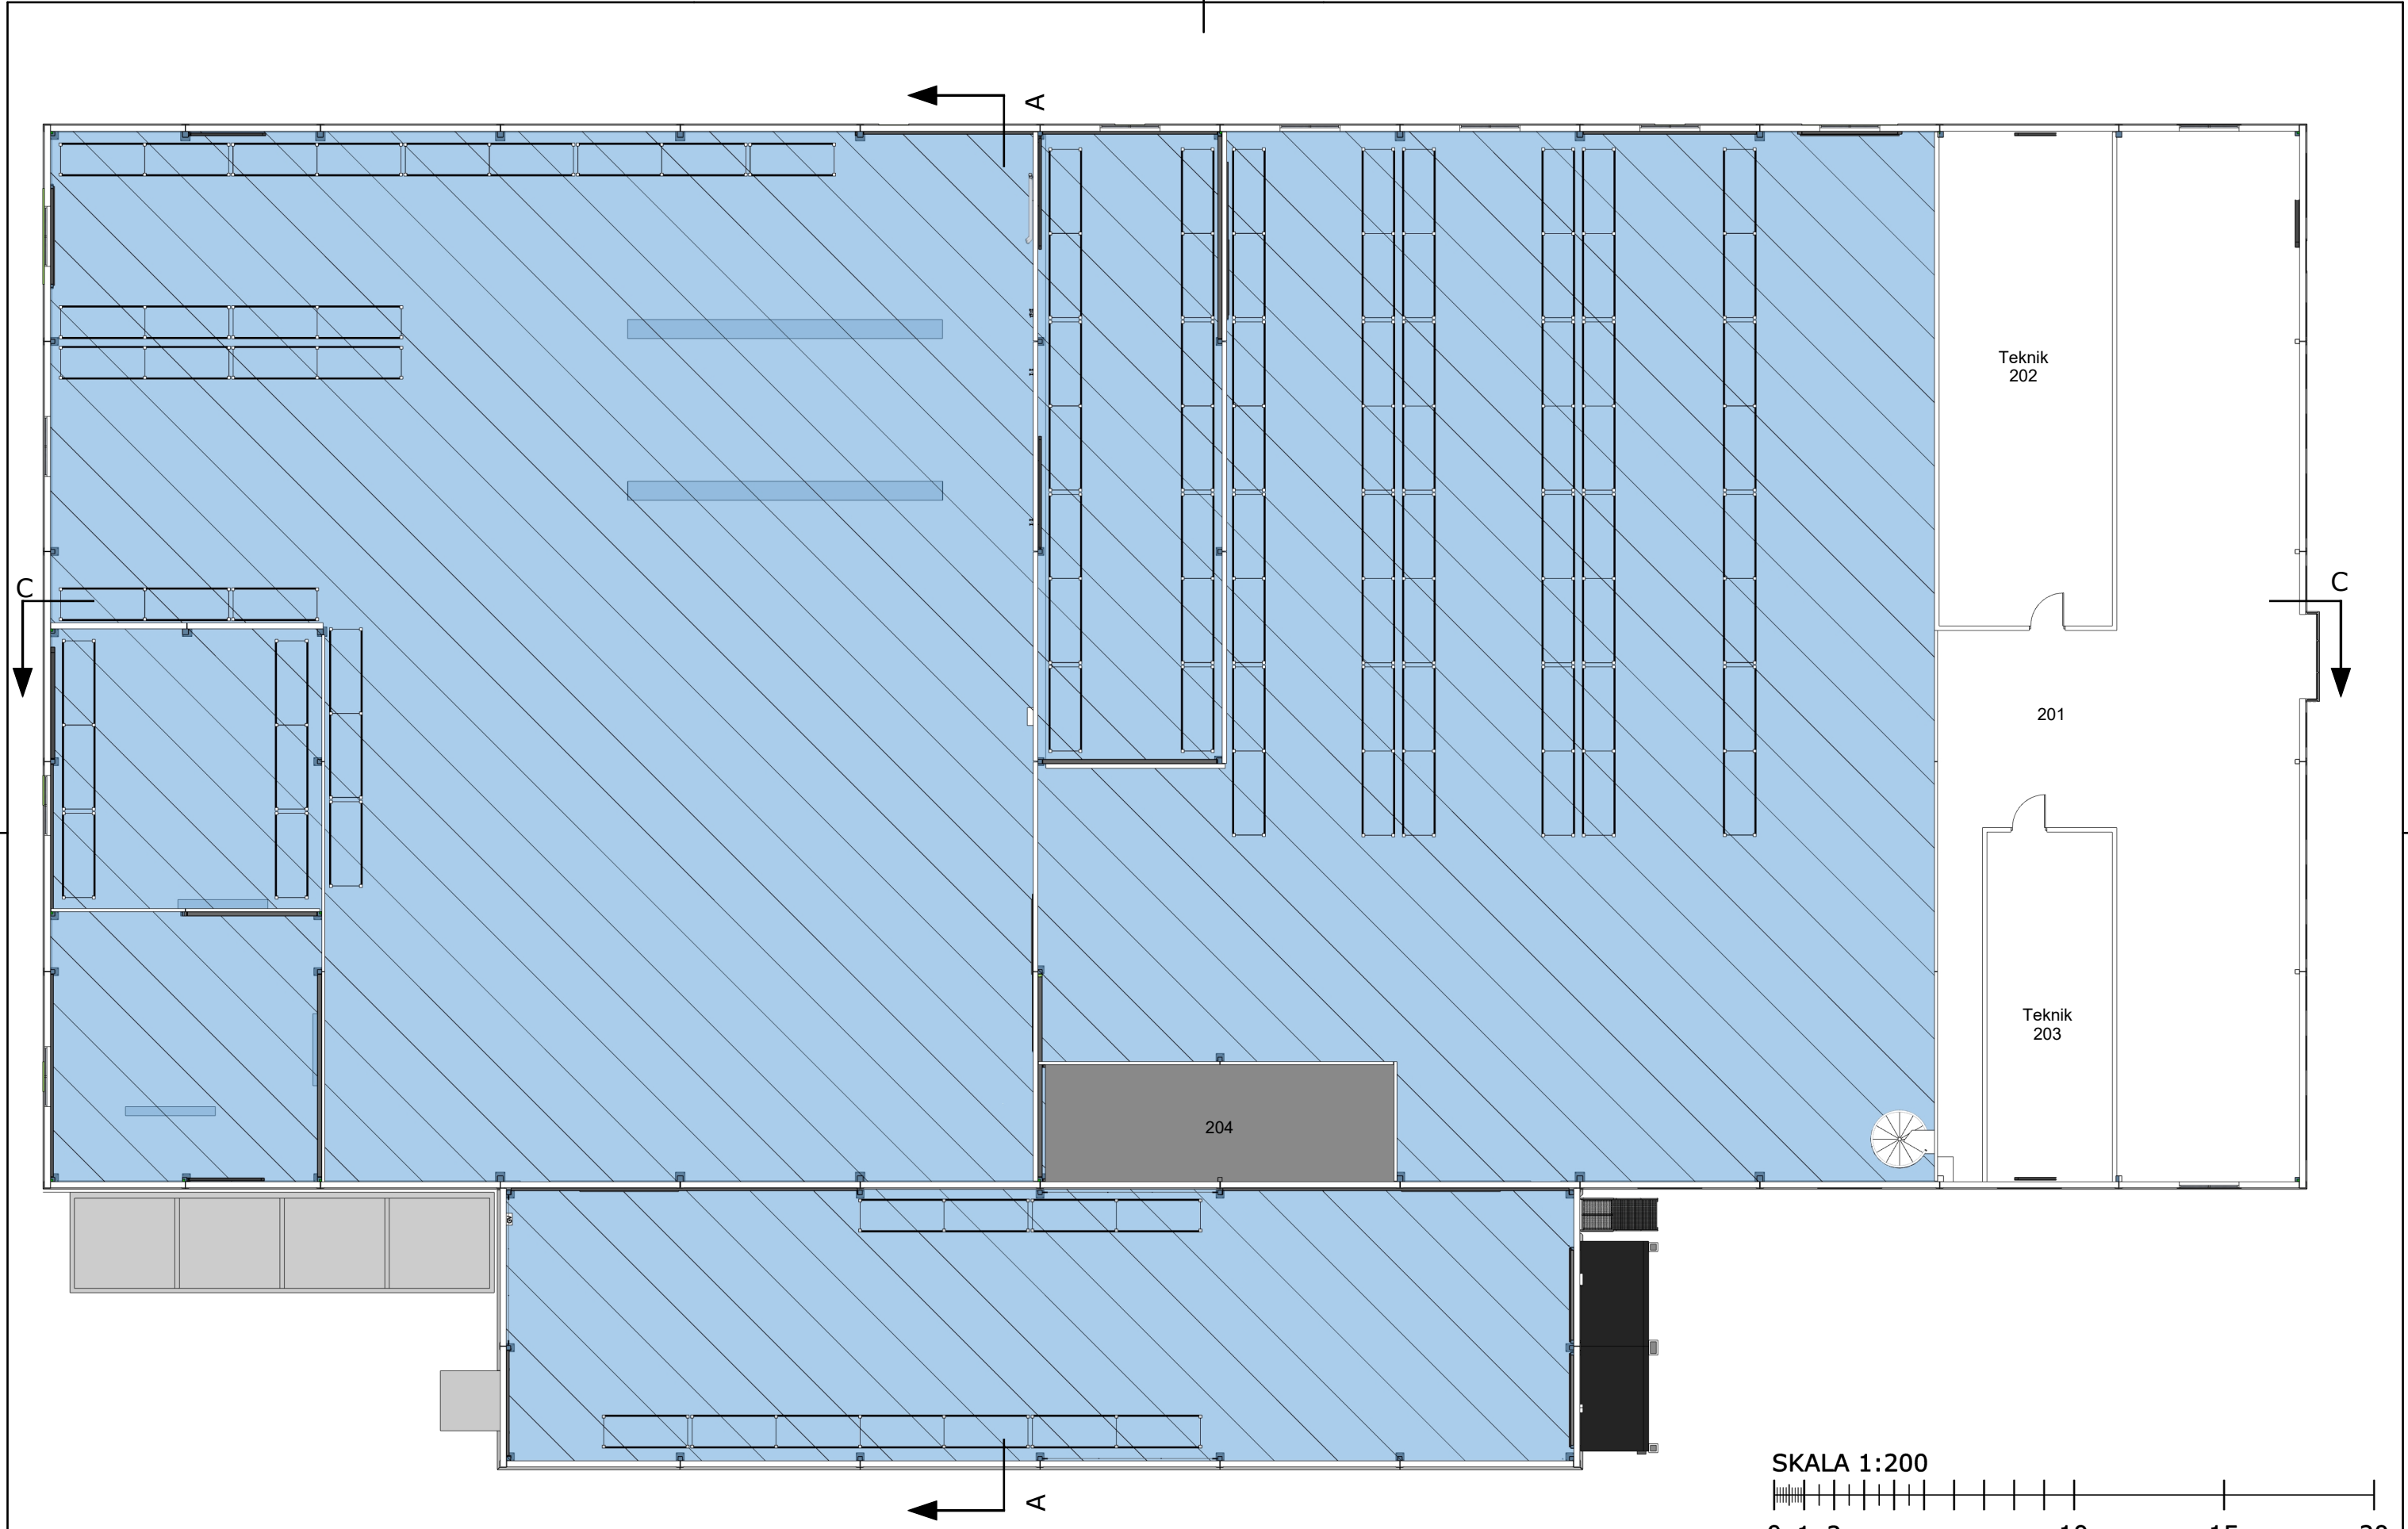

BET	ANT	ÄNDRINGEN AVSER	SIGN	DATUM	METER				
RYK		HYRESGÄST: 		FASTIGHETSBETECKNING: Åby 1:214		RITAD AV:		SKALA (A3): 1:200	DATUM: 2024-12-12
				RELATIONSHANDLING		Dan Jonsson TEL: 0707 88 66 79		RITNING: PLAN 2	RITNING NR: A04

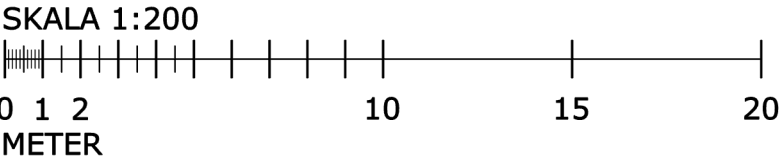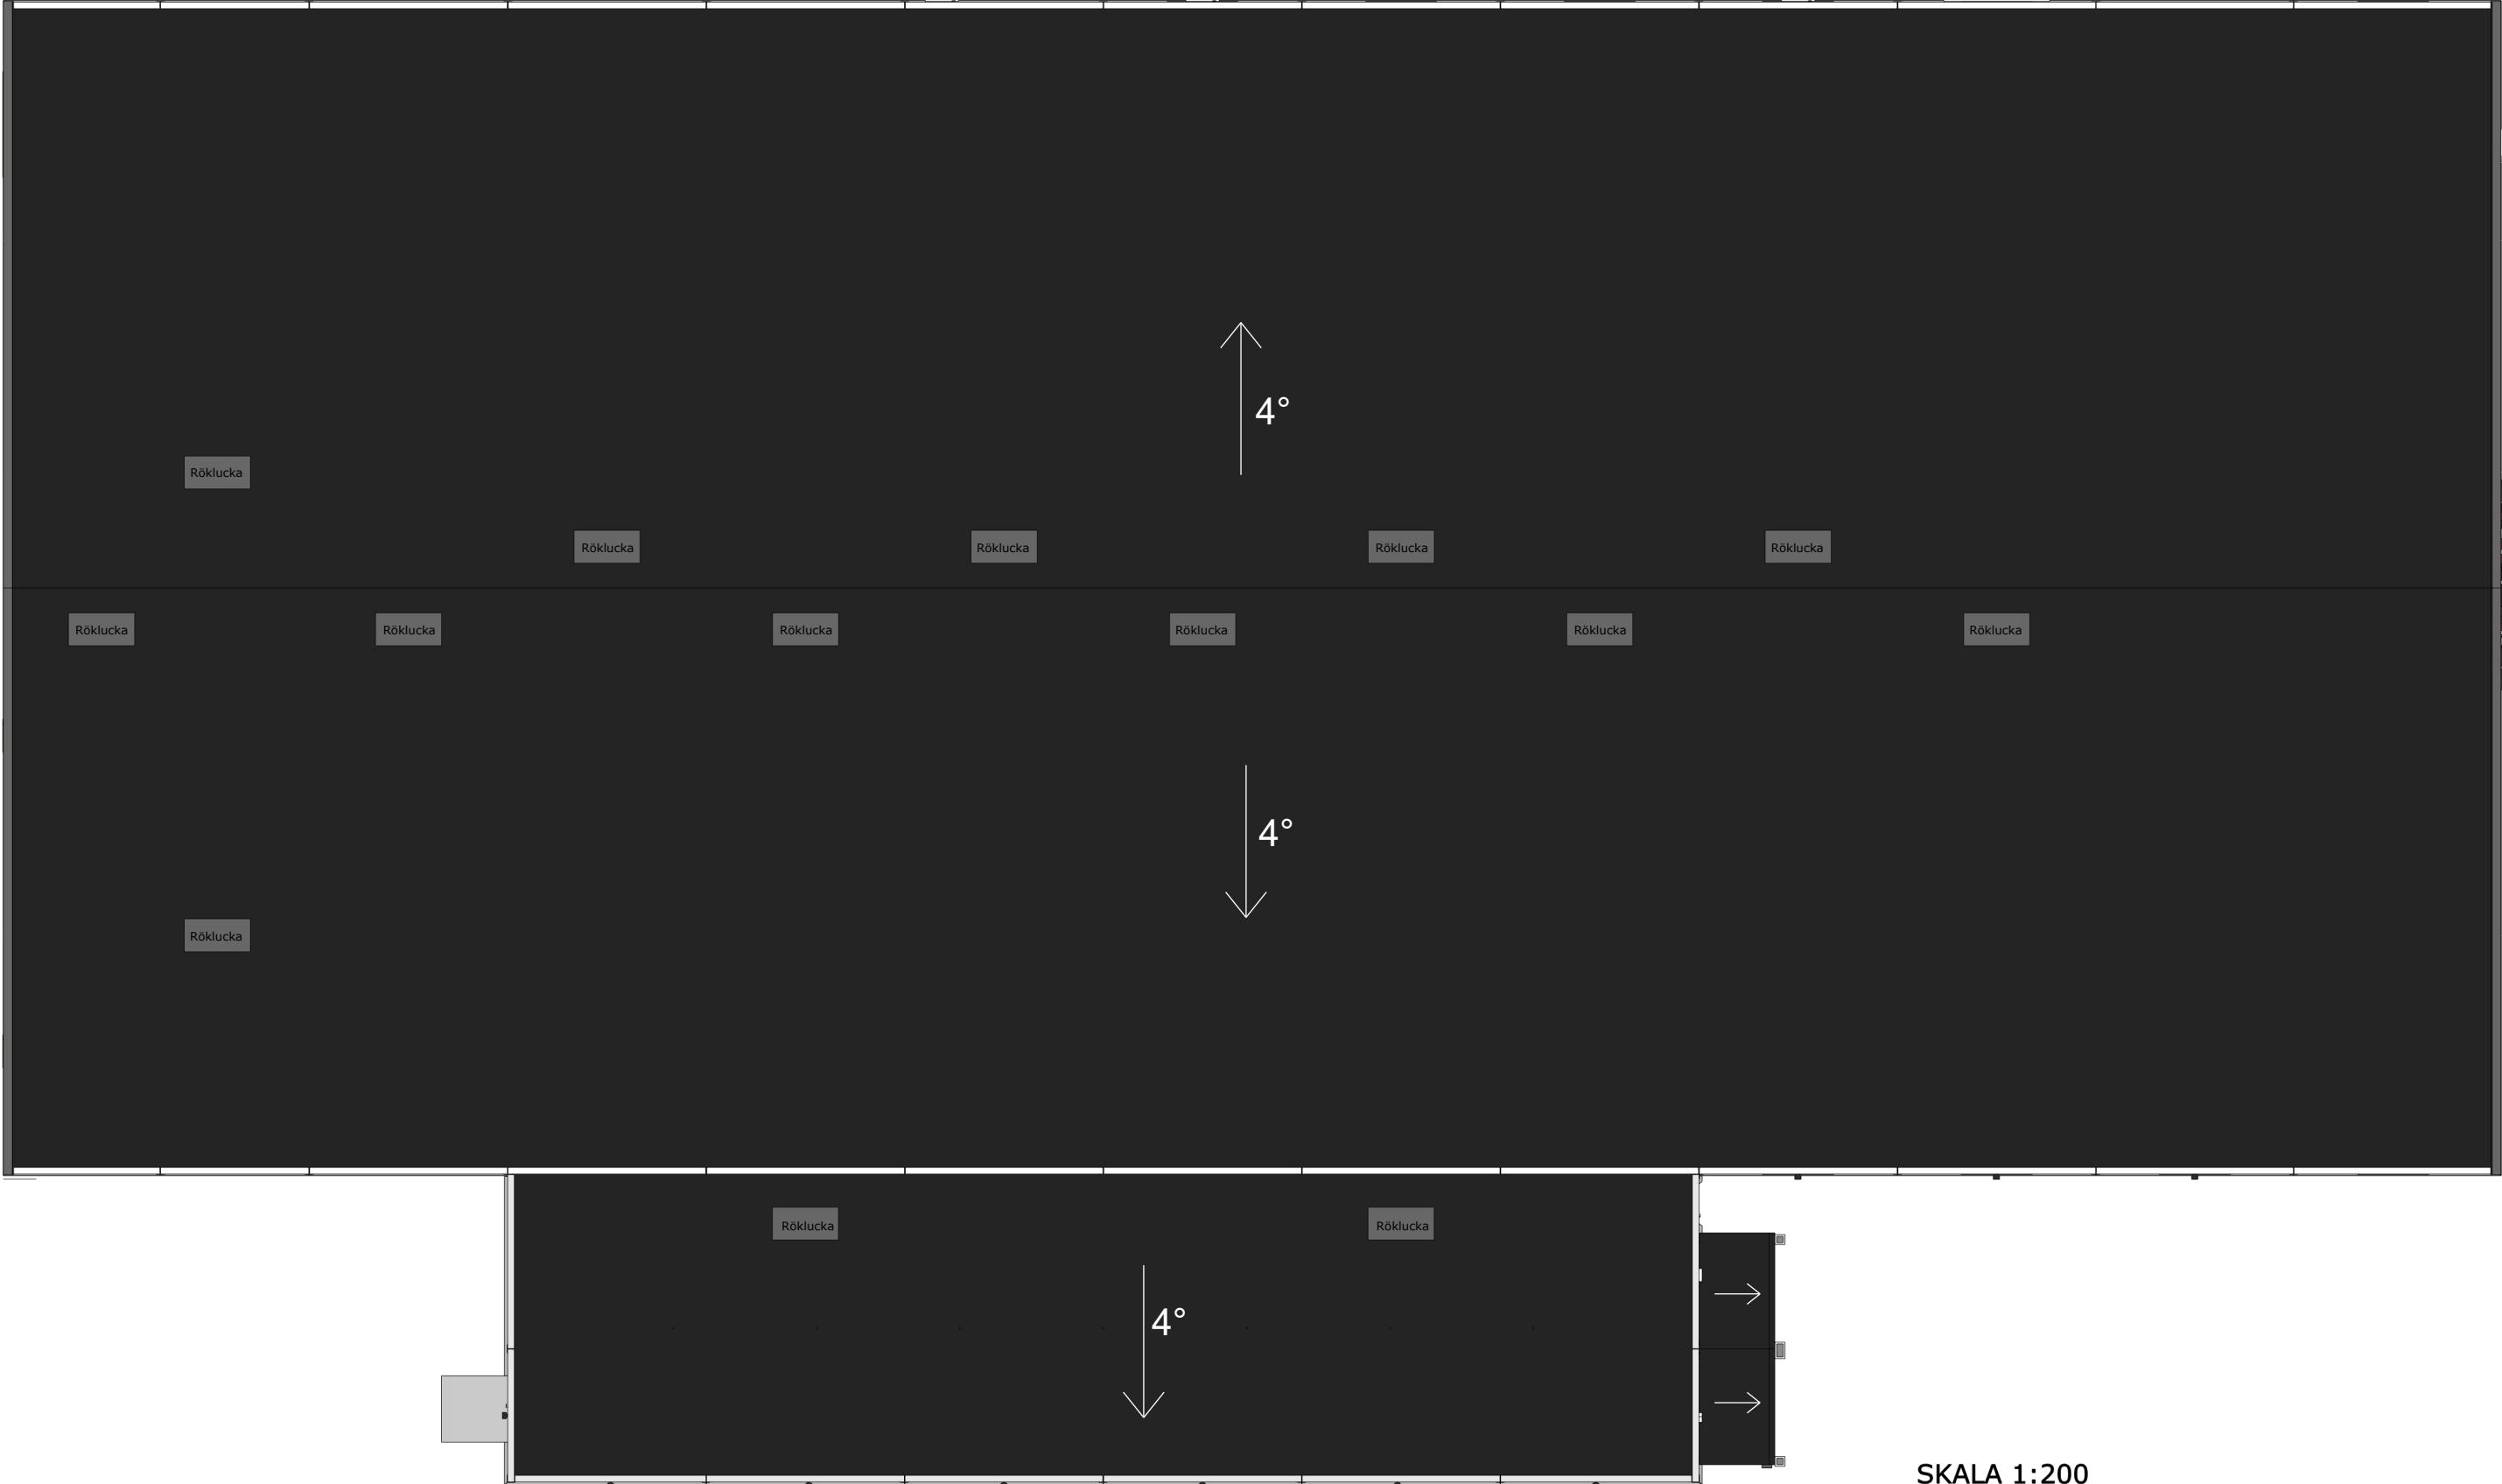

BET	ANT	ÄNDRINGEN AVSER	SIGN	DATUM	HYRESGÄST:		FASTIGHETSBETECKNING: Åby 1:214	RITAD AV:	SKALA (A3):	DATUM:
RYK					RELATIONSHANDLING		Dan Jonsson TEL: 0707 88 66 79	1:200	TAKPLAN	2024-12-12
								RITNING:	RITNING NR:	A05



SYDVÄST



NORDOST

SKALA 1:200



0 1 2 10 15 20
METER

BET	ANT	ÄNDRINGEN AVSER	SIGN	DATUM
-----	-----	-----------------	------	-------

RYK

HYRESGÄST:



FASTIGHETSBETECKNING: Åby 1:214

RELATIONSHANDLING

RITAD AV:


Dan Jonsson
TEL: 0707 88 66 79

SKALA (A3): 1:200


RITNING:
FASAD SYDVÄST & NORDOST

DATUM: 2024-12-12


RITNING NR: **A06**

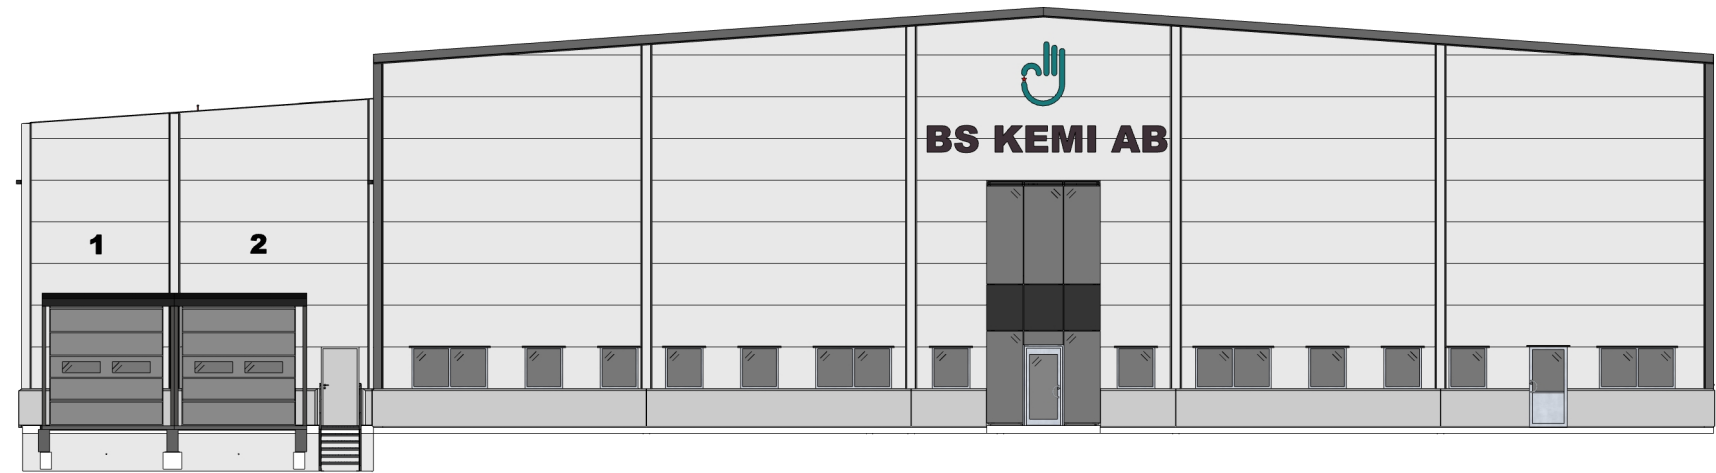


SYDOST

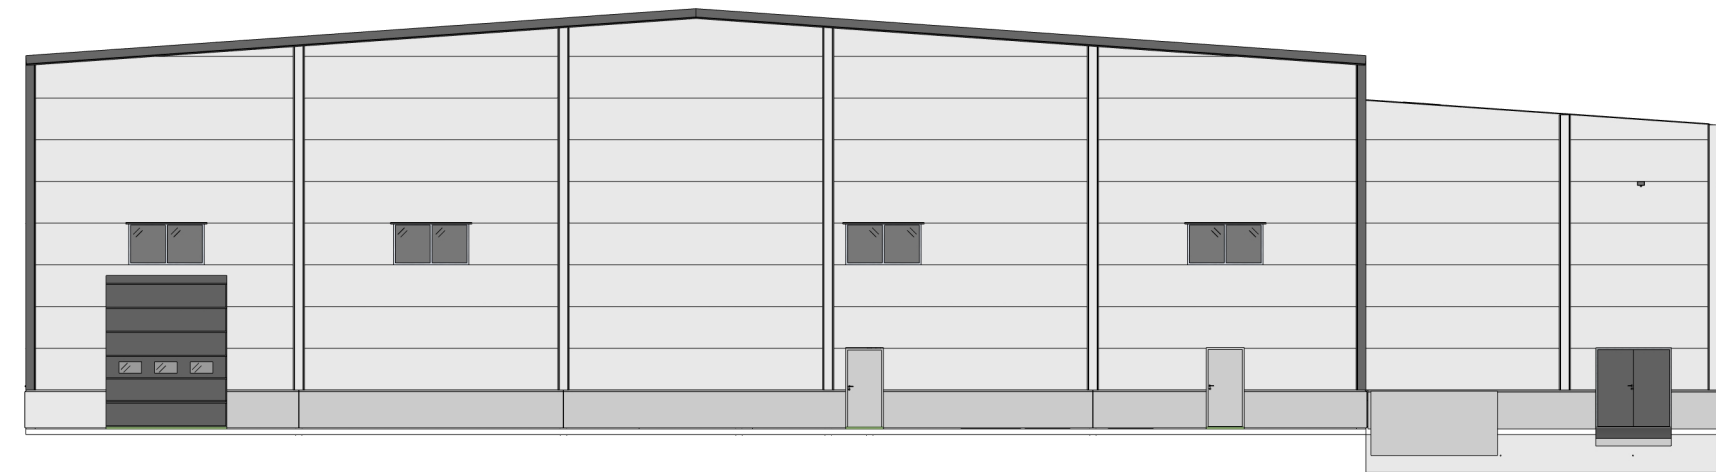



NORDVÄST

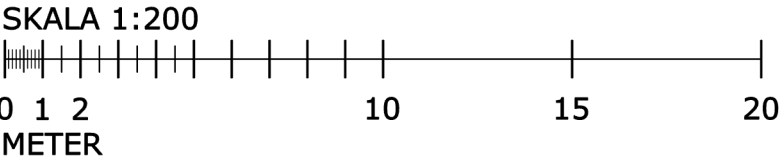


BET	ANT	ÄNDRINGEN AVSER	SIGN	DATUM				
RYK		HYRESGÄST: 		FASTIGHETSBETECKNING: Åby 1:214		RITAD AV:	SKALA (A3):	DATUM:
				RELATIONSHANDLING		Dan Jonsson TEL: 0707 88 66 79	1:200 RITNING: FASAD SYDOST & NORVÄST	2024-12-12 RITNING NR: A07

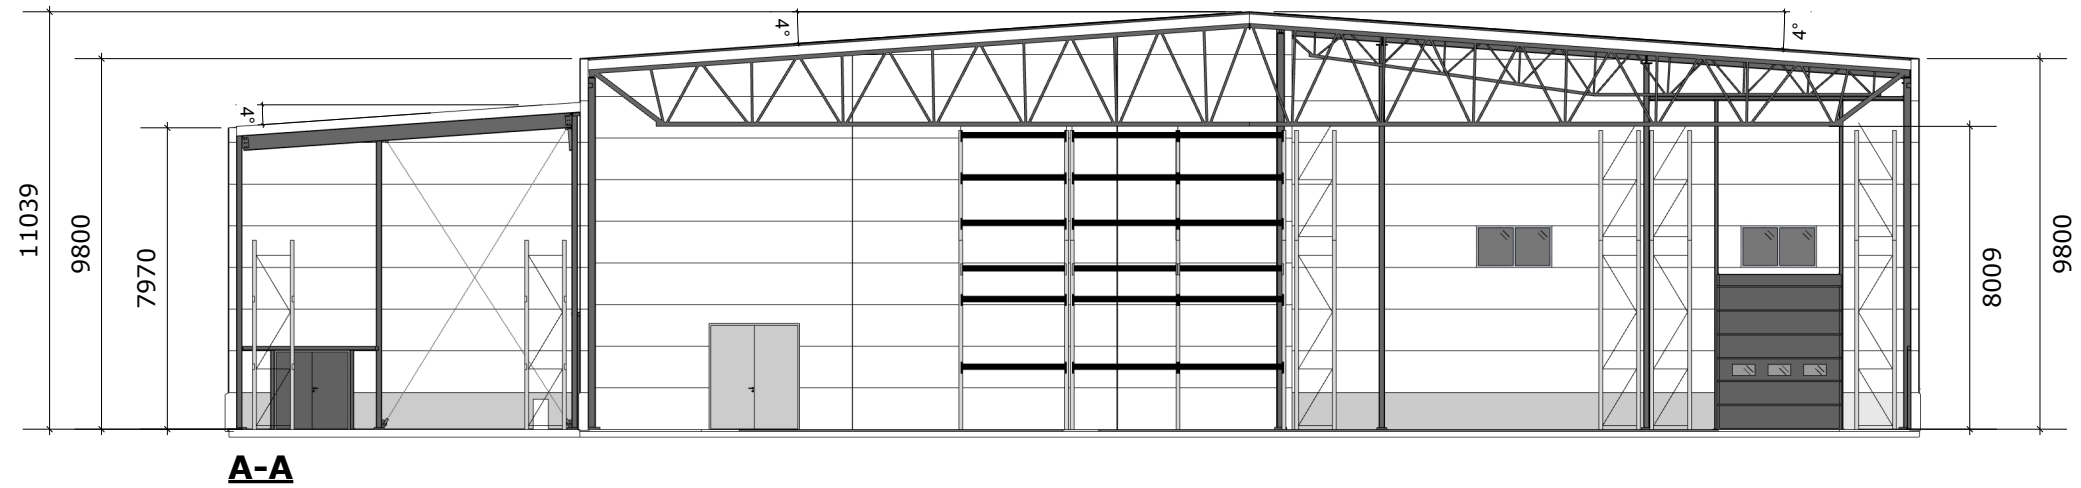

B-B

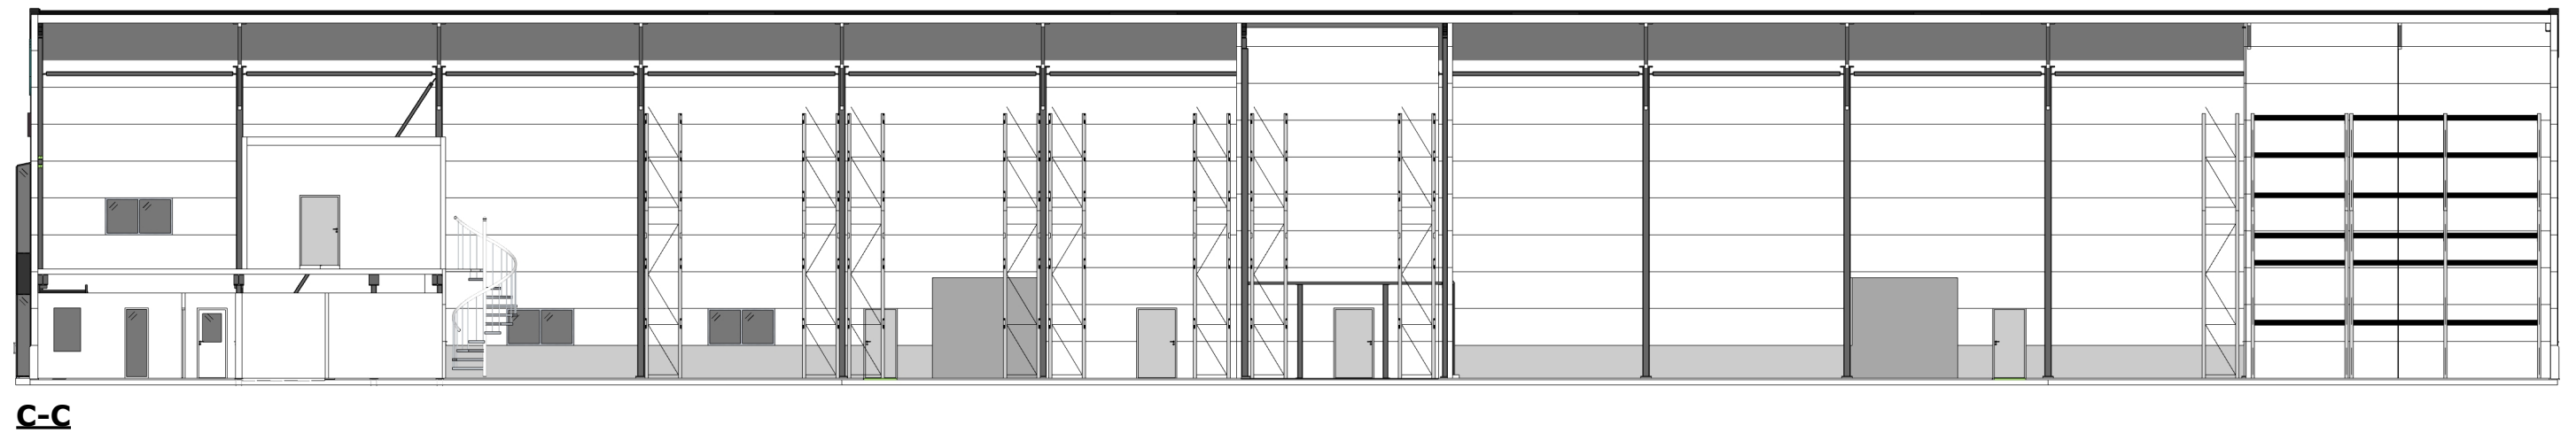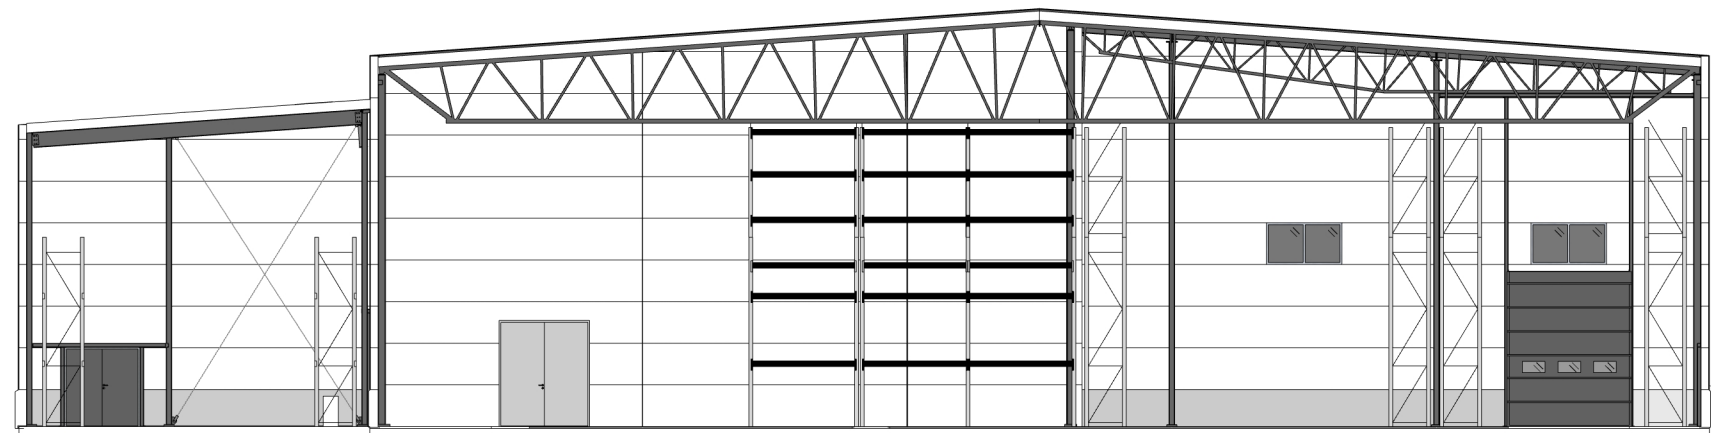

SKALA 1:200

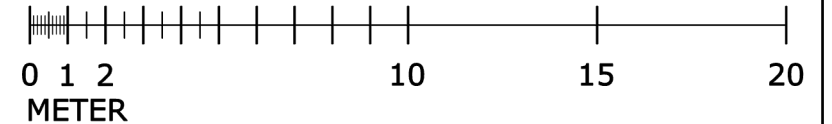

BET	ANT	ÄNDRINGEN AVSER	SIGN	DATUM
-----	-----	-----------------	------	-------

RYK

HYRESGÄST:



FASTIGHETSBETECKNING: Åby 1:214

RELATIONSHANDLING

RITAD AV:

Dan Jonsson
TEL: 0707 88 66 79

SKALA (A3):

1:200

RITNING:

SEKTIONER

DATUM:

2024-12-12

RITNING NR:

A08