



BET	ANT	ÄNDRINGEN AVSER	SIGN	DATUM				
		HYRESGÄST:			FASTIGHETSBETECKNING: Sollentuna Häradsallmänning 1:27		RITAD AV:	SKALA (A3):
							Dan Jonsson 0707 88 66 79	DATUM: 2025-01-30
							RITNING: ÖVERSIKTSRITNING 3D	RITNING NR: A00.1

Förklaringar

Gabionmur

Stängsel runt hela tomten
av modell BG Fix Tranholmen
RAL 9005 Svart





BG FIX


<https://www.bgfix.se/sortiment/industristangsel/tranholmen/>

The diagram is a detailed site plan for a property. It features a large central building with a grid-like window pattern. To the right of the building is a circular paved area with a car parked. A long, narrow parking area runs along the right side of the property, bordered by a blue line representing a fence. The property is situated between 'Allmäningsvägen' at the top and 'GC bana' at the bottom. A 'Grind' (gate) is marked on the top boundary. The surrounding areas are labeled 'Grannfastighet'. A scale bar at the bottom right indicates a scale of 1:400, with markings from 0 to 40 meters. A north arrow is located on the left side of the plan.

BET	ANT	ÄNDRINGEN AVSER	SIGN	DATUM	HYRESGÄST:	FASTIGHETSBETECKNING: Sollentuna Häradsallmänning 1:27	RITAD AV:	SKALA (A3):	DATUM:
						RELATIONSHANDLING	Dan Jonsson 0707 88 66 79	1:400 RITNING: SITUATIONSPLAN	2025-01-30 RITNING NR: A01

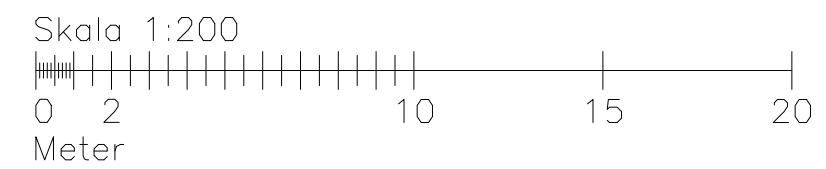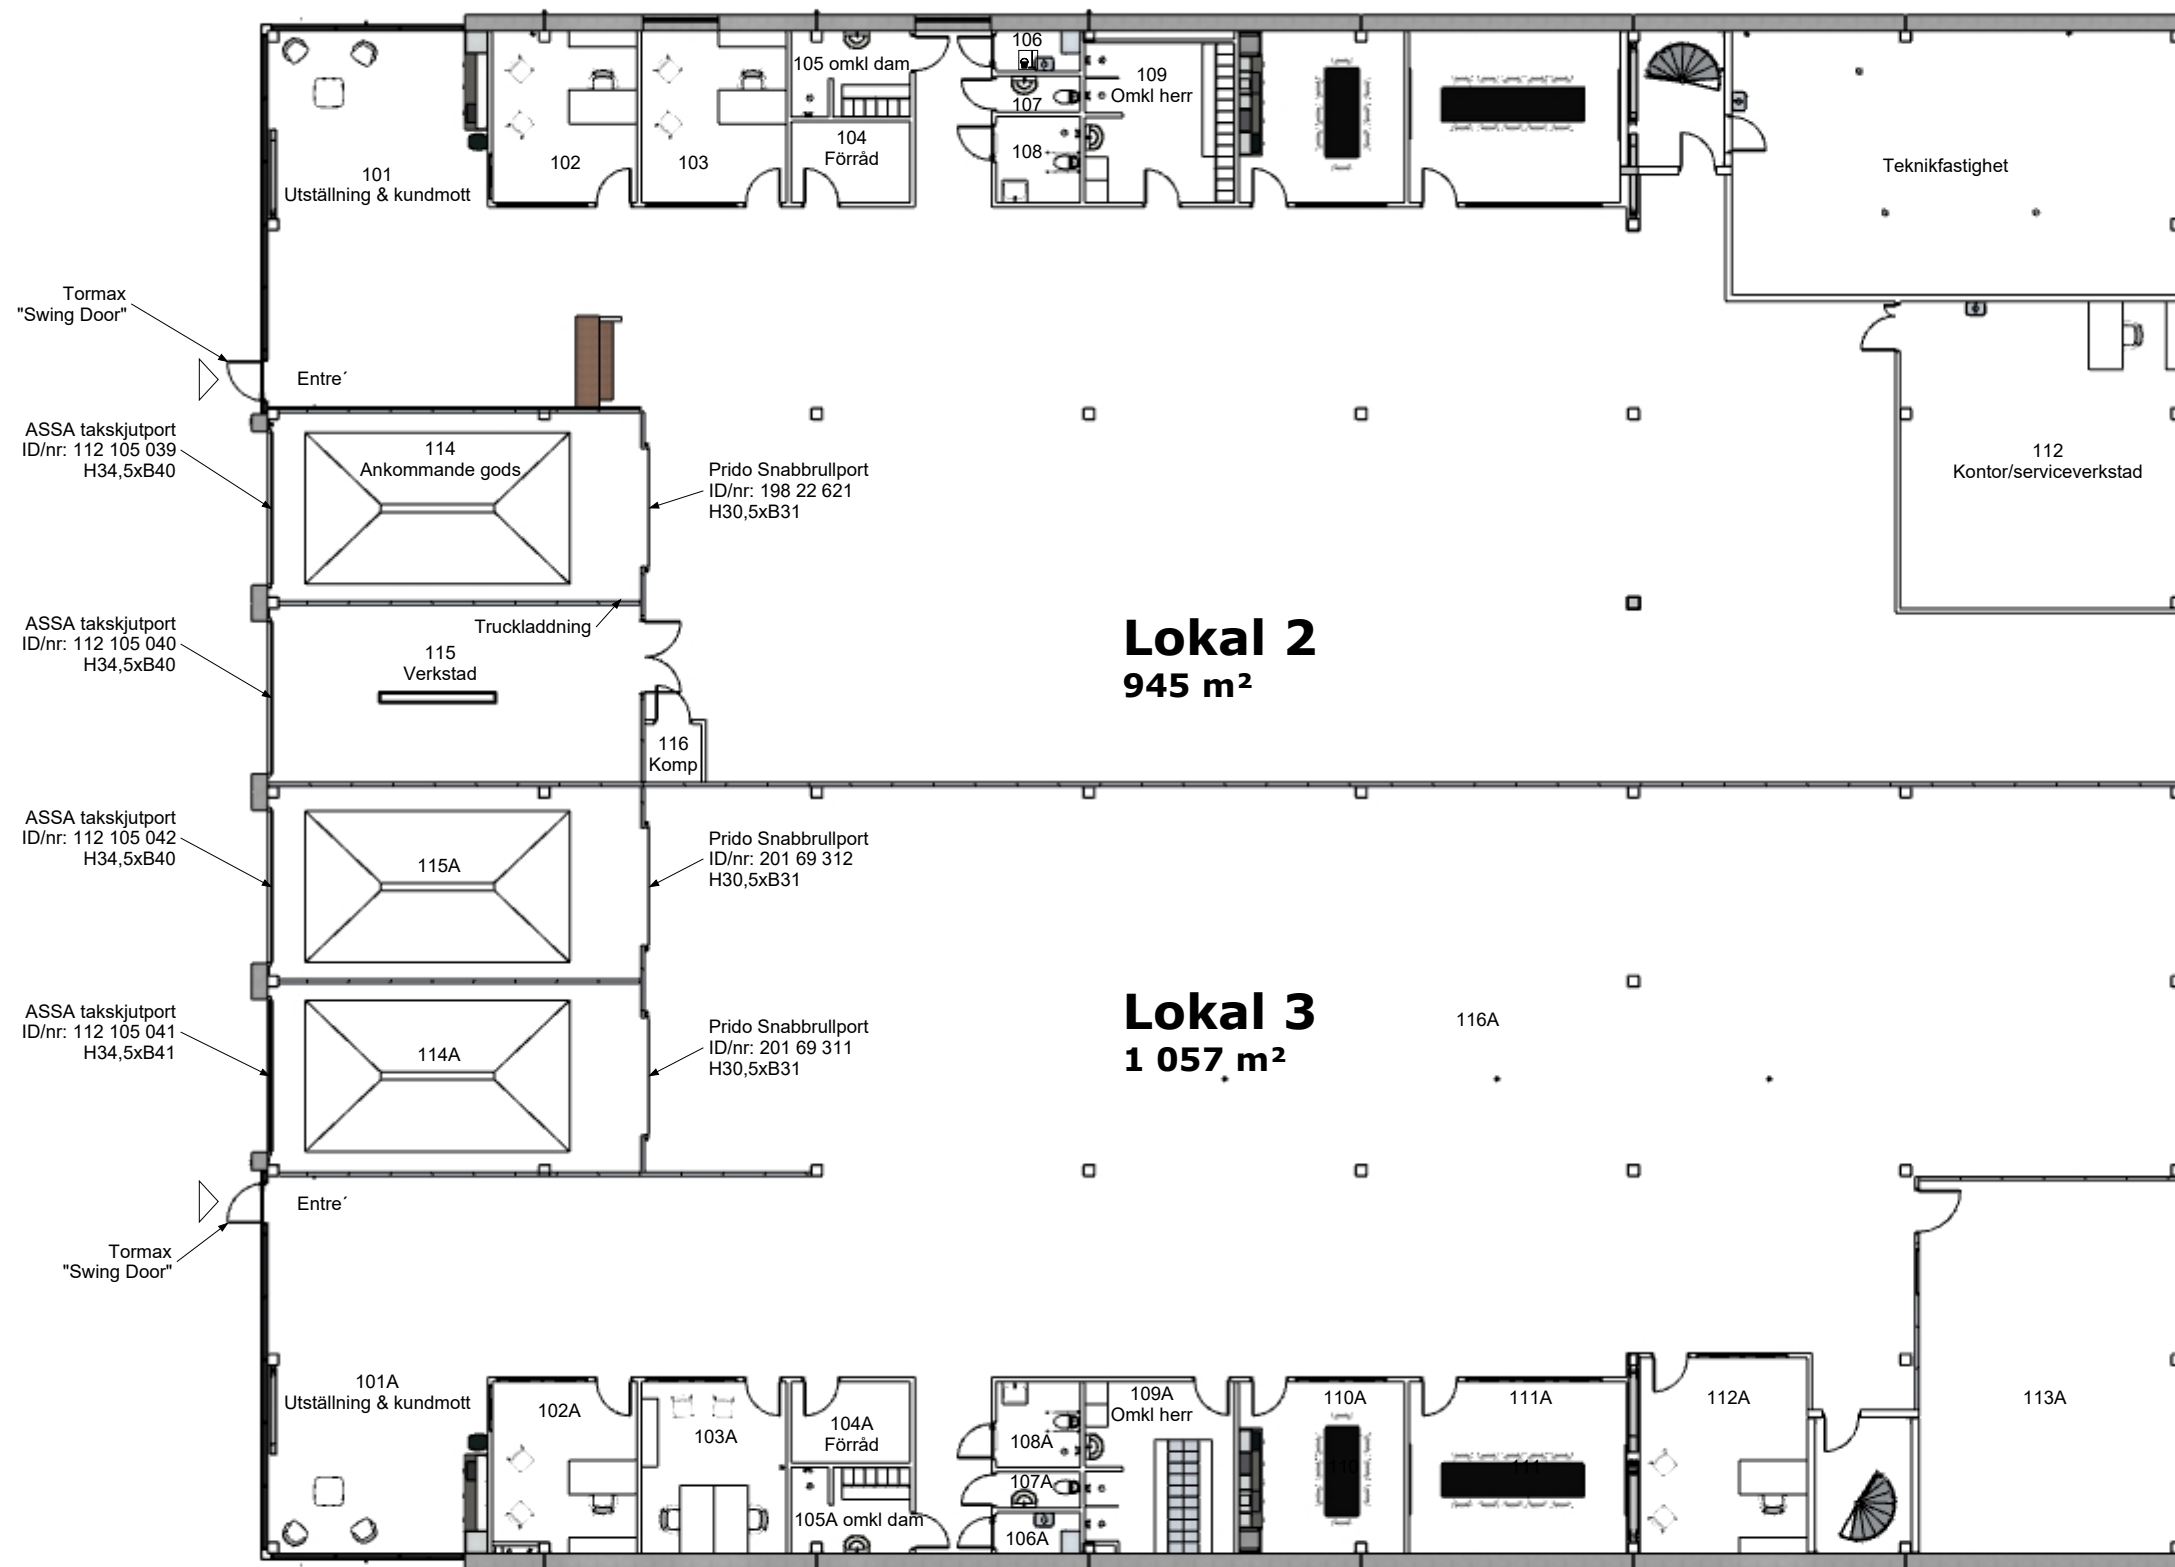

BET	ANT	ÄNDRINGEN AVSER	SIGN	DATUM				
		HYRESGÄST:			FASTIGHETSBETECKNING: Sollentuna Häradsallmänning 1:27			RITAD AV: 1:200
					RELATIONSHANDLING			DATUM: 2023-11-07
					Dan Jonsson 0707 88 66 79			RITNING: PLAN 1
								RITNING NR: A02.01

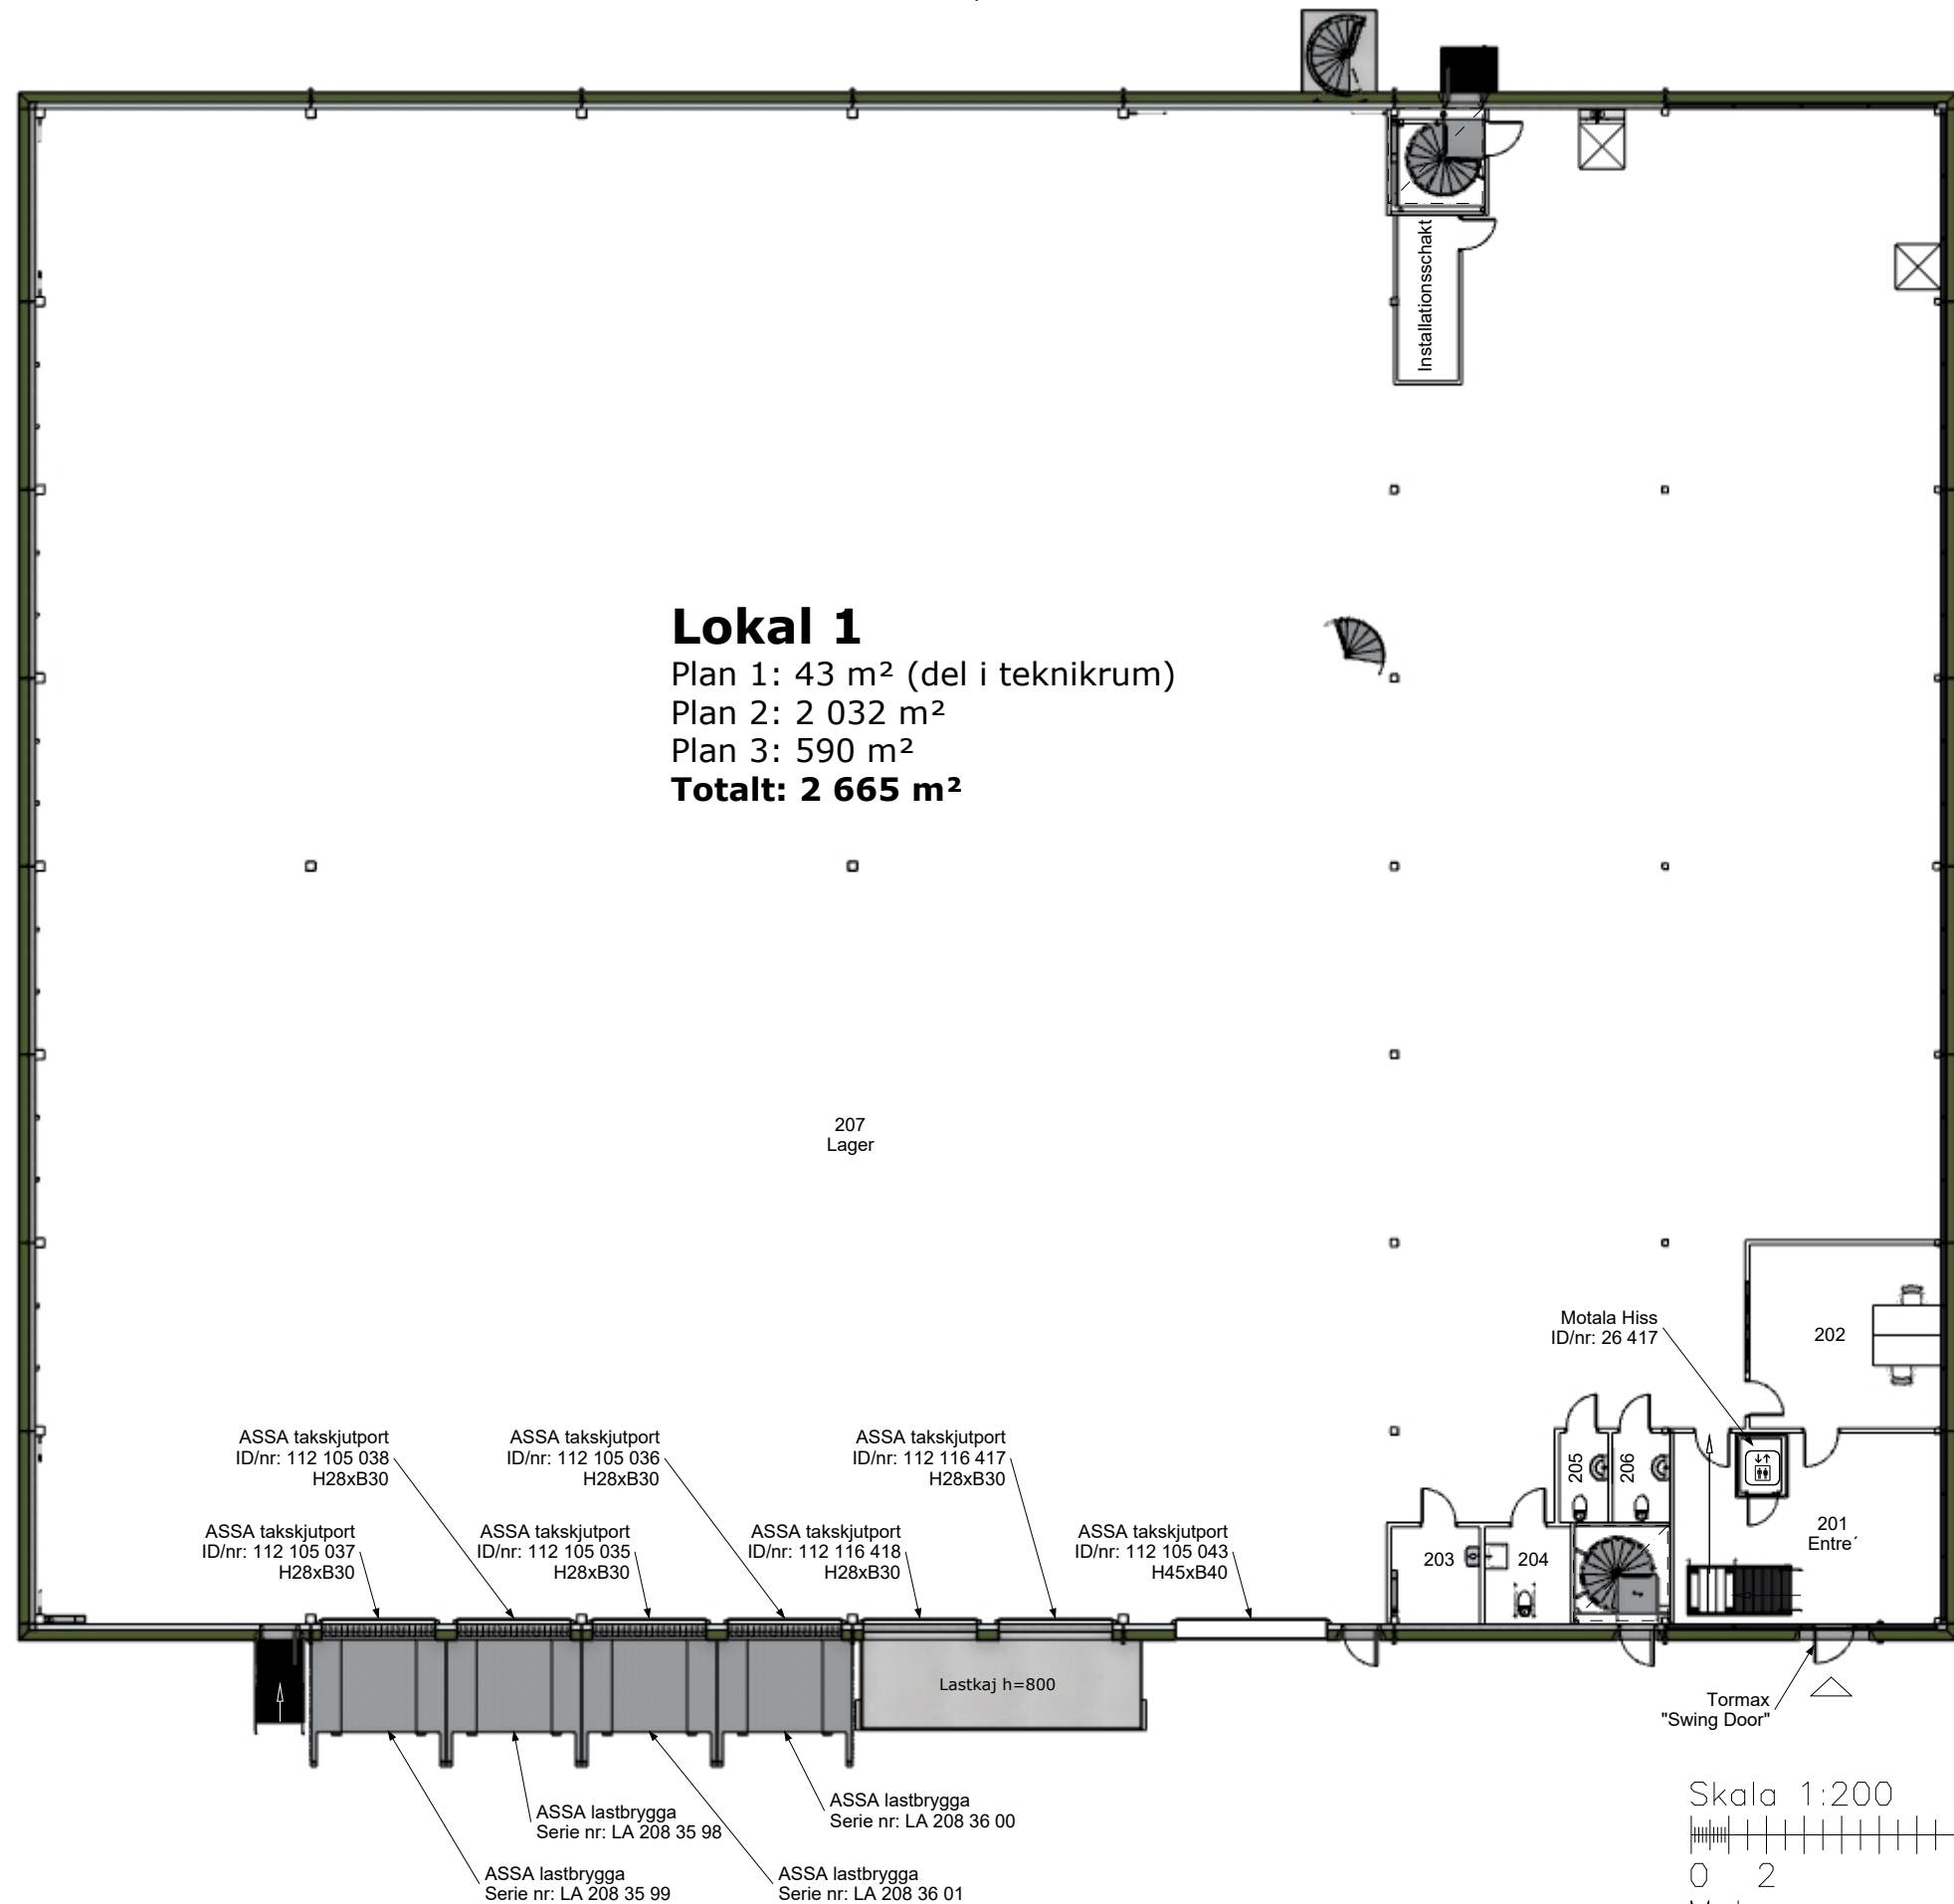

BET	ANT	ÄNDRINGEN AVSER	SIGN	DATUM
-----	-----	-----------------	------	-------



HYRESGÄST:

FASTIGHETSBETECKNING: Sollentuna Häradsallmänning 1:27

RITAD AV:

SKALA (A3):

1:200

DATUM:

2023-10-23

RELATIONSHANDLING


Dan Jonsson
TEL: 0707 88 66 79

RITNING:


PLAN 2

RITNING NR:

A03

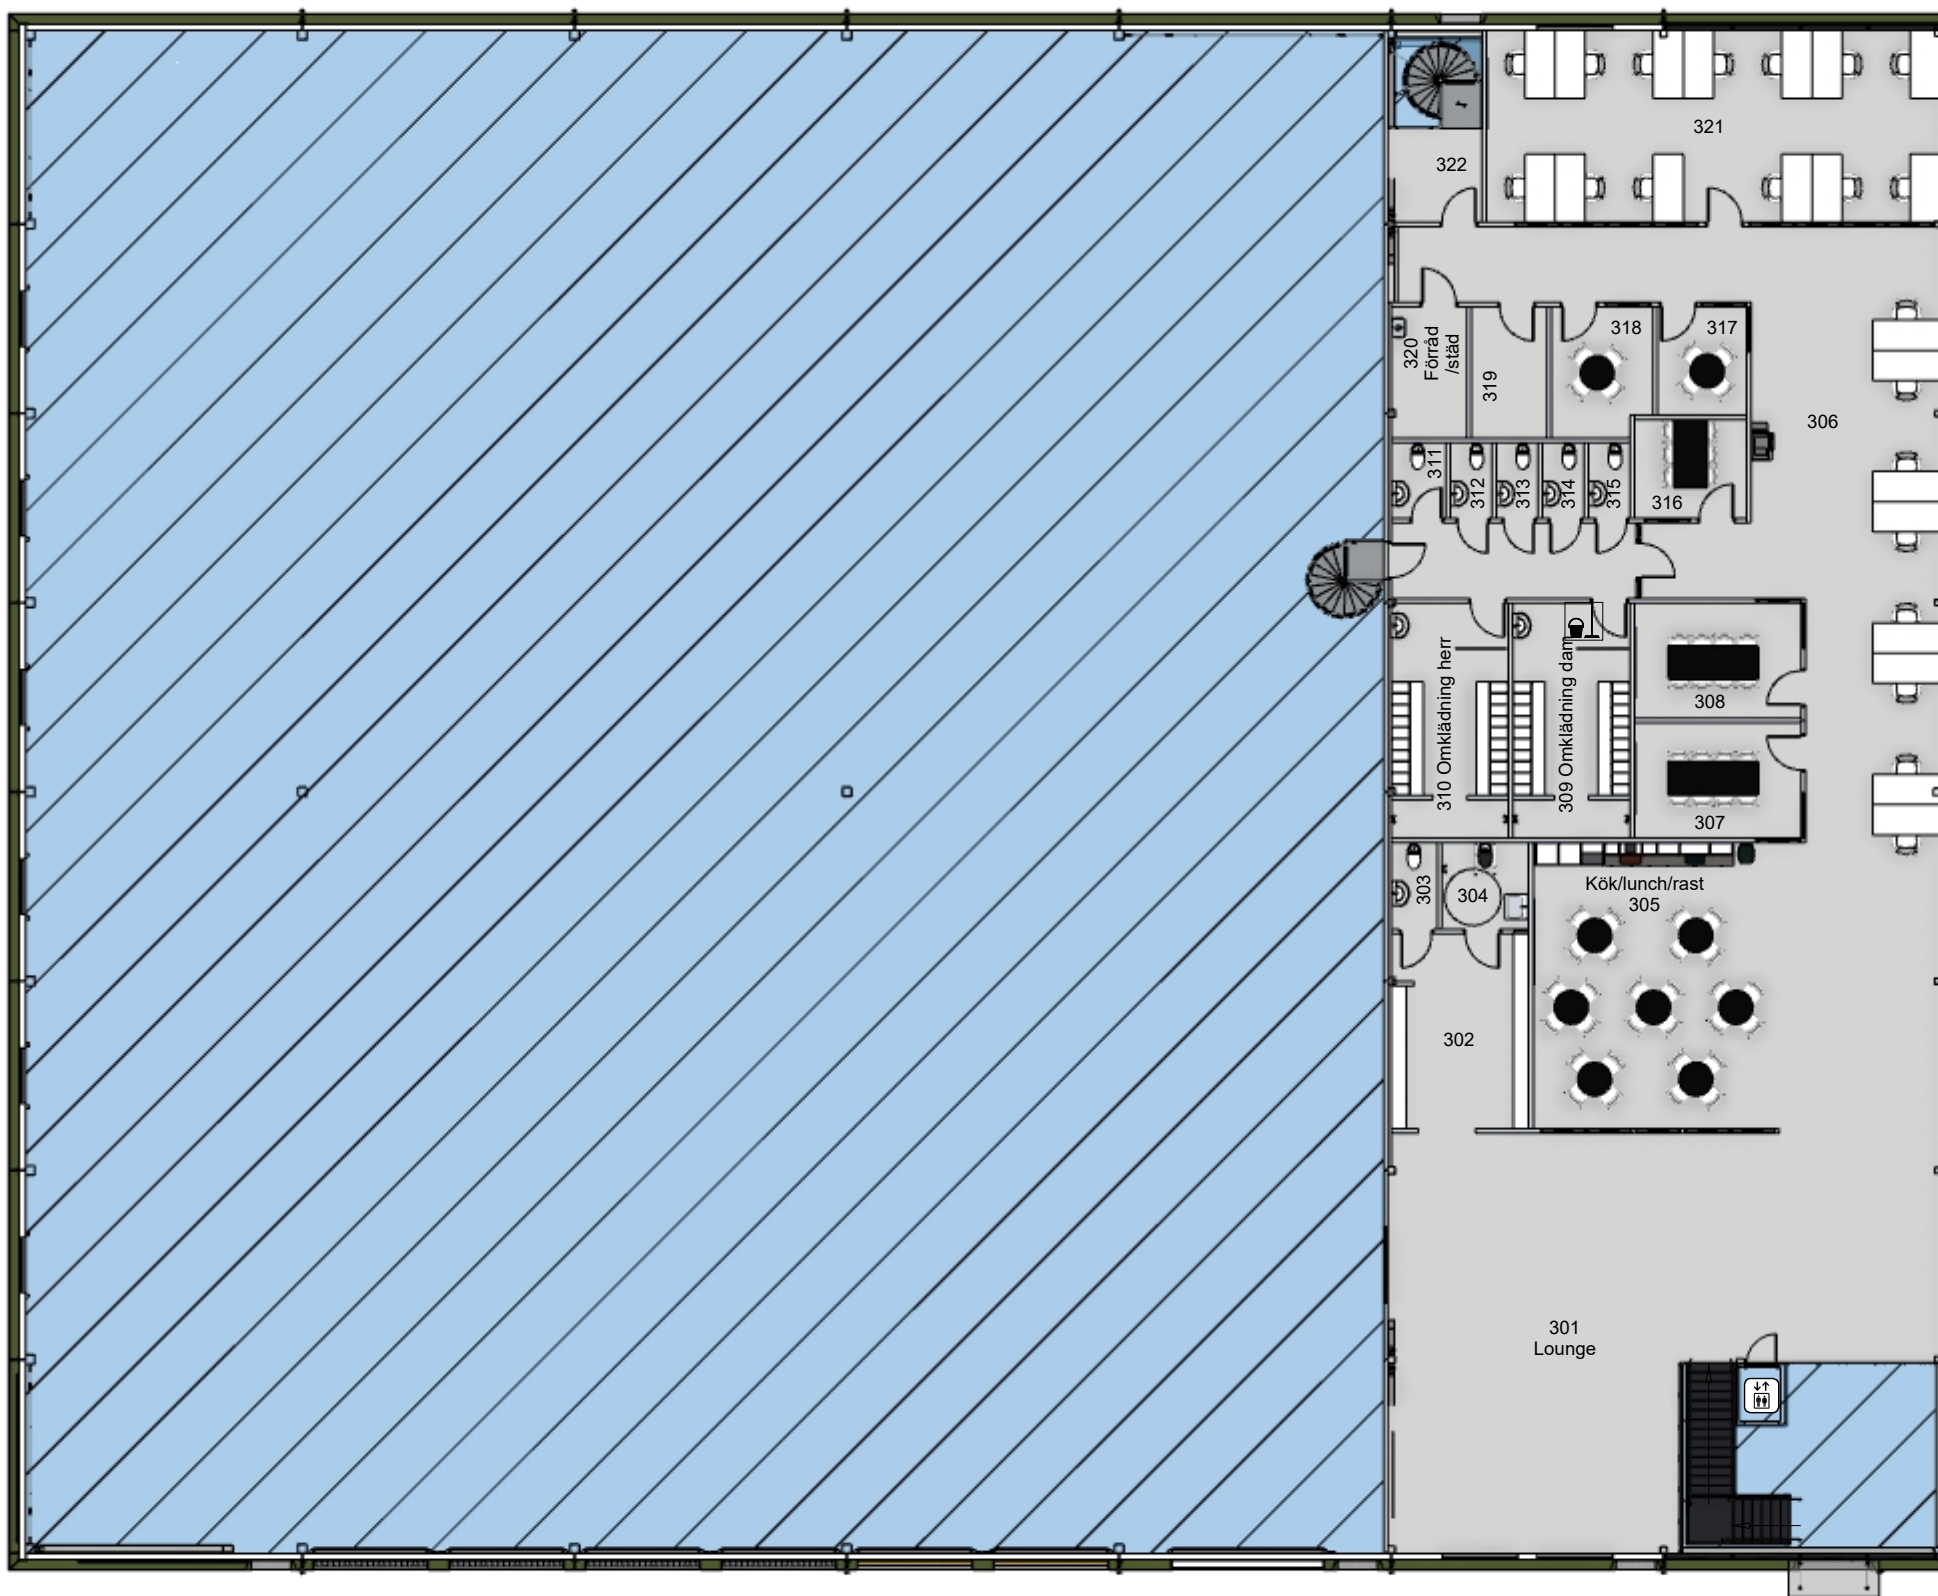

Skala 1:200

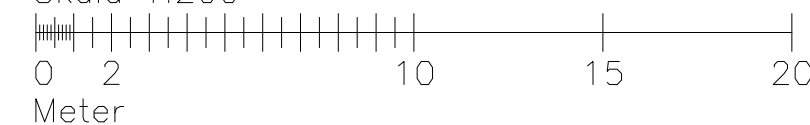

BET	ANT	ÄNDRINGEN AVSER	SIGN	DATUM
-----	-----	-----------------	------	-------



HYRESGÄST:

FASTIGHETSBETECKNING: Sollentuna Häradsallmänning 1:27

RITAD AV:

Dan Jonsson
TEL: 0707 88 66 79

SKALA (A3):

1:200

RITNING:

PLAN 3



DATUM:

2025-01-30


RITNING NR:

A04

RELATIONSHANDLING

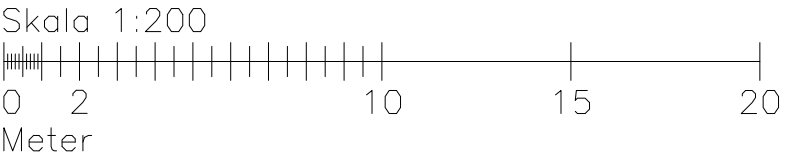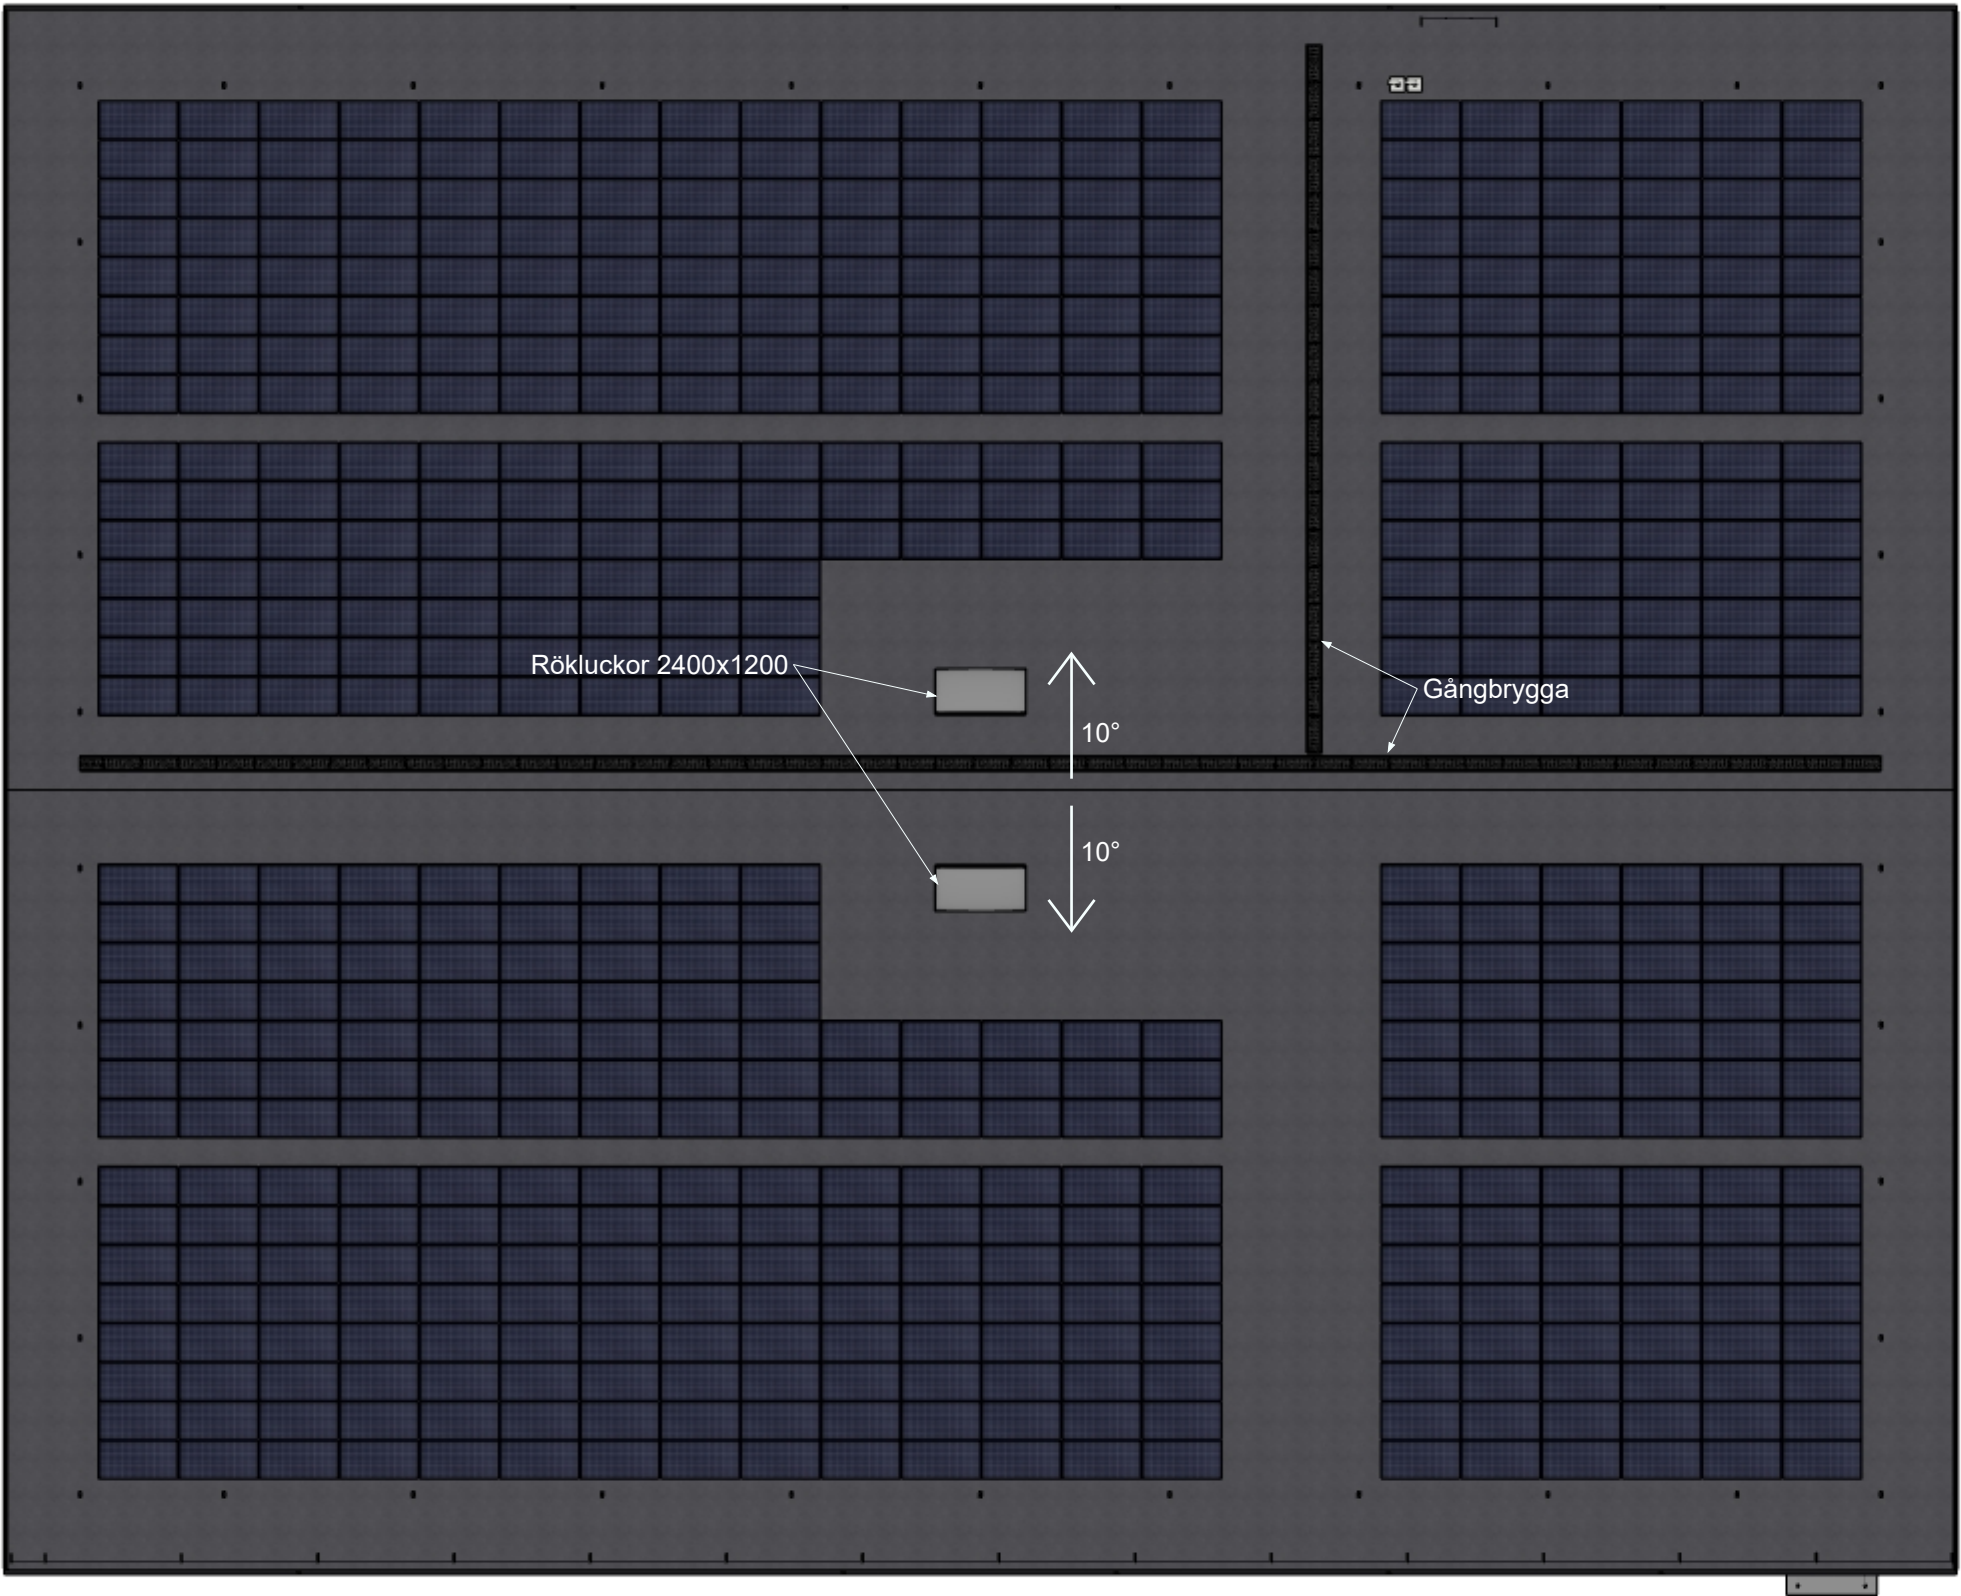


BET	ANT	ÄNDRINGEN AVSER	SIGN	DATUM	Meter				
				HYRESGÄST:	FASTIGHETSBETECKNING: Sollentuna Häradsallmänning 1:27		RITAD AV:	SKALA (A3): 1:200	DATUM: 2025-01-30
					RELATIONSHANDLING		Dan Jonsson TEL: 0707 88 66 79	RITNING: TAKPLAN & SOLCELLER	RITNING NR: A05

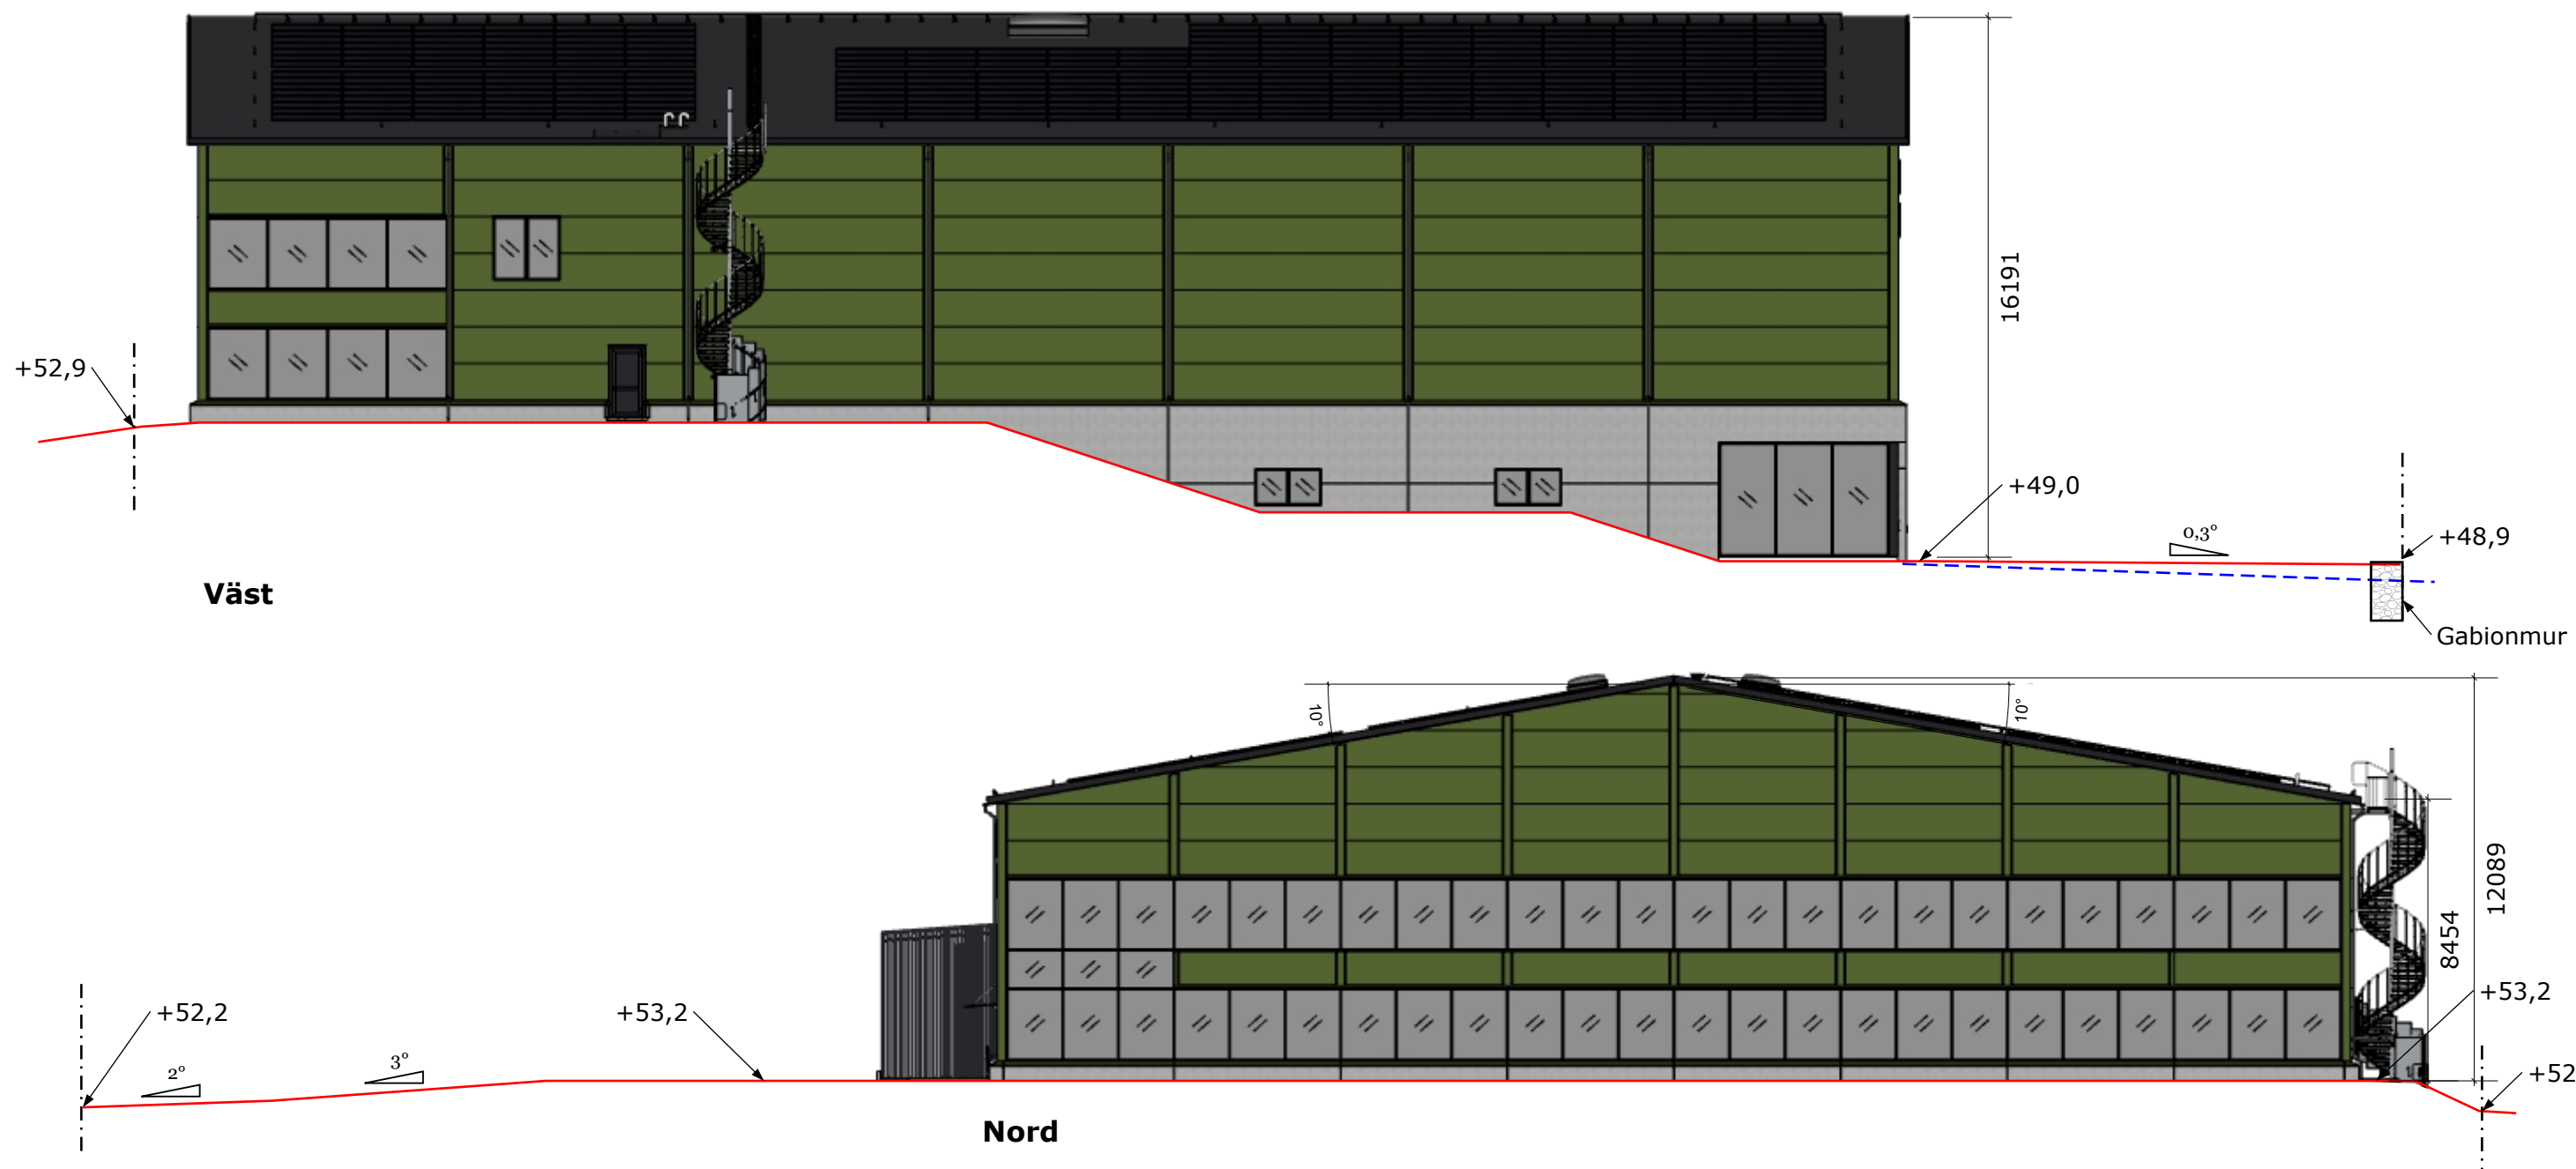

Höjdsystem RH2000

- Befintlig marknivå
- Tomtgräns
- Marklutning
- Avkortning av marknivå av utrymmesskäl

Skala 1:200


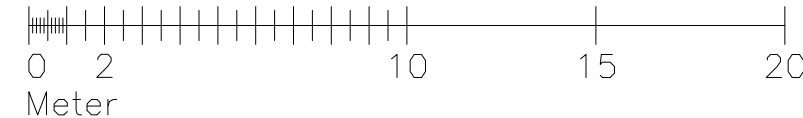


BET	ANT	ÄNDRINGEN AVSER	SIGN	DATUM	HYRESGÄST:	FASTIGHETSBETECKNING: Sollentuna Häradsallmänning 1:27	RITAD AV:	SKALA (A3):	DATUM:
						RELATIONSHANDLING	Dan Jonsson TEL: 0707 88 66 79	1:200	2025-01-30
								RITNING: FASAD VÄST OCH NORD	RITNING NR: A06





A-A

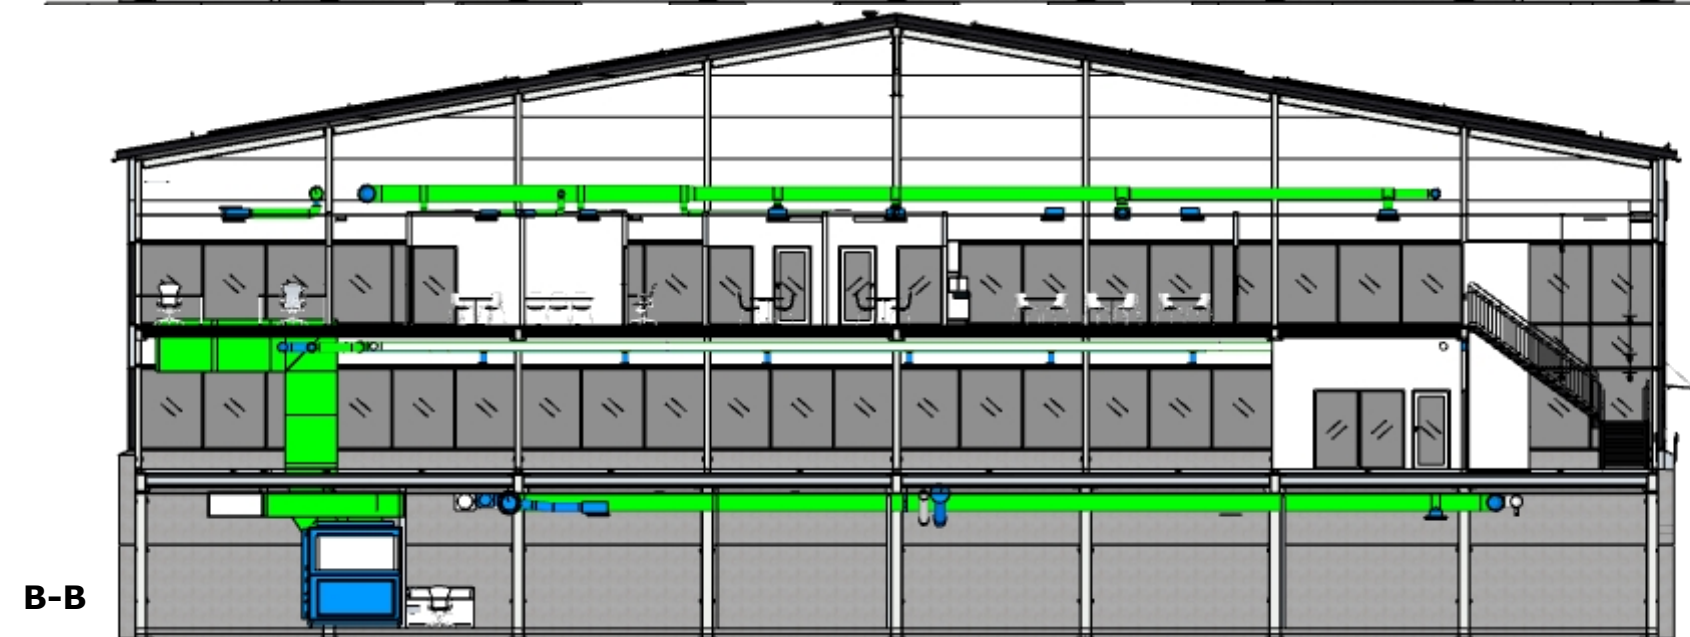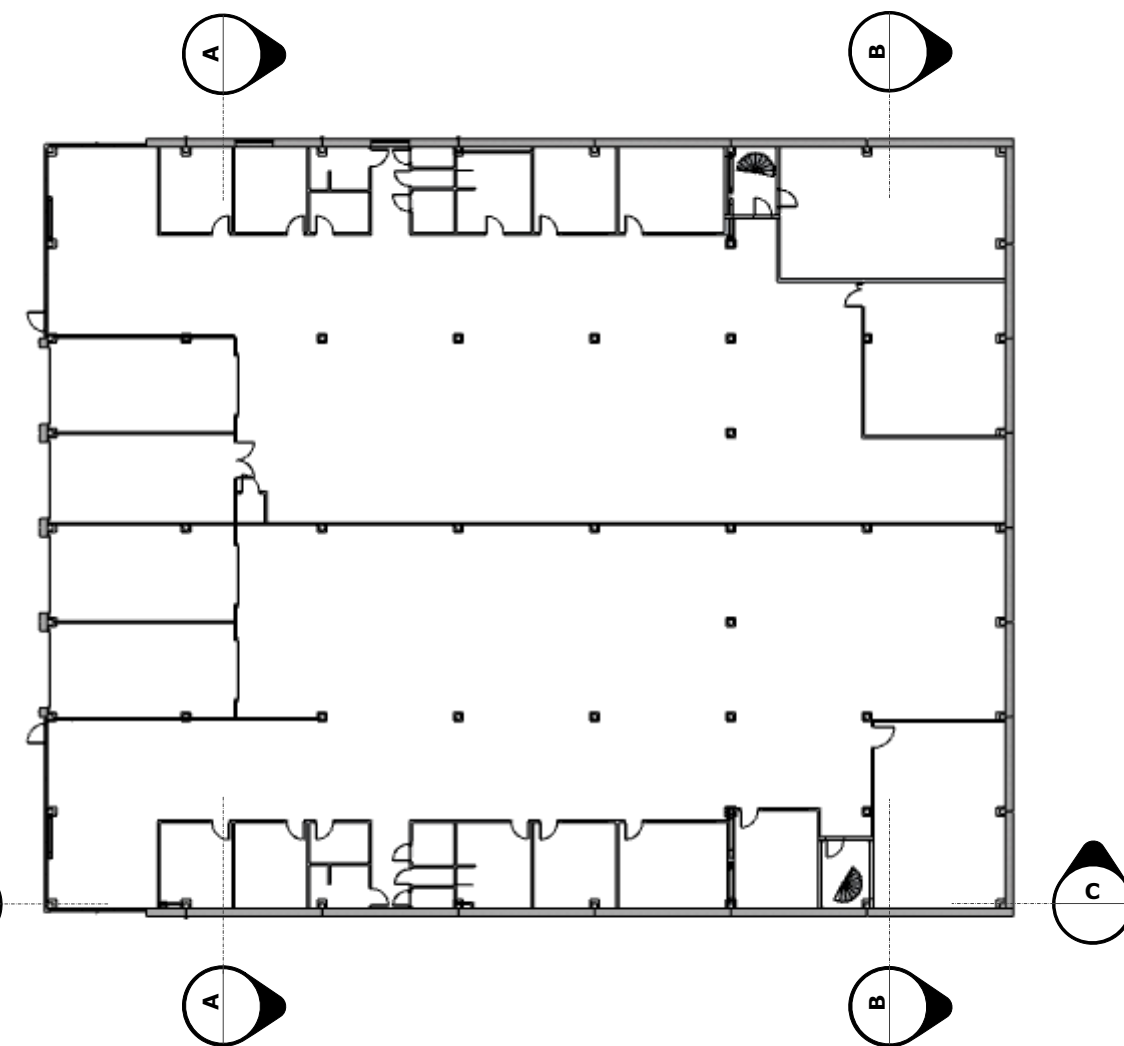


B-B



C-C

Skala 1:200

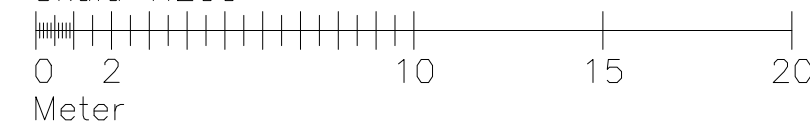

BET	ANT	ÄNDRINGEN AVSER	SIGN	DATUM	HYRESGÄST:	FASTIGHETSBETECKNING: Sollentuna Häradsallmänning 1:27	RITAD AV: Dan Jonsson TEL: 0707 88 66 79	SKALA (A3): 1:200 RITNING: SEKTIONER	DATUM: 2025-01-30 RITNING NR: A08
					RELATIONSHANDLING				