




BET	ANT	ÄNDRINGEN AVSER	SIGN	DATUM					
RYK				HYRESGÄST:	FASTIGHETSBETECKNING: Sollentuna Häradsallmänning 1:27	RITAD AV:	SKALA (A3):	DATUM:	2025-01-30
						Dan Jonsson 0707 88 66 79	RITNING: ÖVERSIKTSRITNING 3D	RITNING NR:	A00.1

Förklaringar



- Gabionmur
- Stängsel runt hela tomten
av modell BG Fix Tranholmen
RAL 9005 Svart




<https://www.bgfix.se/sortiment/industristangsel/tranholmen/>

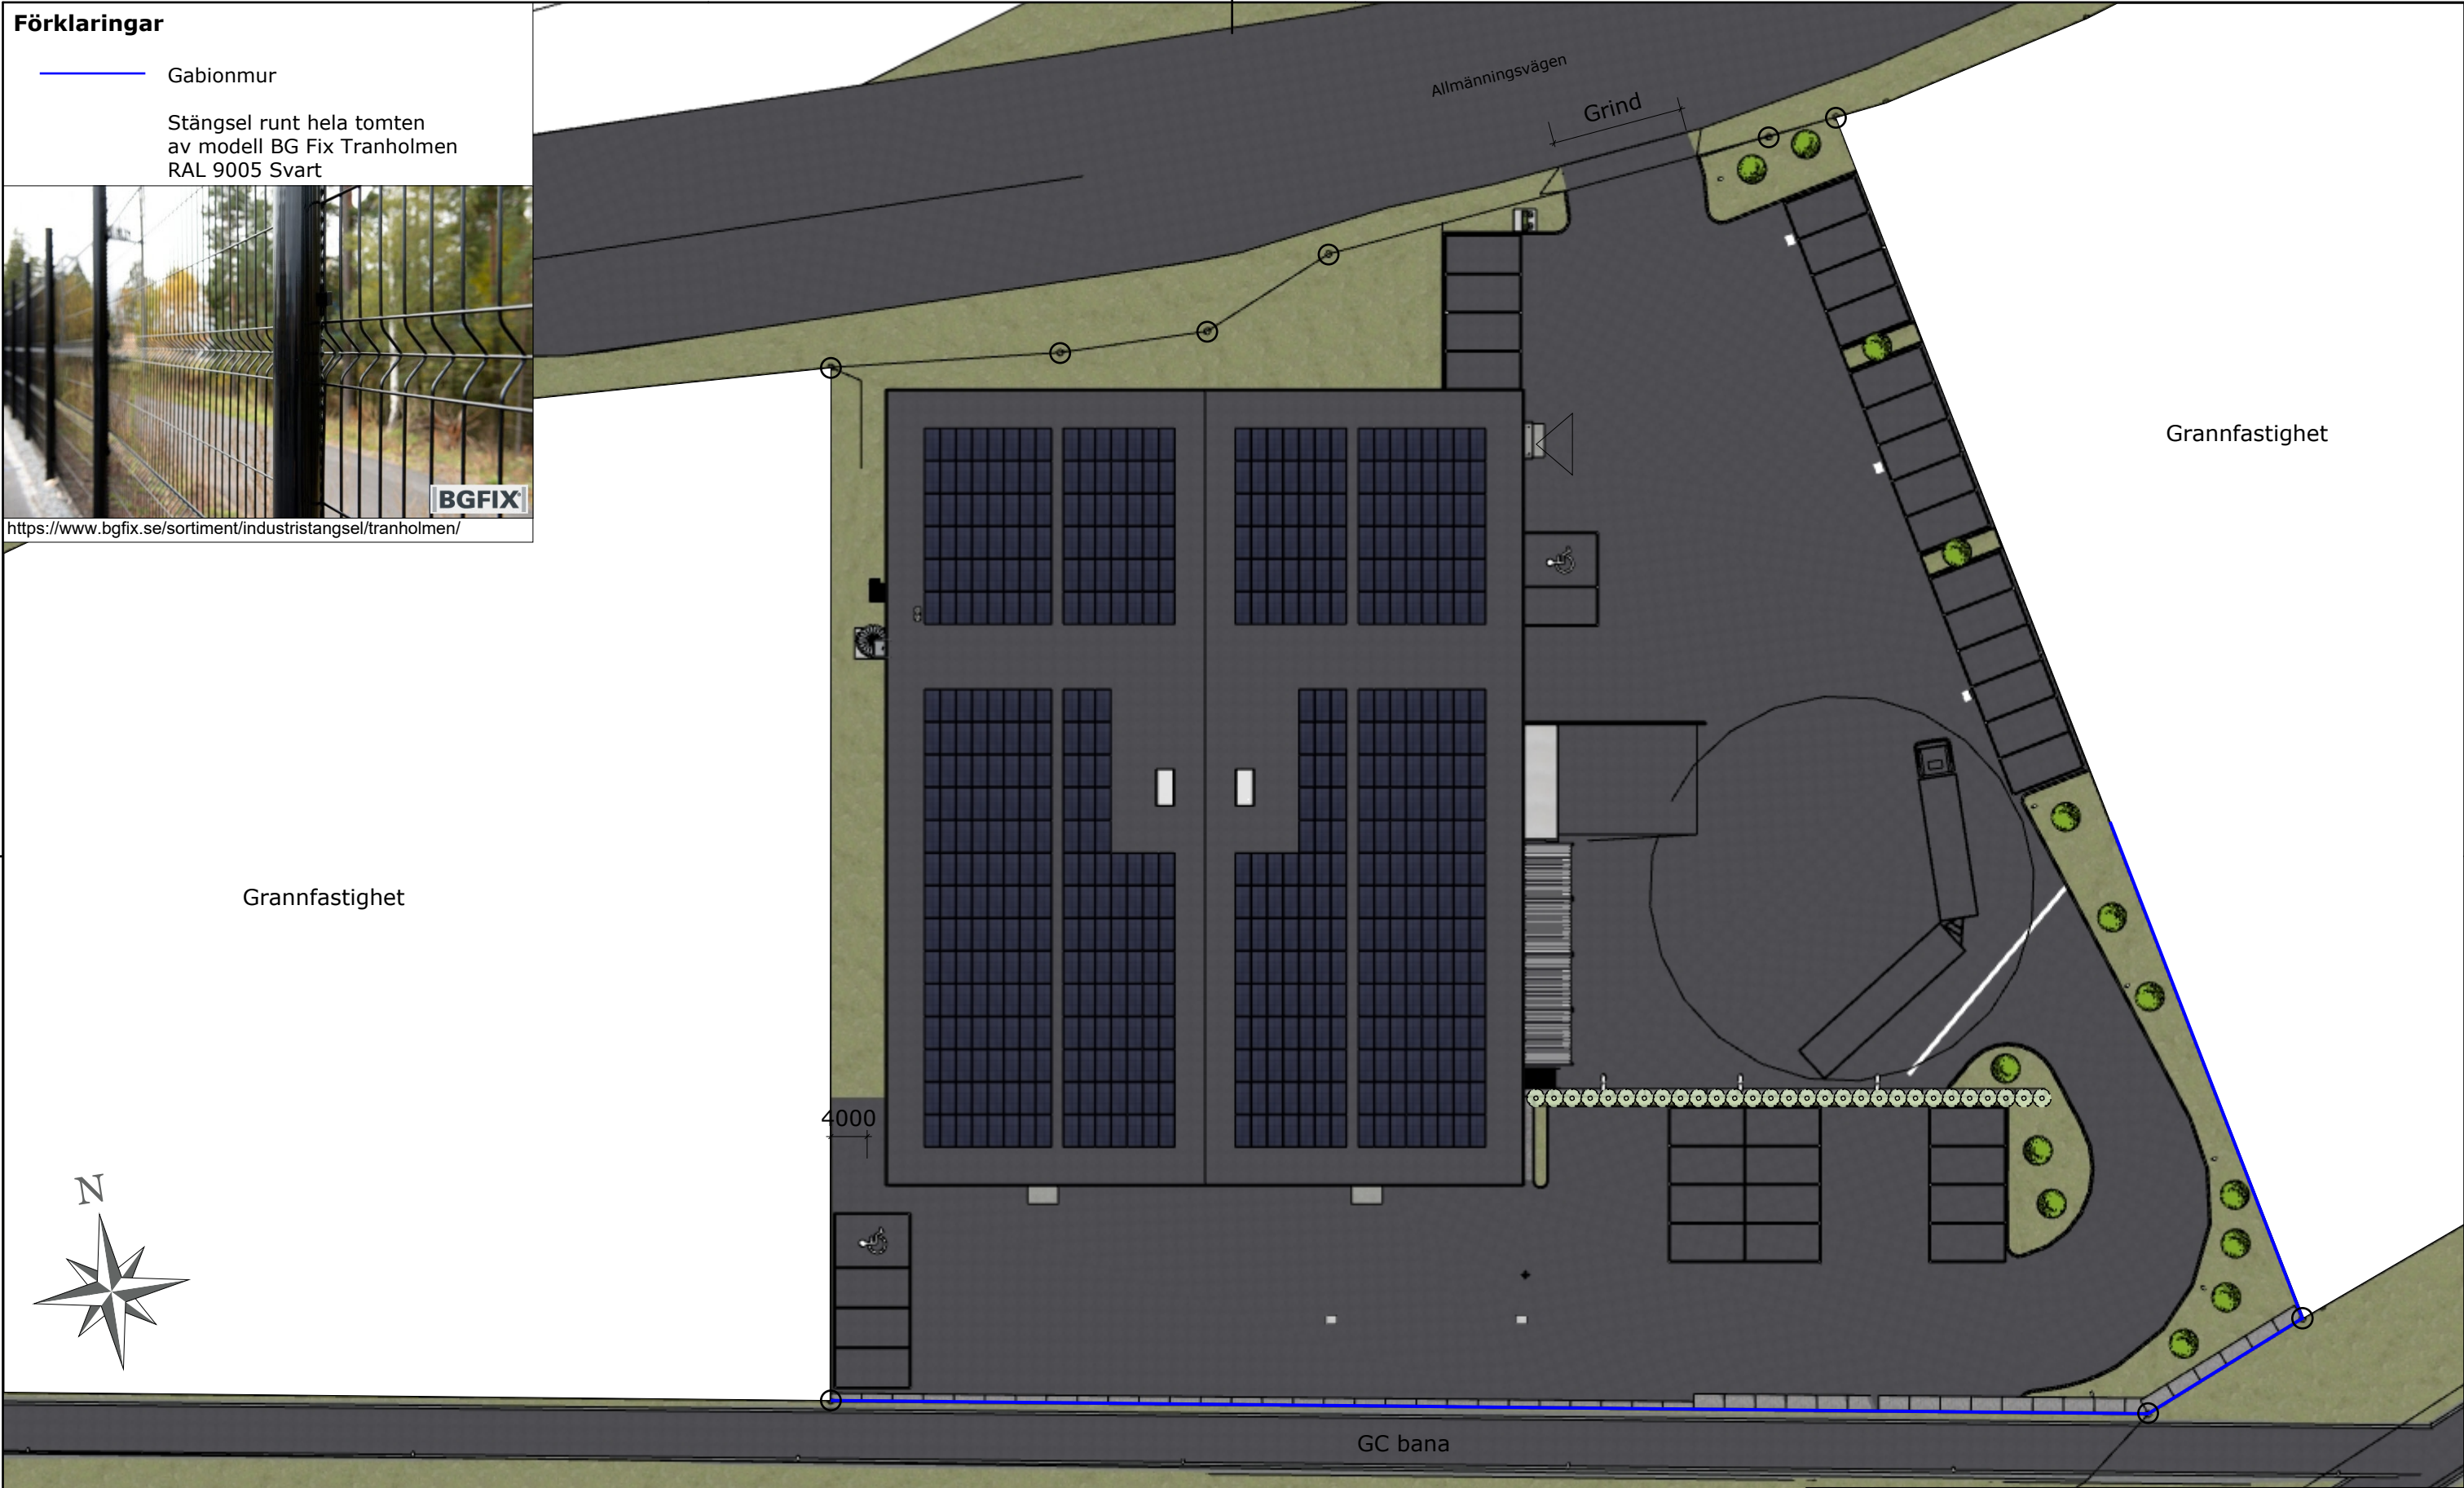


BET	ANT	ÄNDRINGEN AVSER	SIGN	DATUM				
RYK		HYRESGÄST:			FASTIGHETSBETECKNING: Sollentuna Häradsallmänning 1:27			RITAD AV: 1:400
					RELATIONSHANDLING			DATUM: 2025-01-30
					Dan Jonsson 0707 88 66 79			RITNING: SITUATIONSPLAN
								RITNING NR: A01

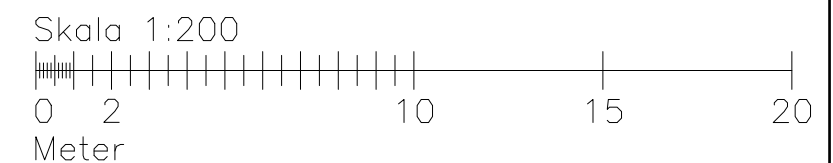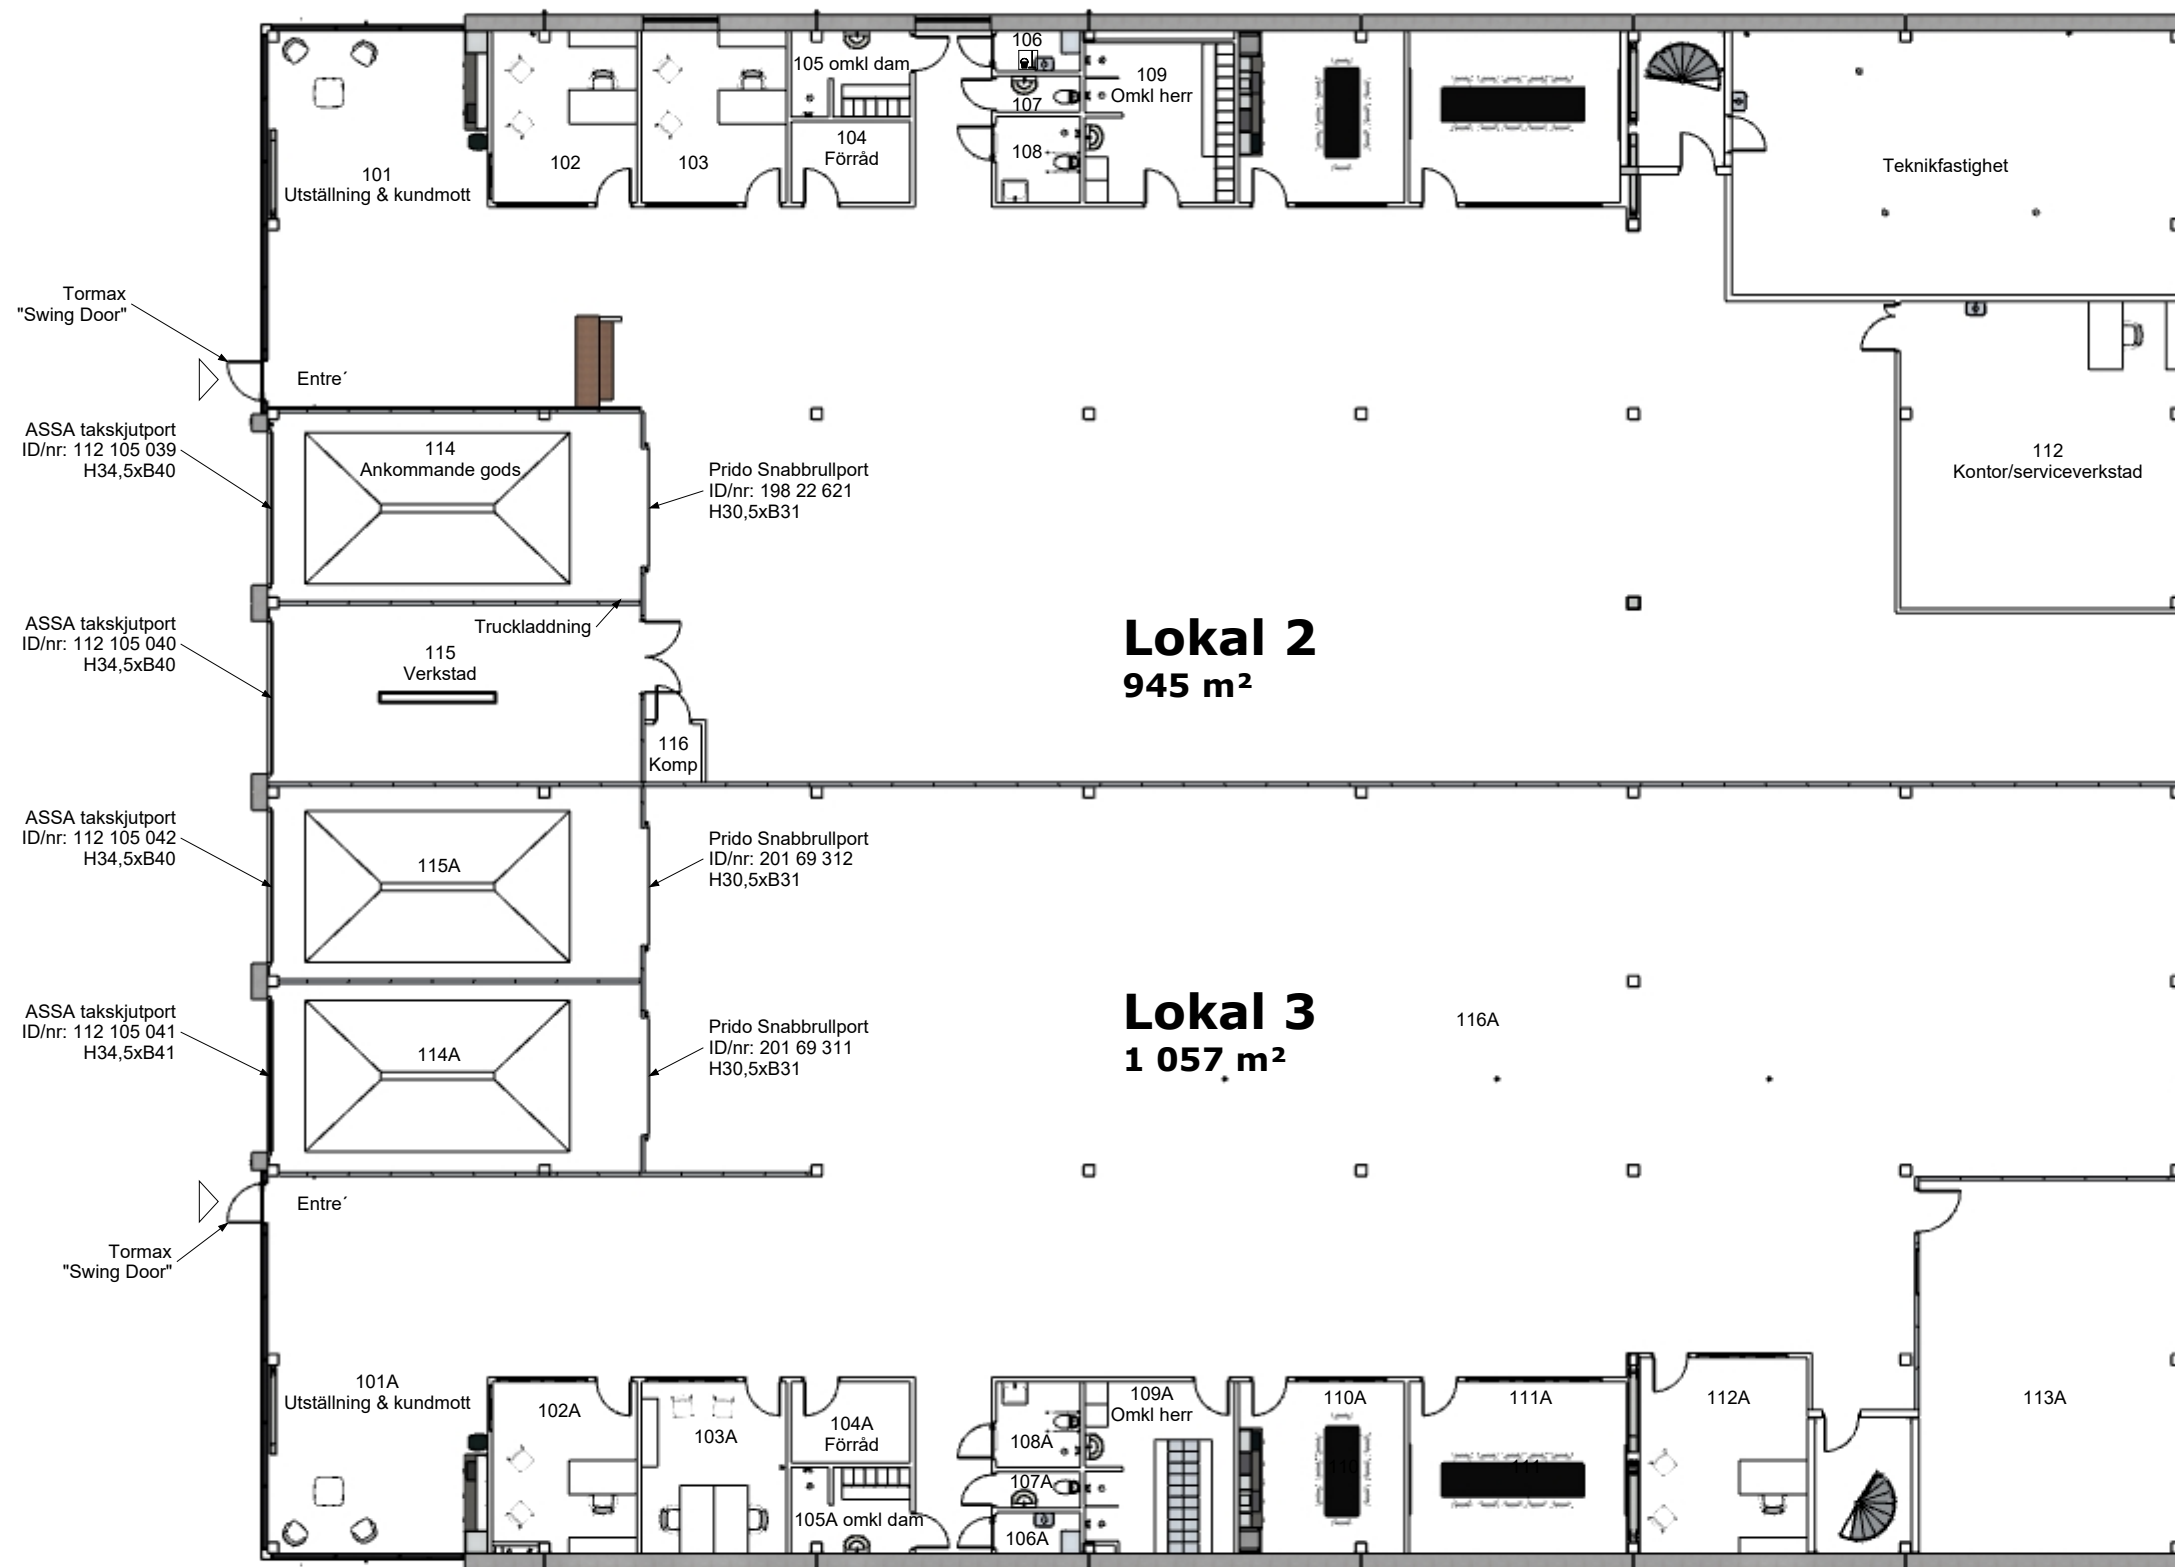


BET	ANT	ÄNDRINGEN AVSER	SIGN	DATUM	Meter				
RYK				HYRESGÄST:	FASTIGHETSBETECKNING: Sollentuna Häradsallmänning 1:27	RITAD AV:	SKALA (A3): 1:200	DATUM: 2023-11-07	
					RELATIONSHANDLING	Dan Jonsson 0707 88 66 79	RITNING: PLAN 1	RITNING NR: A02.01	

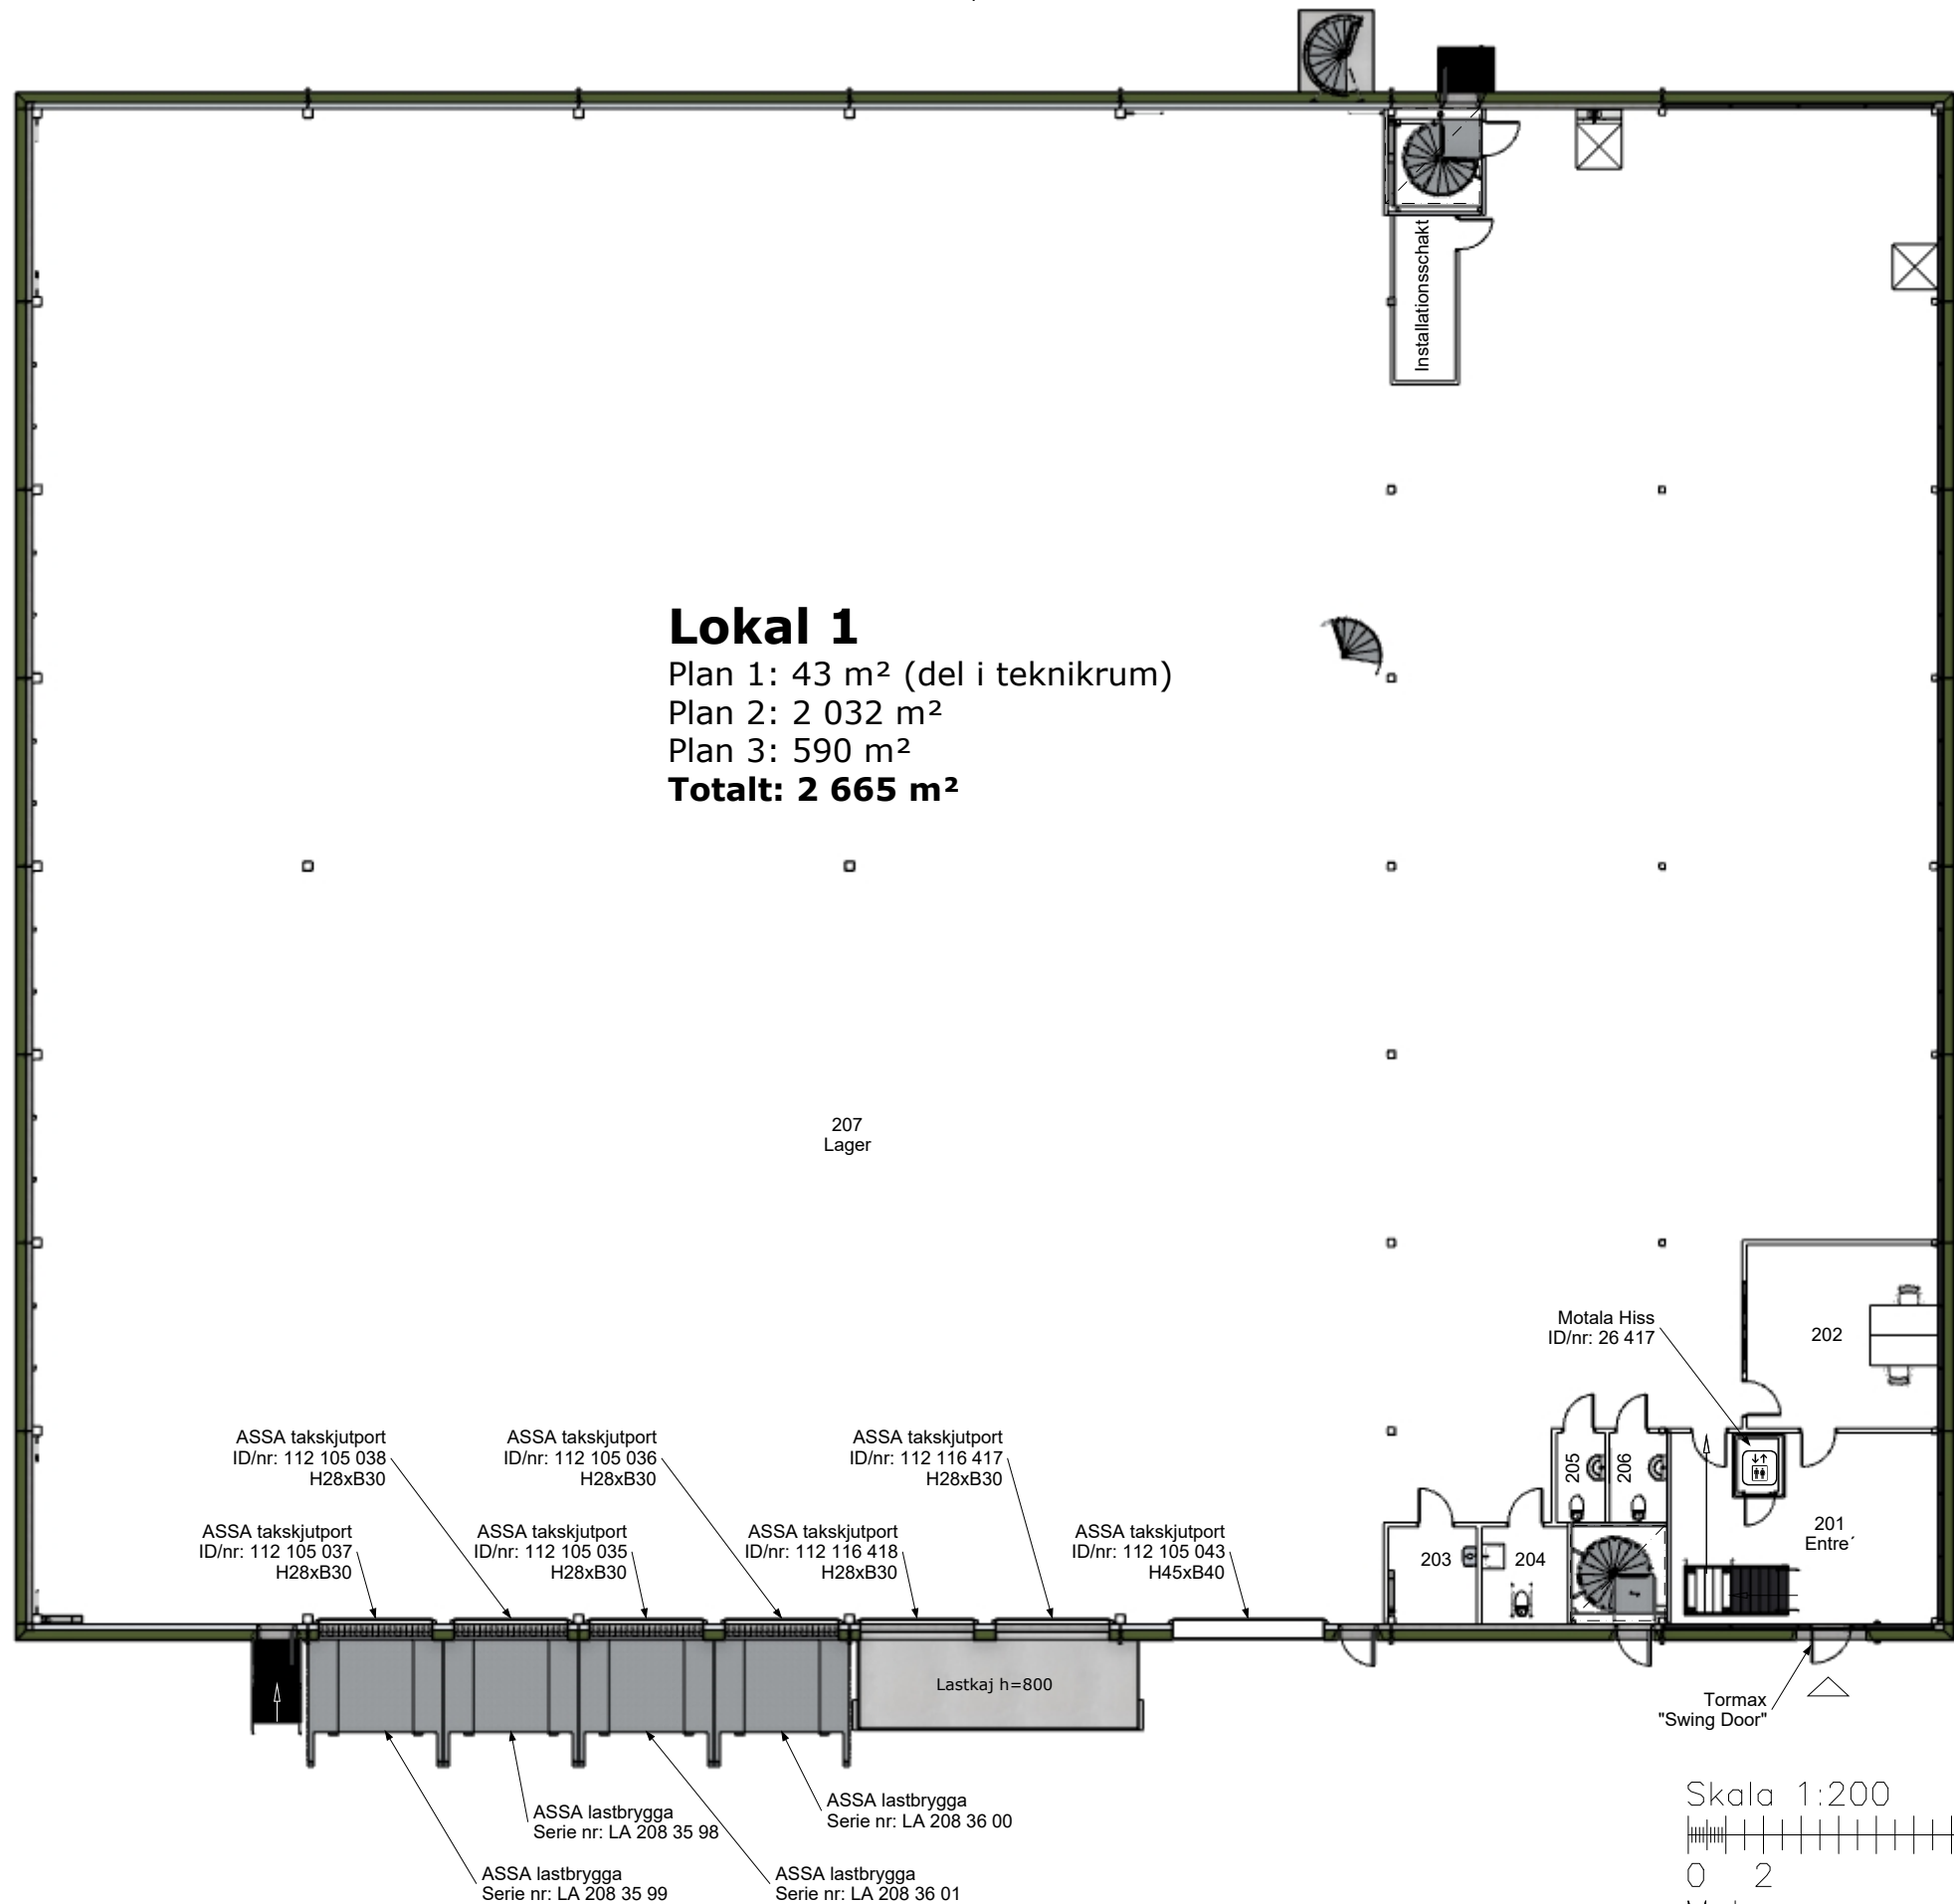

BET	ANT	ÄNDRINGEN AVSER	SIGN	DATUM			
RYK		HYRESGÄST:			FASTIGHETSBETECKNING: Sollentuna Häradsallmänning 1:27		RITAD AV:
					RELATIONSHANDLING		Dan Jonsson TEL: 0707 88 66 79
					SKALA (A3): 1:200		DATUM: 2023-10-23
					RITNING: PLAN 2		RITNING NR: A03

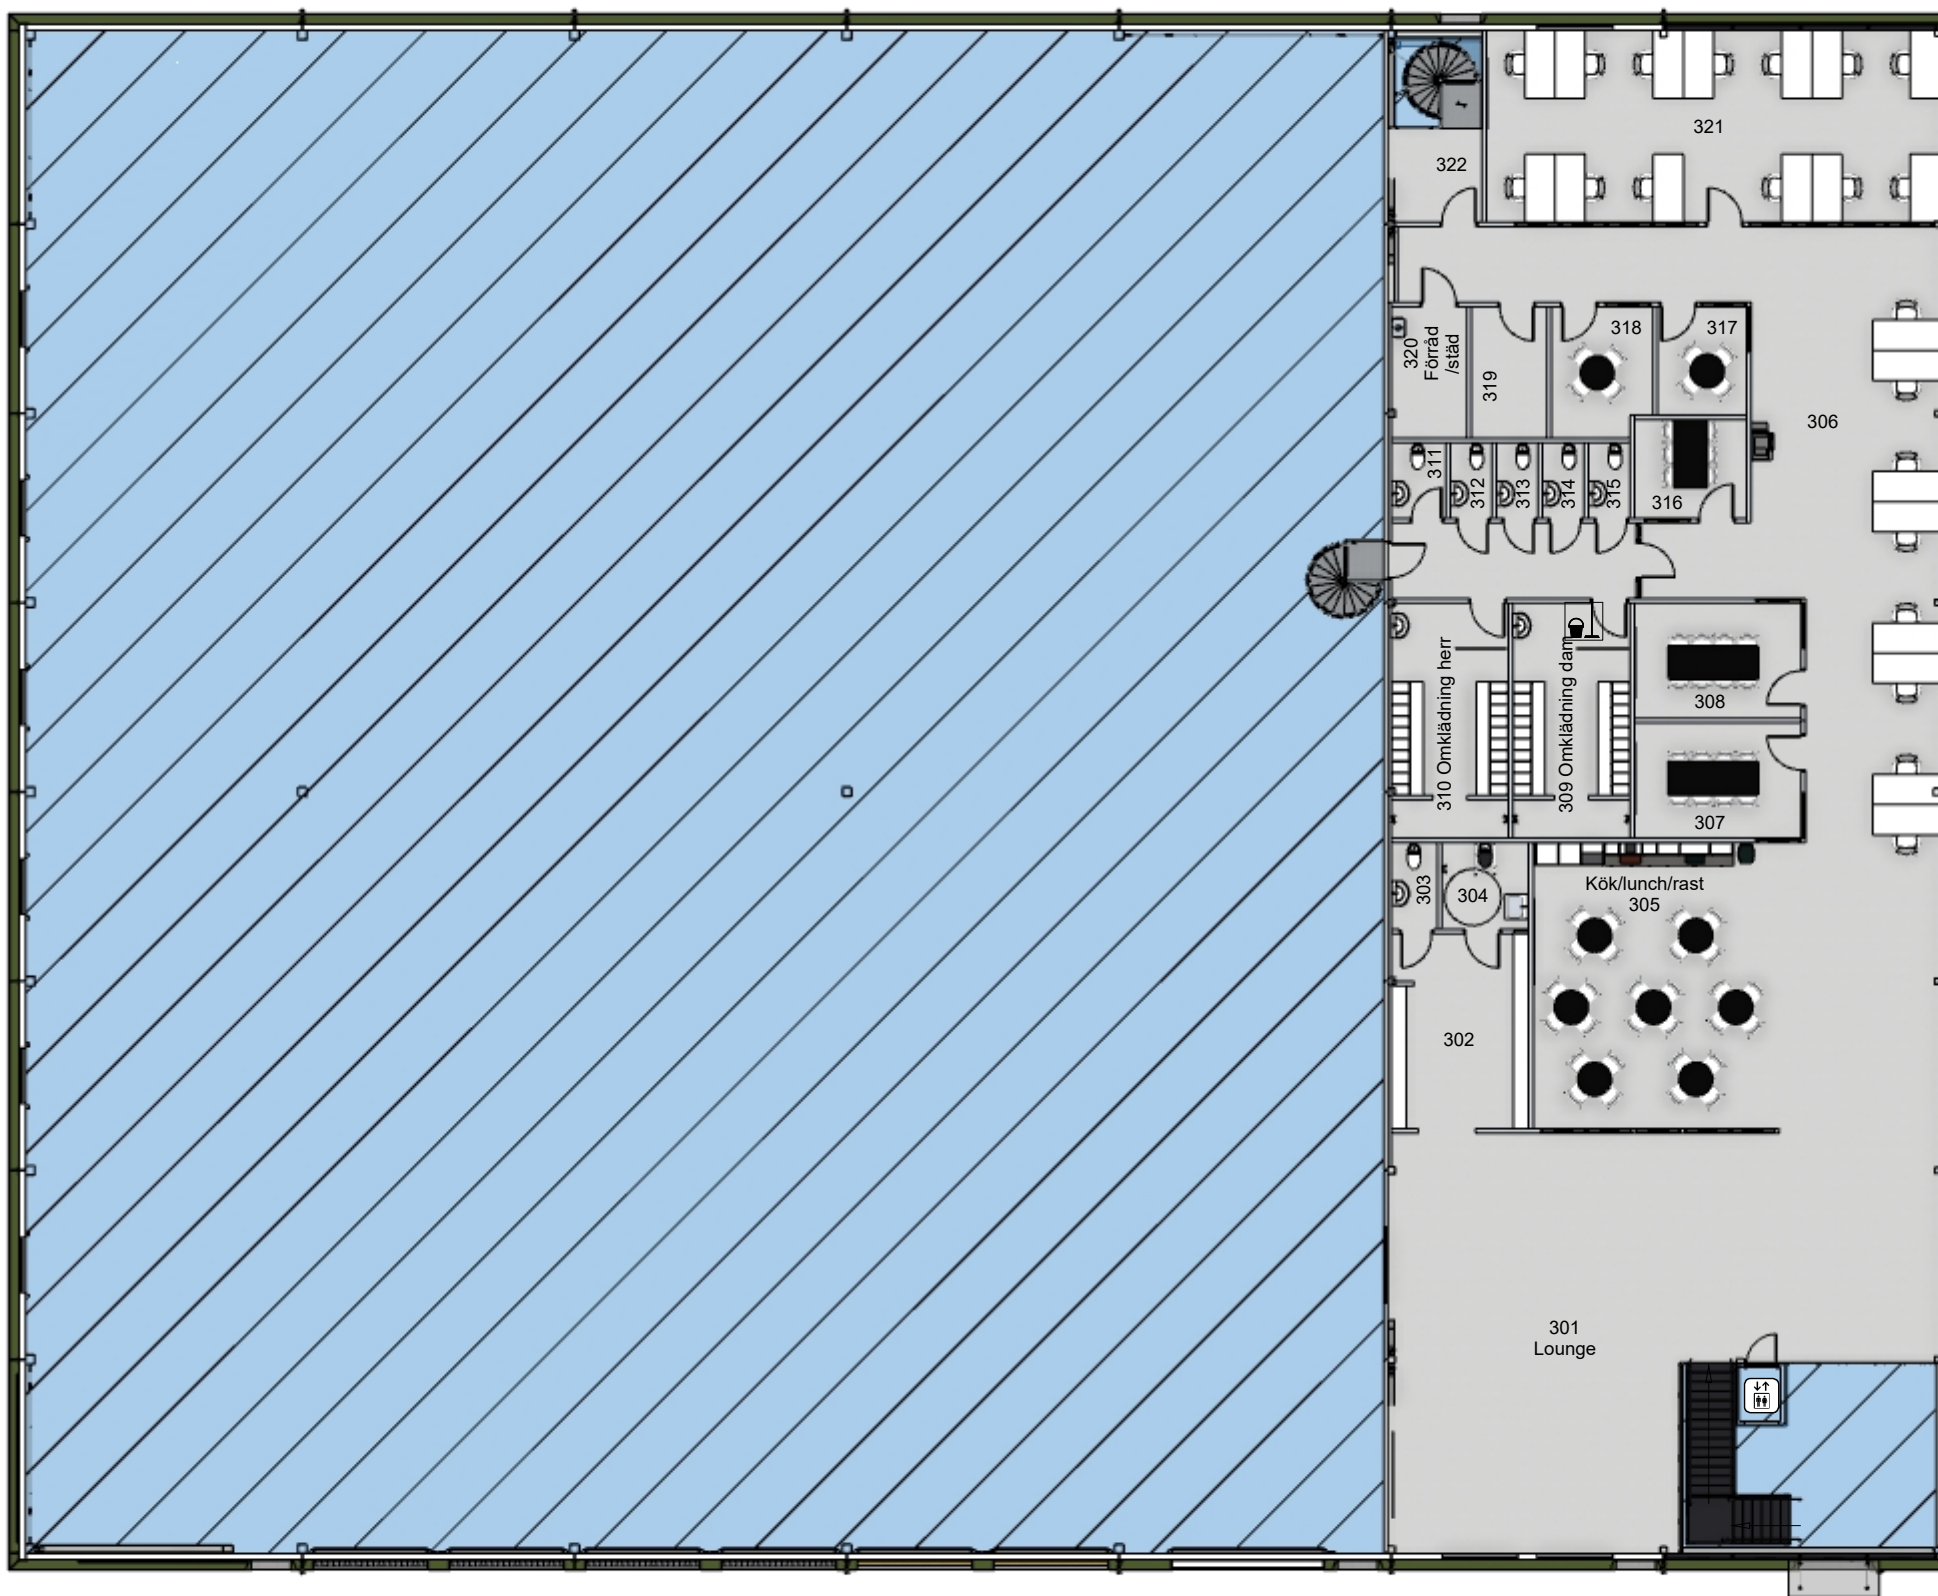

Skala 1:200

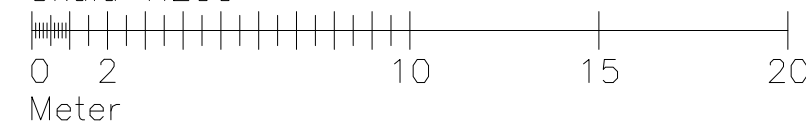

BET	ANT	ÄNDRINGEN AVSER	SIGN	DATUM
-----	-----	-----------------	------	-------

RYK

HYRESGÄST:

FASTIGHETSBETECKNING: Sollentuna Häradsallmänning 1:27

RITAD AV:

SKALA (A3):

1:200

DATUM:

2025-01-30

RELATIONSHANDLING

Dan Jonsson



RITNING:

PLAN 3


RITNING NR:

A04

TEL: 0707 88 66 79

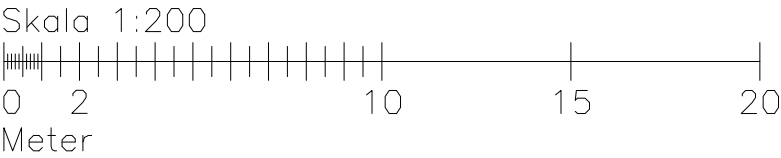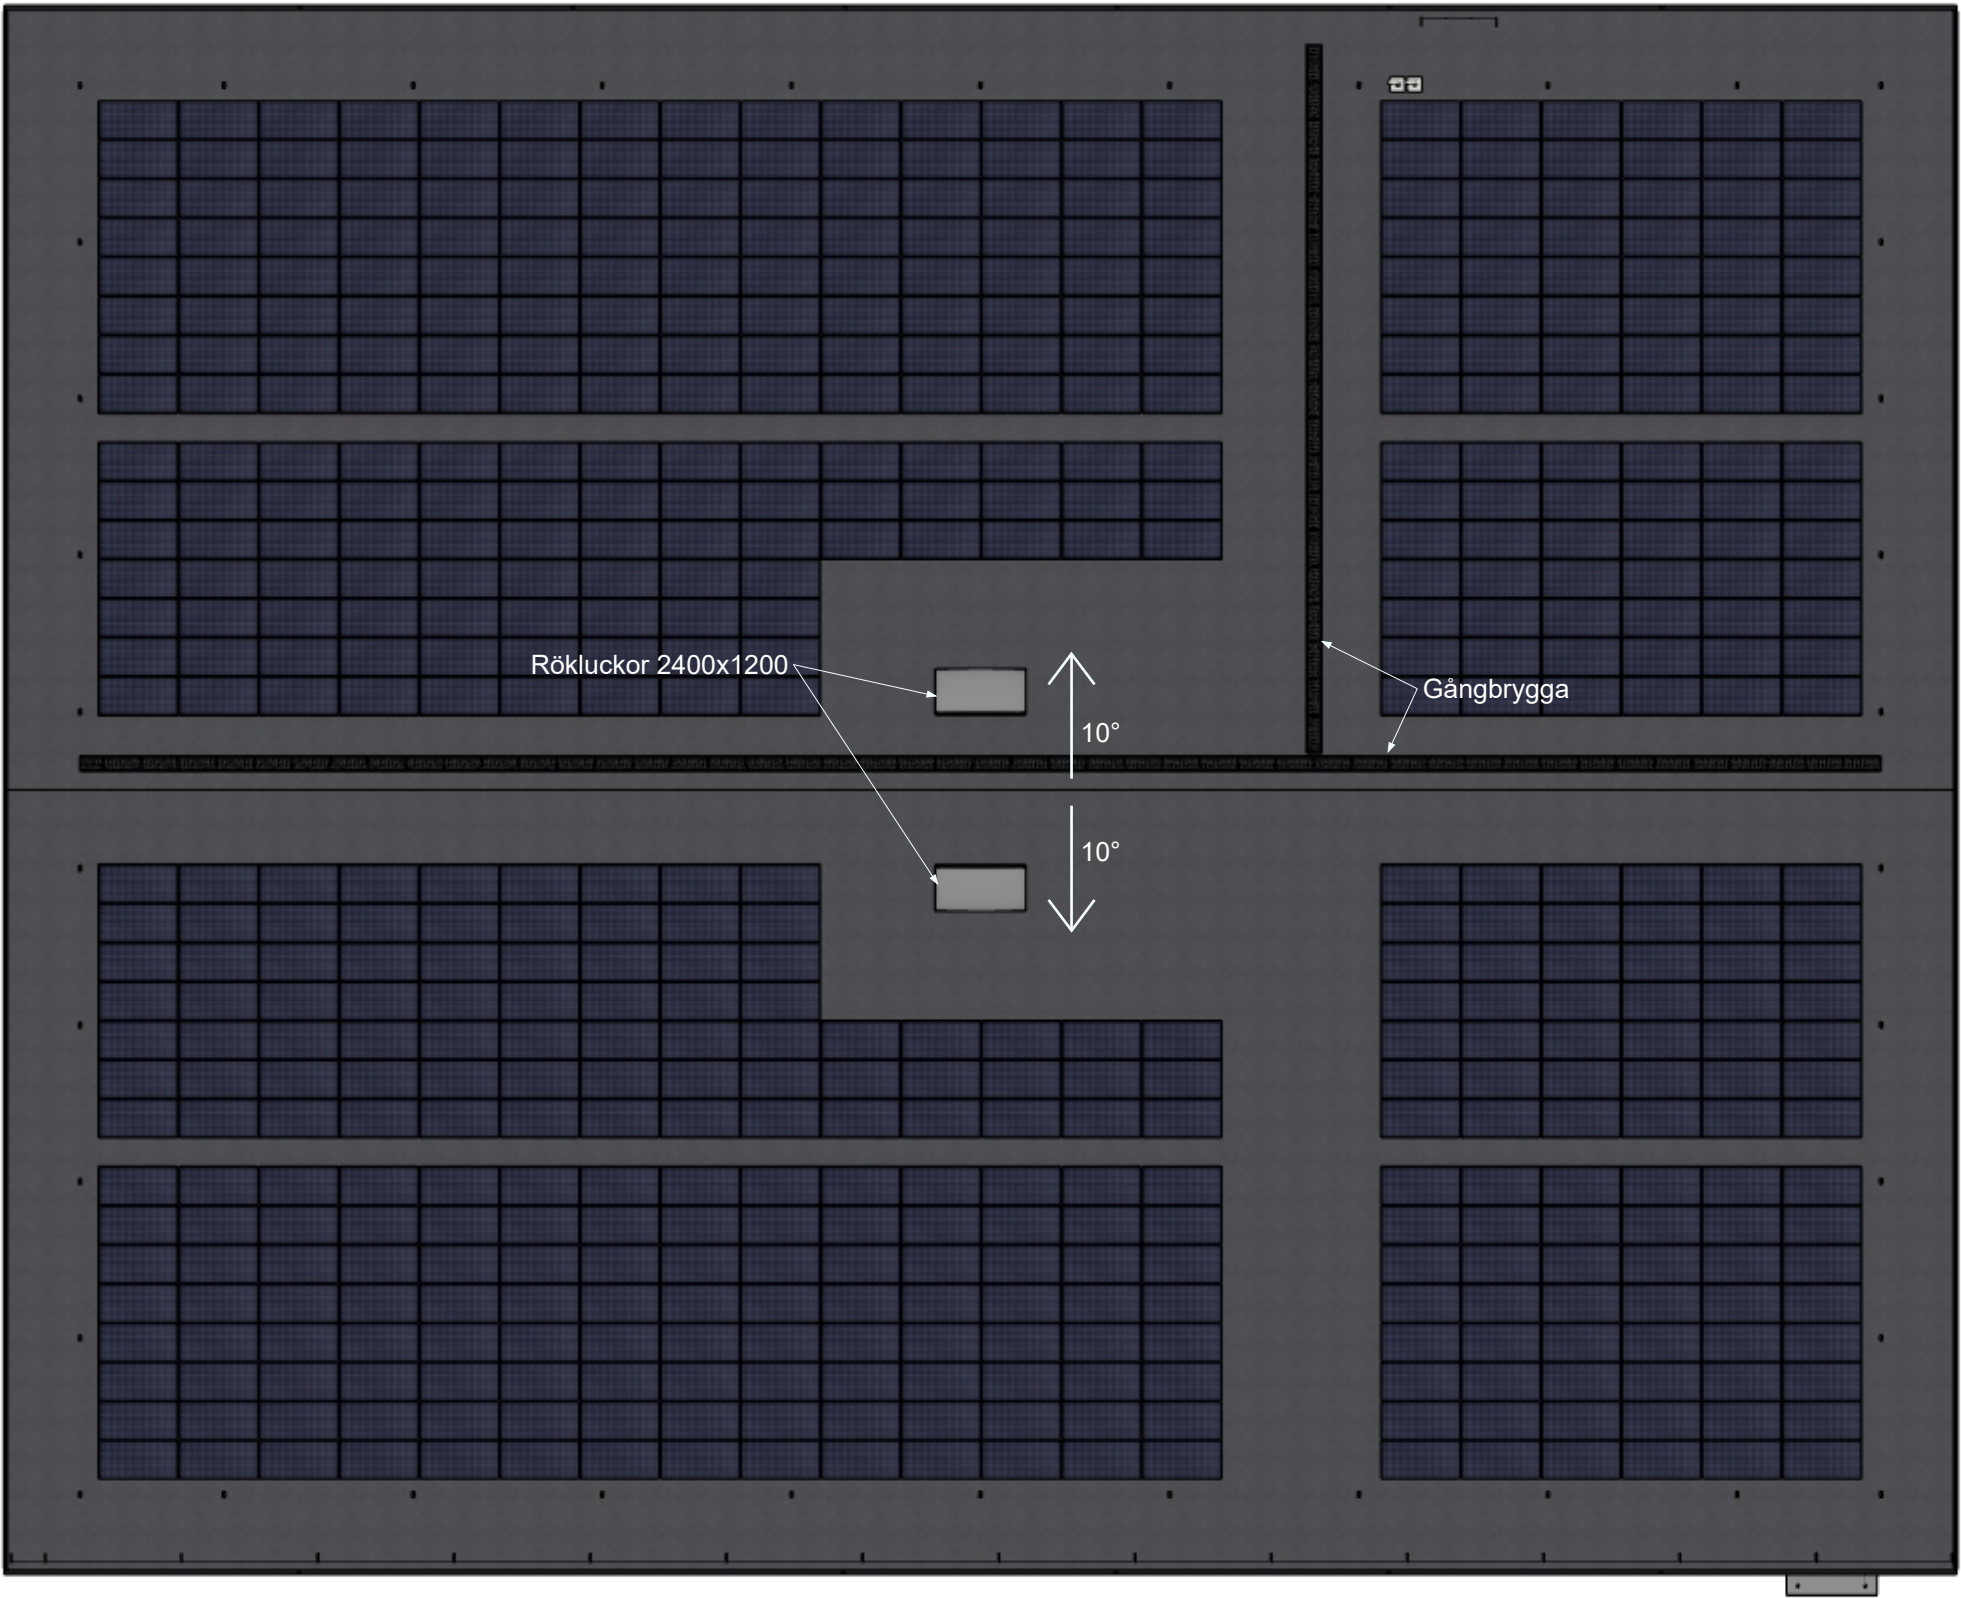


BET	ANT	ÄNDRINGEN AVSER	SIGN	DATUM	Meter				
RYK				HYRESGÄST:	FASTIGHETSBETECKNING: Sollentuna Häradsallmänning 1:27	RITAD AV:	SKALA (A3): 1:200	DATUM: 2025-01-30	
					RELATIONSHANDLING	Dan Jonsson TEL: 0707 88 66 79	RITNING: TAKPLAN & SOLCELLER	RITNING NR: A05	

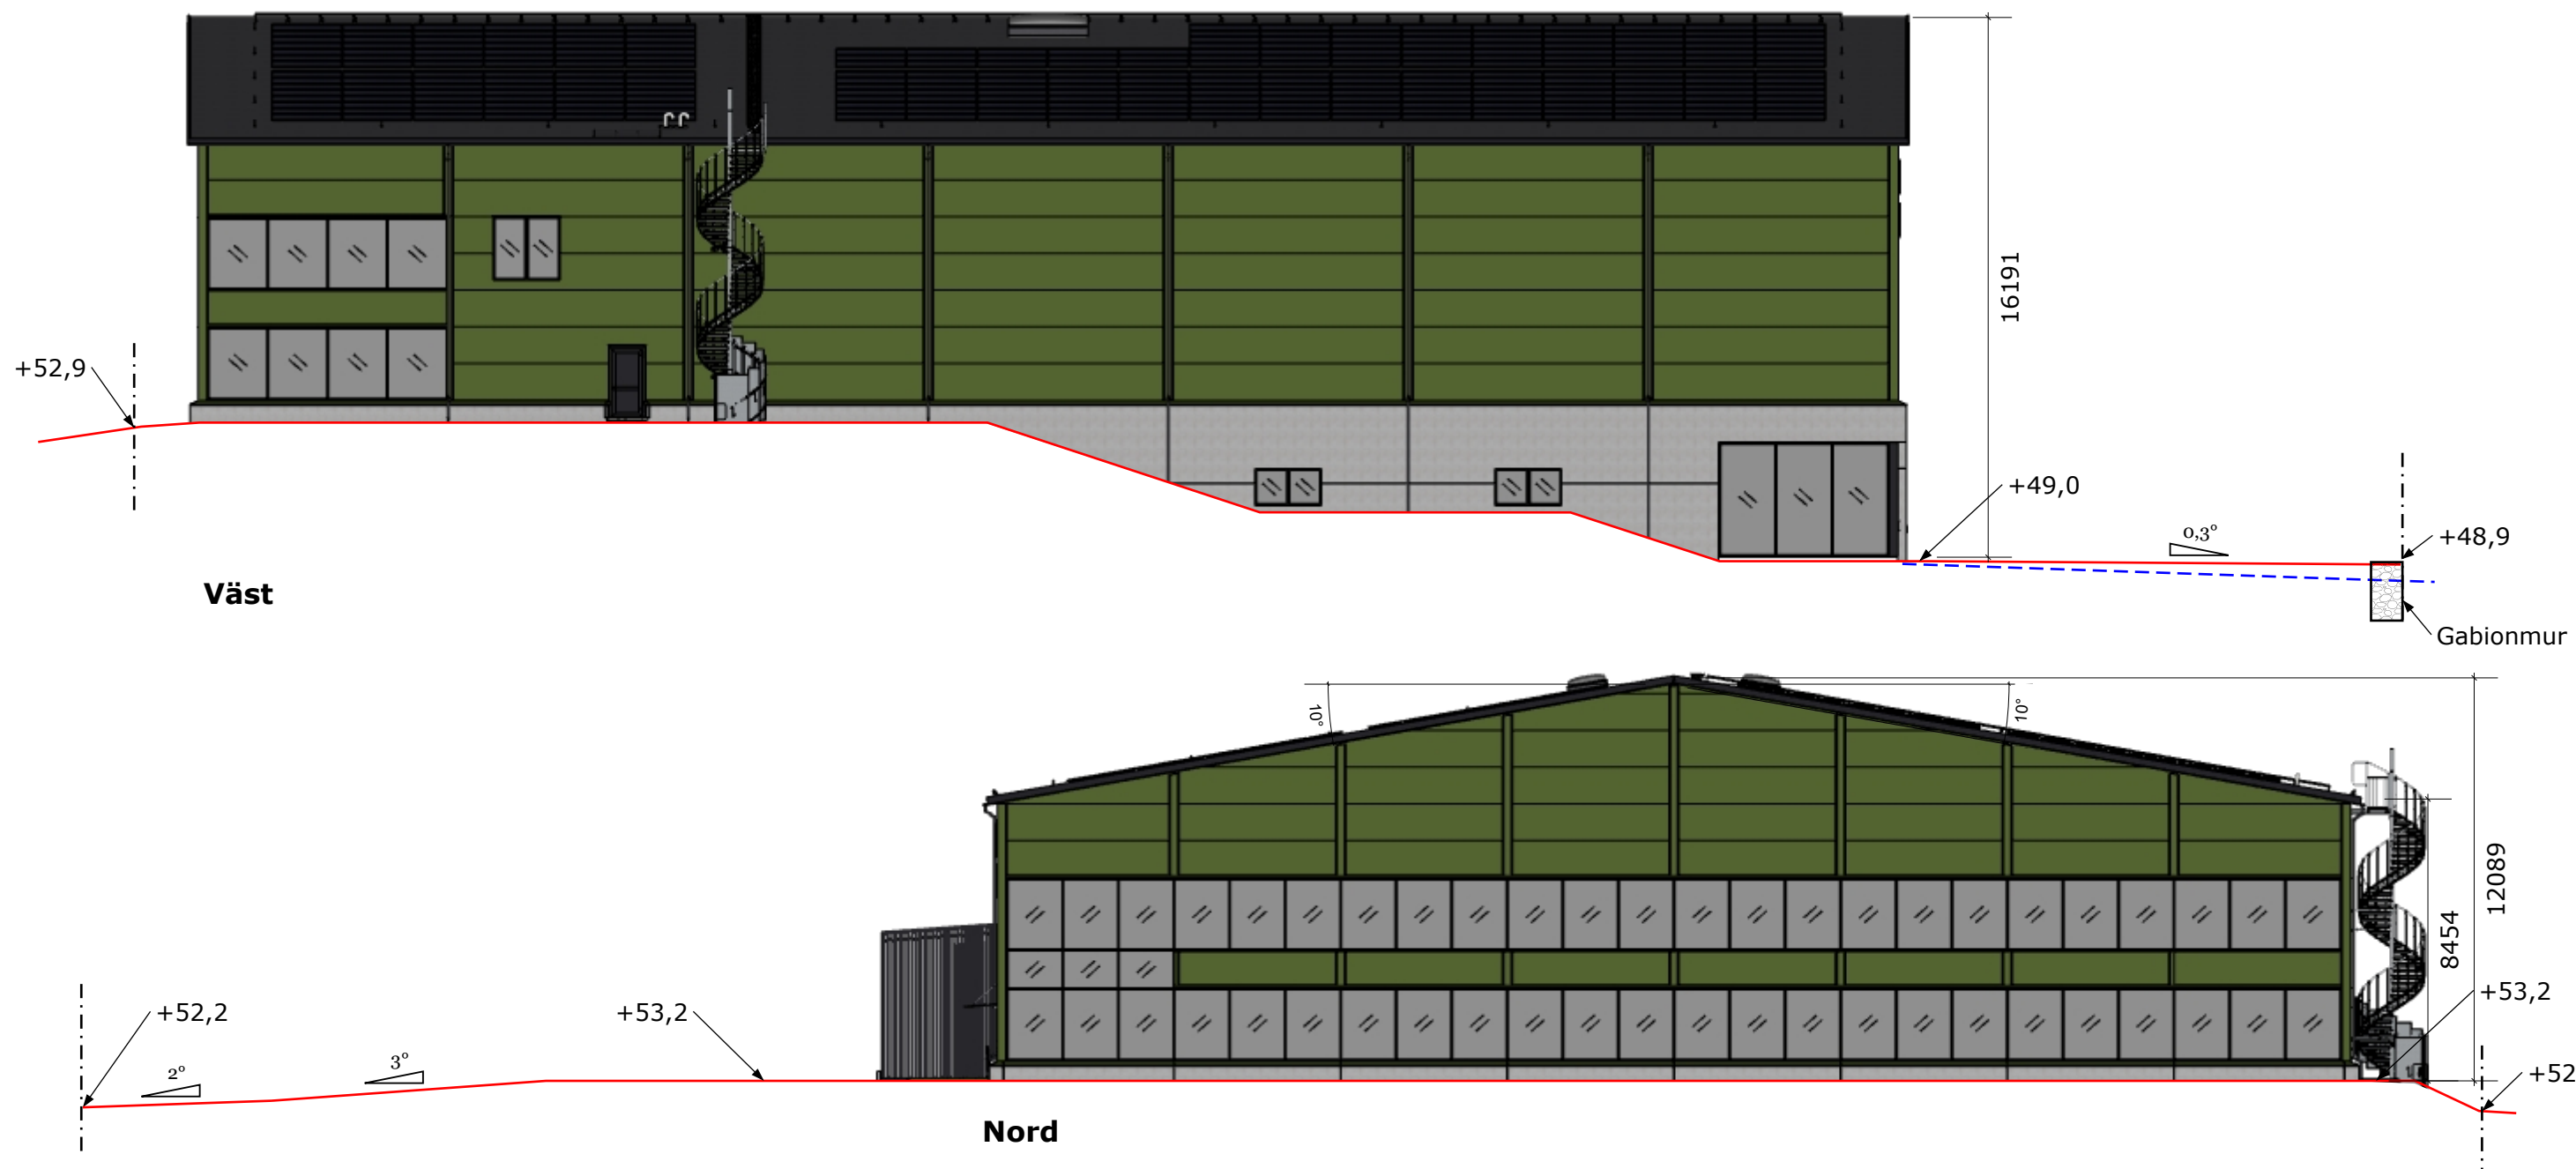

Höjdsystem RH2000

- Befintlig marknivå
- Tomtgräns
- Marklutning
- Avkortning av marknivå av utrymmesskäl


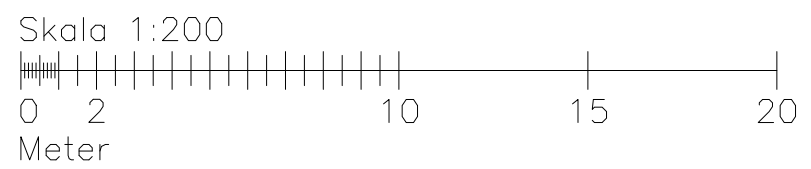


BET	ANT	ÄNDRINGEN AVSER	SIGN	DATUM				
RYK		HYRESGÄST:			FASTIGHETSBETECKNING: Sollentuna Häradsallmänning 1:27		RITAD AV: Dan Jonsson	
					RELATIONSHANDLING		SKALA (A3): 1:200	
					TEL: 0707 88 66 79		RITNING: FASAD VÄST OCH NORD	
							DATUM: 2025-01-30	
							RITNING NR: A06	





A-A

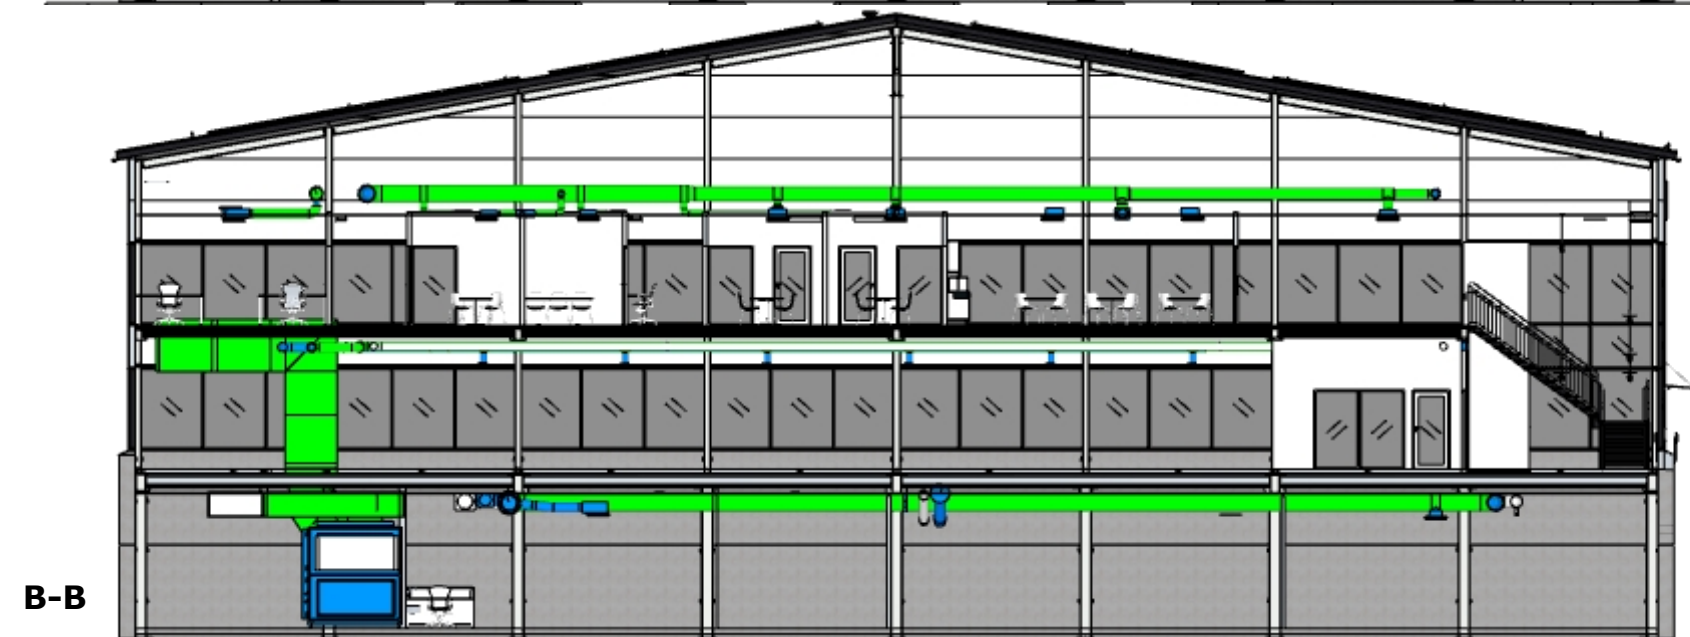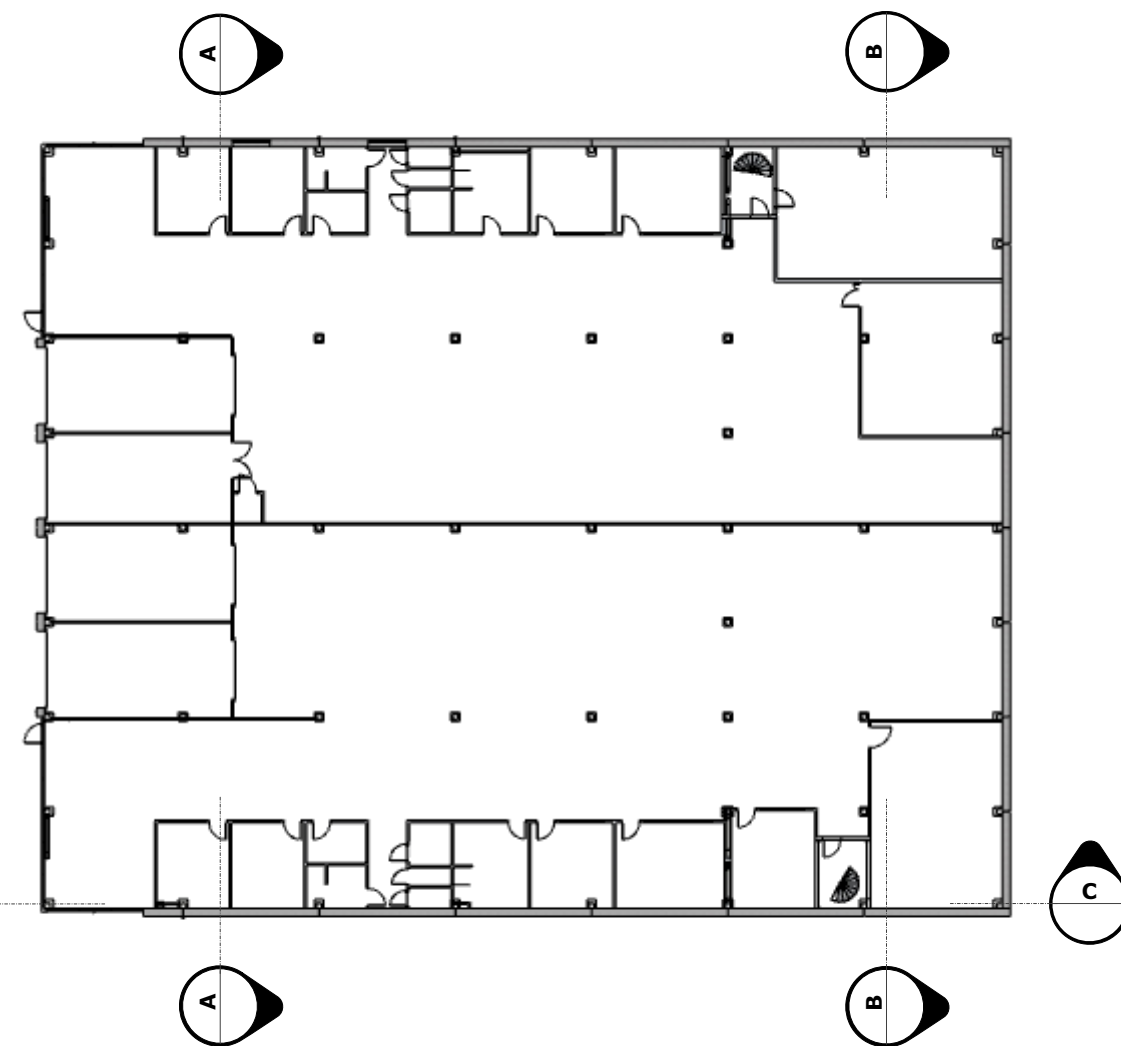


B-B



C-C

Skala 1:200

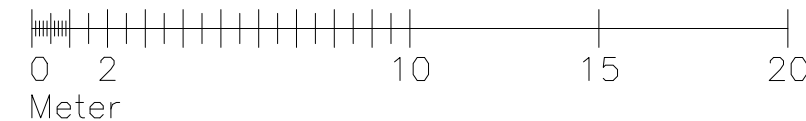

BET	ANT	ÄNDRINGEN AVSER	SIGN	DATUM			RITAD AV:	SKALA (A3):	DATUM:
		HYRESGÄST:			FASTIGHETSBETECKNING: Sollentuna Häradsallmänning 1:27		Dan Jonsson	1:200	2025-01-30
					RELATIONSHANDLING		TEL: 0707 88 66 79	RITNING: SEKTIONER	RITNING NR: A08

RYK