
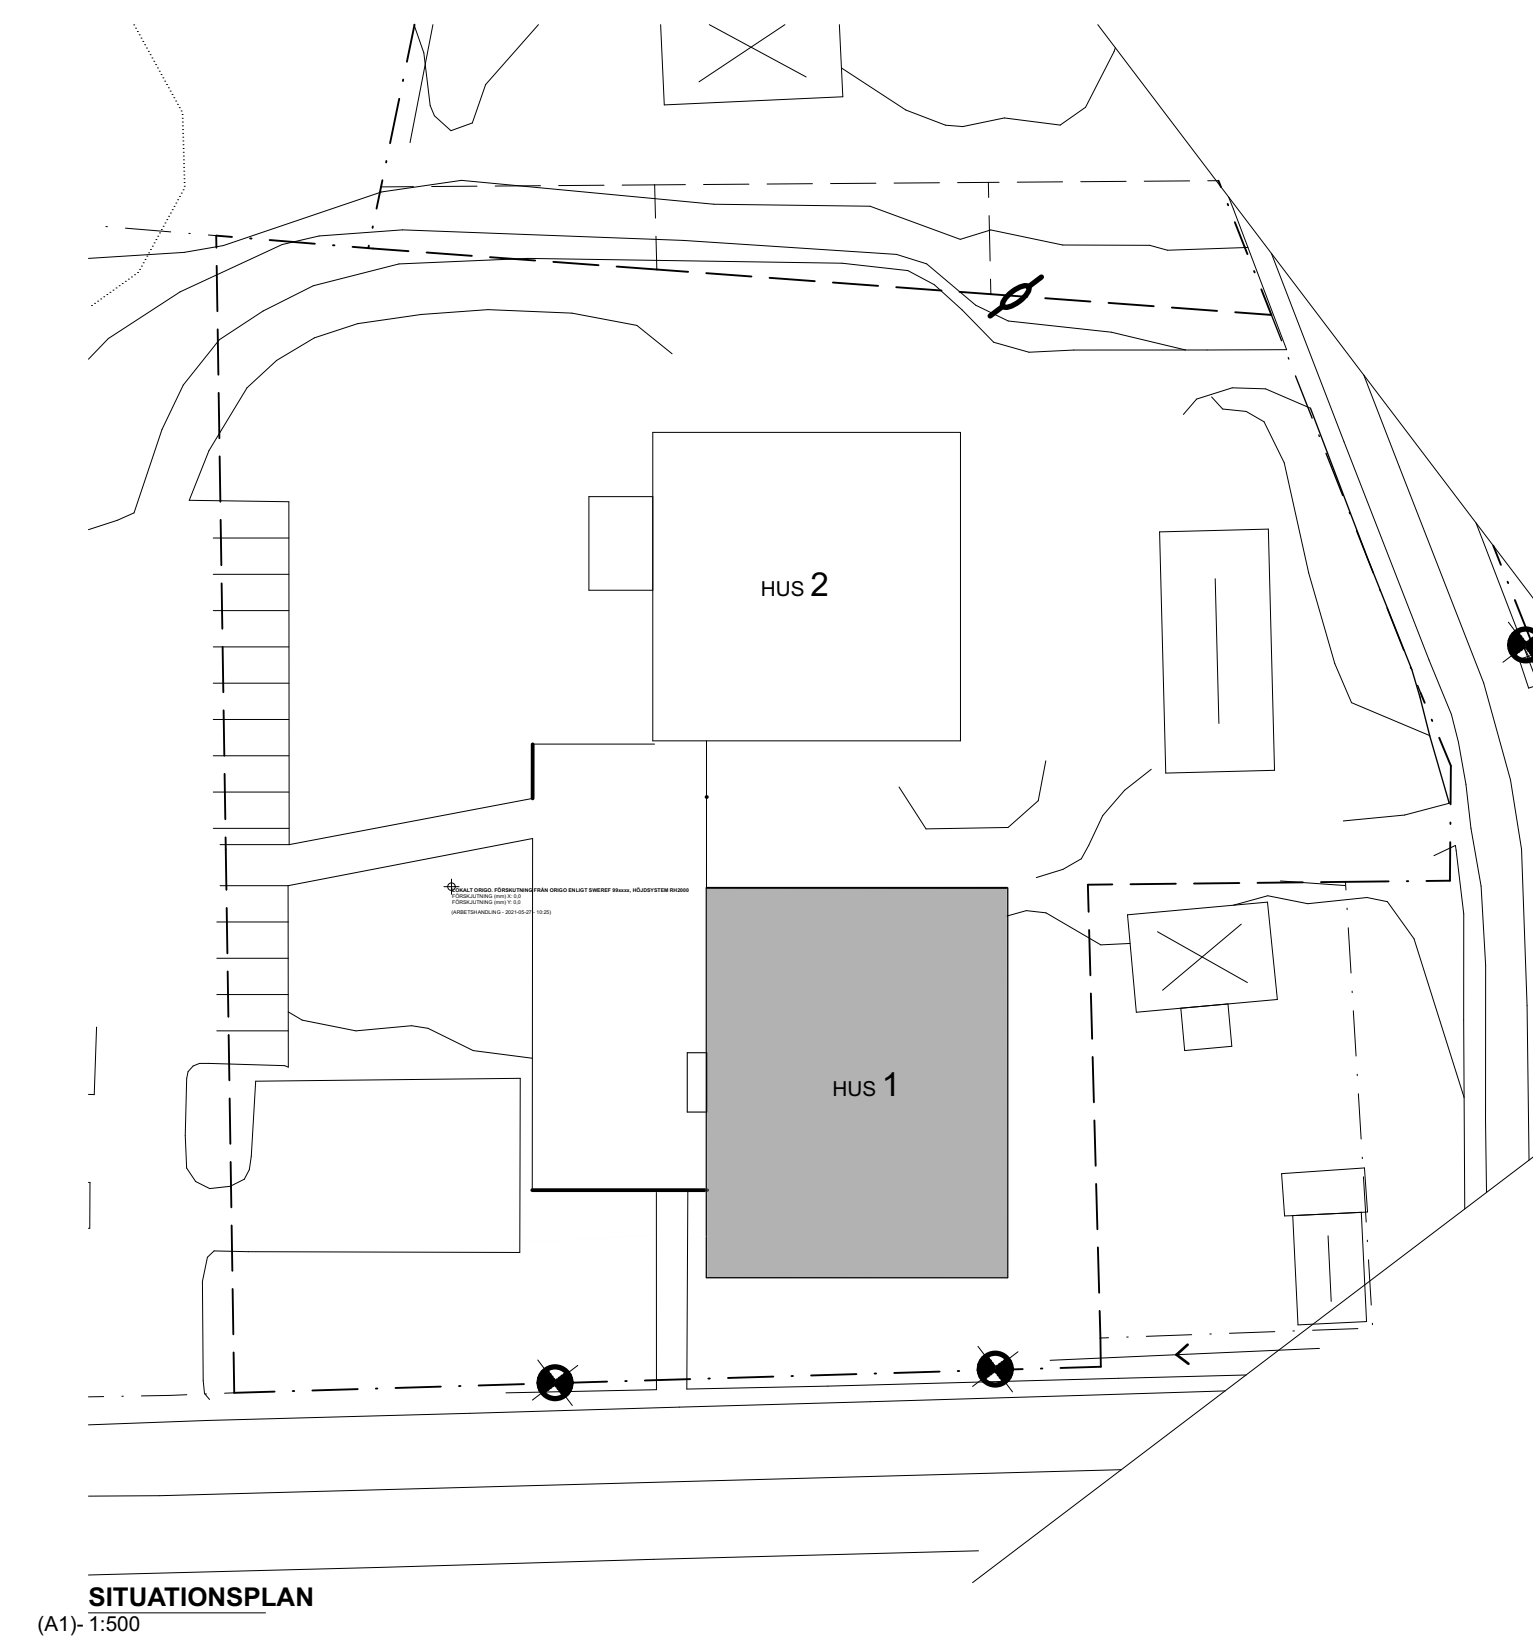
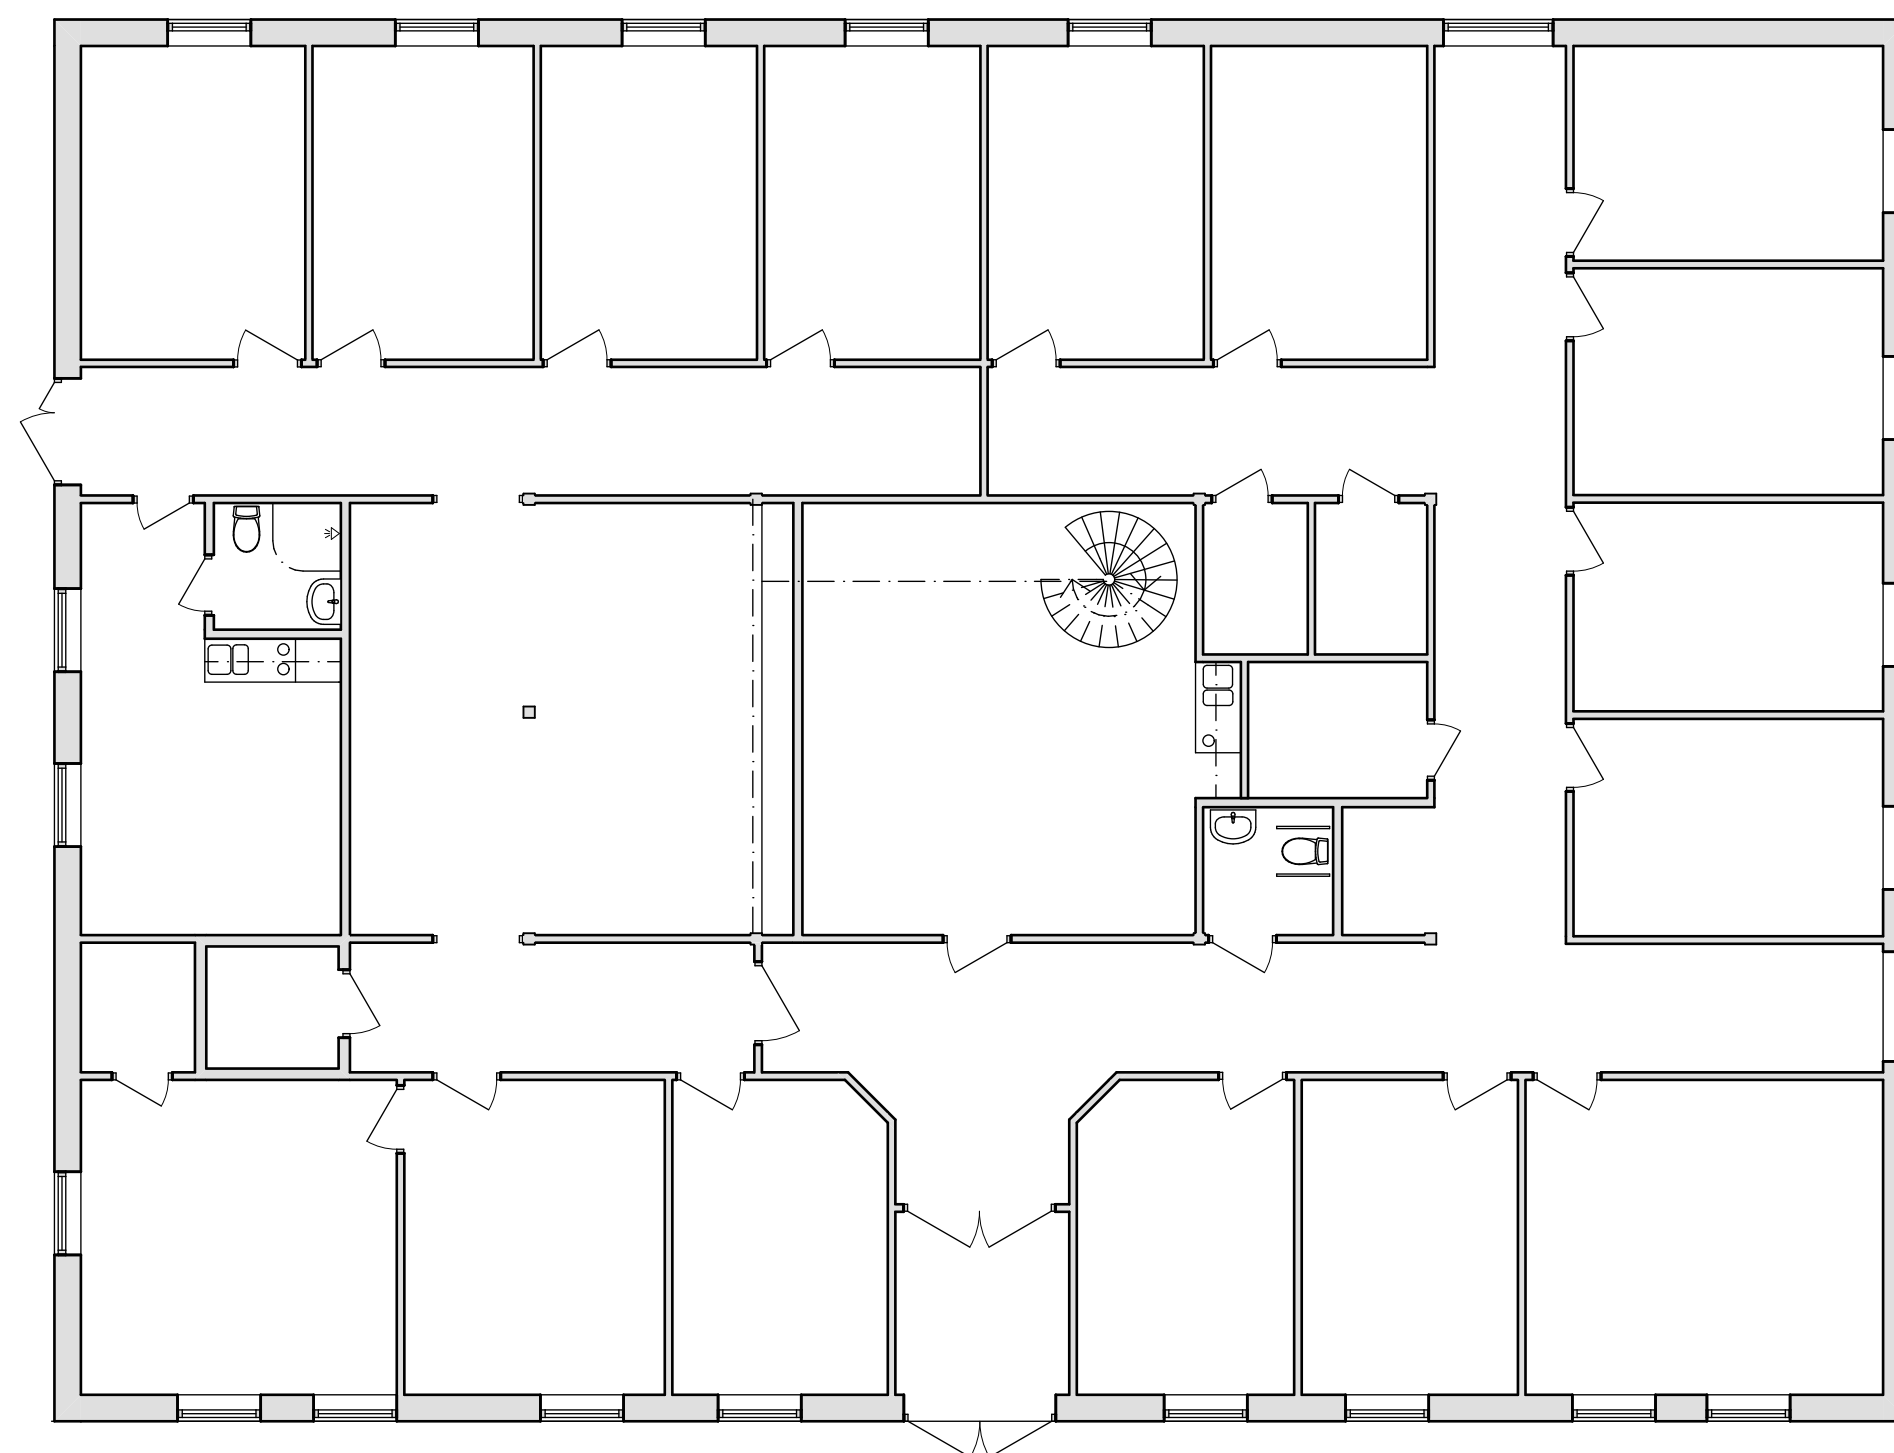


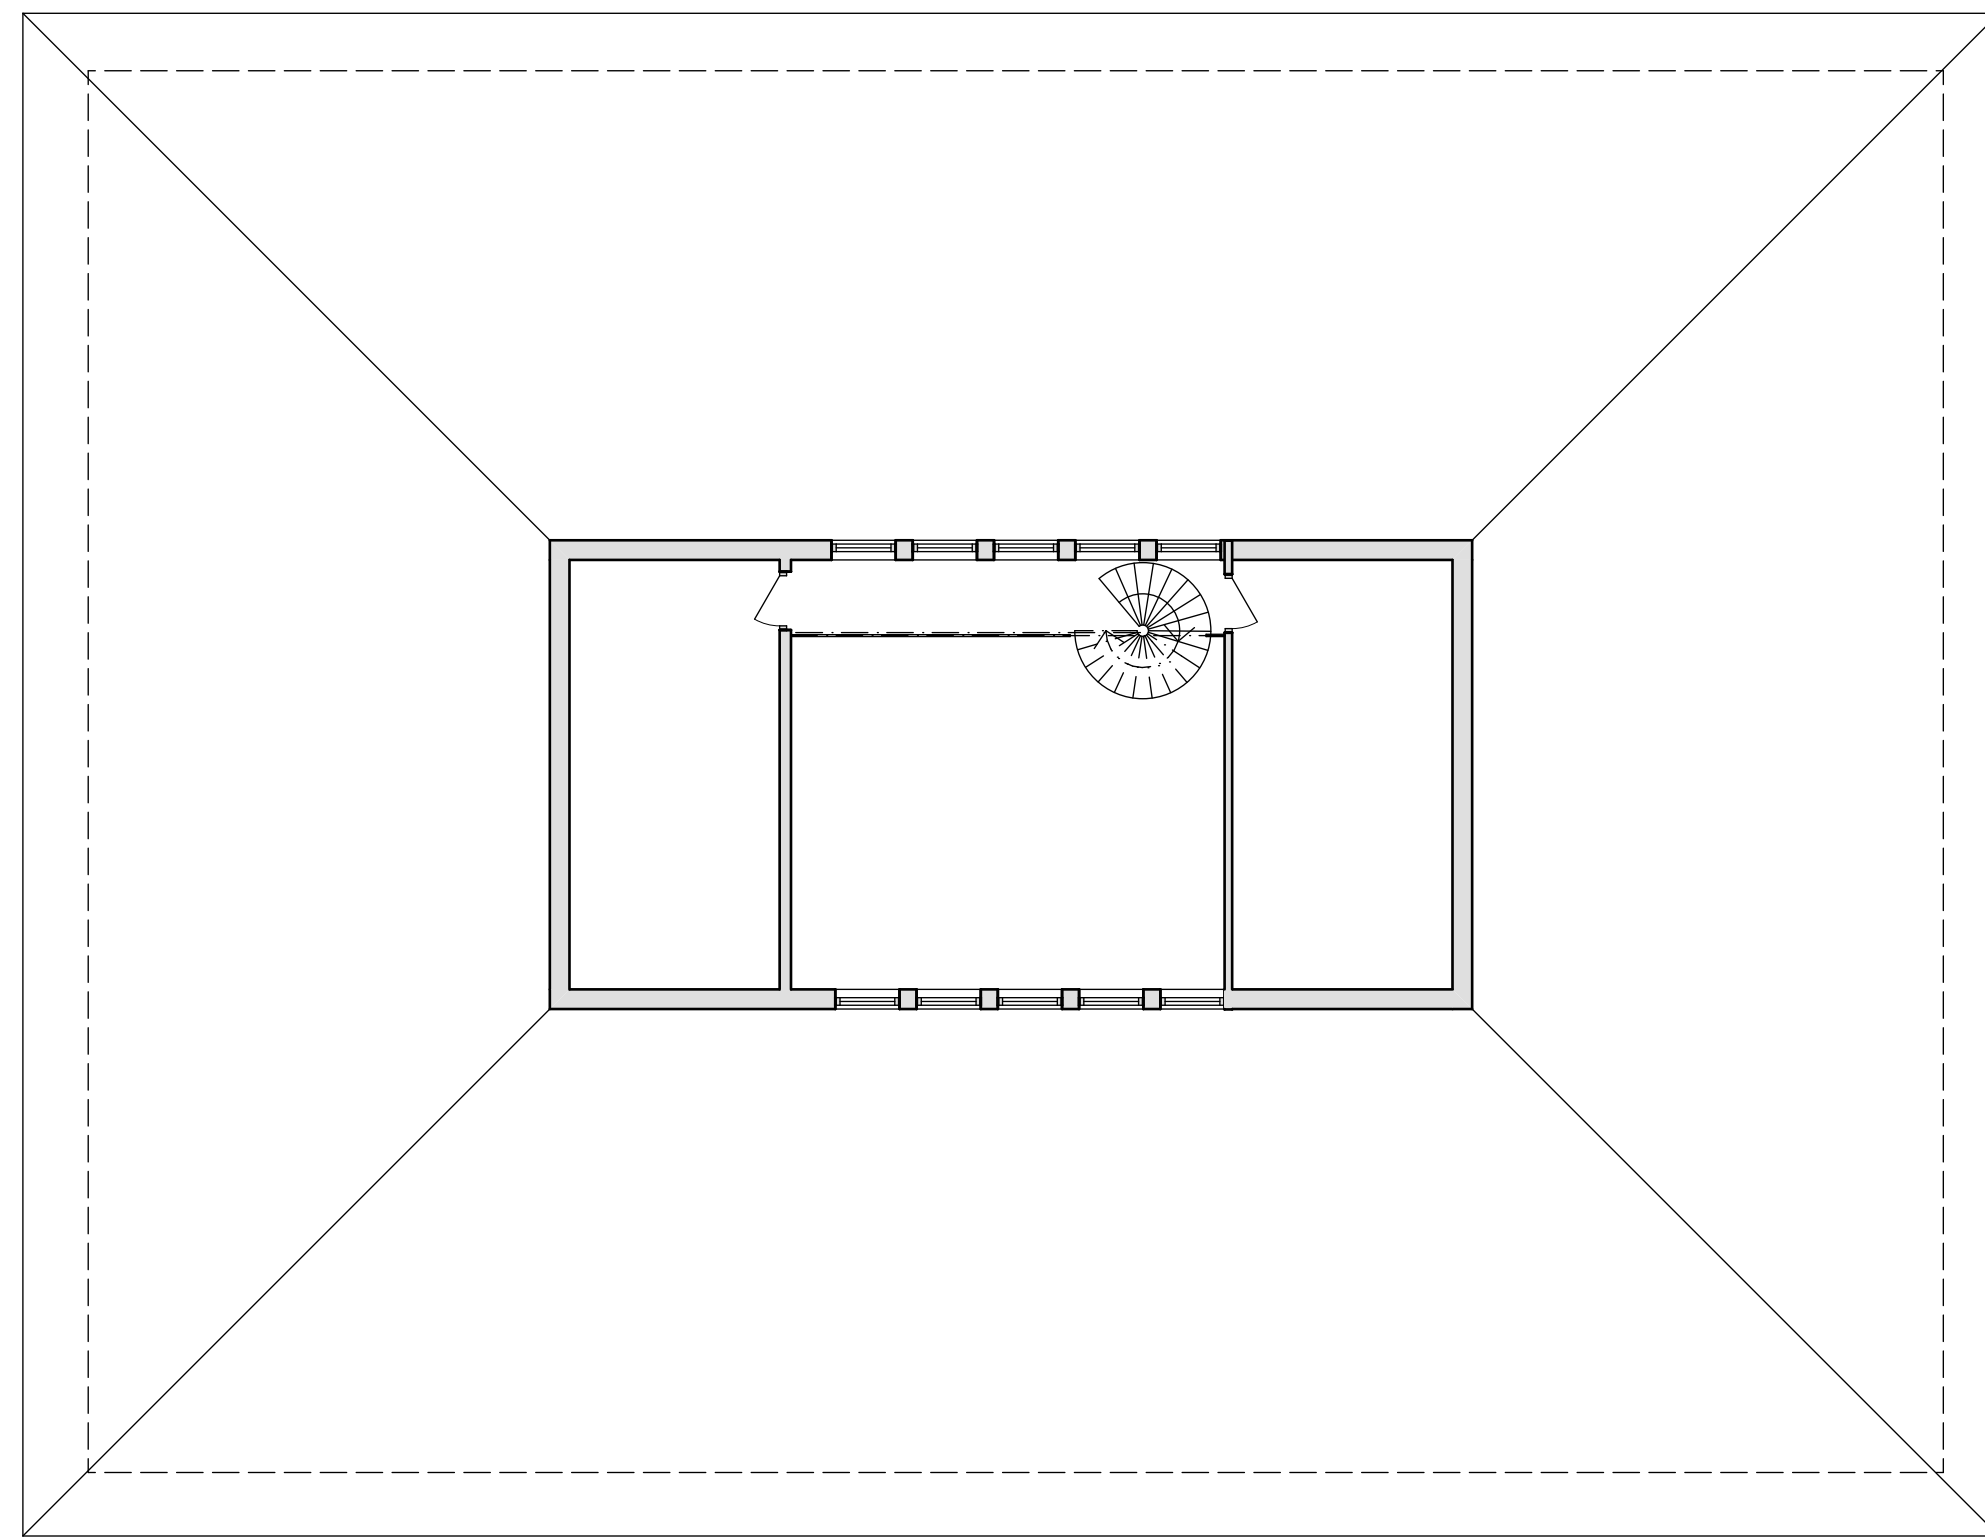

A		2021-05-26	
BET	ANT	ÄNDAR/ÄVSER	SIGN
RELATIONSHANDLING 1175 ORRMYRHEDEN 3:5 HUS 1			
 www.agnasark.se • +46(0)247-792060			
UPPDRAG NR		RITAD AV	HANDLAGGARE
0051 11798		UE	UE
DATUM		ANSVARIG	
2019-11-09		ULF ERONN	
ORMMYRHEDEN 3:5 MALUNGS KOMMUN KONTORSBYGGNAD			
PLANER BLV, 1TR, SITUATIONSPLAN			
SKALA	NUMMER		BET
A1 - 1:100 A3 - 1:200	A1		A