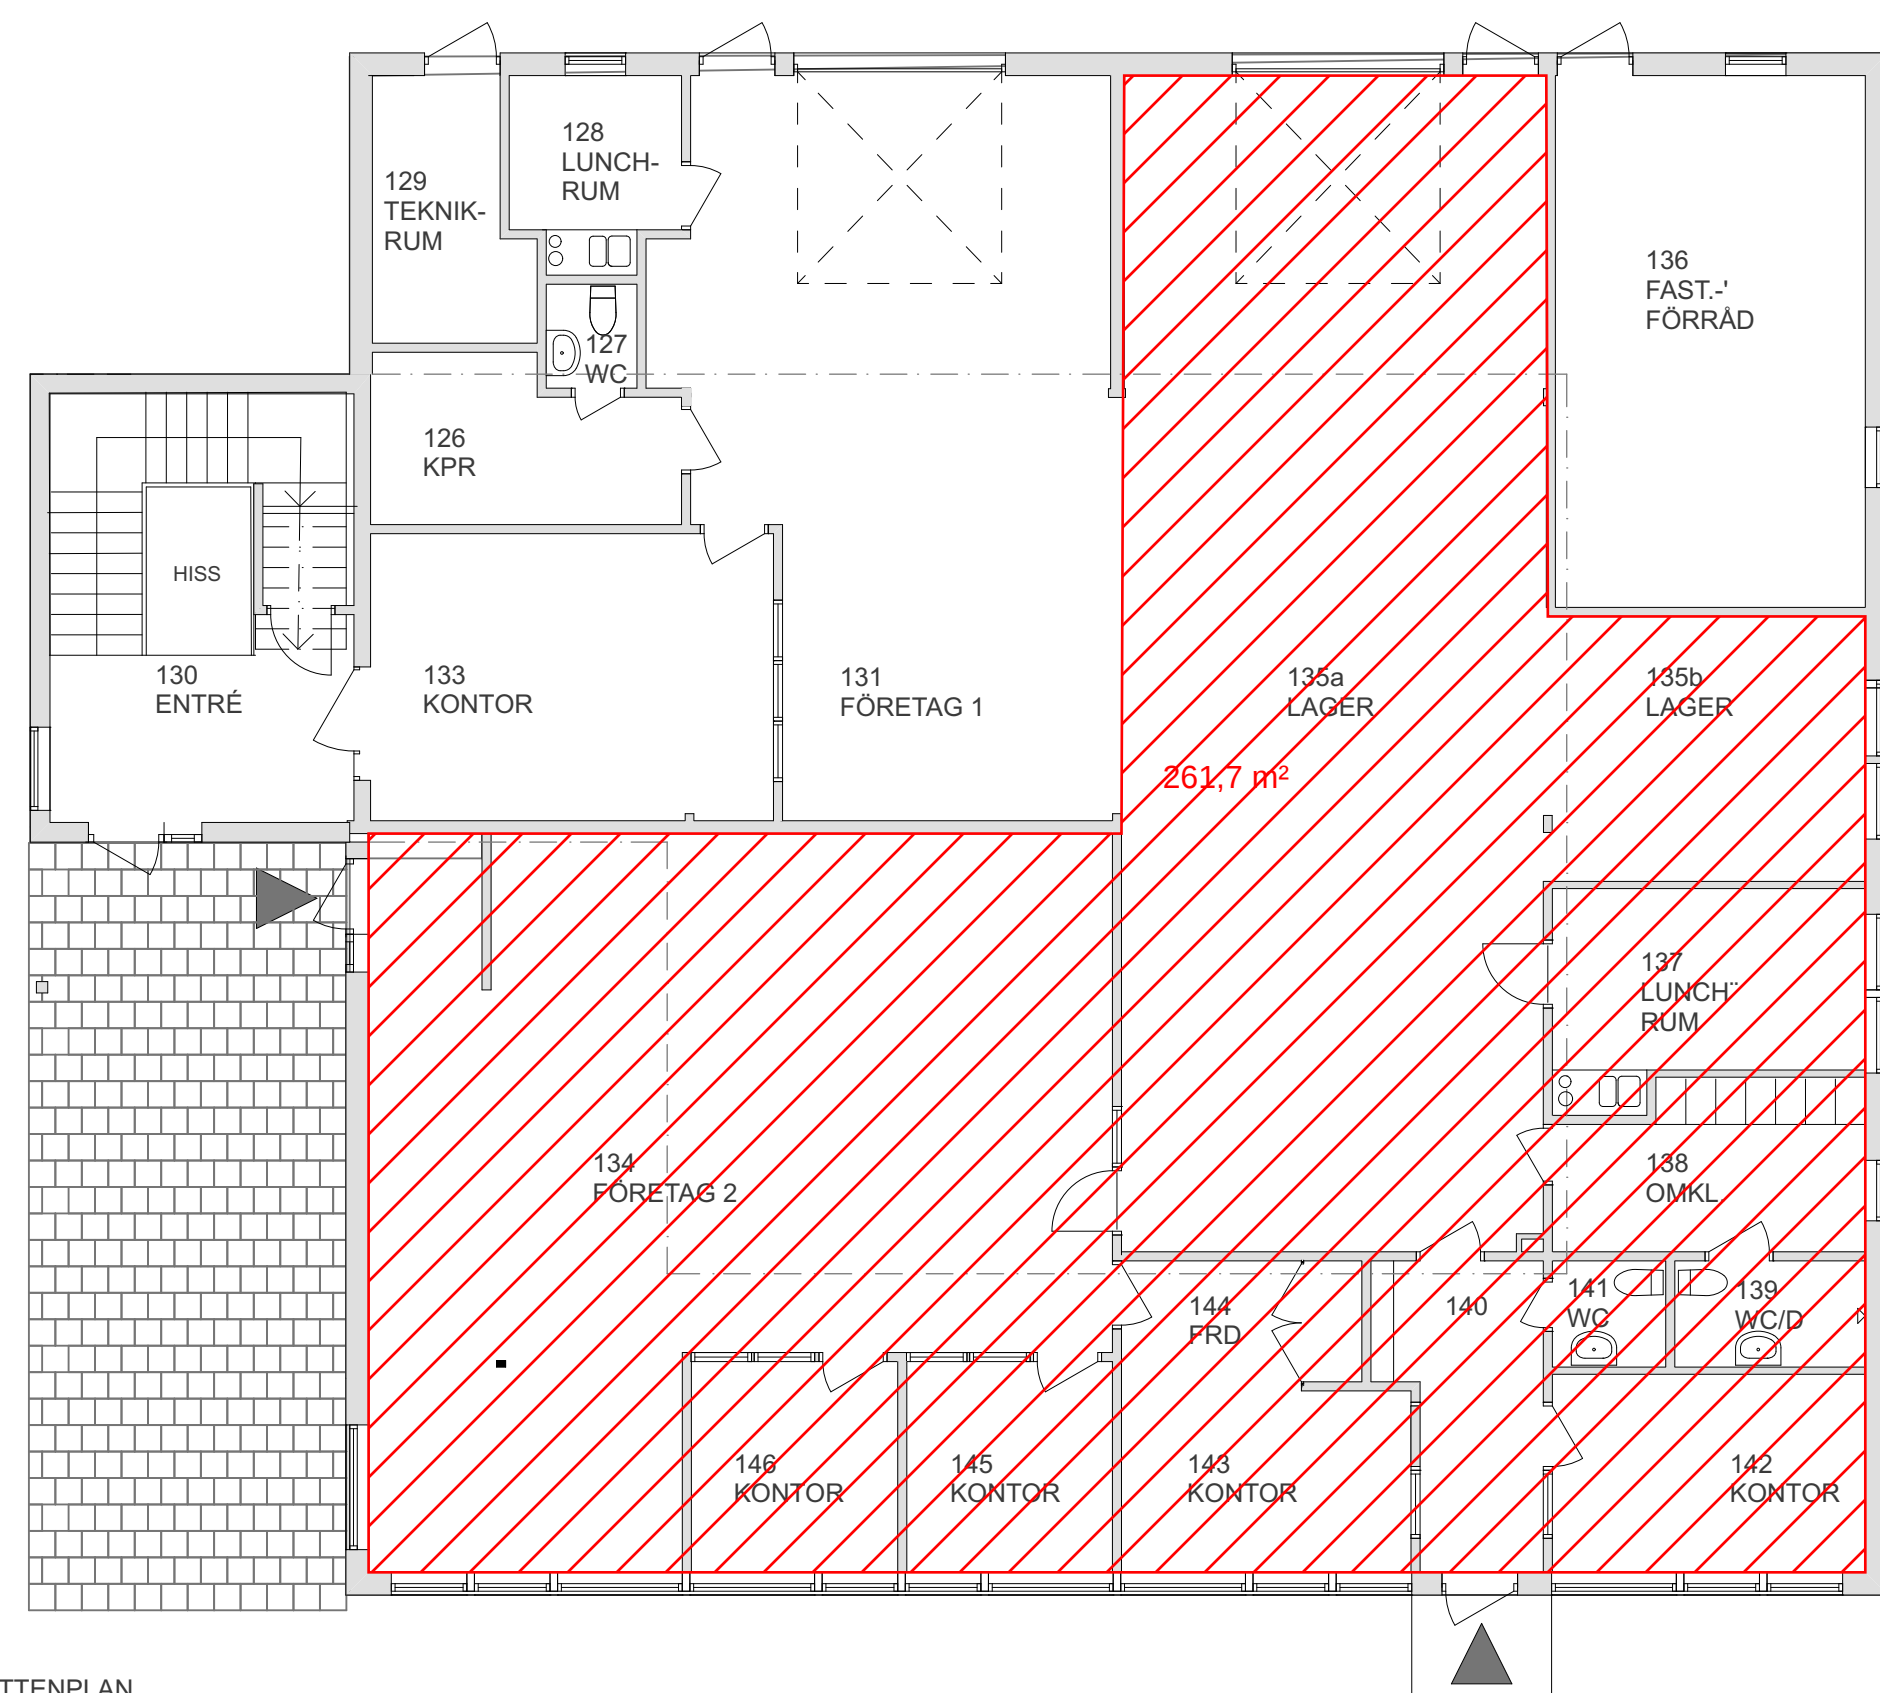
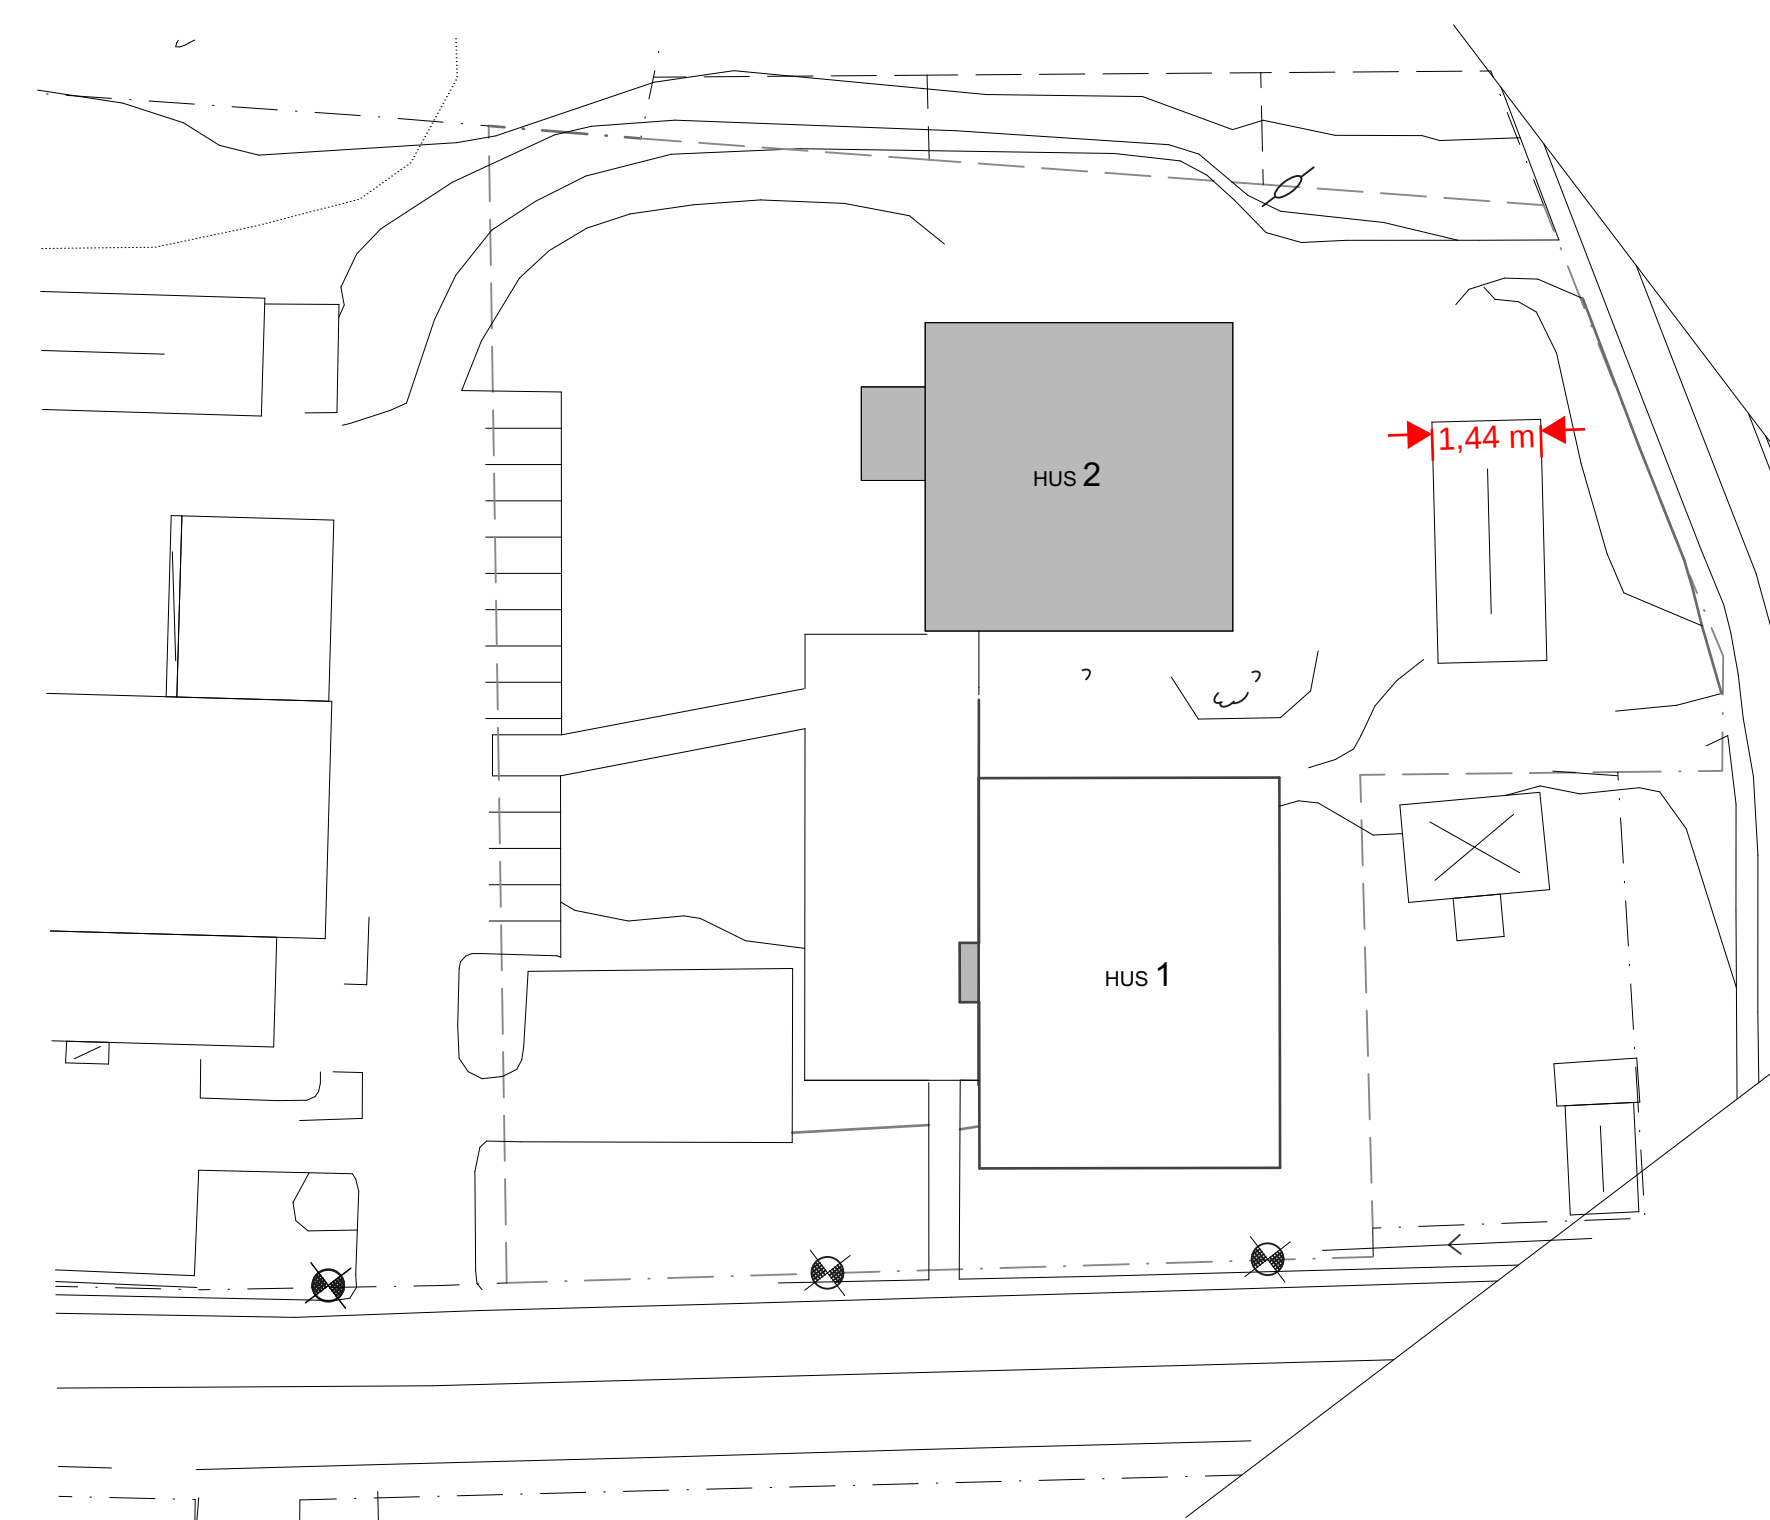
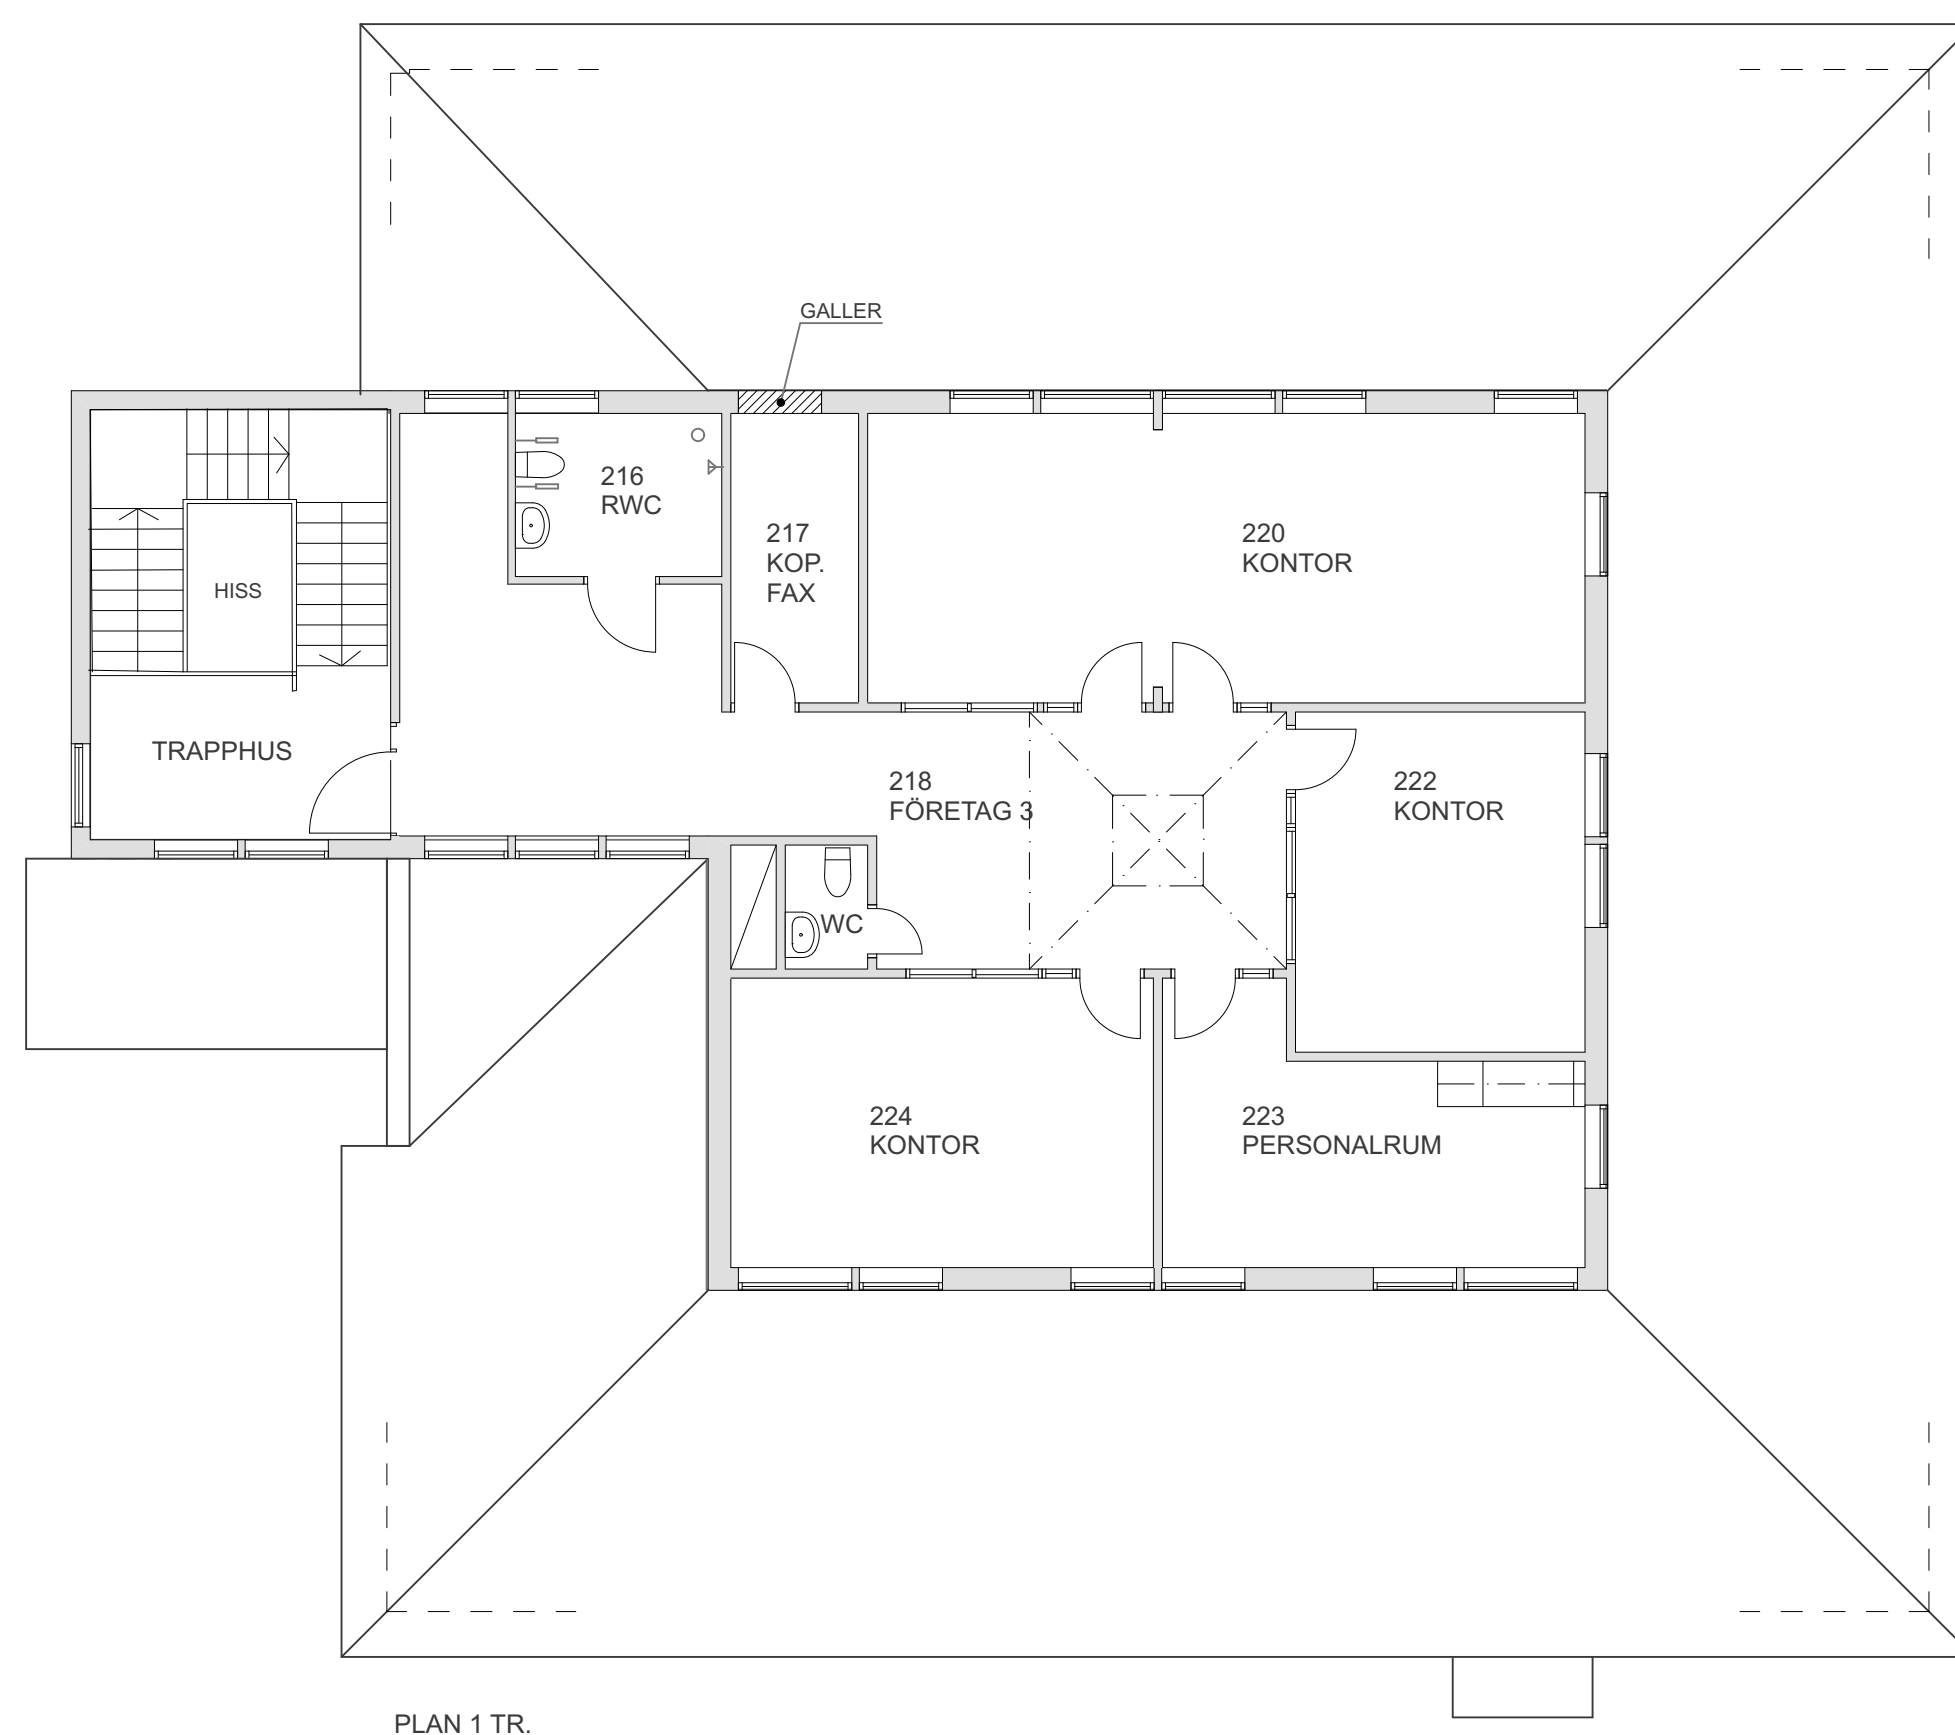


A		2021-05-26	
BET	ANT	ÄNDRING AVSER	DATUM
		SIGN	
RELATIONSHANDLING			
1175 ORRMYRHEDEN 3:5 HUS 2			
			
0247-792060 www.agnasark.se			
UPPDRAK NR	RITAD AV	HANDLAGGARE	
0051_11798	UE	UE	
DATUM	ANSVARIG		
2019-11-09	ULF ERONN		
ORMMYREN 3:5 MALUNGS KOMMUN KONTORSBYGGNAD			
PLANER BV, 1TR, SITUATIONSPLAN			
SKALA	NUMMER		BET
A1 - 1:100 A3 - 1:200	A2		A