


#konstakt Company>11922_1126>Client Company>1126 BONDEN 1 MALUNG>Volumes>Project>0001 - Skapad av Faigghar>11922_1126 Bonden 1 Malung>1126 Bonden 1 Malung>A, B A271-jan-Förhållanden>Arkiv>PLAN 1TR - LOKAL>2025-09-09>1108



PLAN 1TR
1:100

SKALA 1:100 (A1)

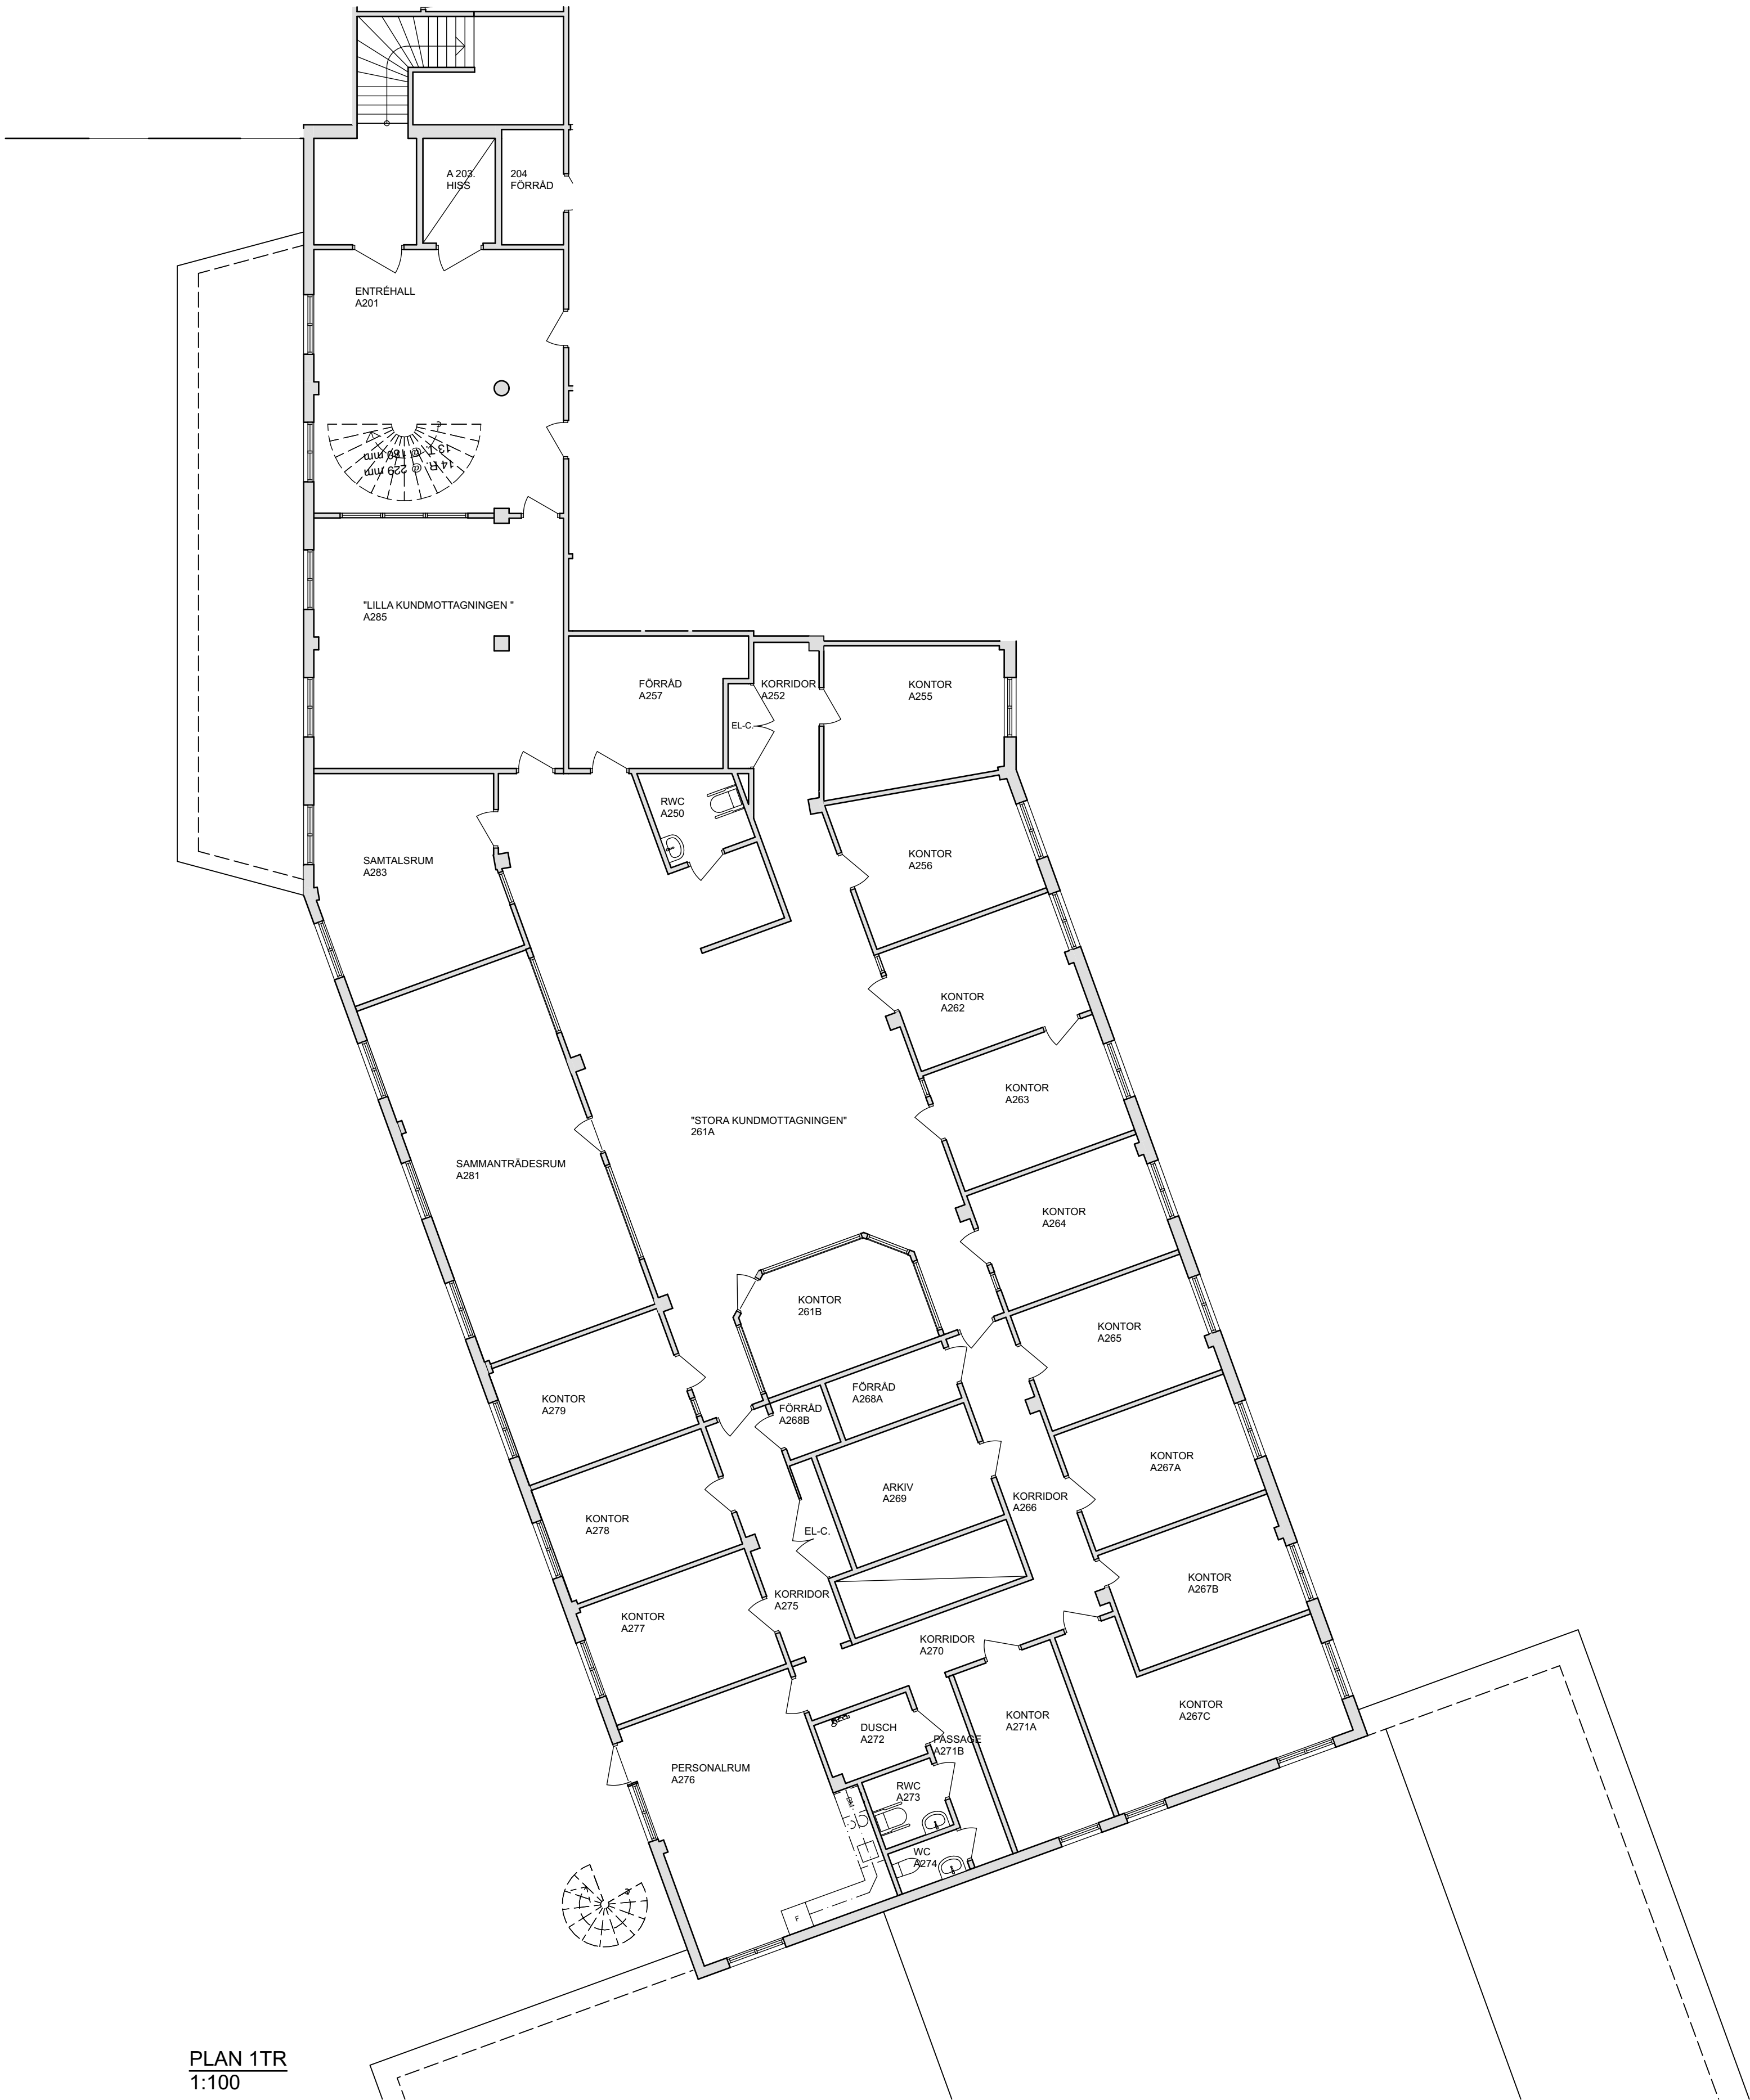

C

A1

B

A2

KONNEKTIONSLINJE

BET	ANT	ÄNDRING AVSER	DATUM	SIGN
RELATIONSHANDLING				
1126 BONDEN 1 MALUNG				
agnasARK www.agnasark.se • +46(0)247-792060				
LUPPDRAG NR 11922_1126	RITAD AV FS	HANDLÄGGARE UE	DATUM 2025-09-09	ANSVARIG ULF ERONN
1126 BONDEN 1 KONTOR, POLIS, ARBETSFÖRMEDLING				
PLAN 1TR - LOKAL				
SKALA A1 - 1:100 A3 - 1:200	NUMMER A0	BET		