

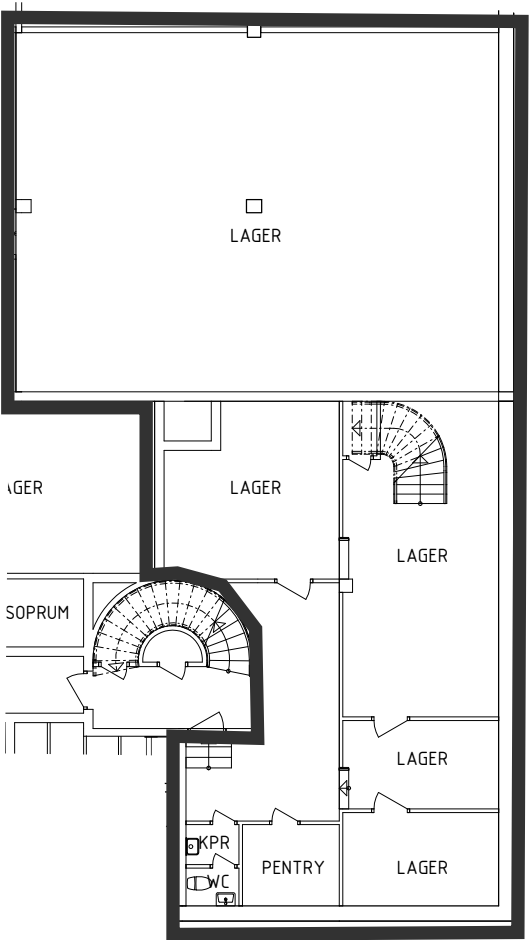


MÅTT EJ KONTROLLERADE PÅ PLATS

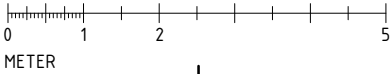



BET	ÄNDRINGEN AVSER	SIGN	DATUM
RELATIONSHANDLING			
BORÅS STAD JUNO 11 BEFINTLIGT UTSEENDE			
 BYGGKONSULTER		Katrinebergsgatan 19 504 39 Borås 033-120 120 post@arkcon.se www.arkcon.se	
UPPDRAGSR	18 125	RITAD/KONSTR. AV ANSVARIG	A. Sekely
DATUM	2019.01.10	HANDLAGGARE	L. Carlsson
PLAN 1			
SKALA	1:100 (A1) 1:200 (A3)	NUMMER	A-B40-1-A100
			BET

MÅTT EJ KONTROLLERADE PÅ PLATS

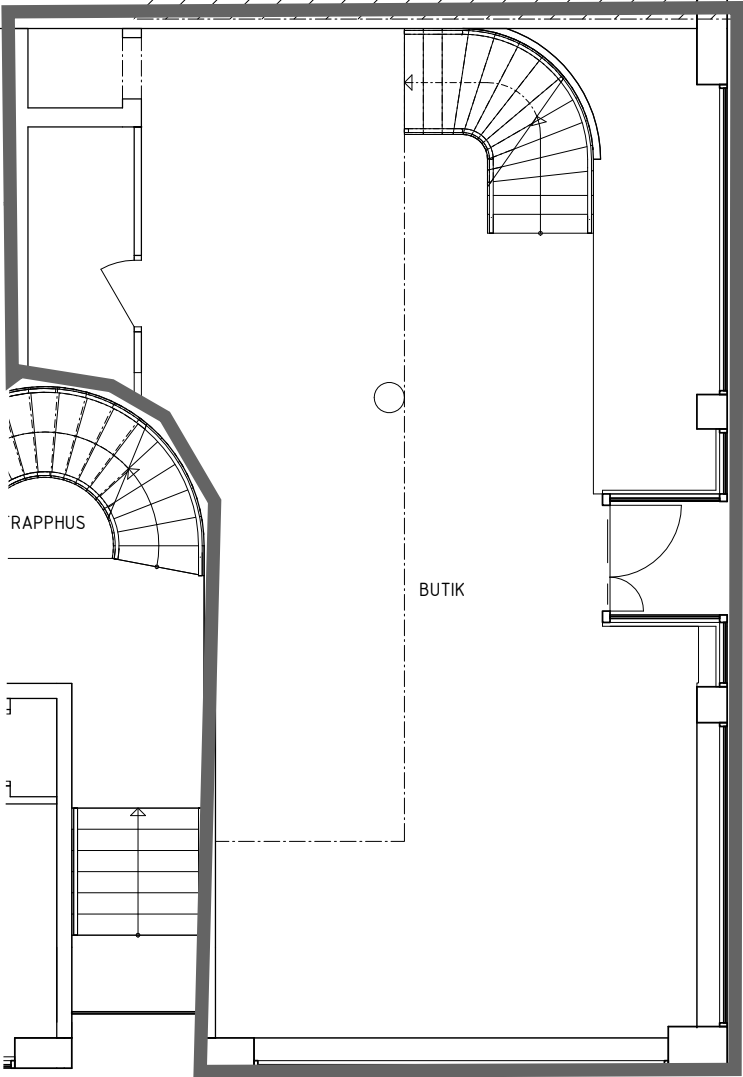

BET	ÄNDRINGEN AVSER	SIGN	DATUM
RELATIONSHANDLING			
BORÅS STAD JUNO 11 BEFINTLIGT UTSEENDE			
 BYGGKONSULTER		Katrinebergsgatan 19 504 39 Borås 033-120 120 post@arkcon.se www.arkcon.se	
UPPDRAG.NR	RITAD/KONSTR. AV	HANDLAGGARE	
18 125	A. Sekely	L. Carlsson	
DATUM	ANSVARIG		
2019.01.10	L. Carlsson		
PLAN 2, DELPLAN 1			
SKALA	1:50 (A1) 1:100 (A3)	NUMMER	A-B40-1-A210
			BET

MÅTT EJ KONTROLLERADE PÅ PLATS

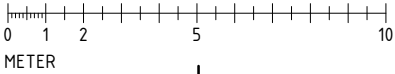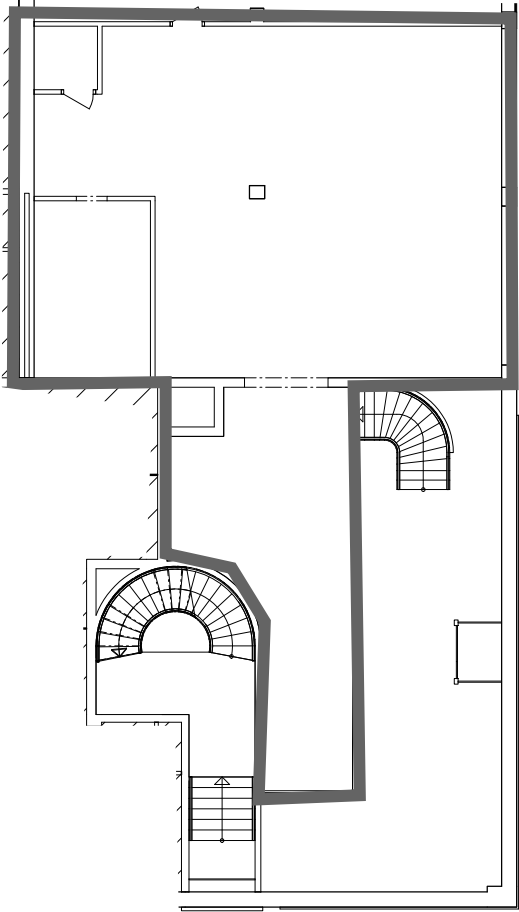

BET	ÄNDRINGEN AVSER	SIGN	DATUM
RELATIONSHANDLING			
BORÅS STAD JUNO 11 BEFINTLIGT UTSEENDE			
 BYGGKONSULTER		Katrinebergsgatan 19 504 39 Borås 033-120 120 post@arkcon.se www.arkcon.se	
UPPDRAG.NR	RITAD/KONSTR. AV	HANDLAGGARE	
18 125	A. Sekely	L. Carlsson	
DATUM	ANSVARIG		
2019.01.10	L. Carlsson		
PLAN 3			
SKALA	NUMMER	BET	
1:100 (A1) 1:200 (A3)	A-B40-1-A300		