


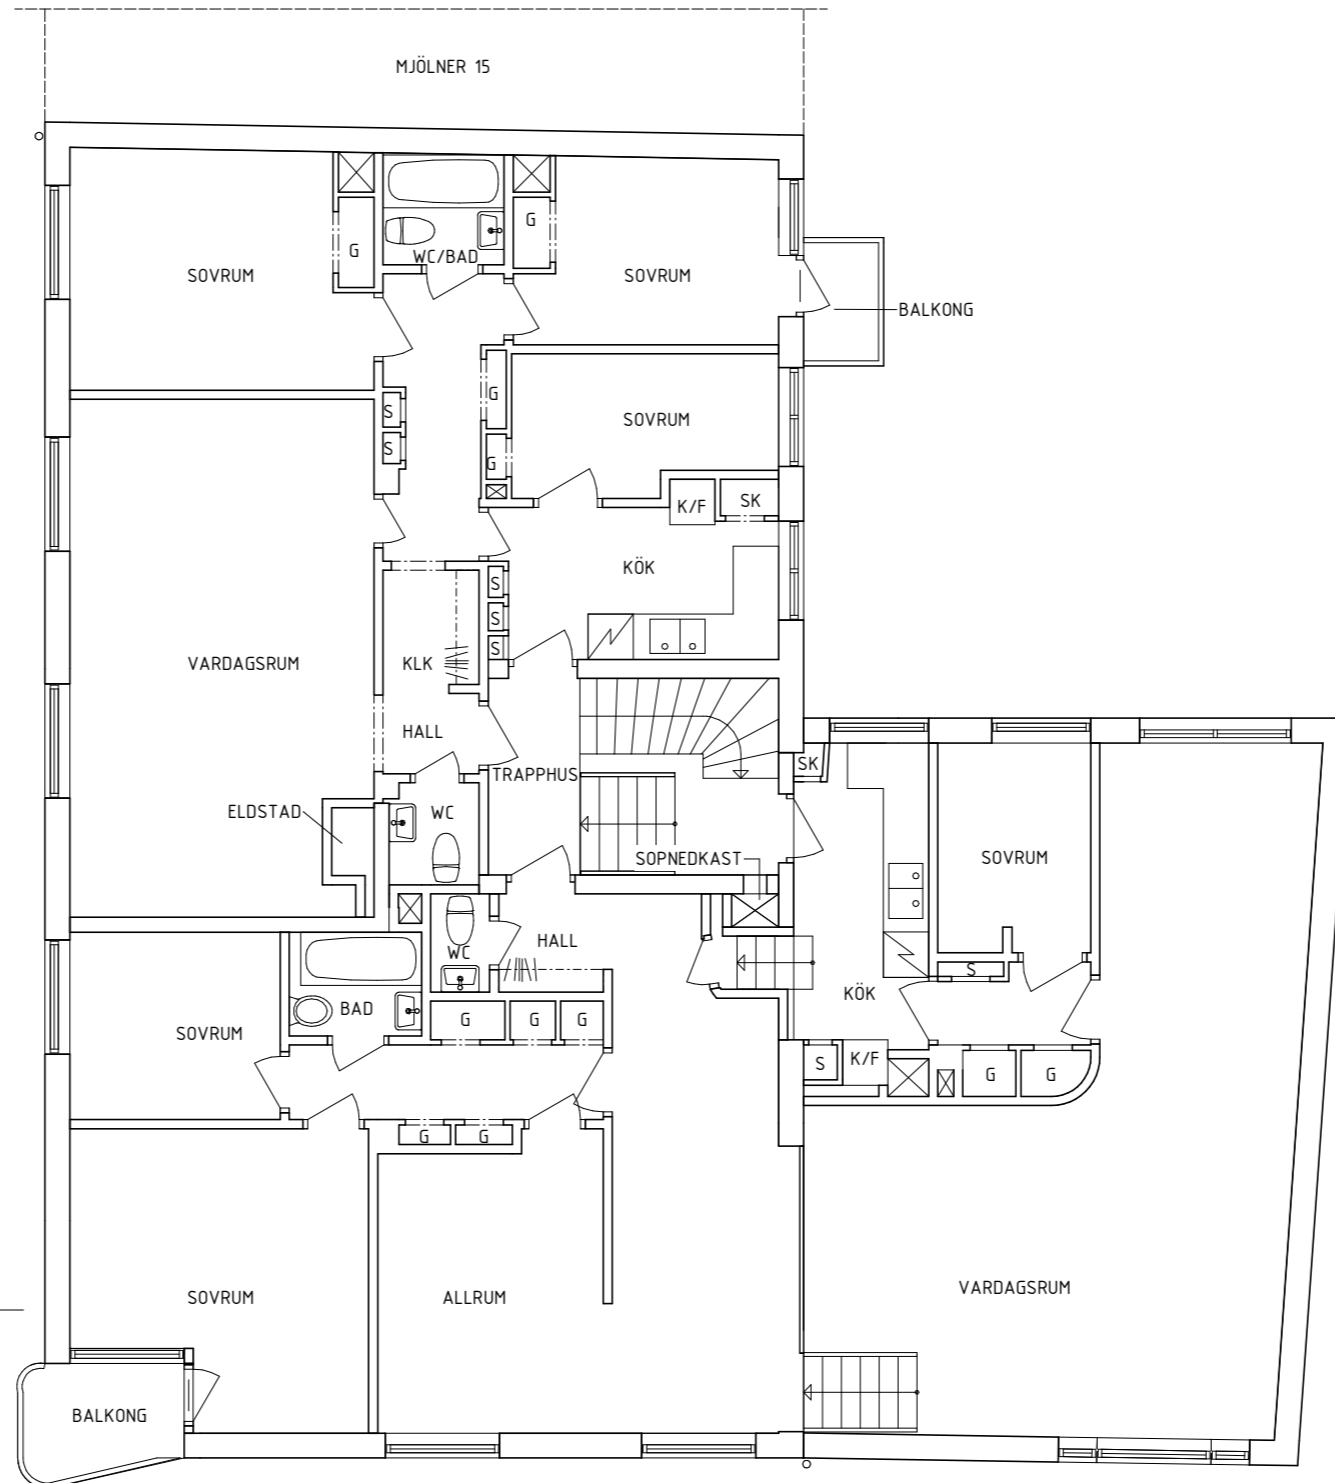


SEKTION A-A
A-B40-2-A100

SEKTION A-A
A-B40-2-A100

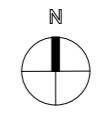


BET	ÄNDRINGEN AVSER	SIGN	DATUM
RELATIONSHANDLING			
BORÅS STAD MJÖLNER 10 BEFINTLIGT UTSEENDE			
 ARKCON BYGGKONSULTER <small>Katrinebergsgatan 19 504 39 Borås 033-120 120 post@arkcon.se www.arkcon.se</small>		<small>RITADKONSTR. AV</small> L. Seevers	
<small>LUPPFRÅG.NR.</small>	<small>DATUM</small>	<small>ANSVARIG</small>	<small>HANDLAGGARE</small>
21 156	2021.06.22	L. Carlsson	L. Carlsson
ENTRÉPLAN			
<small>SKALA</small>	<small>NUMMER</small>	<small>BET</small>	
1:50 (A1) 1:100 (A3)	A-B40-1-A100		

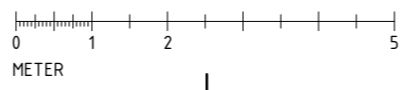


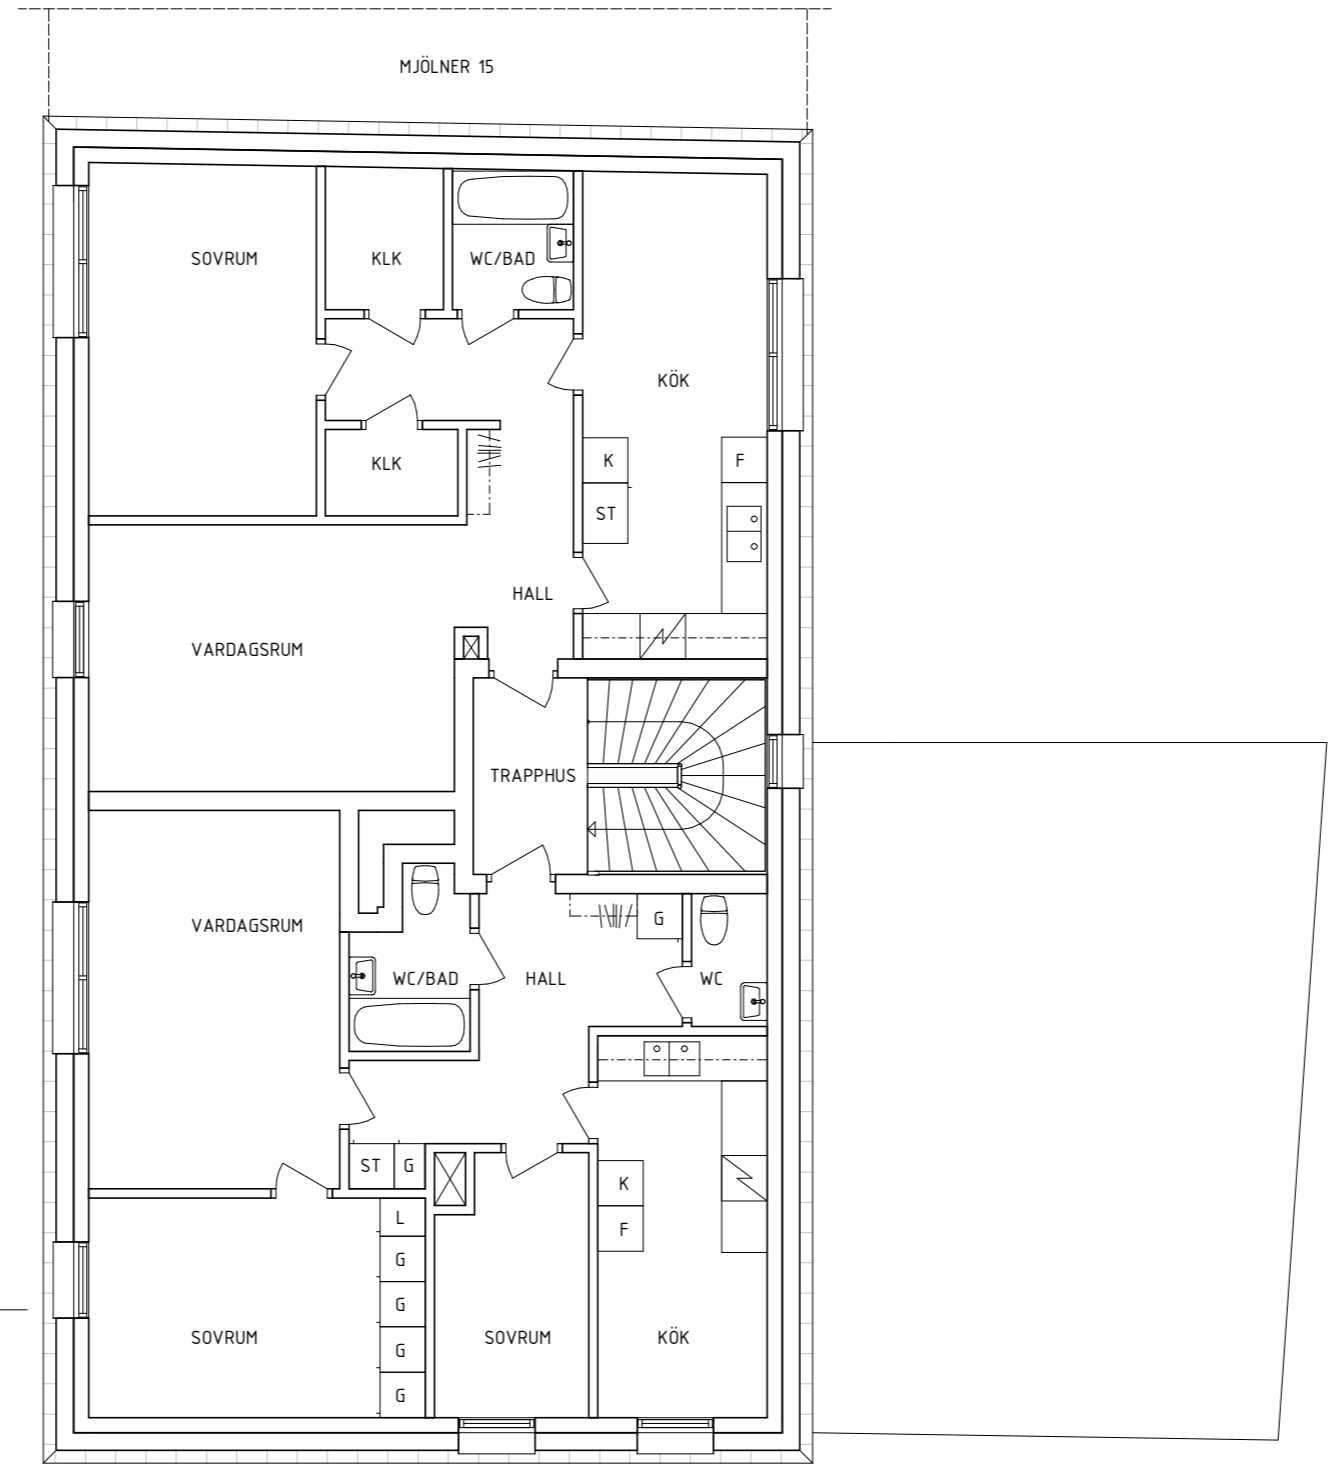
SEKTION A-A
A-B40-2-A100

SEKTION A-A
A-B40-2-A100

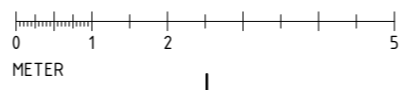


2021-06-23 08:58:49 Z:\Projekt\10\Mjölner 10_1a_1b_1c_1d_1e_1f_1g_1h_1i_1j_1k_1l_1m_1n_1o_1p_1q_1r_1s_1t_1u_1v_1w_1x_1y_1z_1aa_1ab_1ac_1ad_1ae_1af_1ag_1ah_1ai_1aj_1ak_1al_1am_1an_1ao_1ap_1aq_1ar_1as_1at_1au_1av_1aw_1ax_1ay_1az_1ba_1bb_1bc_1bd_1be_1bf_1bg_1bh_1bi_1bj_1bk_1bl_1bm_1bn_1bo_1bp_1bq_1br_1bs_1bt_1bu_1bv_1bw_1bx_1by_1bz_1ca_1cb_1cc_1cd_1ce_1cf_1cg_1ch_1ci_1cj_1ck_1cl_1cm_1cn_1co_1cp_1cq_1

BET	ÄNDRINGEN AVSER	SIGN	DATUM
RELATIONSHANDLING			
BORÅS STAD MJÖLNER 10 BEFINTLIGT UTSEENDE			
 BYGGKONSULTER LIPFÖRÄGARE		Katrinebergsgatan 19 504 39 Borås 033-120 120 post@arkon.se www.arkon.se	
DATUM	ANSVARIG	RITADKONSTR. AV	HANDLAGGARE
21 156	L. Seevers	L. Carlsson	L. Carlsson
2021.06.22 L. Carlsson			
PLAN 1			
SKALA	NUMMER	BET	
1:50 (A1) 1:100 (A3)	A-B40-1-A200		




SEKTION A-A
A-B40-2-A100

SEKTION A-A
A-B40-2-A100

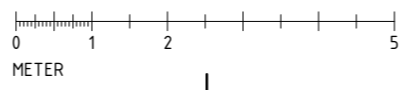



2021-06-23 08:58:51 Z:\Projekt\10\Mjölner 10_1a_1b_1c_1d_1e_1f_1g_1h_1i_1j_1k_1l_1m_1n_1o_1p_1q_1r_1s_1t_1u_1v_1w_1x_1y_1z_1aa_1ab_1ac_1ad_1ae_1af_1ag_1ah_1ai_1aj_1ak_1al_1am_1an_1ao_1ap_1aq_1ar_1as_1at_1au_1av_1aw_1ax_1ay_1az_1ba_1bb_1bc_1bd_1be_1bf_1bg_1bh_1bi_1bj_1bk_1bl_1bm_1bn_1bo_1bp_1bq_1br_1bs_1bt_1bu_1bv_1bw_1bx_1by_1bz_1ca_1cb_1cc_1cd_1ce_1cf_1cg_1ch_1ci_1cj_1ck_1cl_1cm_1cn_1co_1cp_1cq_1

BET	ÄNDRINGEN AVSER	SIGN	DATUM
RELATIONSHANDLING			
BORÅS STAD MJÖLNER 10 BEFINTLIGT UTSEENDE			
 ARKCON BYGGKONSULTER		Katrinebergsgatan 19 504 39 Borås 033-120 120 post@arkcon.se www.arkcon.se	
LIPPFÖRÄGARE	21 156	RITADKONSTR. AV L. SeEVERS	HANDLAGGARE L. Carlsson
DATUM	2021.06.22	ANSVARIG	L. Carlsson
PLAN 3			
SKALA	1:50 (A1)	NUMMER	A-B40-1-A400
	1:100 (A3)		




SEKTION A-A

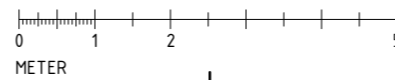


BET	ÄNDRINGEN AVSER	SIGN	DATUM
RELATIONSHANDLING			
BORÅS STAD MJÖLNER 10 BEFINTLIGT UTSEENDE			
 ARKCON <small>BYGGKONSULTER</small>		<small>Katrinebergsgatan 19 504 39 Borås 033-120 120 post@arkcon.se www.arkcon.se</small>	
LUPPFRÅGAR:	21 156	RITADKONSTR. AV L. SeEVERS	HANDLAGGARE L. Carlsson
DATUM	2021.06.22	ANSVARIG	L. Carlsson
SEKTION A-A			
SKALA	1:50 (A1)	NUMMER	A-B40-2-A100
	1:100 (A3)		




FASAD MOT VÄSTER

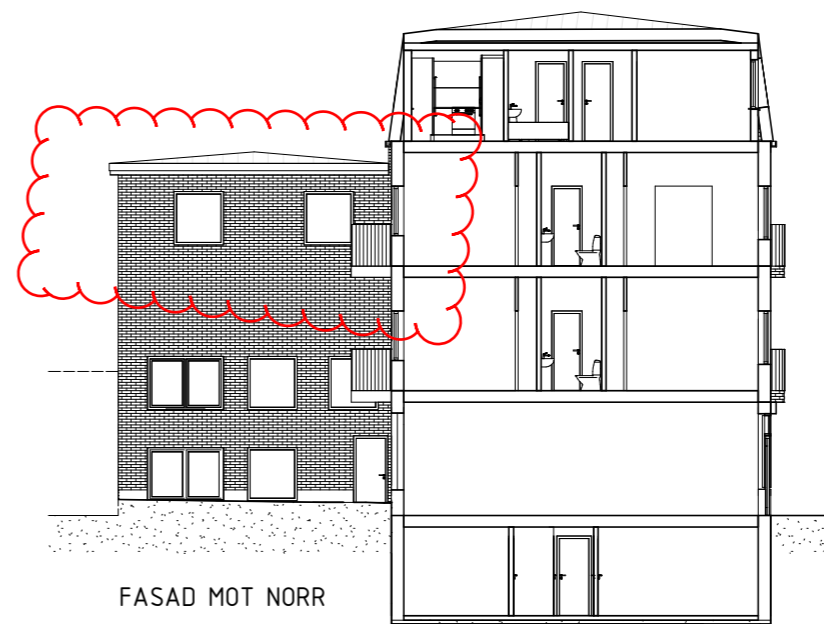


FASAD MOT NORR

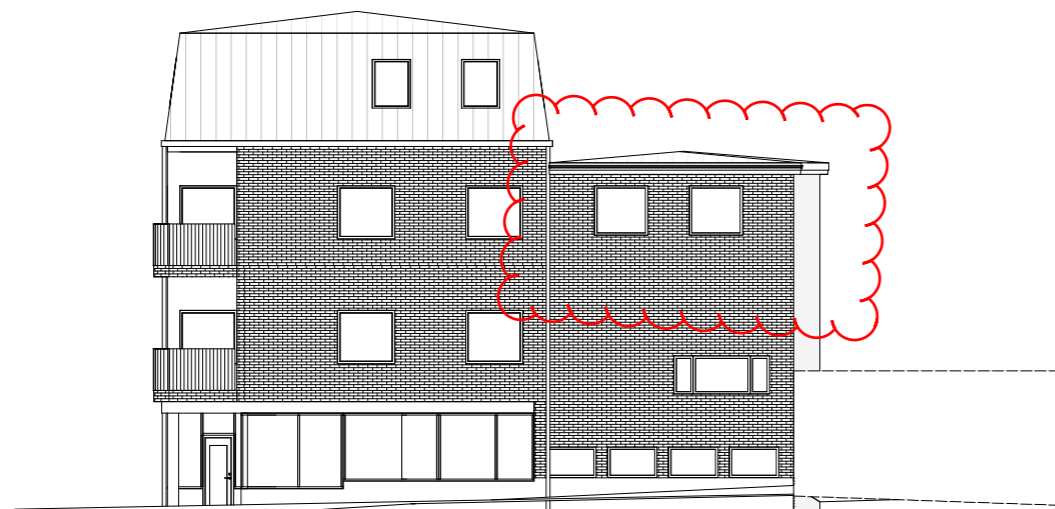


FASAD MOT SÖDER

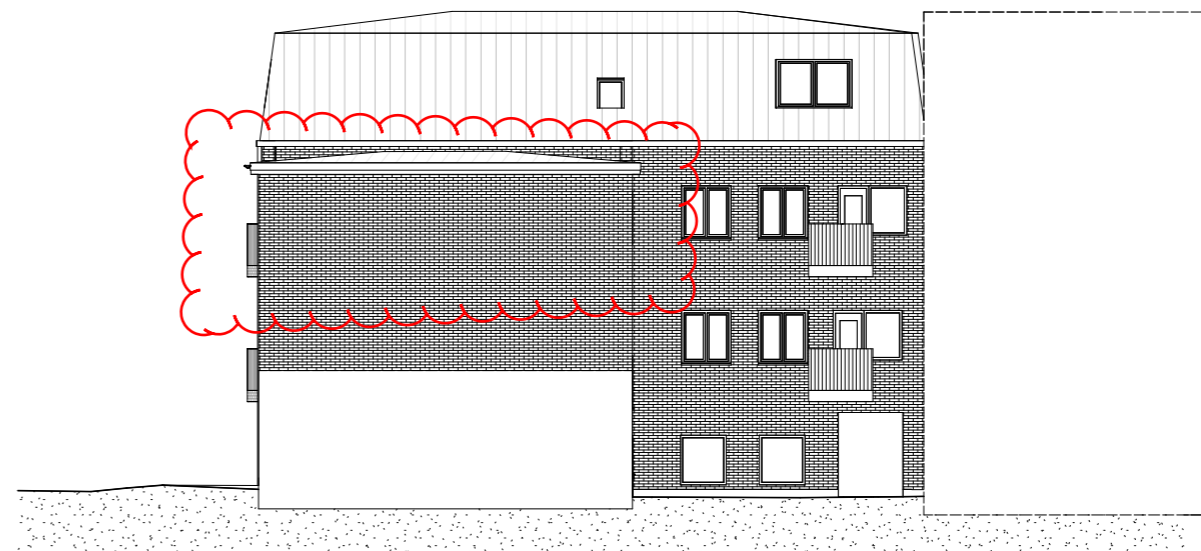

FASAD MOT ÖSTER

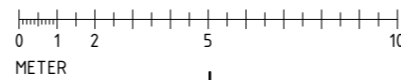

2021-06-23 08:58:53 Z:\Projekt\N\Mjölner 10_1a_01_21_156\A-Ritningar\Mjölner 10.rvt

BET	ÄNDRINGEN AVSER	SIGN	DATUM
RELATIONSHANDLING			
BORÅS STAD MJÖLNER 10 BEFINTLIGT UTSEENDE			
 ARKCON BYGGKONSULTER		Katrinebergsgatan 19 504 39 Borås 033-120 120 post@arkcon.se www.arkcon.se	
LIPPFÖRÄGARE	21 156	RITAD/KONSTR. AV L. SeEVERS	HANDLAGGARE L. Carlsson
DATUM	2021.06.22	ANSVARIG L. Carlsson	
FASADER			
SKALA	1:100 (A1) 1:200 (A3)	NUMMER	A-B40-3-A100
		BET	