


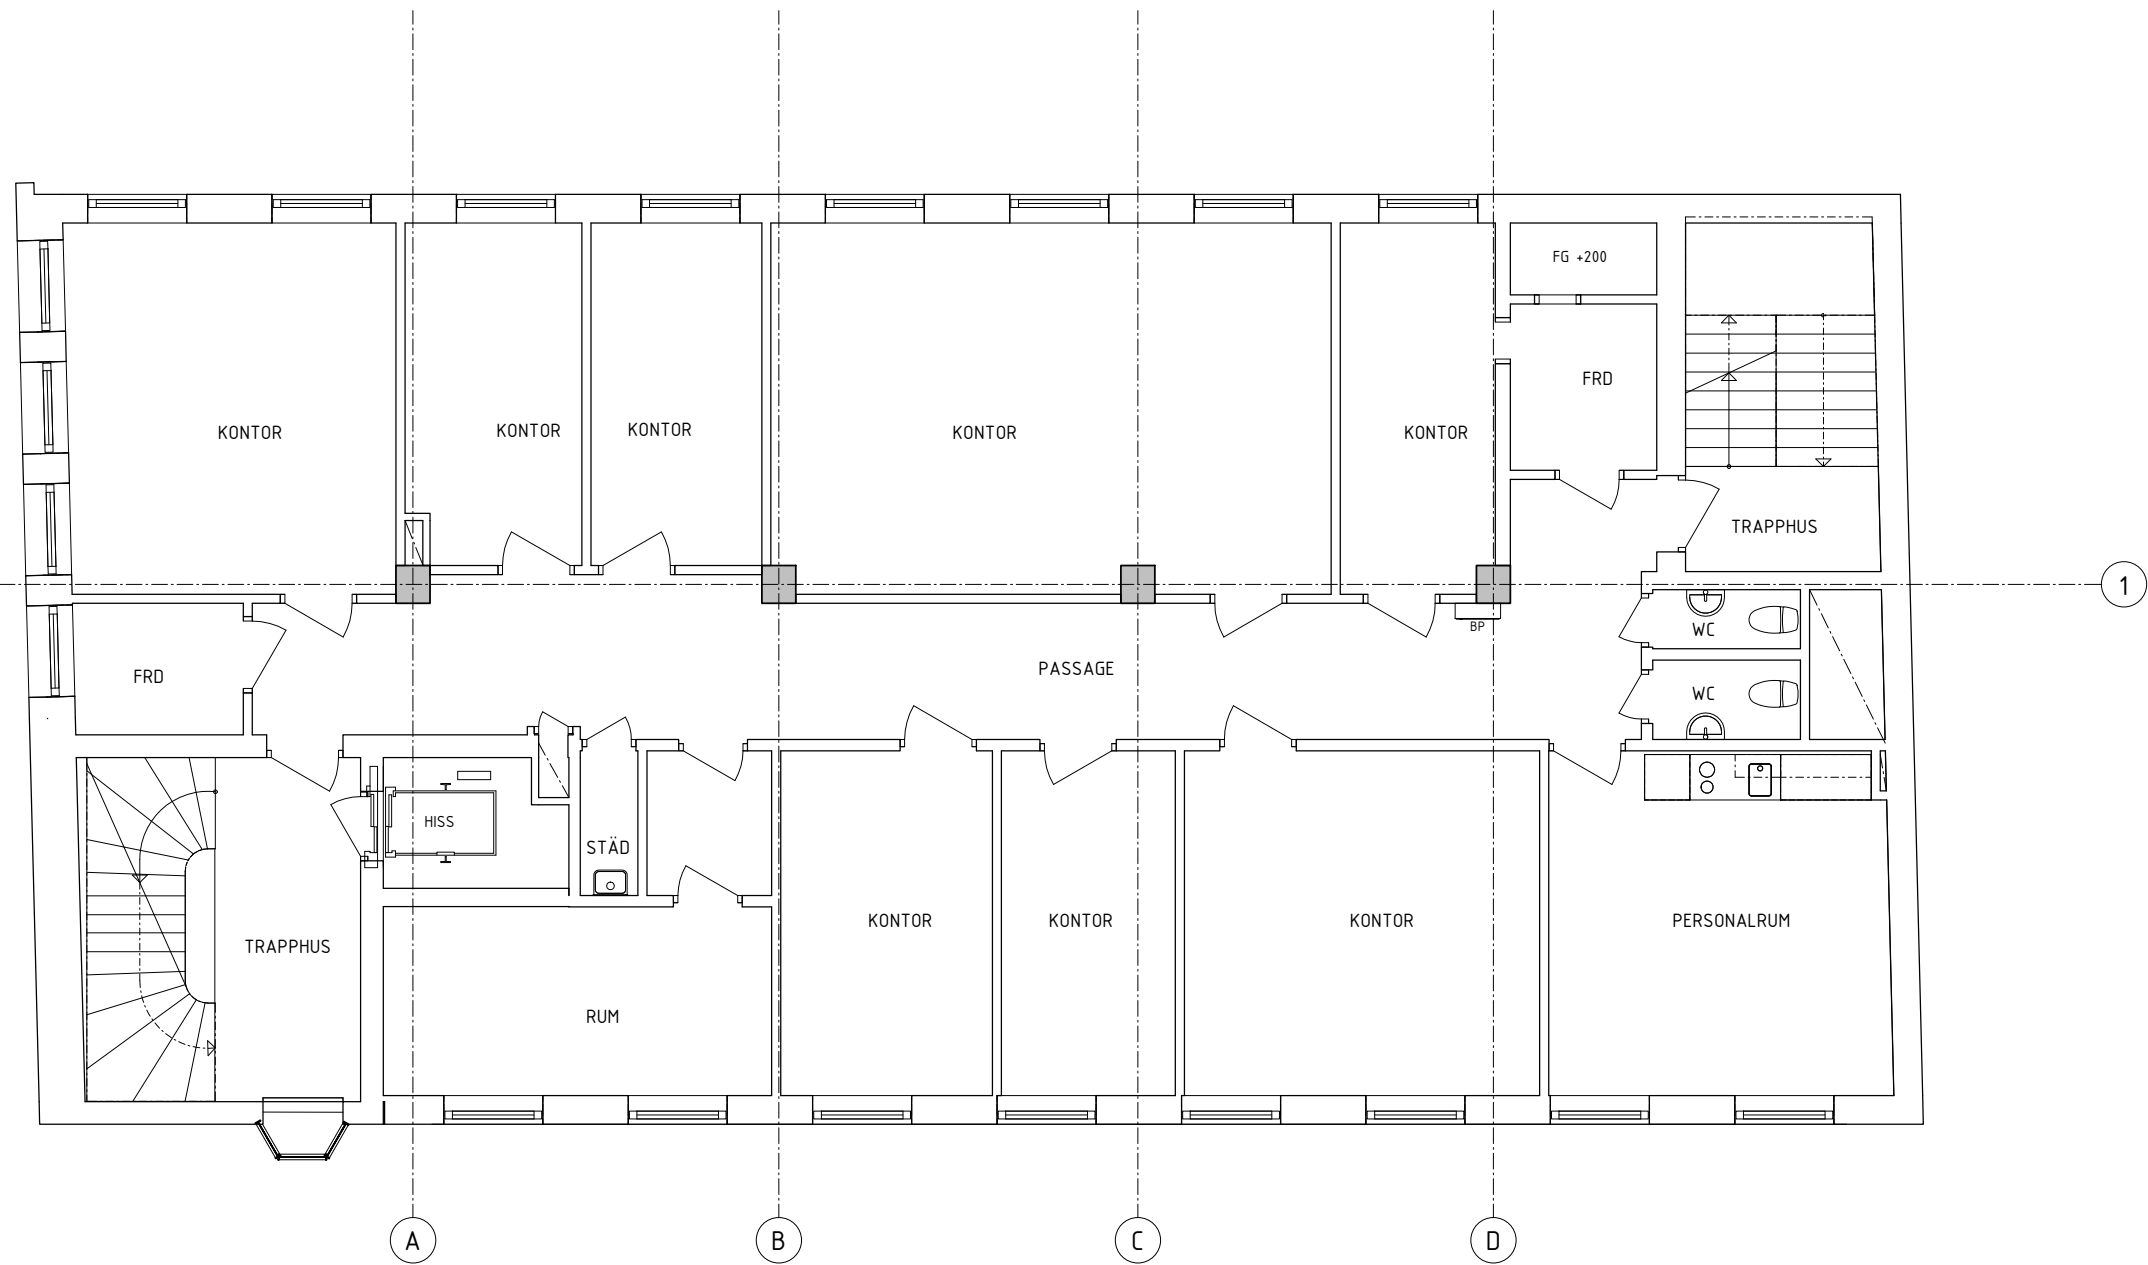

BET	ÄNDRINGEN AVSER	SIGN	DATUM
RELATIONSHANDLING			
BORÅS STAD VILE 7, PULSEN FASTIGHETER BEFINTLIGT UTSEENDE			
 ARKCON BYGGKONSULTER		Katrinebergsgatan 19 504 39 Borås 033-120 120 post@arkcon.se www.arkcon.se	
UPPDRAGSR	20 109	RITAD/KONSTR. AV	W.Skarland
DATUM	2020.08.31	HANDLAGGARE	L.Carlsso
PLAN 14 BEFINTLIGT			
SKALA	1:50 (A1) 1:100 (A3)	NUMMER	A-B40-1-A140
			BET