


Z:\Projekt\N\Vile 7\Allmogatan 57-59\20 09\A_rthningar\Vile 7.rvt
2020-08-31 08:56:16

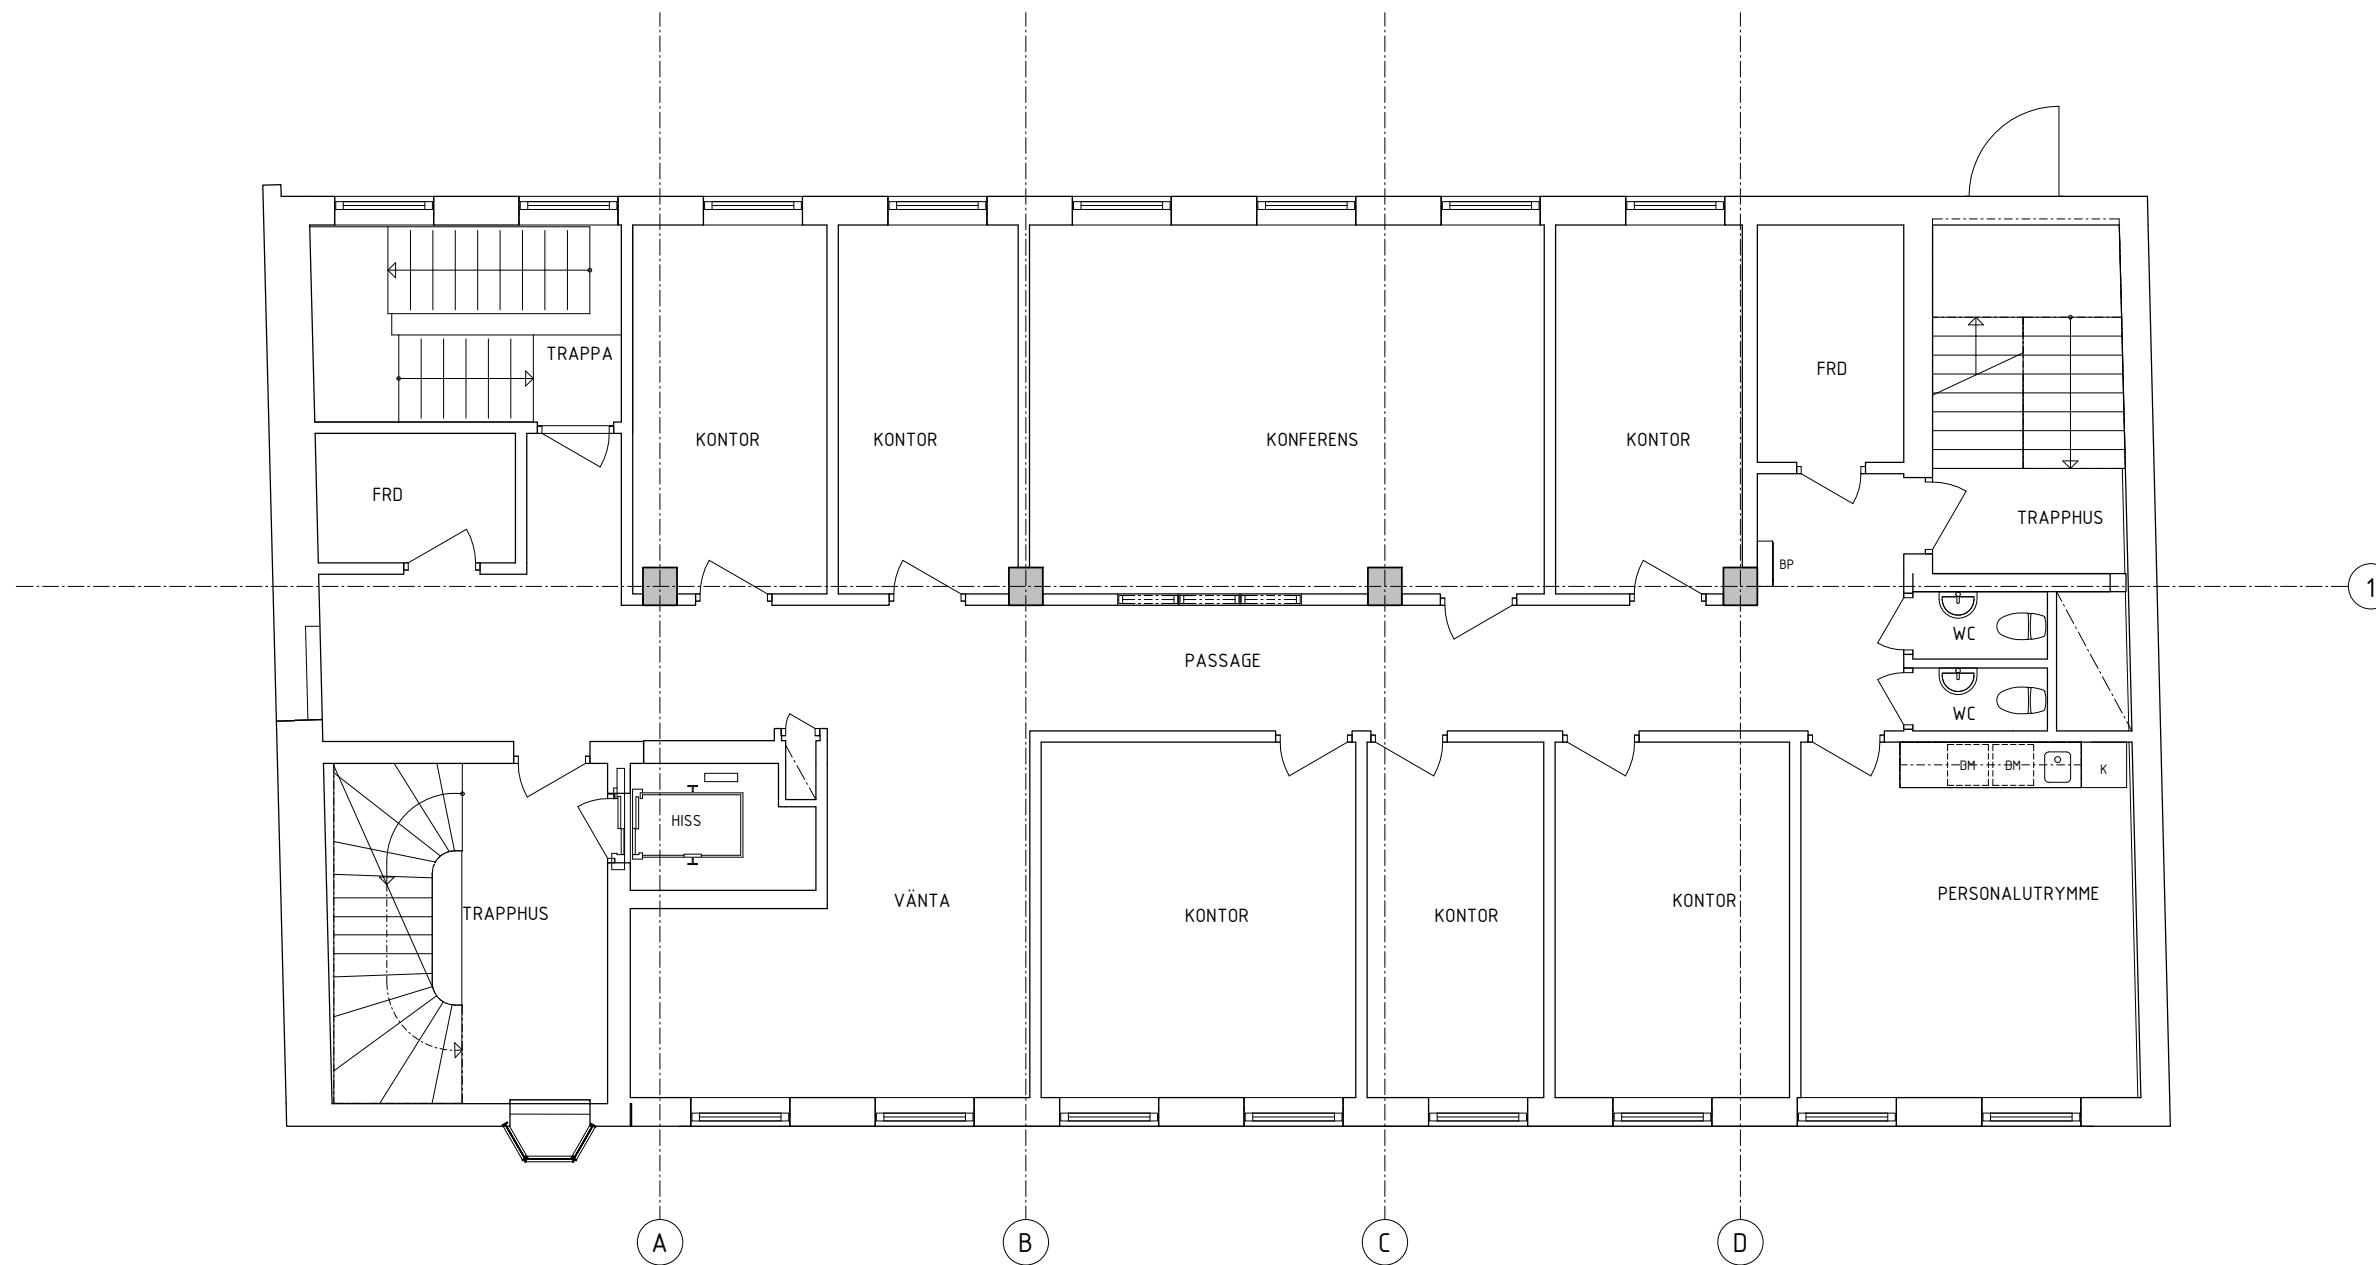

BET	ÄNDRINGEN AVSER	SIGN	DATUM
	RELATIONSHANDLING		
BORÅS STAD VILE 7, PULSEN FASTIGHETER BEFINTLIGT UTSEENDE			
 ARKCON BYGGKONSULTER		Kattnebergsgatan 19 504 39 Borås 033-120 120 post@arkcon.se www.arkcon.se	
UPPDRAGSR:	20 109	RITADKONSTR. AV	W.Skarland
DATUM	2020.08.31	HANDLAGGARE	L.Carlsson
ANSVARIG L.Carlsson			
PLAN 13 BEFINTLIGT			
SKALA	1:50 (A1) 1:100 (A3)	NUMMER	A-B40-1-A130
			BET