



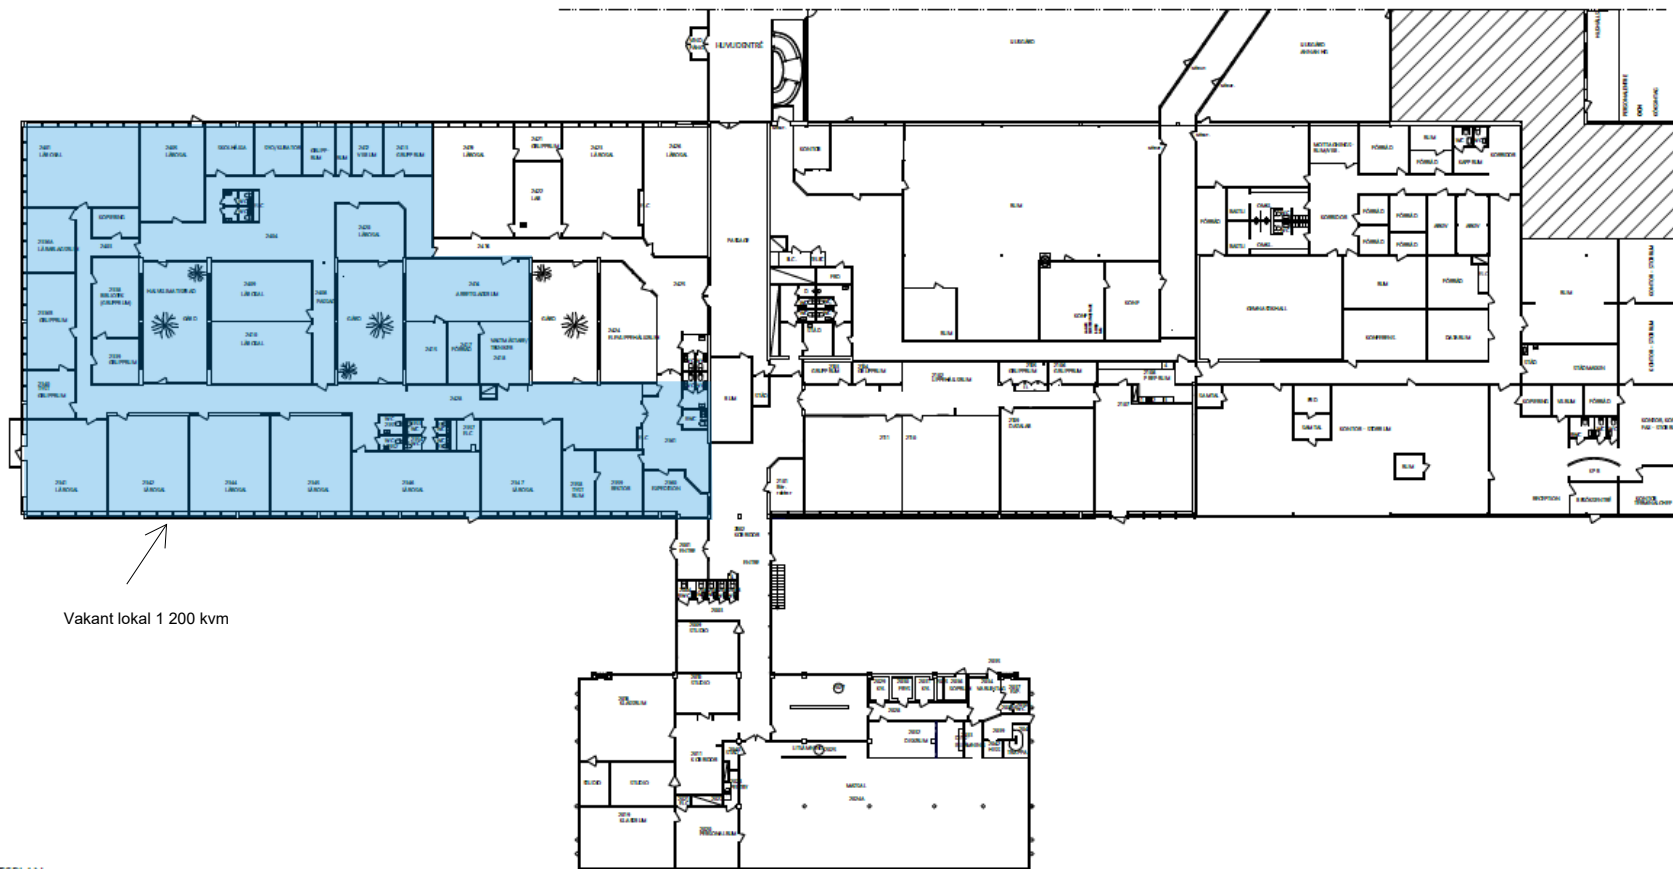

Vakant lokal 1 200 kvm

ÖVERSIKTSPLAN
1:3000

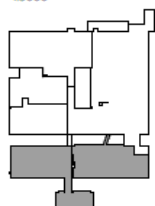

SKALA 1:250
0 2 4 6 8 10
METER

OBS.
DETALJINMÄTNING ÄR EJ
UTFÖRD, VISS AVVIKELSE
KAN FÖREKOMMA.

BYGGNADENS SKALL FÖR ATT ANVÄNDAS FÖR
BETÄLLNING AV SNICKERIER, INREDNING M.M. VARA
FÖRBERED MED BENÄMNING "BYGGHANDLING".
OBS! SAMTUGA MÄTT KONTROLLERAS PÅ PLATS INNAN
TILLVERKNING SKER. ENTREPRENÖREN SKALL
FÖRSÄKRA SIG OM ATT HEN ERHÅLLIT DEN SENASTE
VERSIONEN AV RITNINGEN INNAN ARBETE PÅBÖRJAS.
VID EVENTUELLA OKLARHETER; KONTAKTA
ARKITEKTEN.

BYG	ART	ANMÄRKNINGAR	DAG	SR
RELATIONSHANDLING				
Kv. ÅRSTA 64:2 STOCKHOLMS KOMMUN				
Mileway				
VIZ Arkitektkontor AB		M nr. 08 - 55 69 19 00		
K1				
ANS				
Sj				
E				
B				
UPPGIFTS NR		BYG. N	BYGGNADENS	
DATUM		E. A. ANDRONOVA	A. LINDQVIST	
2020-10-19		ANDRONOVA	A. LINDQVIST	
Relationsritning Plan 2, Bottenplan				
SKALA		MÄTBEN		SR
A1 - 1:250 A3 - 1:500		A-40.1-002		