


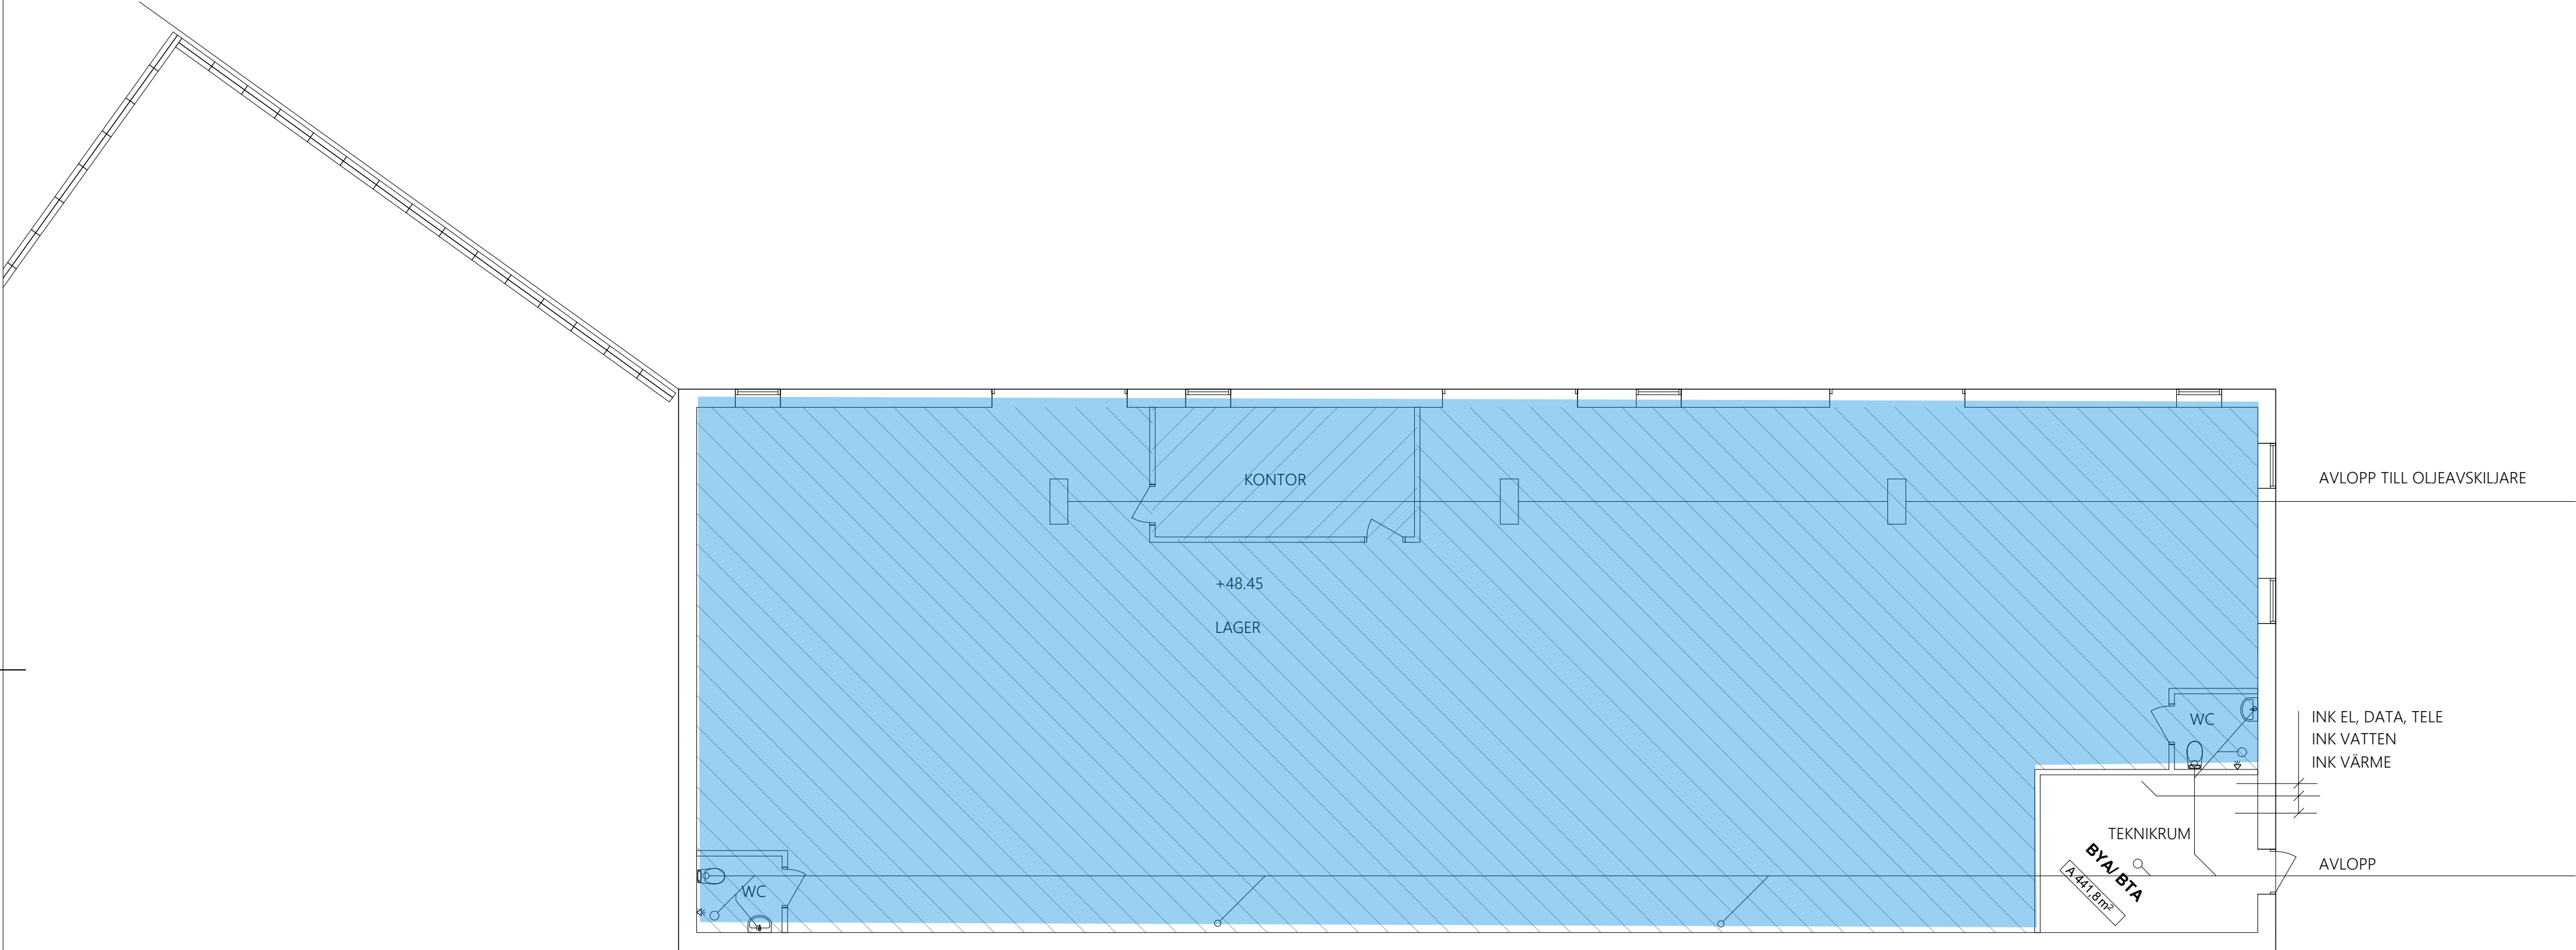

FÅR EJ BETRAKTAS SOM
UPPMÄTNINGSRITNING DÅ
DETALJMÄTNING EJ ÄR
UTFÖRD.
VISSA AVVIKELSER KAN
FÖREKOMMA.

RELATIONSHANDLING		
JORDBROMALM 6:18		
UPPDRAGSNR. 0082	RITAD AV RM SEARES	FÖRVALTARE M AHLBERG
DATUM 2019-12-02	ANSVARIG	
JORDBROMALM 6:18 LAGERVÄGEN 36, HANINGE HUS 2 PLAN 00, BV		
SKALA A1: 1:100 A3: 1:200	RITNINGNUMMER A-49-1-2000	I BET