
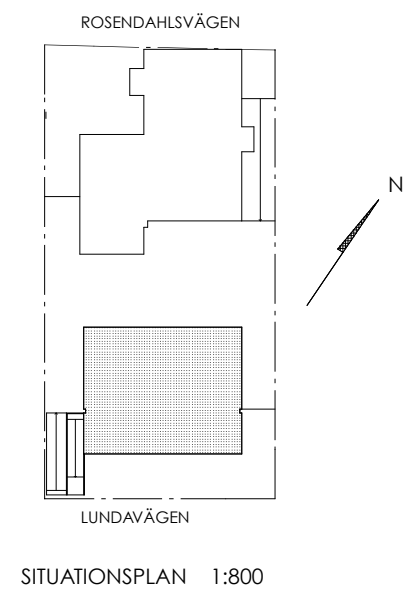
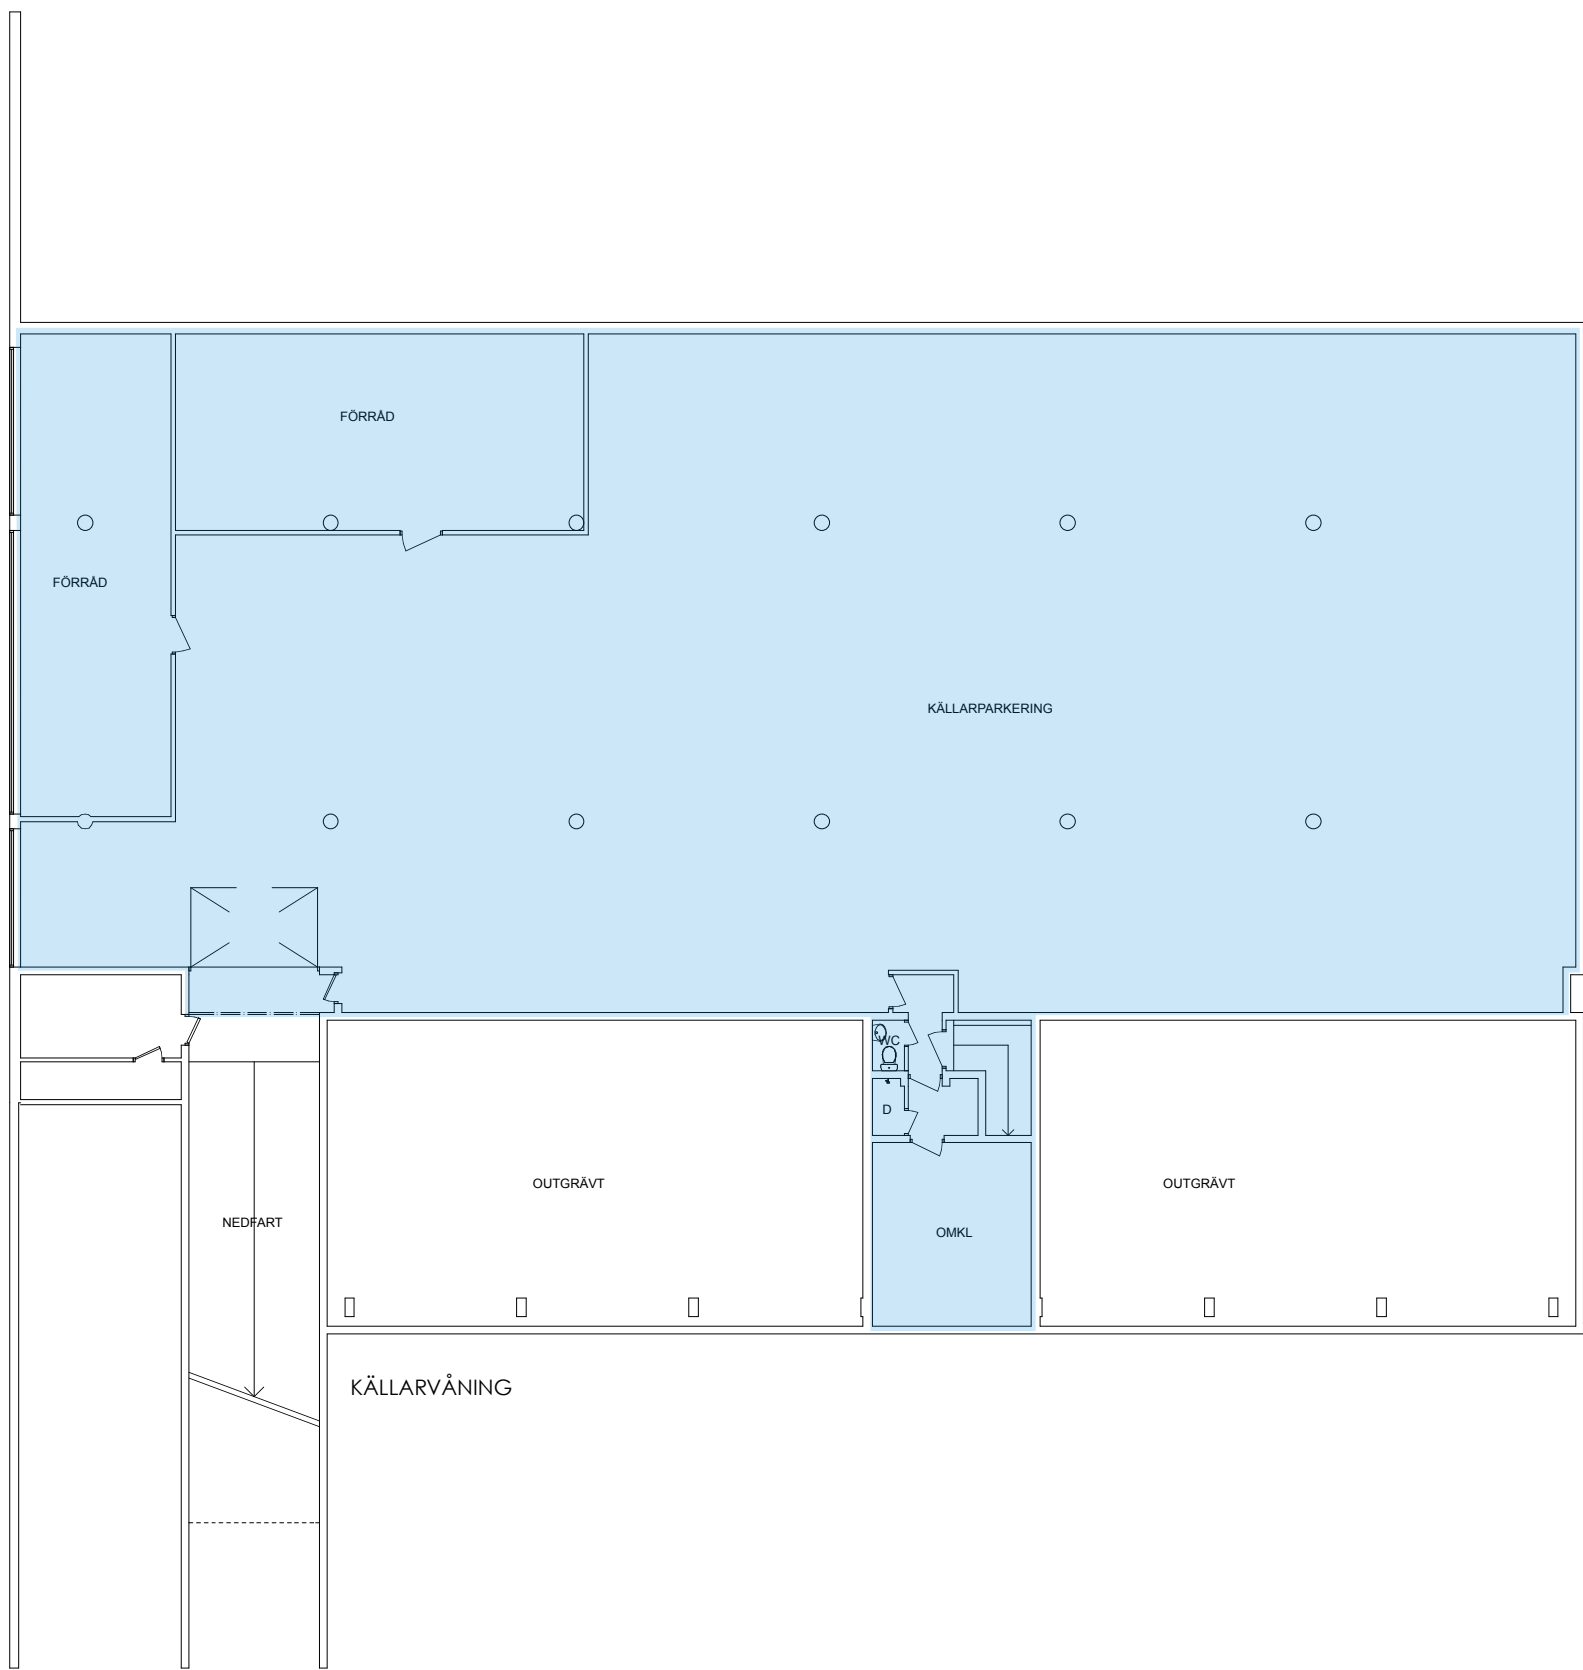 




RELATIONSRITNING		rev	avser	datum	sign
					
NEW LINE ARKITEKTER AB					
SÖDRA FÖRSTADSGATAN 23 A			KV SKJUTSTALLSLYCKAN 11 MALMÖ KOMMUN		
211 43 MALMÖ			RELATIONSRTNING		
TEL 040-300030		FAX 040-301910		KÄLLARVÅNING	
				SKALA 1:100	
Malmö	2006-09-22	J.FARITZON	arb nr	ritn nr	rev
			NL 2347	A:303:01	