



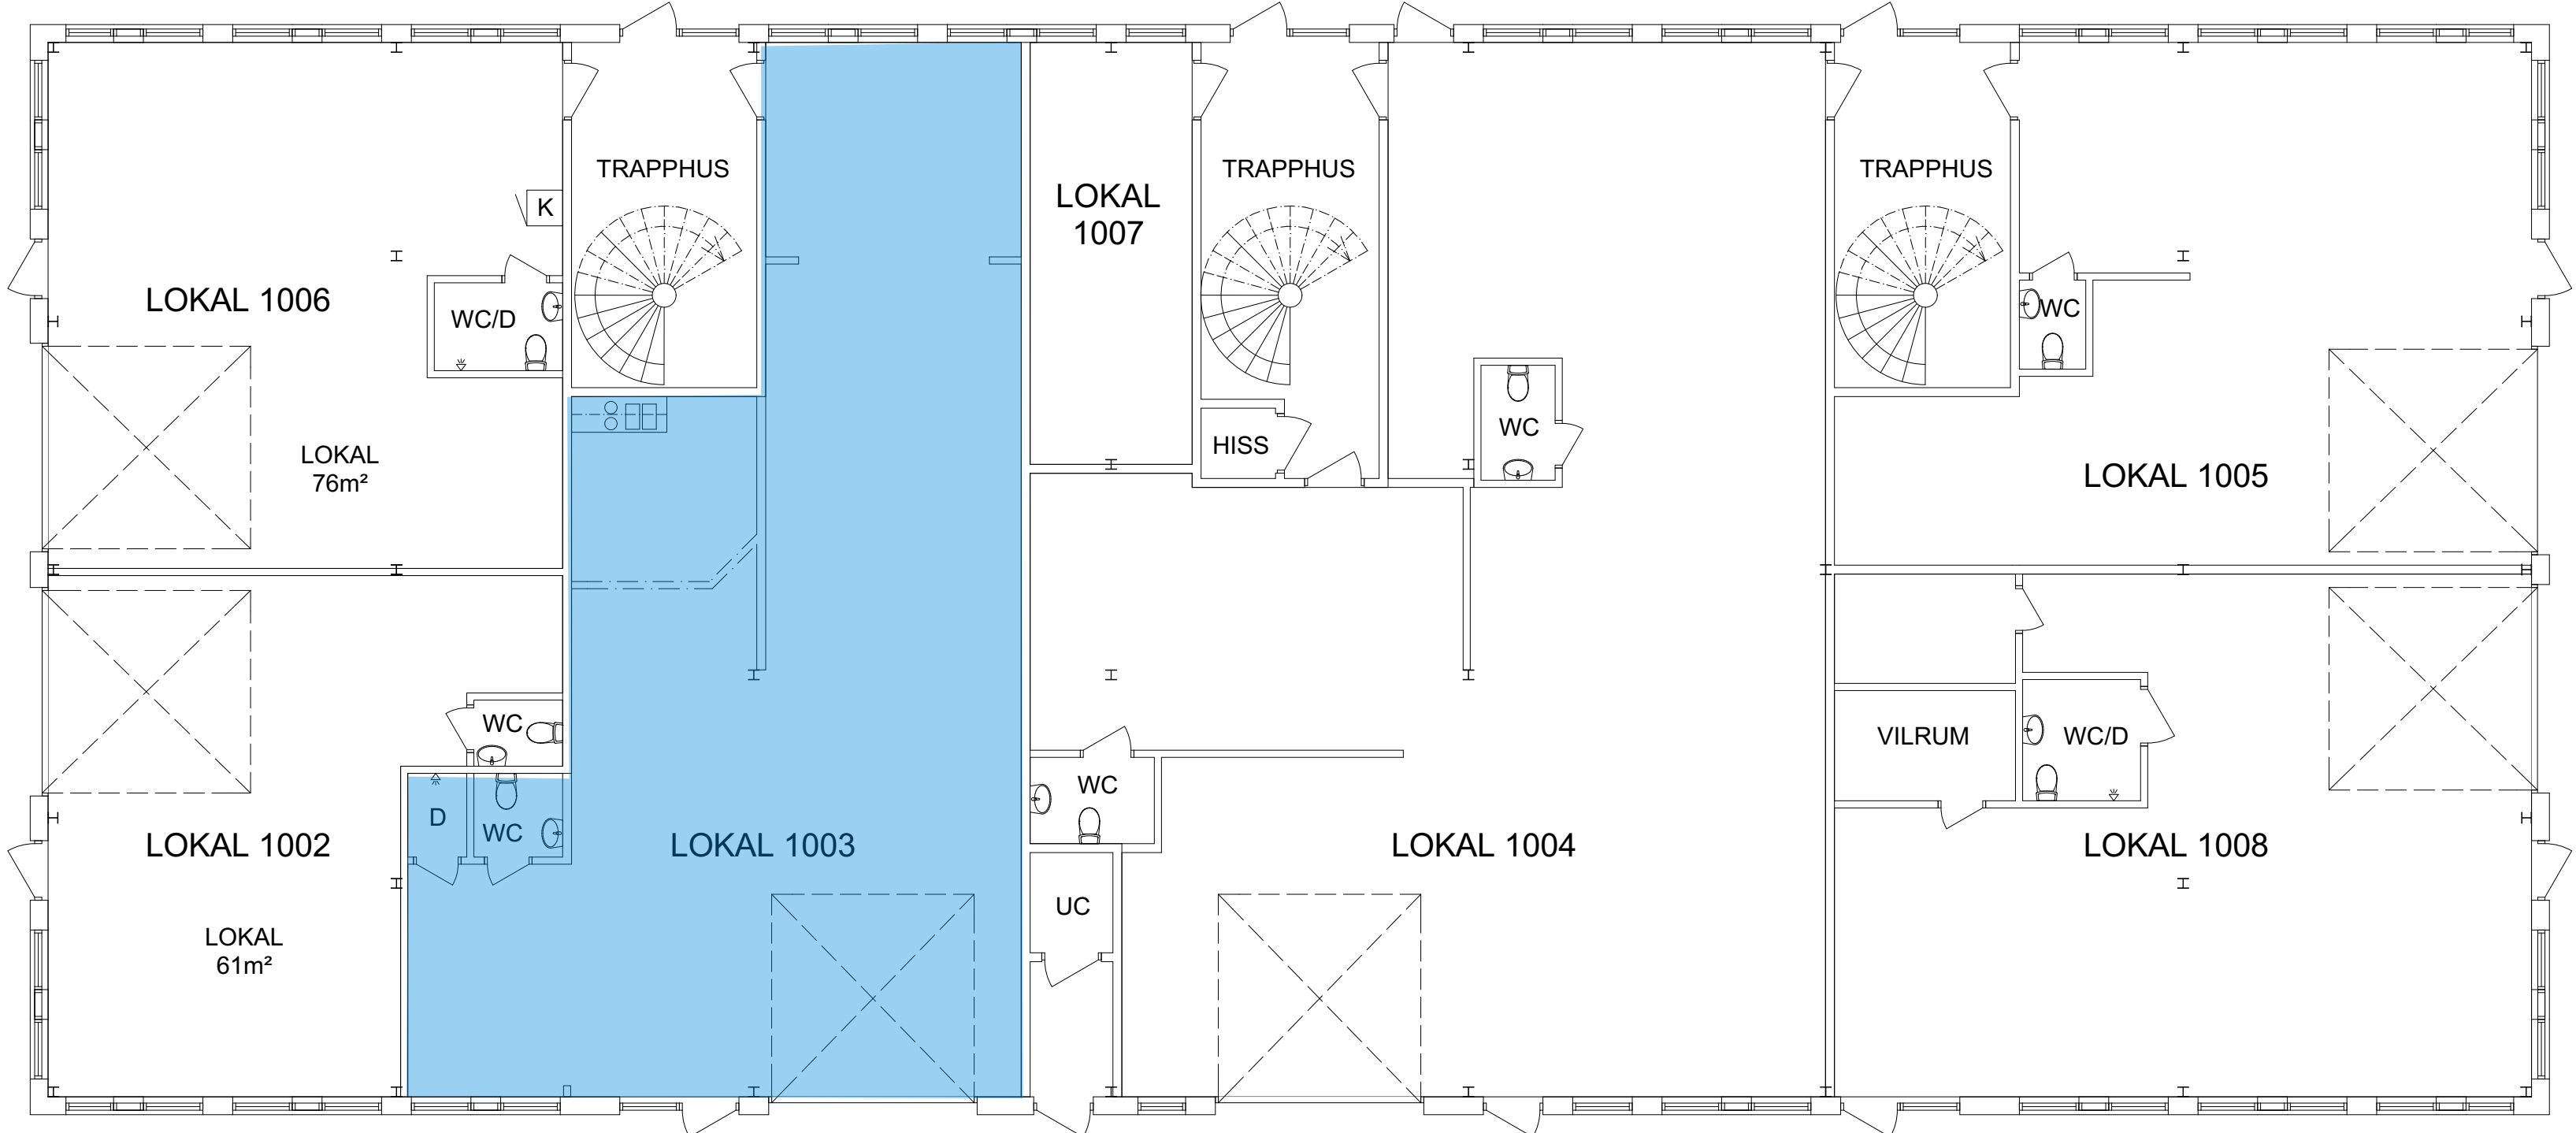

VAKANT
Lager 129 kvm

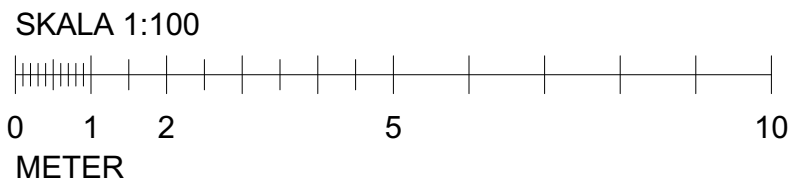

FÖRESKRIFTER o FÖRKLARINGAR

BET	ANT	ÄNDRING AVSER		DATUM	SIGN
RELATIONSHANDLING 2017-05-17					
KV. SKÅLBY, HUS A-H					
JÄRFÄLLA KOMMUN					
VIZ Arkitektkontor AB		tel.nr. 08 - 55 69 19 00			
K					
V/S					
Sp					
E					
B					
UPPDRAG NR		RITAD AV		HANDLÄGGARE	
		H. FRONDELL		J. LARSSON	
DATUM		ANSVÄRIG			
16-12-08		A. LINDQVIST			
HUS G					
PLAN 1, BV					
RELATION SAMT					
YTA HYRESGÄSTER					
SKALA		NUMMER			BET
A1 - 1:100 A3 - 1:200		A-40.1-G11			