

SITUATIONSPLAN

BET	ANT	ÄNDRINGEN AVSER	DATUM	SIGN
-----	-----	-----------------	-------	------


RELATIONSHANDLING

Mileway

BH
A
K
V
E
L

UPPDRAGNR	RITAD AV	HANDBLÄGGARE
	M S	B L
DATUM	ANSVARIG	
2020-10-29	B L	

PLAN 1
ENTRÉPLAN
ÖVERSIKT

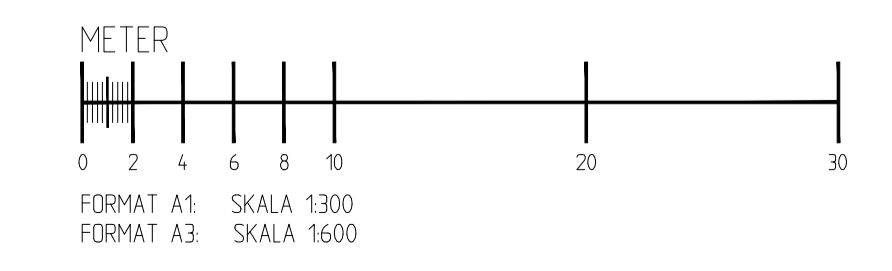

REGISTERFASTIGHET	KALKGRUNDET 5	
FASTIGHETSNR	SKALA	NUMMER
301041	1300	A-40-P-0100
		BET