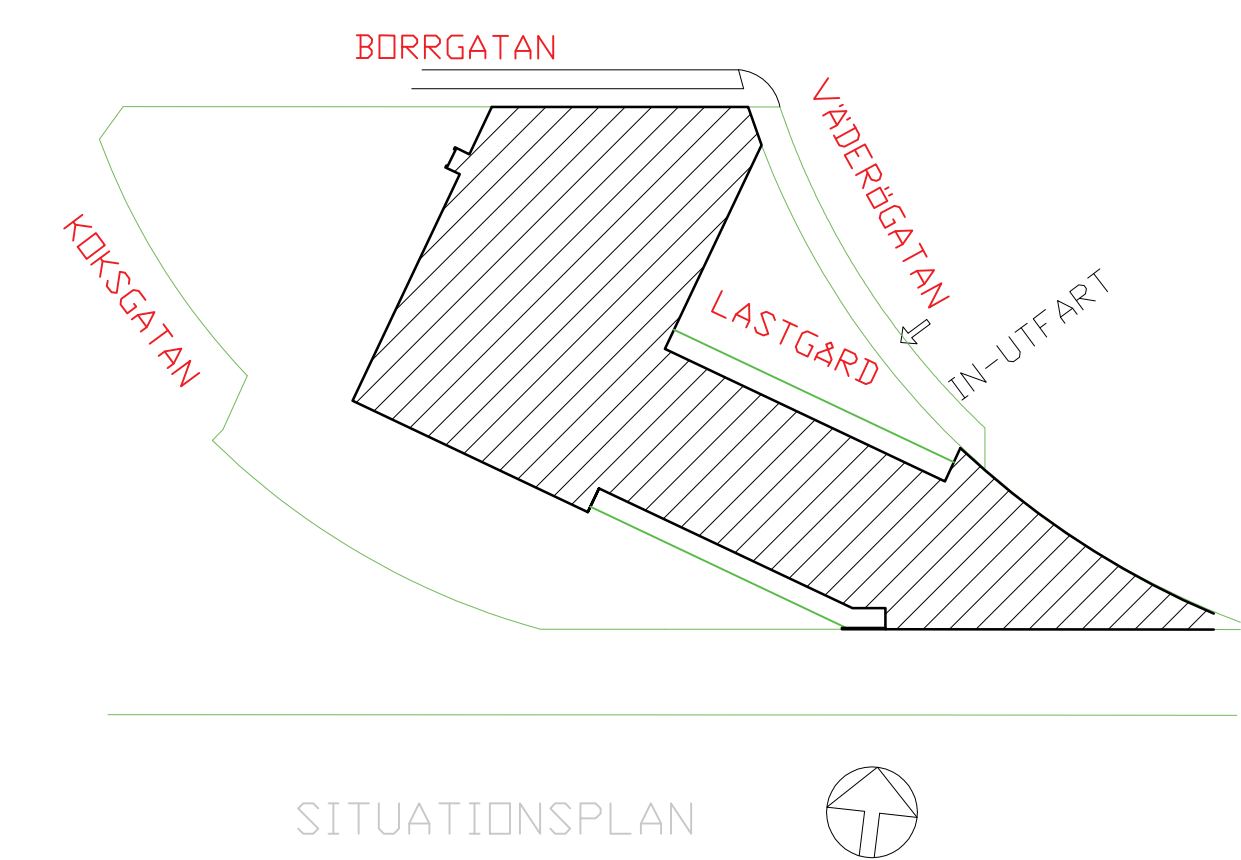


BET	ANT	ÄNDRINGEN AVSER	DATUM	SIGN
RELATIONSHANDLING				
				
	BH			
	A			
	K			
	V			
	E			
	L			
UPPDRAG NR		RITAD AV	HANDLAGGARE	
		M S	B L	
DATUM		ANSVARIG		
2020-10-29		B L		
PLAN 1				
ENTRÉPLAN				
ÖVERSİKT				
SKALA		NUMMER		BET
1:300		A-40-P-0100		