



Unit 6 - 120 kvm

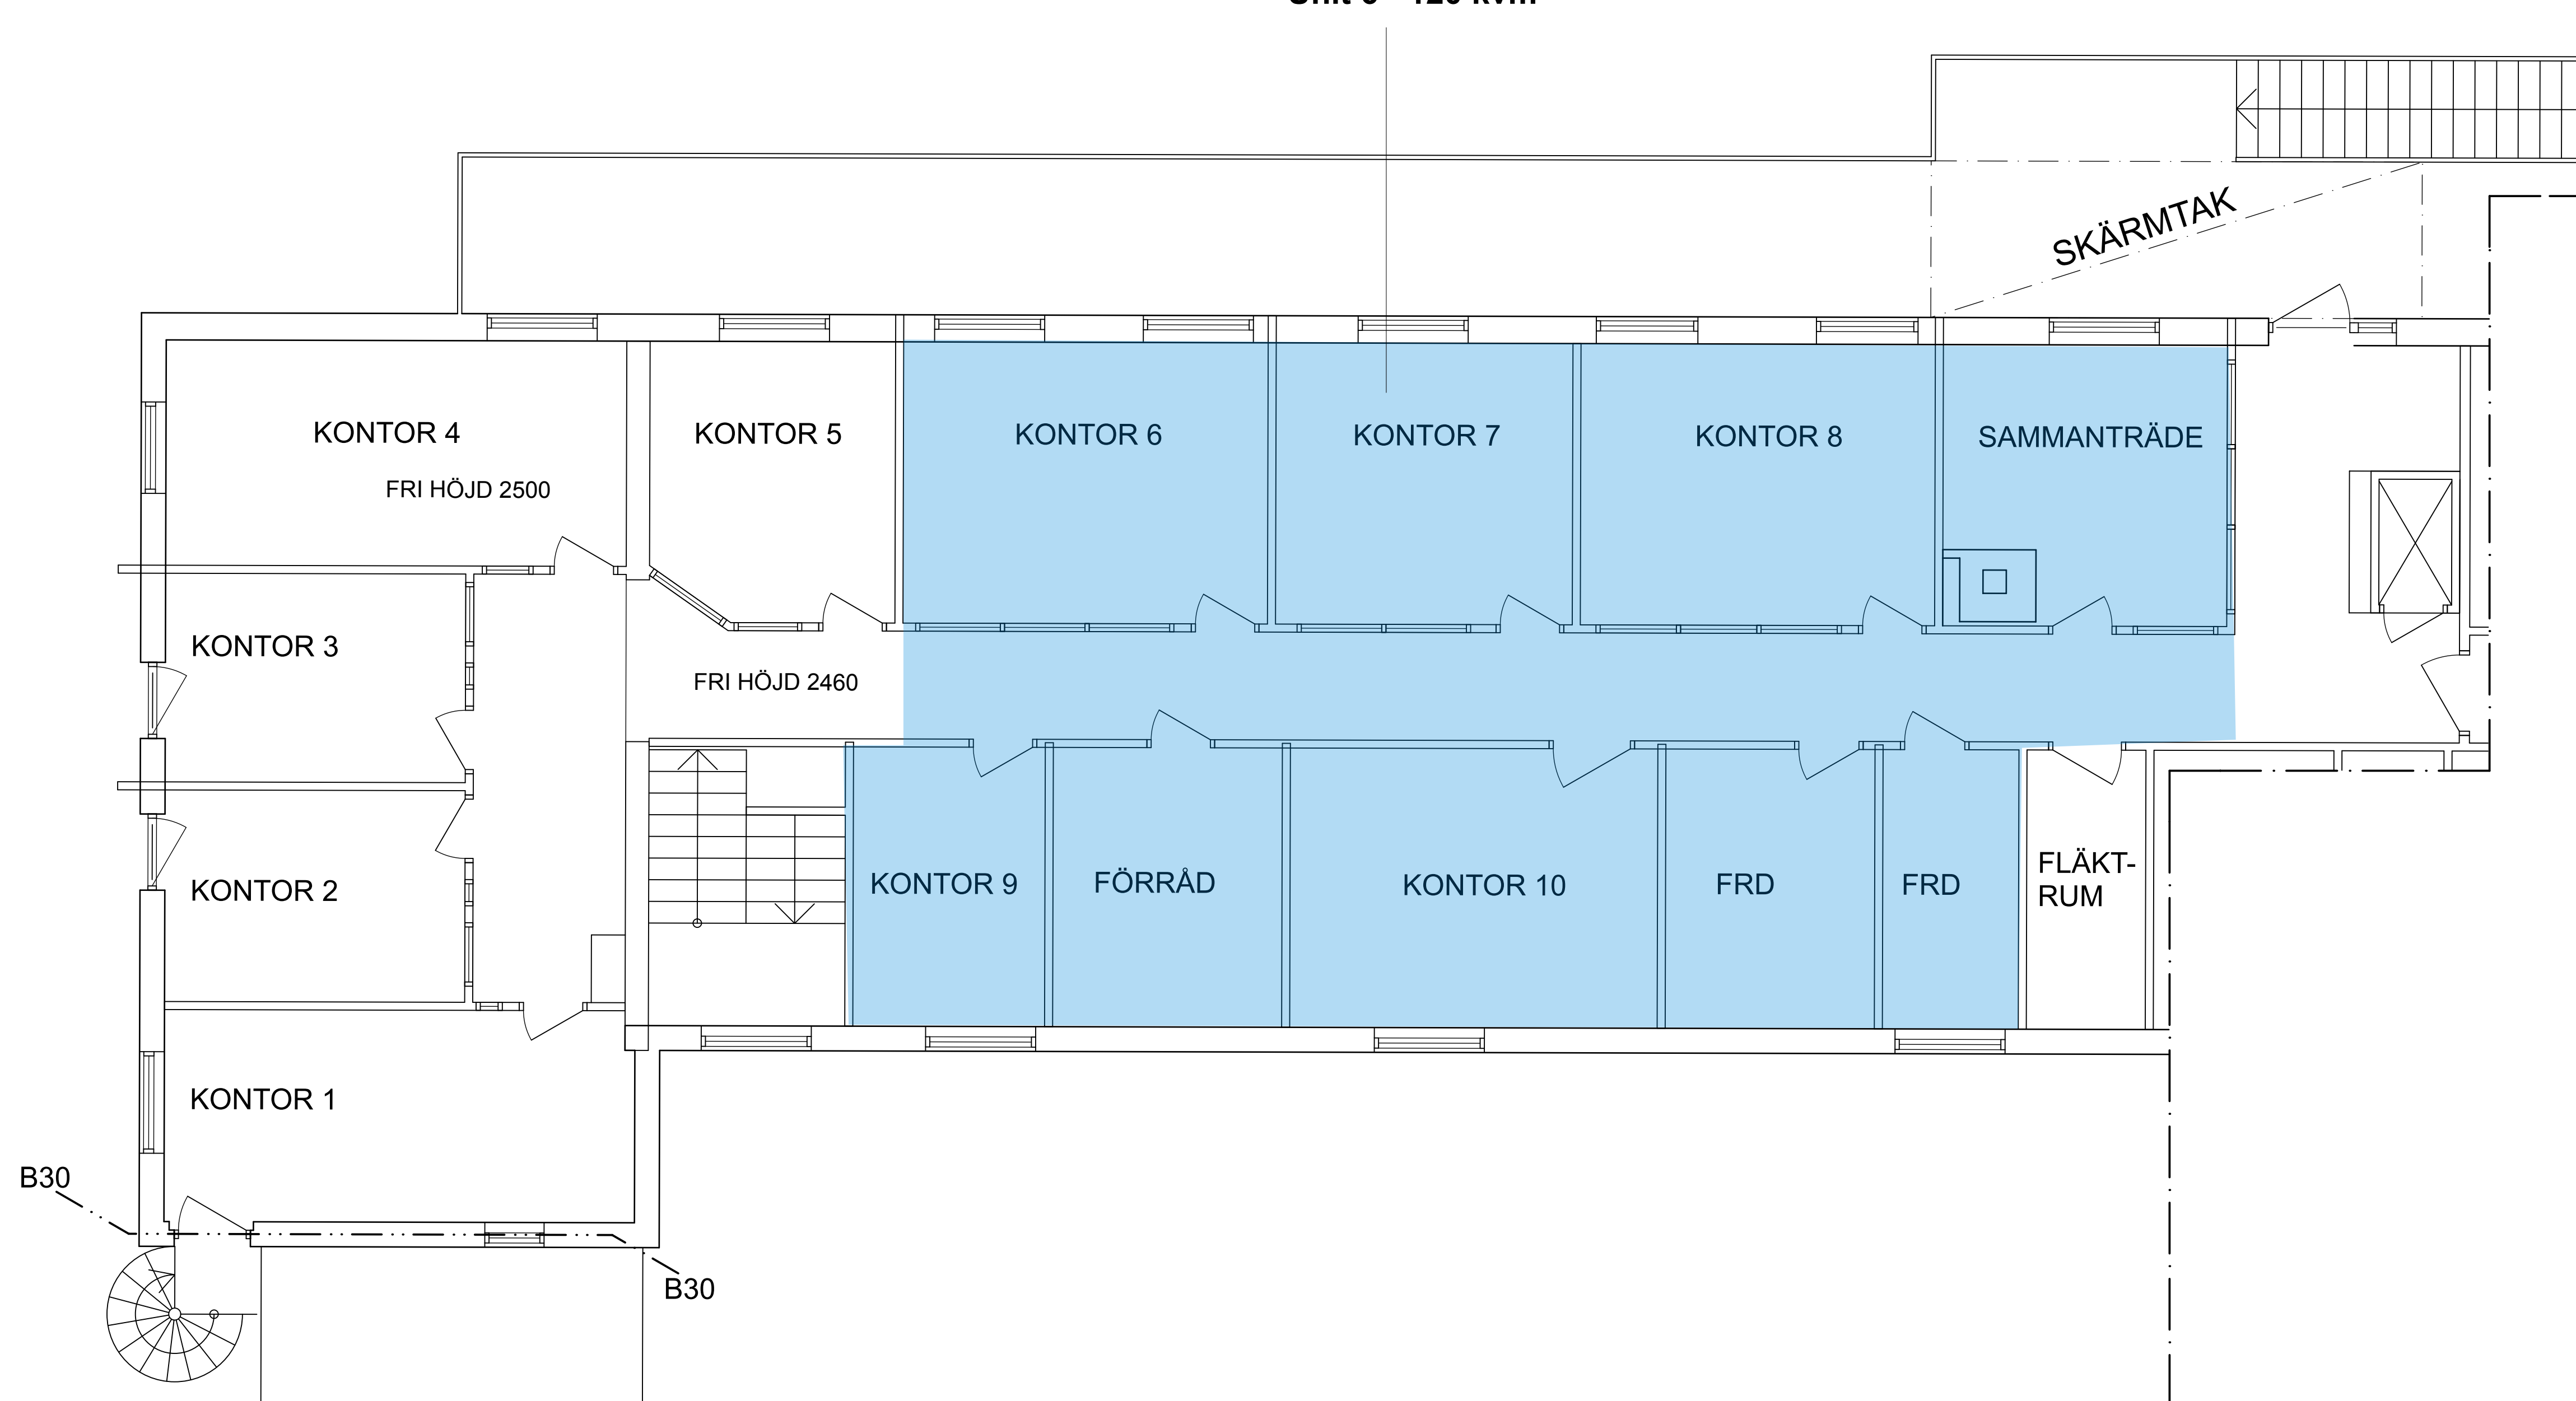

PLAN 2  
SKALA 1:100 (A3)

BET	ANT	ÄNDRINGEN AVSER	SIGN	DATUM
-----	-----	-----------------	------	-------

RELATIONSHANDLING

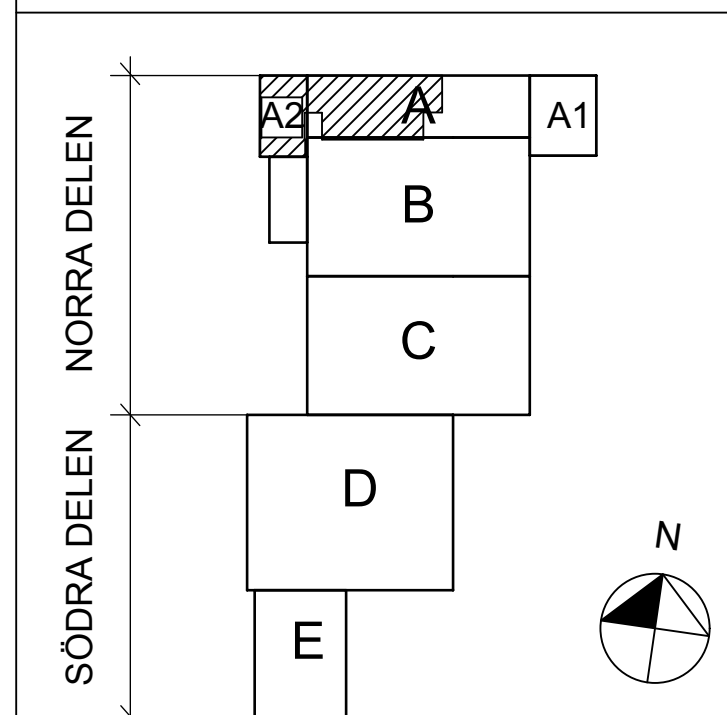

Båtyxan 1, MALMÖ

UPPDRAG NR -	RITAD AV CLA	HANDLAGGARE
DATUM 2010-10-11	ANSVARIG BORIS WALL	

PLAN VÅNING 2 NORRA DELEN  
LOKAL 201

SKALA 1:50 (A1) 1:100 (A3)	NUMMER A99.1-201	BET -
----------------------------------	---------------------	----------

UPPLYSNINGAR:  
Denna ritning är upprättad utifrån bef. handlingar samt kontrollmätt. Fullständig uppmätning har ej utförts.  
Redovisade brandcellsgränser har ej kontrollerats på plats.