


Unit 6 - 152 kvm

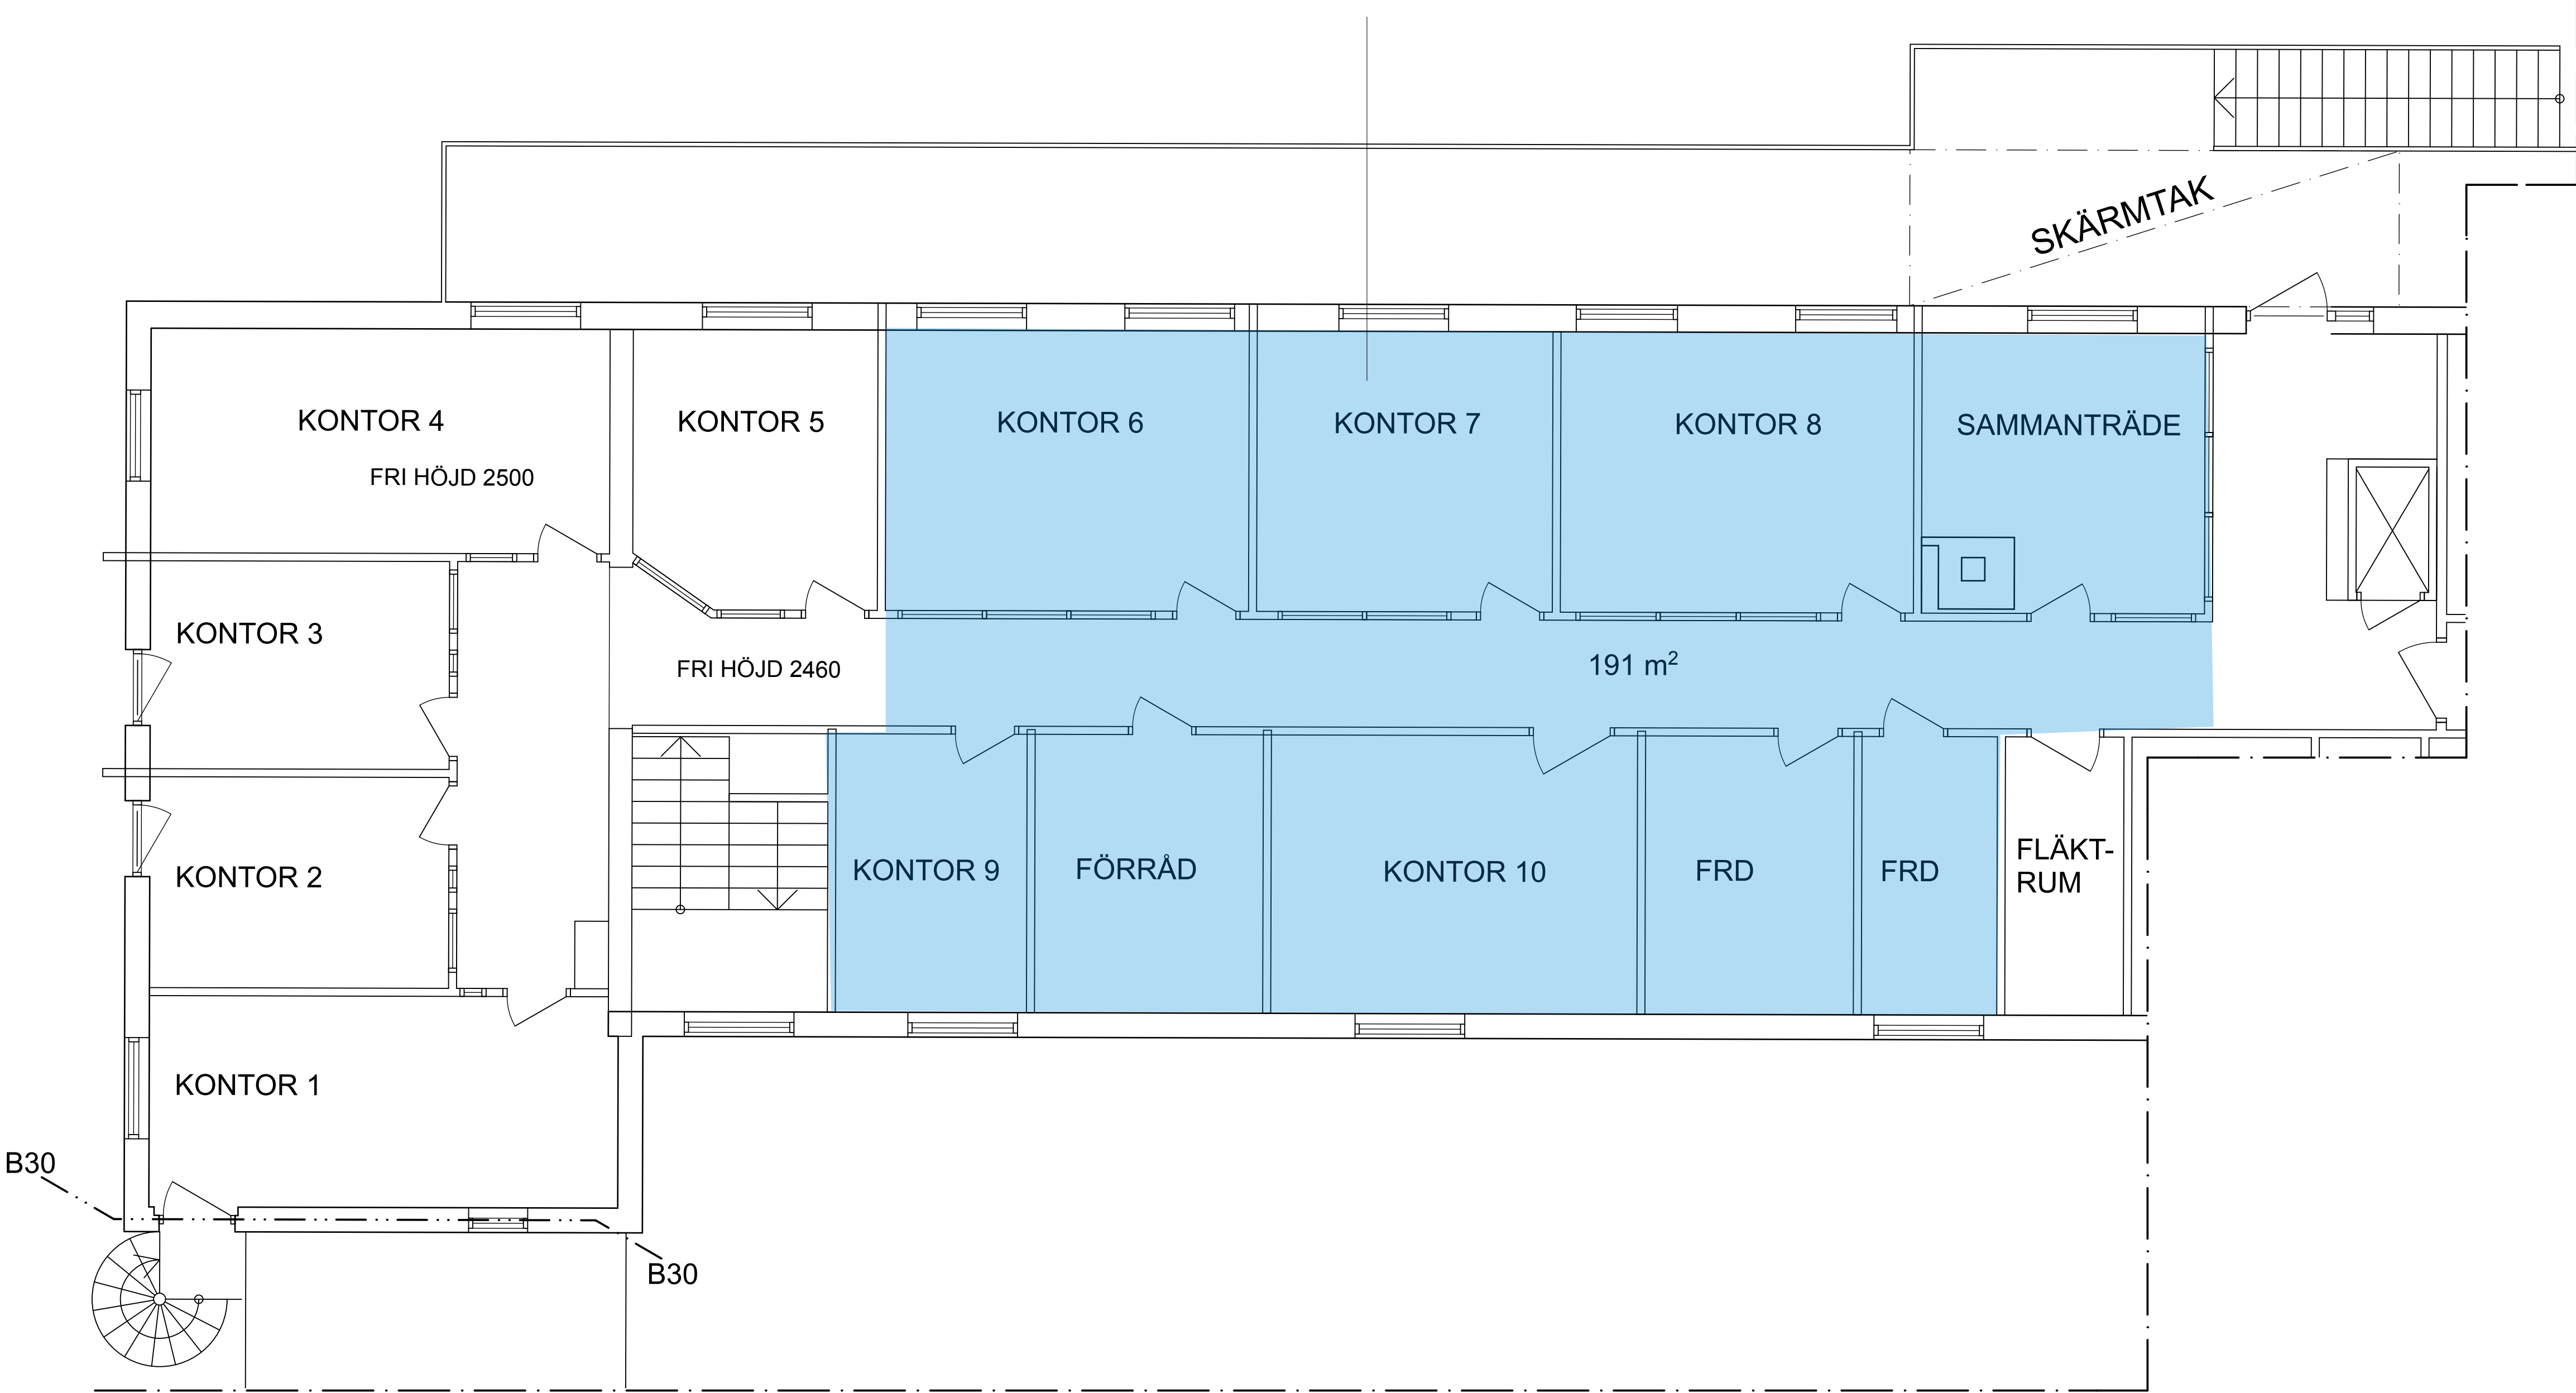

PLAN 2
SKALA 1:100 (A3)

BET	ANT	ÄNDRINGEN AVSER	SIGN	DATUM
RELATIONSHANDLING				
NORRA DELEN SÖDRA DELEN A2 A1 B C D E N				
Båtyxan 1, MALMÖ				
UPPDRAG NR		RITAD AV	HANDLAGGARE	
-		CLA		
DATUM		ANSVARIG		
2010-10-11		BORIS WALL		
PLAN VÅNING 2 NORRA DELEN				
LOKAL 201				
SKALA		NUMMER		BET
1:50 (A1)		A99.1-201		-
1:100 (A3)				

UPPLYSNINGAR:
Denna ritning är upprättad utifrån bef. handlingar samt kontrollmätt. Fullständig uppmätning har ej utförts.
Redovisade brandcellsgränser har ej kontrollerats på plats.