


XREF: G:\2010\10048 Digitalisering Coren\04_RITNINGAR\VIBY 1953\SI-stämpel.dwg

LAGER: SB11


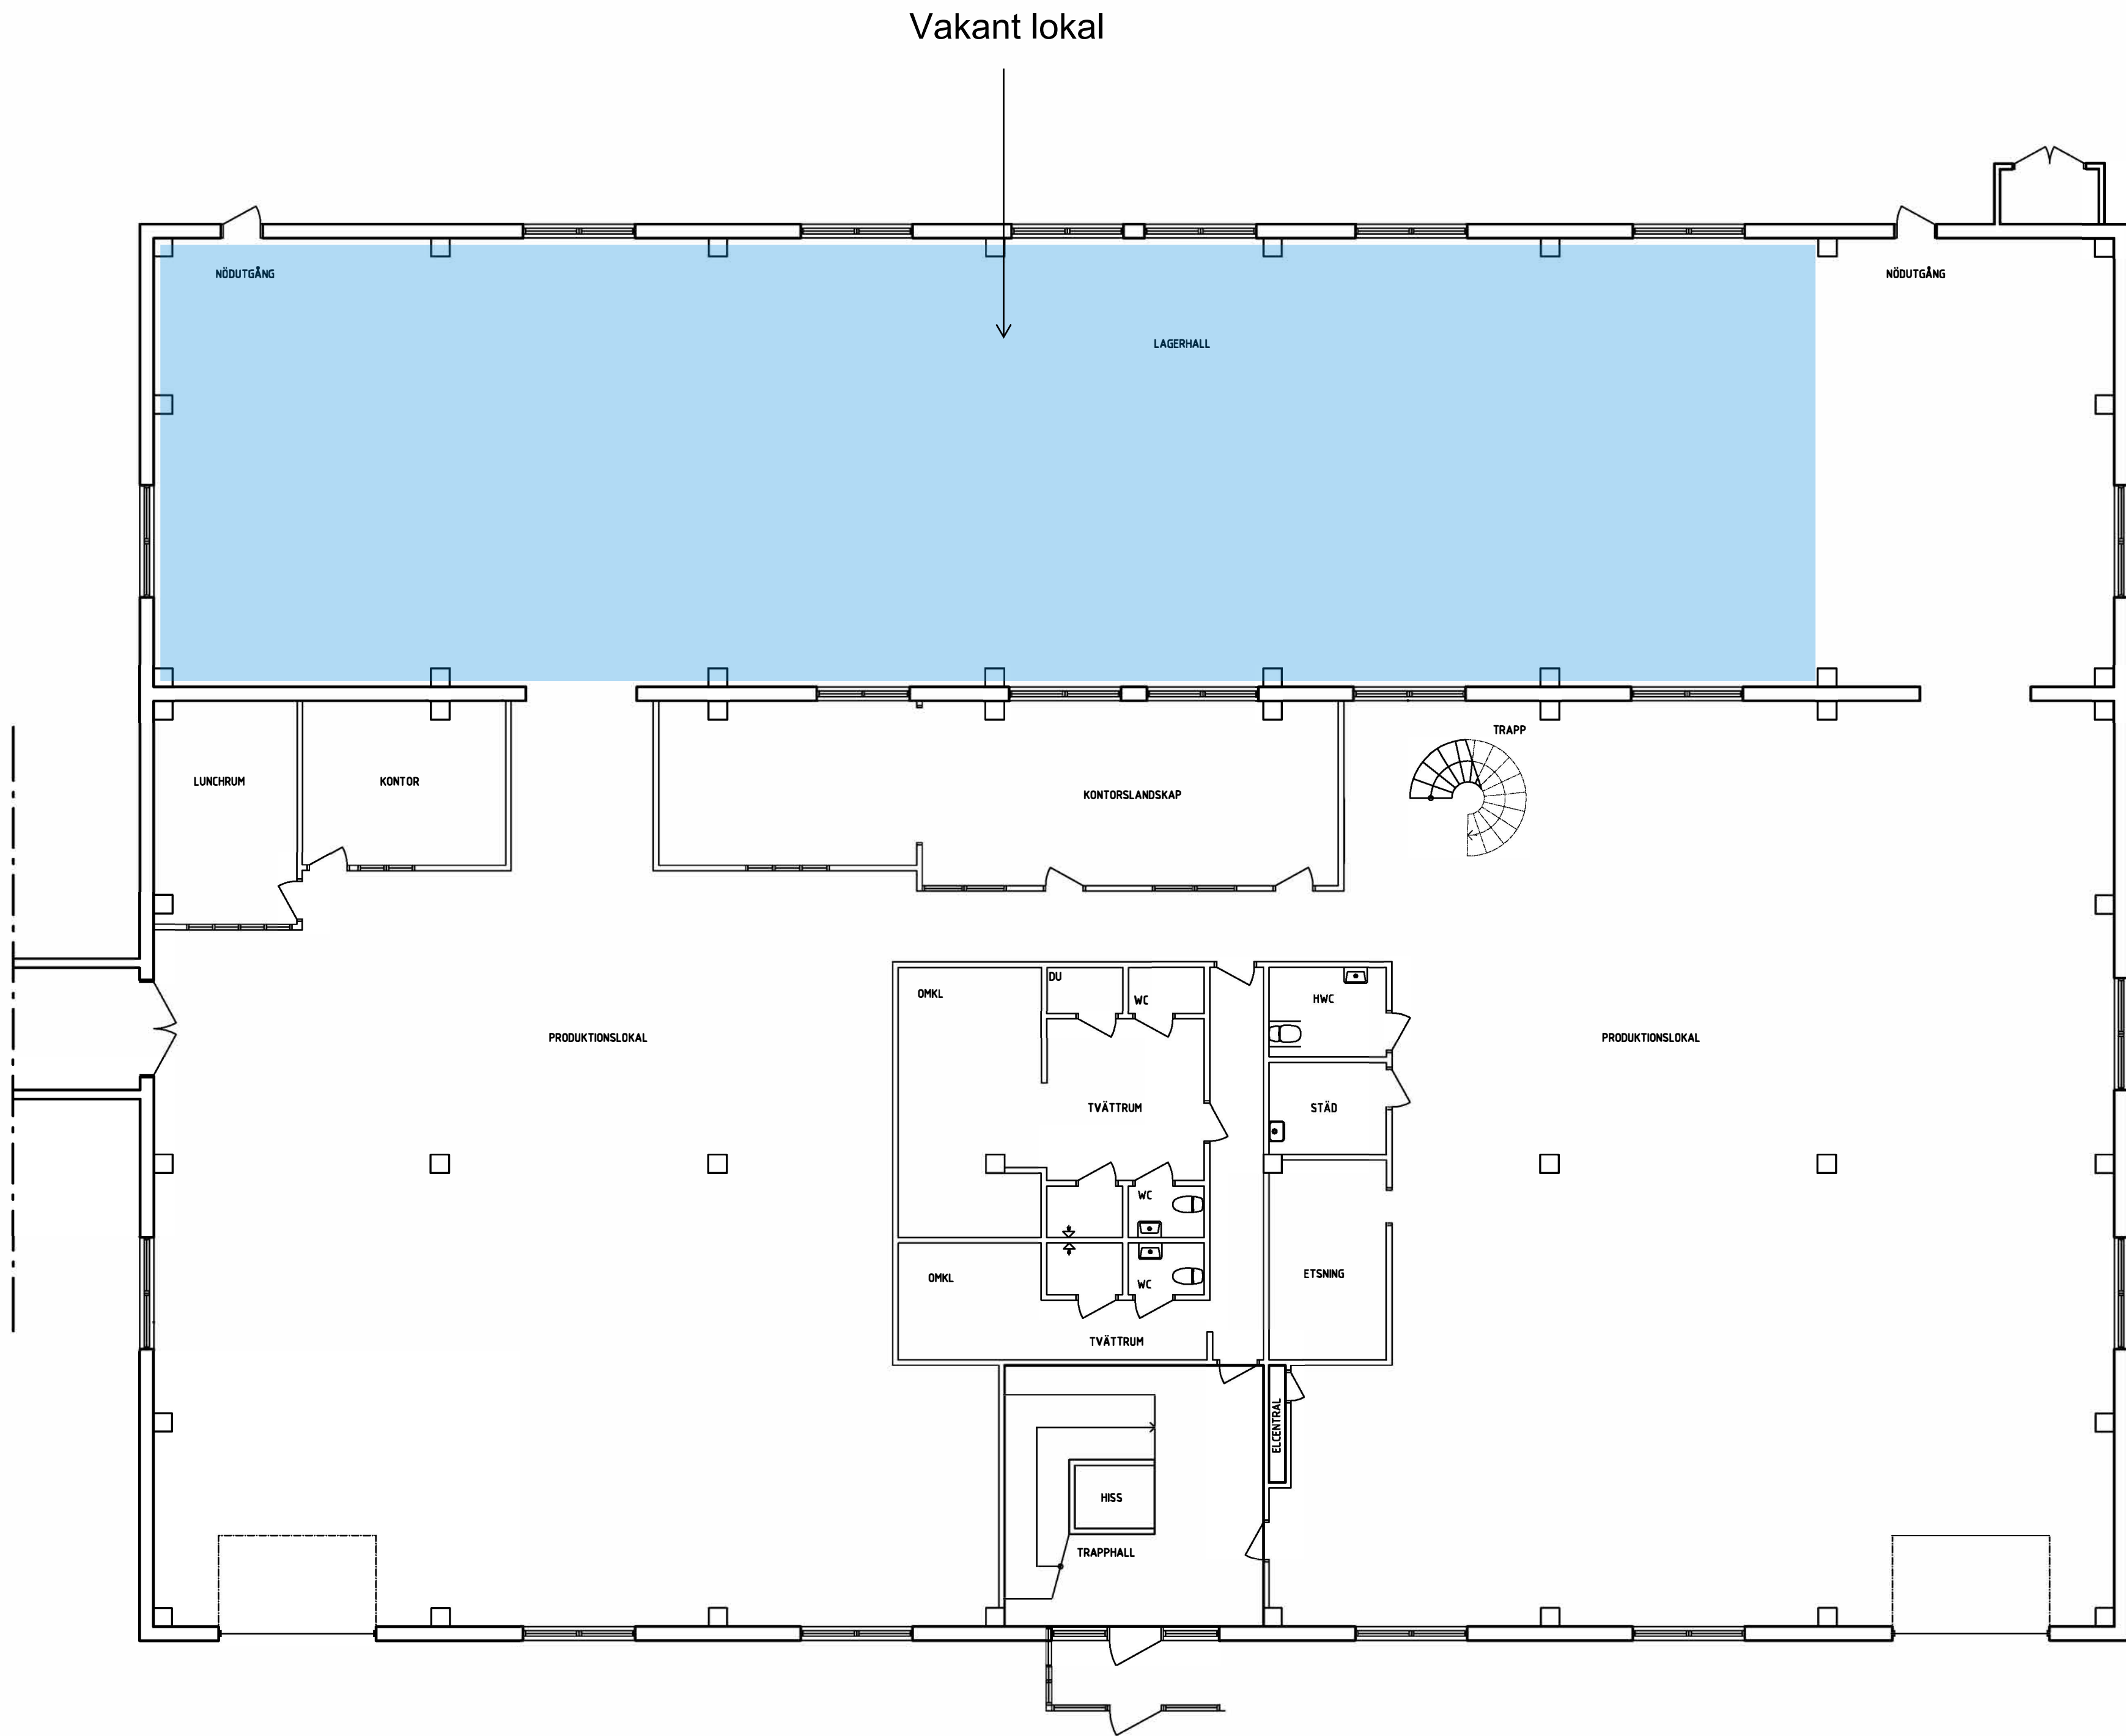


FÅR EJ BETRAKTAS SOM
UPPMÄTNINGSRITNING DÅ
DETALJMÄTNING EJ ÄR
UTFÖRD.
VISSA AVVIKELSER KAN
FÖREKOMMA.

BET	ANT	ÄNDRINGEN AVSER	SIGN	DATUM					
RELATIONSHANDLING									
VIBY 19:53, 19:54 STOCKHOLM									
Mileway									
ARKITEKTHUSET Monarken FURUNÄSVÄGEN 105 BOX 160, 941 28 PITTEA TEL. 0911-398 00 FAX 0911-398 29 STORGATAN 42 BOX 198, 971 04 LULEÅ TEL. 0920-398 00 FAX 0920-398 29									
UPPDRAG NR 10048	RITAD AV MK	HANDLÄGGARE HANS KOHKOINEN							
DATUM 2011-08-31	ANSVÄRIG HANS KOHKOINEN								
KONTOR & VERKSTADSLOKAL									
PLAN 1, DEL2 BEFINTLIGA FÖRHÅLLANDEN									
ÖVERSIKT									
SKALA 1:100 (A1) 1:200 (A3)	NUMMER A-04.1-02	BET							

PLÖ: 2011-08-31 11:43 G:\2010\10048 Digitalisering Coren\04_RITNINGAR\VIBY 1953\SI-stämpel.dwg DENNIS LARSSON

Vakant lokal

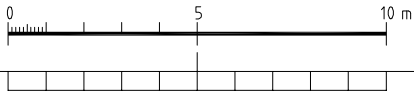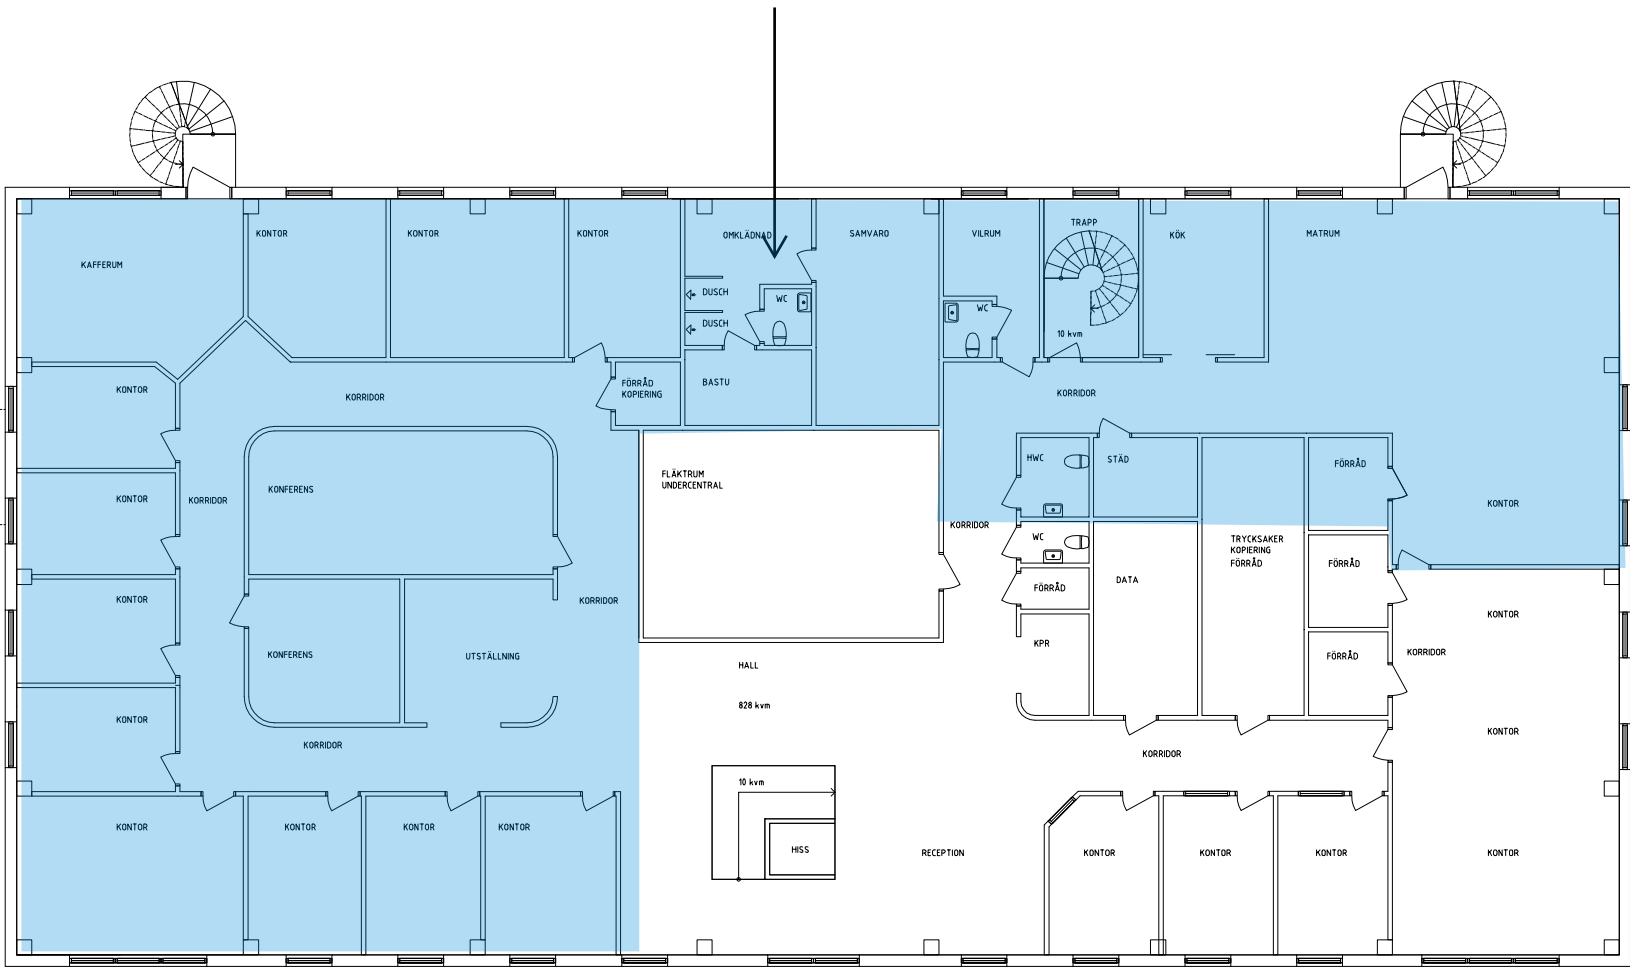

FÅR EJ BETRAKTAS SOM
UPPMÄTNINGSRITNING DÅ
DETALJMÄTNING EJ ÄR
UTFÖRD.
VISSA AVVIKELSER KAN
FÖREKOMMA.

UPPDATERING UTFÖRD AV PROJEKTENEGAGEMANG, PEGI		LG	2012-05-10	
BET	ANT	ÄNDRINGEN AVSER	SIGN	DATUM
RELATIONSHANDLING				
VIBY 19:53, 19:54 STOCKHOLM				
Mileway				
ARKITEKTHUSET Monarken				
FURUNÄSVÄGEN 105 BOX 760, 941 28 PITEÅ TEL 0911-398 00 FAX 0911-398 29		☐ STORGATAN 42 BOX 198, 971 06 LULEÅ TEL 0920-398 00 FAX 0920-398 29		
UPPDRAG NR 1004.8	RITAD AV MK	HANDLÄGGARE HANS KOHKOINEN		
DATUM 2011-08-31	ANSVARIG HANS KOHKOINEN			
KONTOR & VERKSTADSLOKAL				
PLAN 2, DEL2 BEFINTLIGA FÖRHÅLLANDEN				
ÖVERSIKT				
SKALA 1:100 (A1) 1:200 (A3)	NUMMER A-04.1-24		BET	