



Unit 1102
Vakant lokal, 414 - 811 kvm

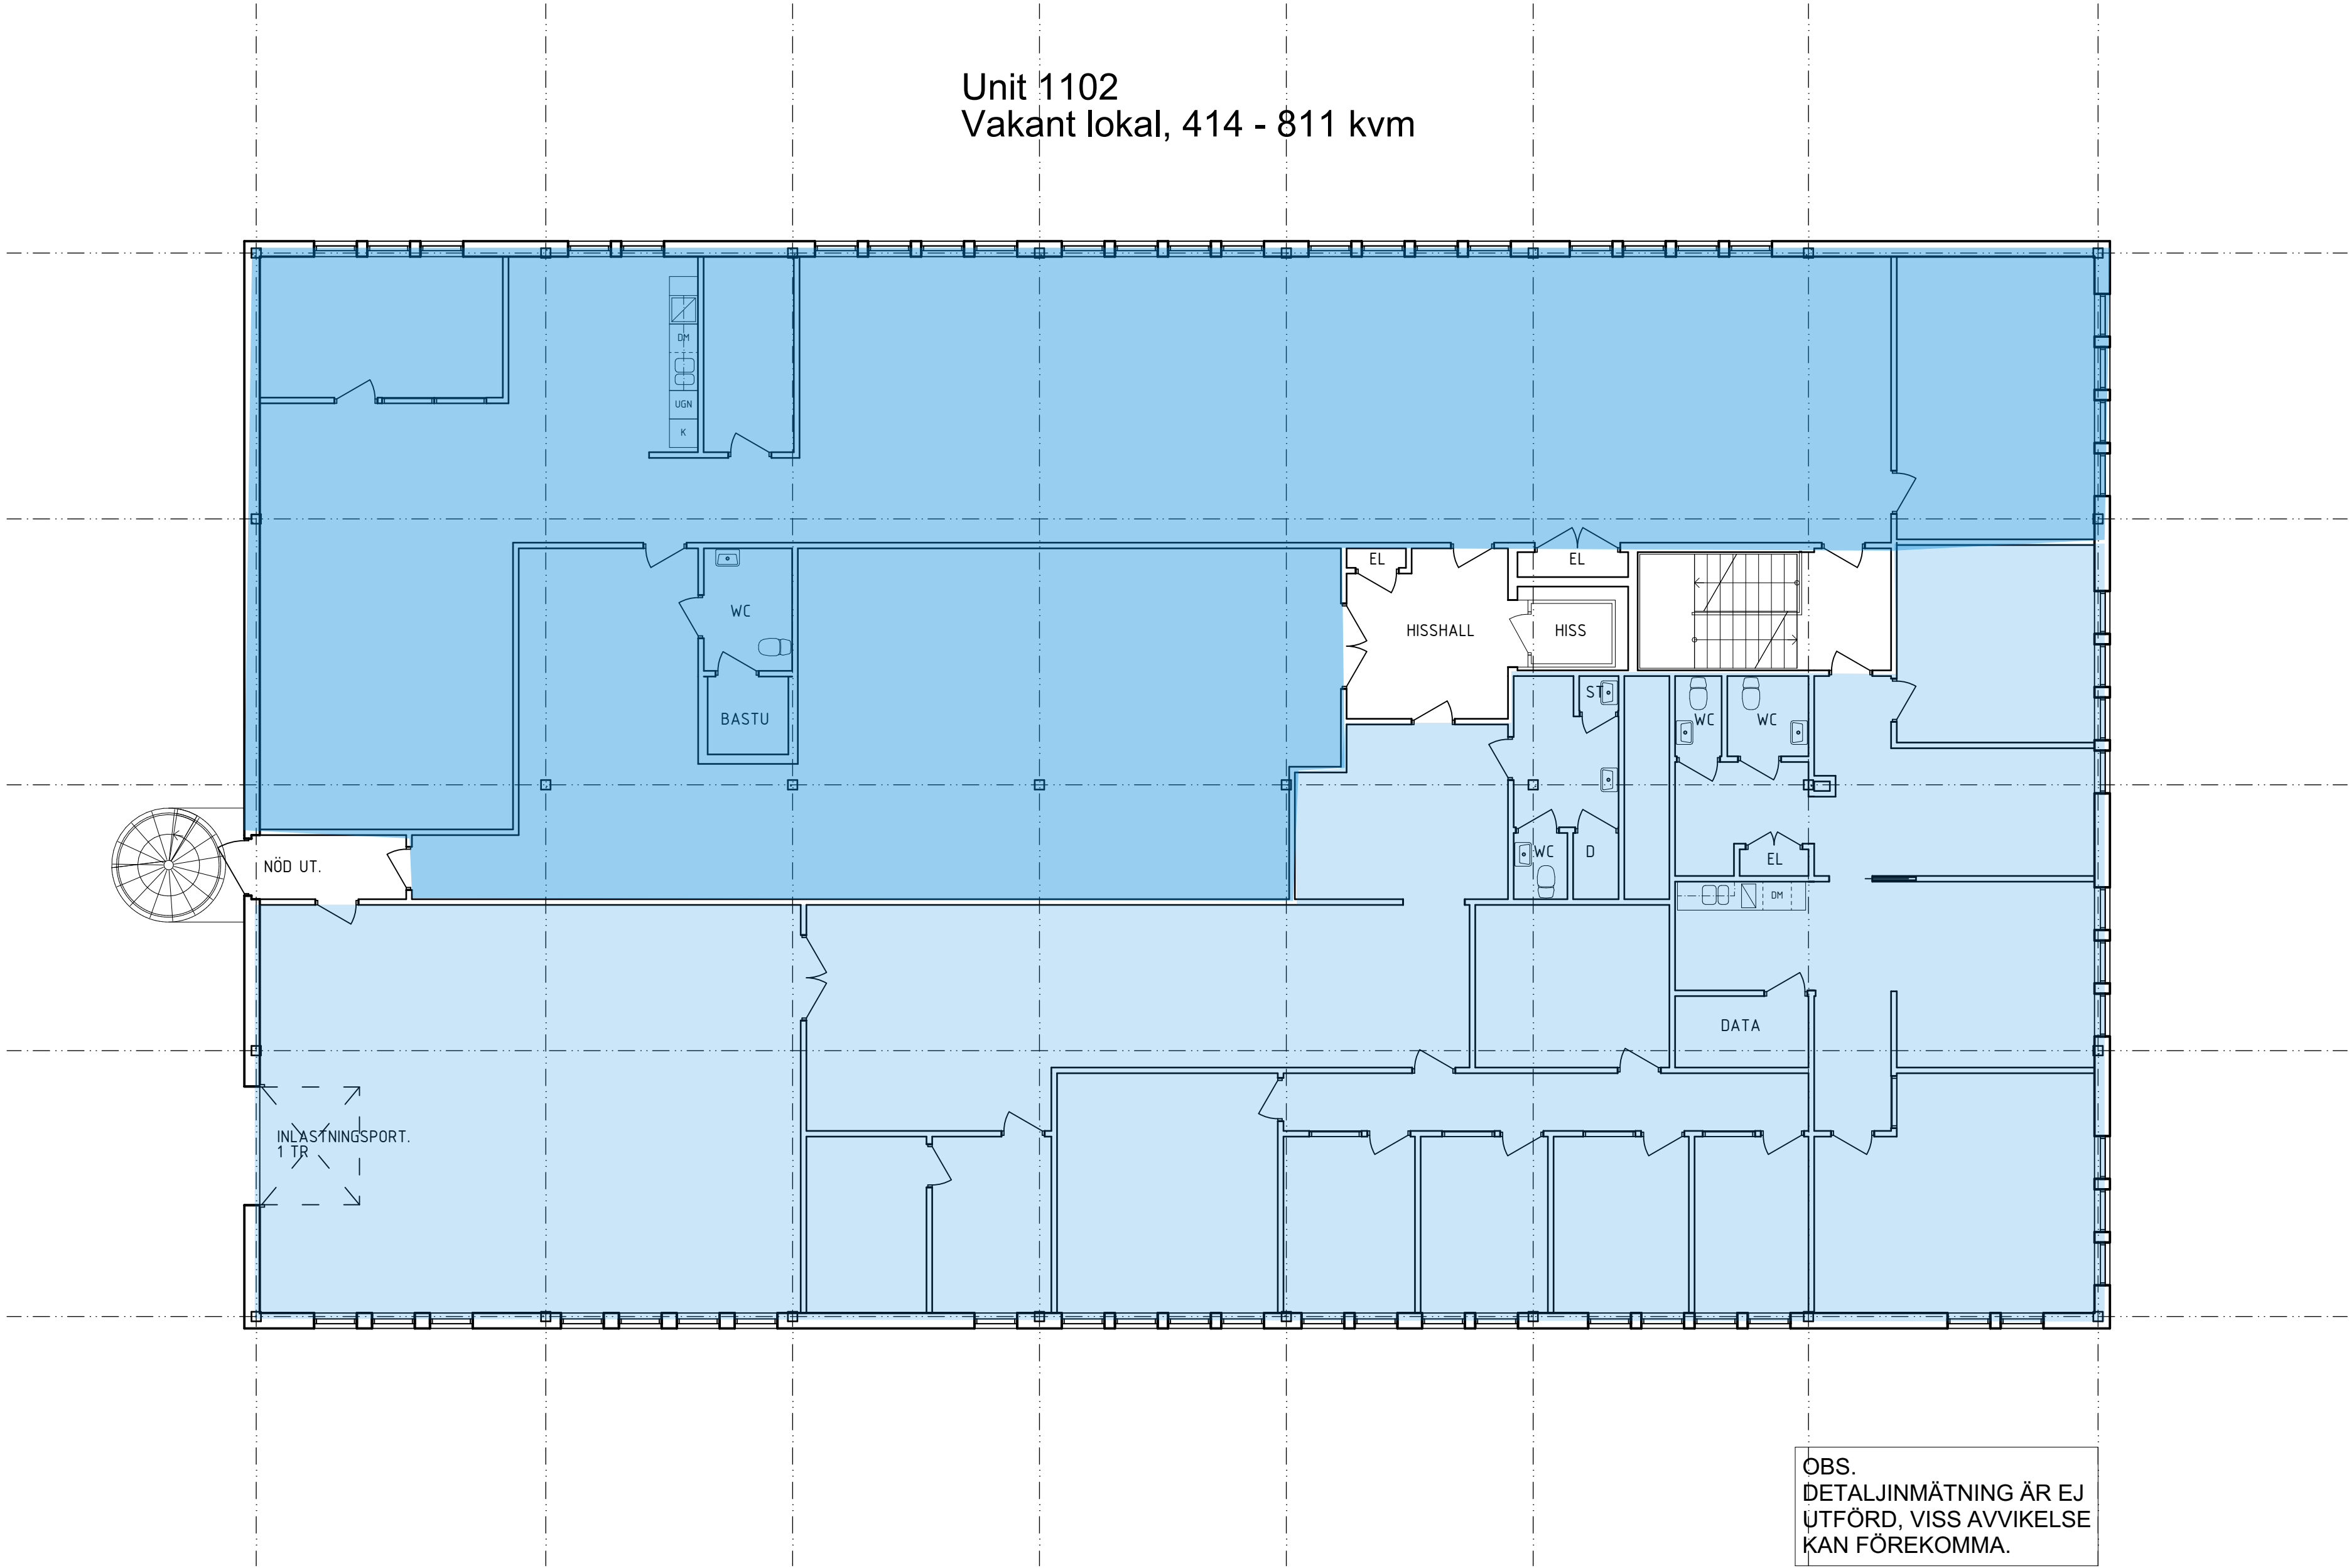

OBS.
DETALJINMÄTNING ÄR EJ
UTFÖRD, VISS AVVIKELSE
KAN FÖREKOMMA.

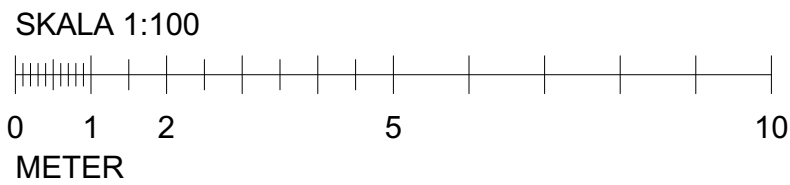

BET	ANT	ÄNDRING AVSER	DATUM	SIGN
RELATIONSRITNING				
Kv. ROTORN 2 SOLLENTUNA KOMMUN				
VIZ Arkitektkontor AB		tel.nr. 08 - 55 69 19 00		
K				
VVS				
Sp				
E				
B				
UPPDRAG NR		RTAD AV	HANDLÄGGARE	
		H. SANDSTRÖM	J. LARSSON	
DATUM		ANSVÄRIG		
2019-06-18		A. LINDQVIST		
Planritningar Plan 1, 1tr				
SKALA		NUMMER		BET
A1 - 1:100 A3 - 1:200		A-40.1-010		