


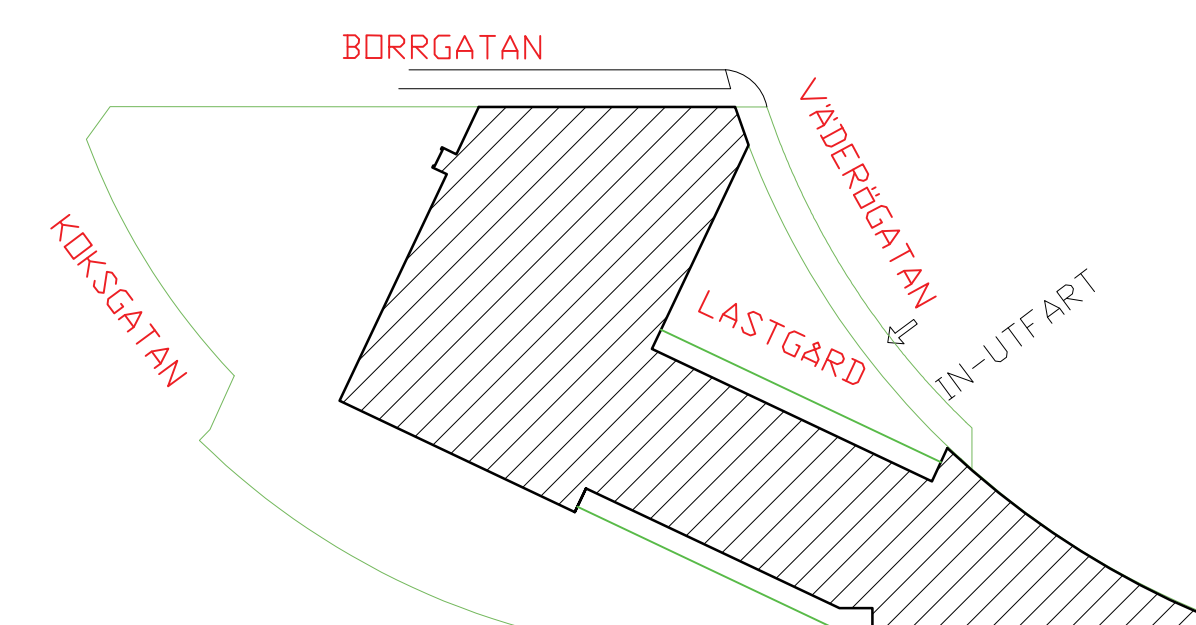


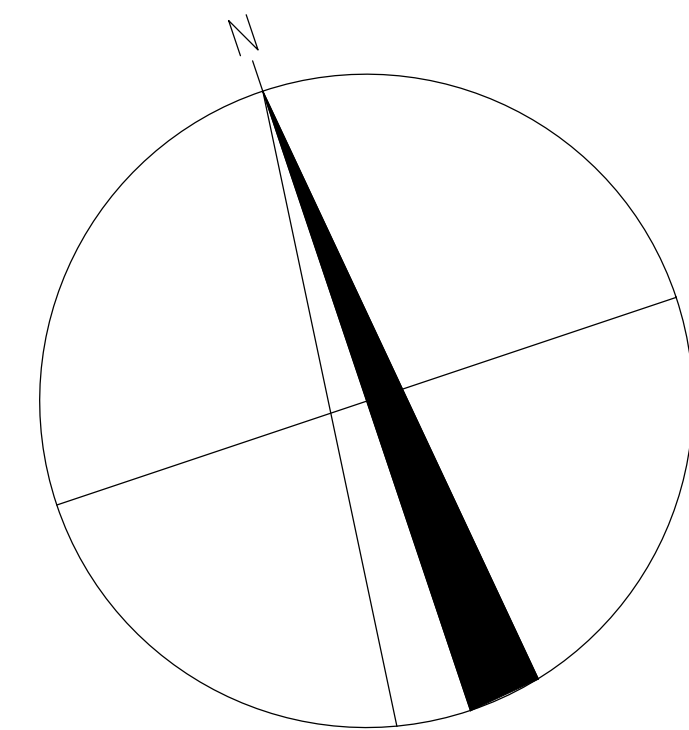

SITUATIONSPLAN

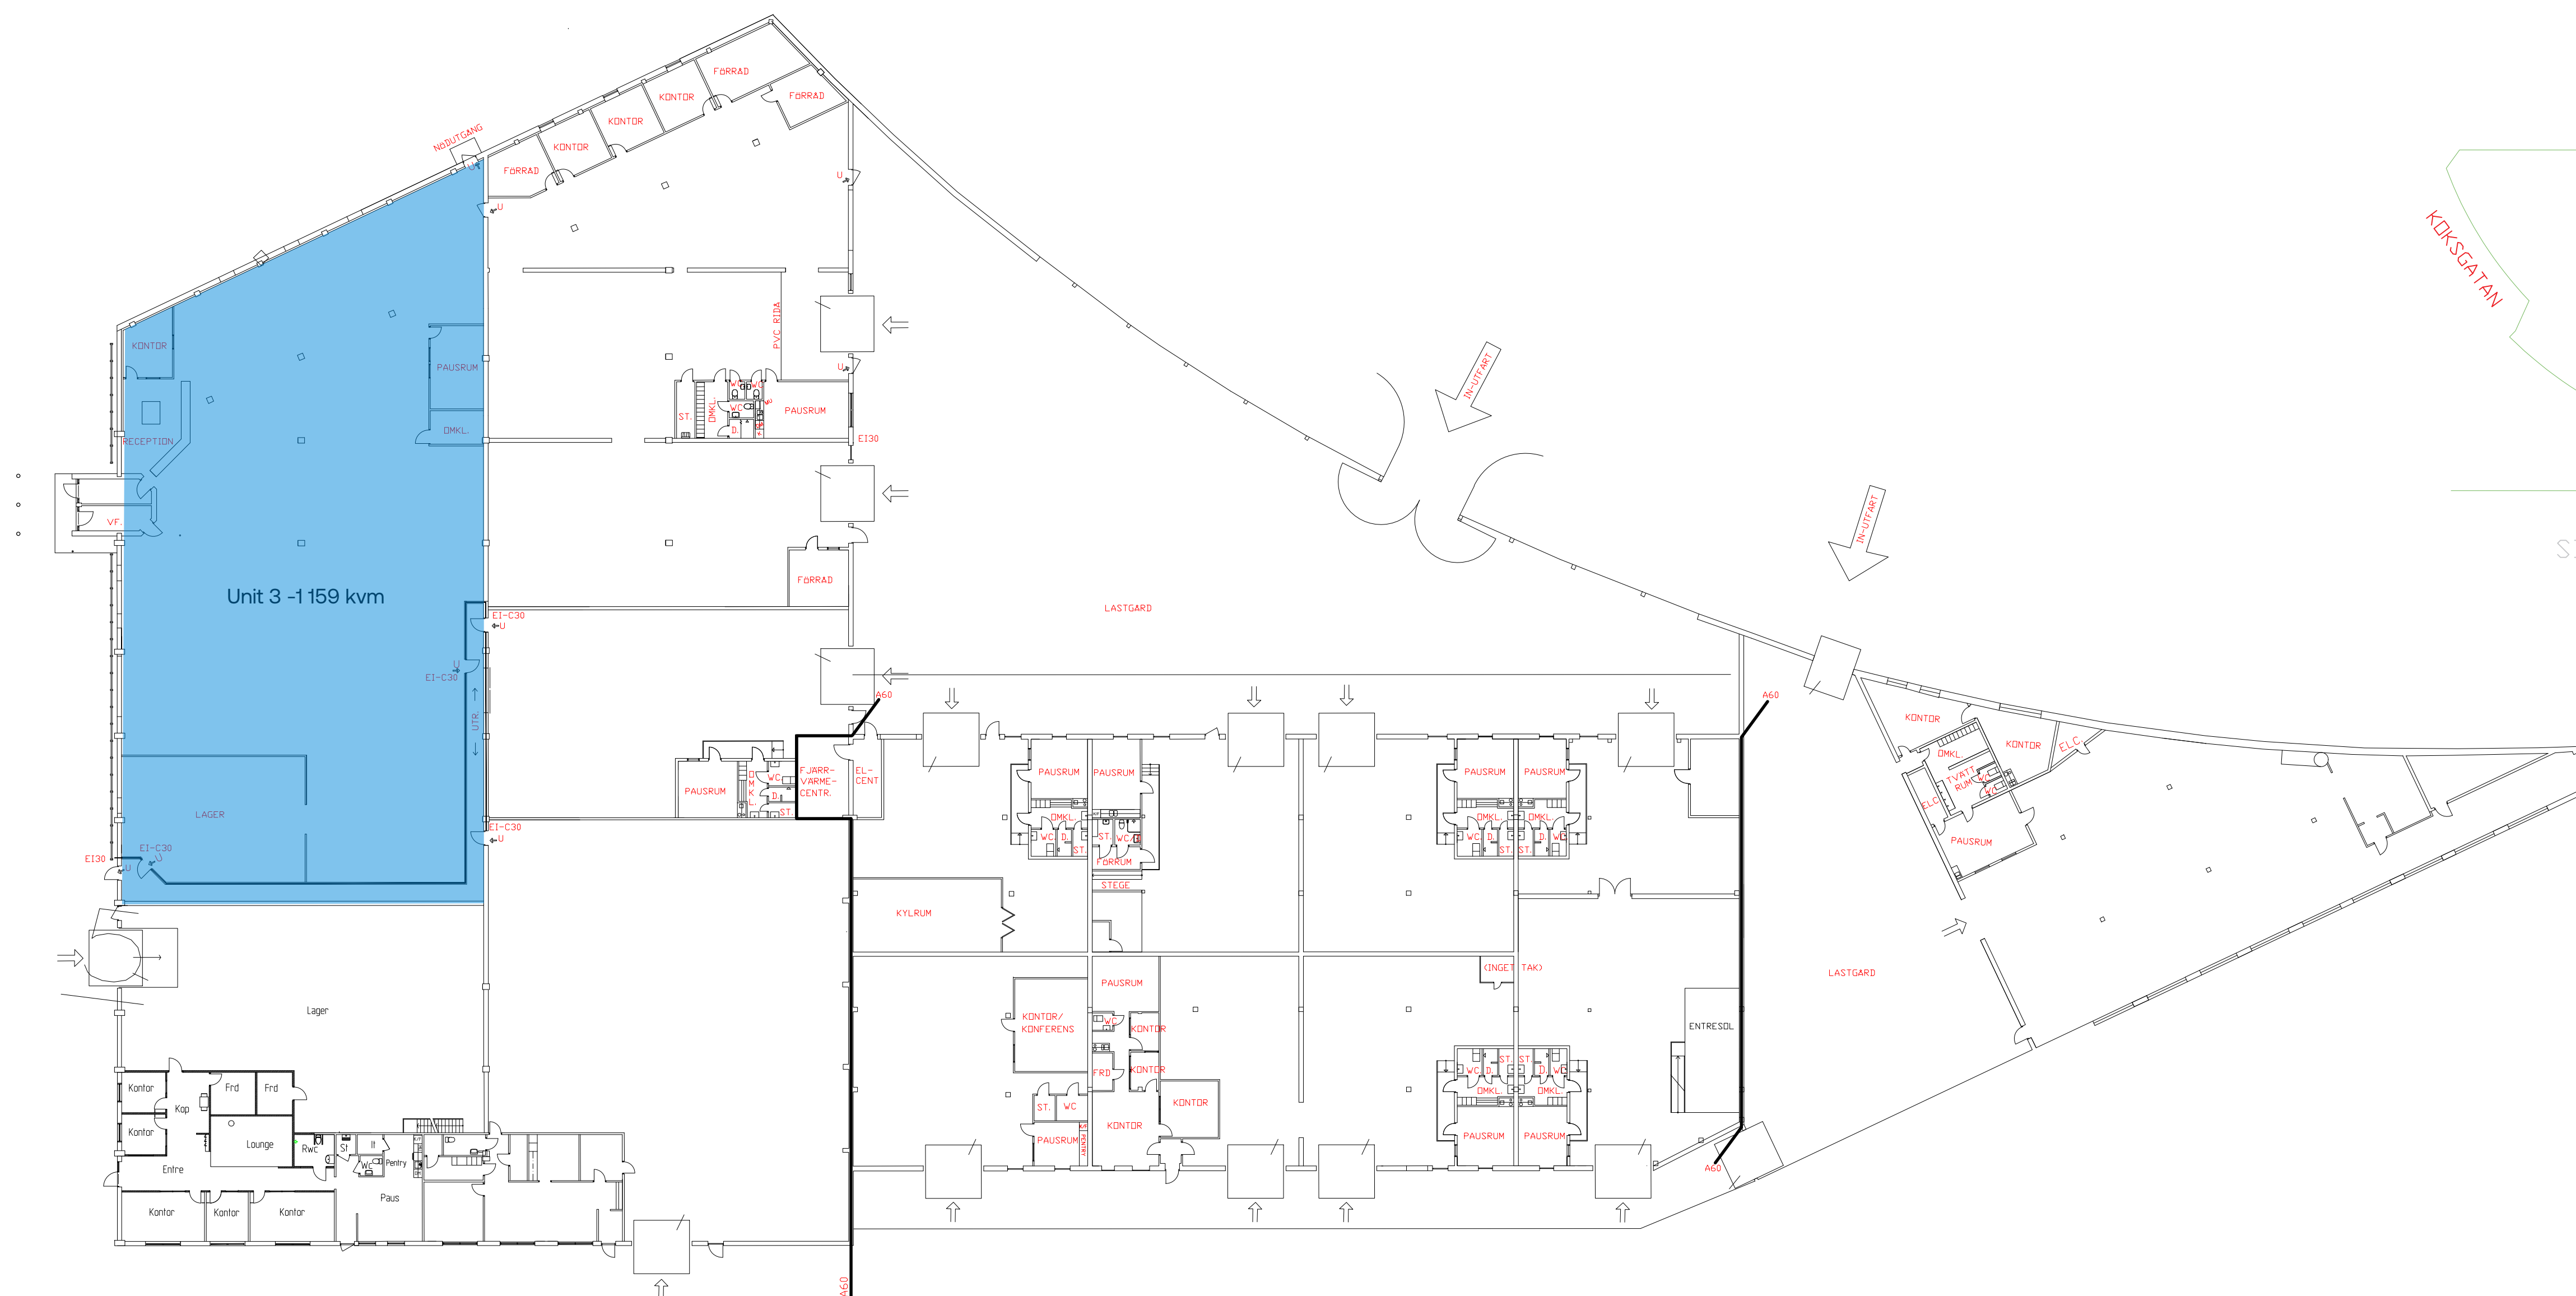

METER

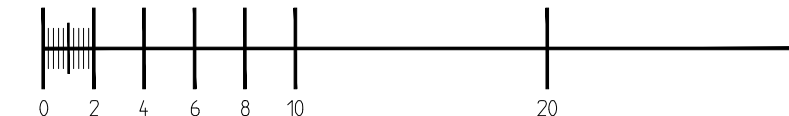

FORMAT A1: SKALA 1300
FORMAT A3: SKALA 1600

REGISTERFASTIGHET
KALKGRUNDET 5
FASTIGHETSNR
301041

BET	ANT	ÄNDRINGEN AVSER	DATUM	SIGN
RELATIONSHANDLING				
				
BH				
A				
K				
V				
E				
L				
UPPDRAGNR	RITAD AV		HANDLAGGARE	
	M S		B L	
DATUM		ANSVARIG		
2020-10-29		B L		
PLAN 1				
ENTRÉPLAN				
ÖVERSIKT				
SKALA		NUMMER		BET
1300		A-40-P-0100		